

ภาคผนวก ข

แบบโครงสร้างอาคารสำนักงาน 1 สนนญ.ทอท.




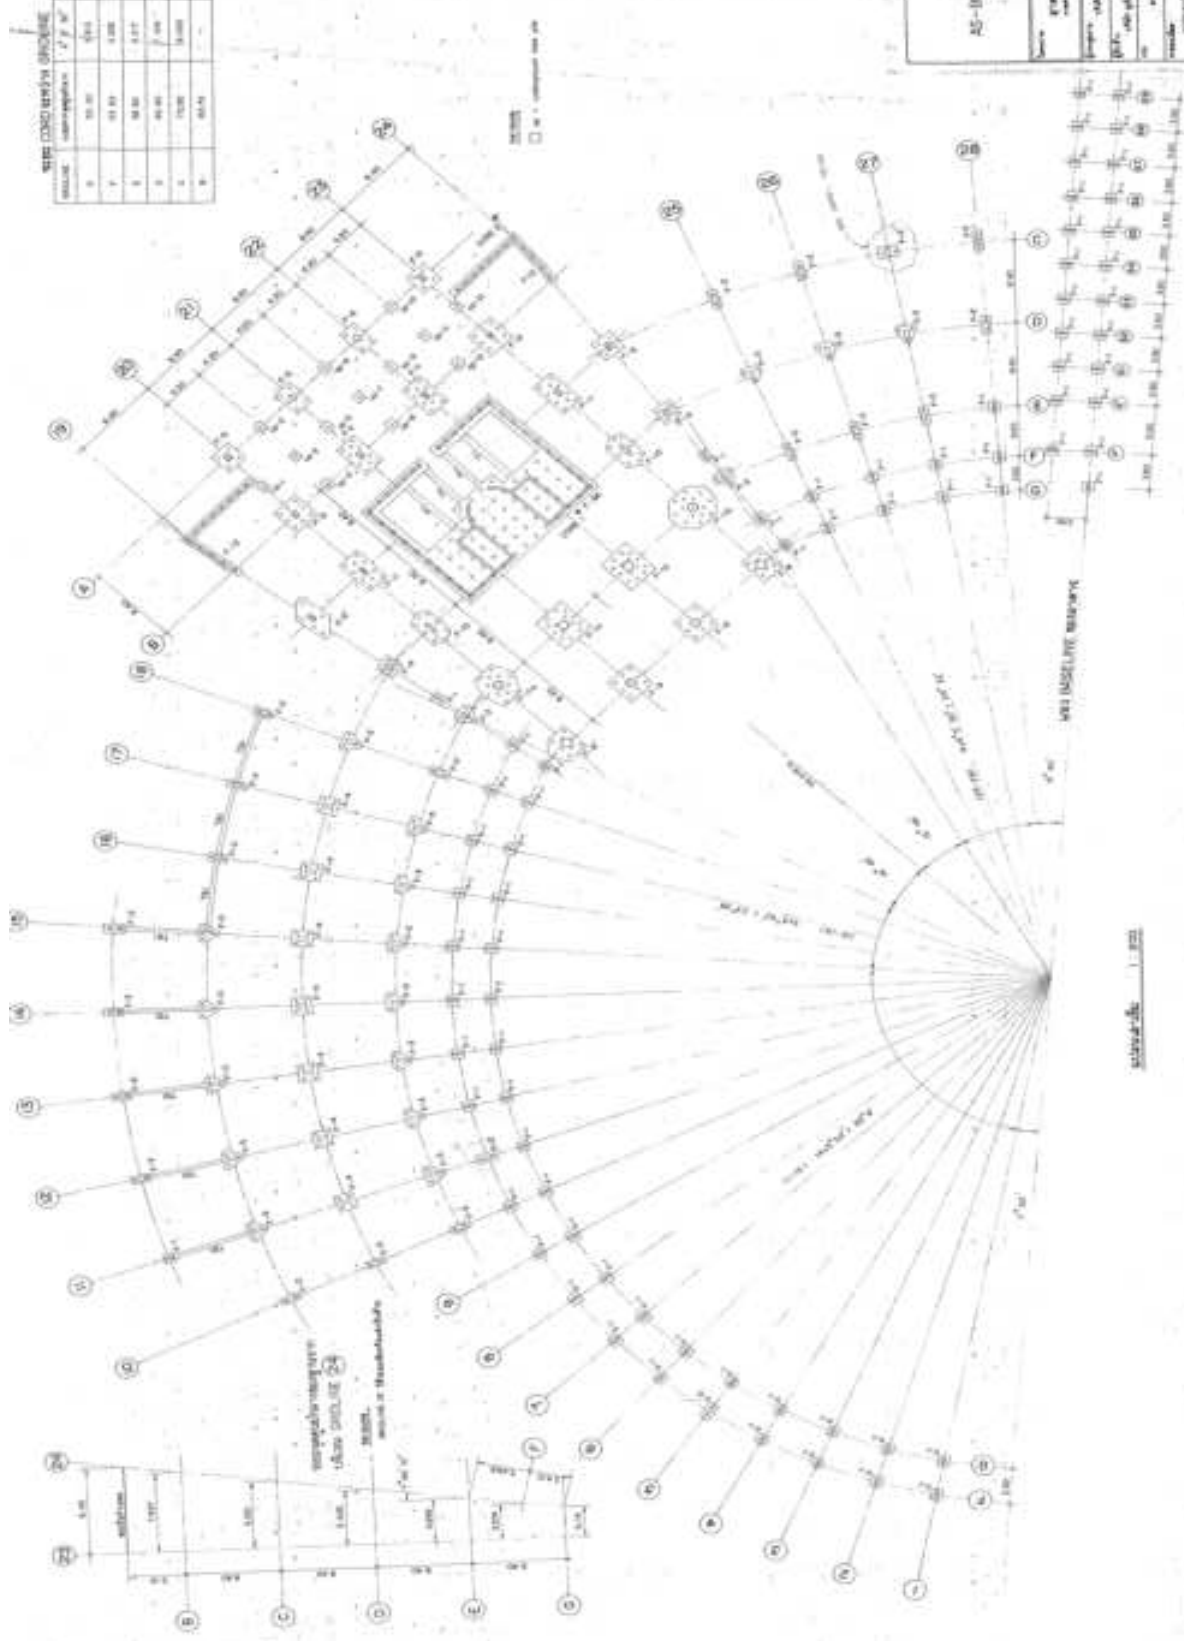AS-BUILT DRAWING


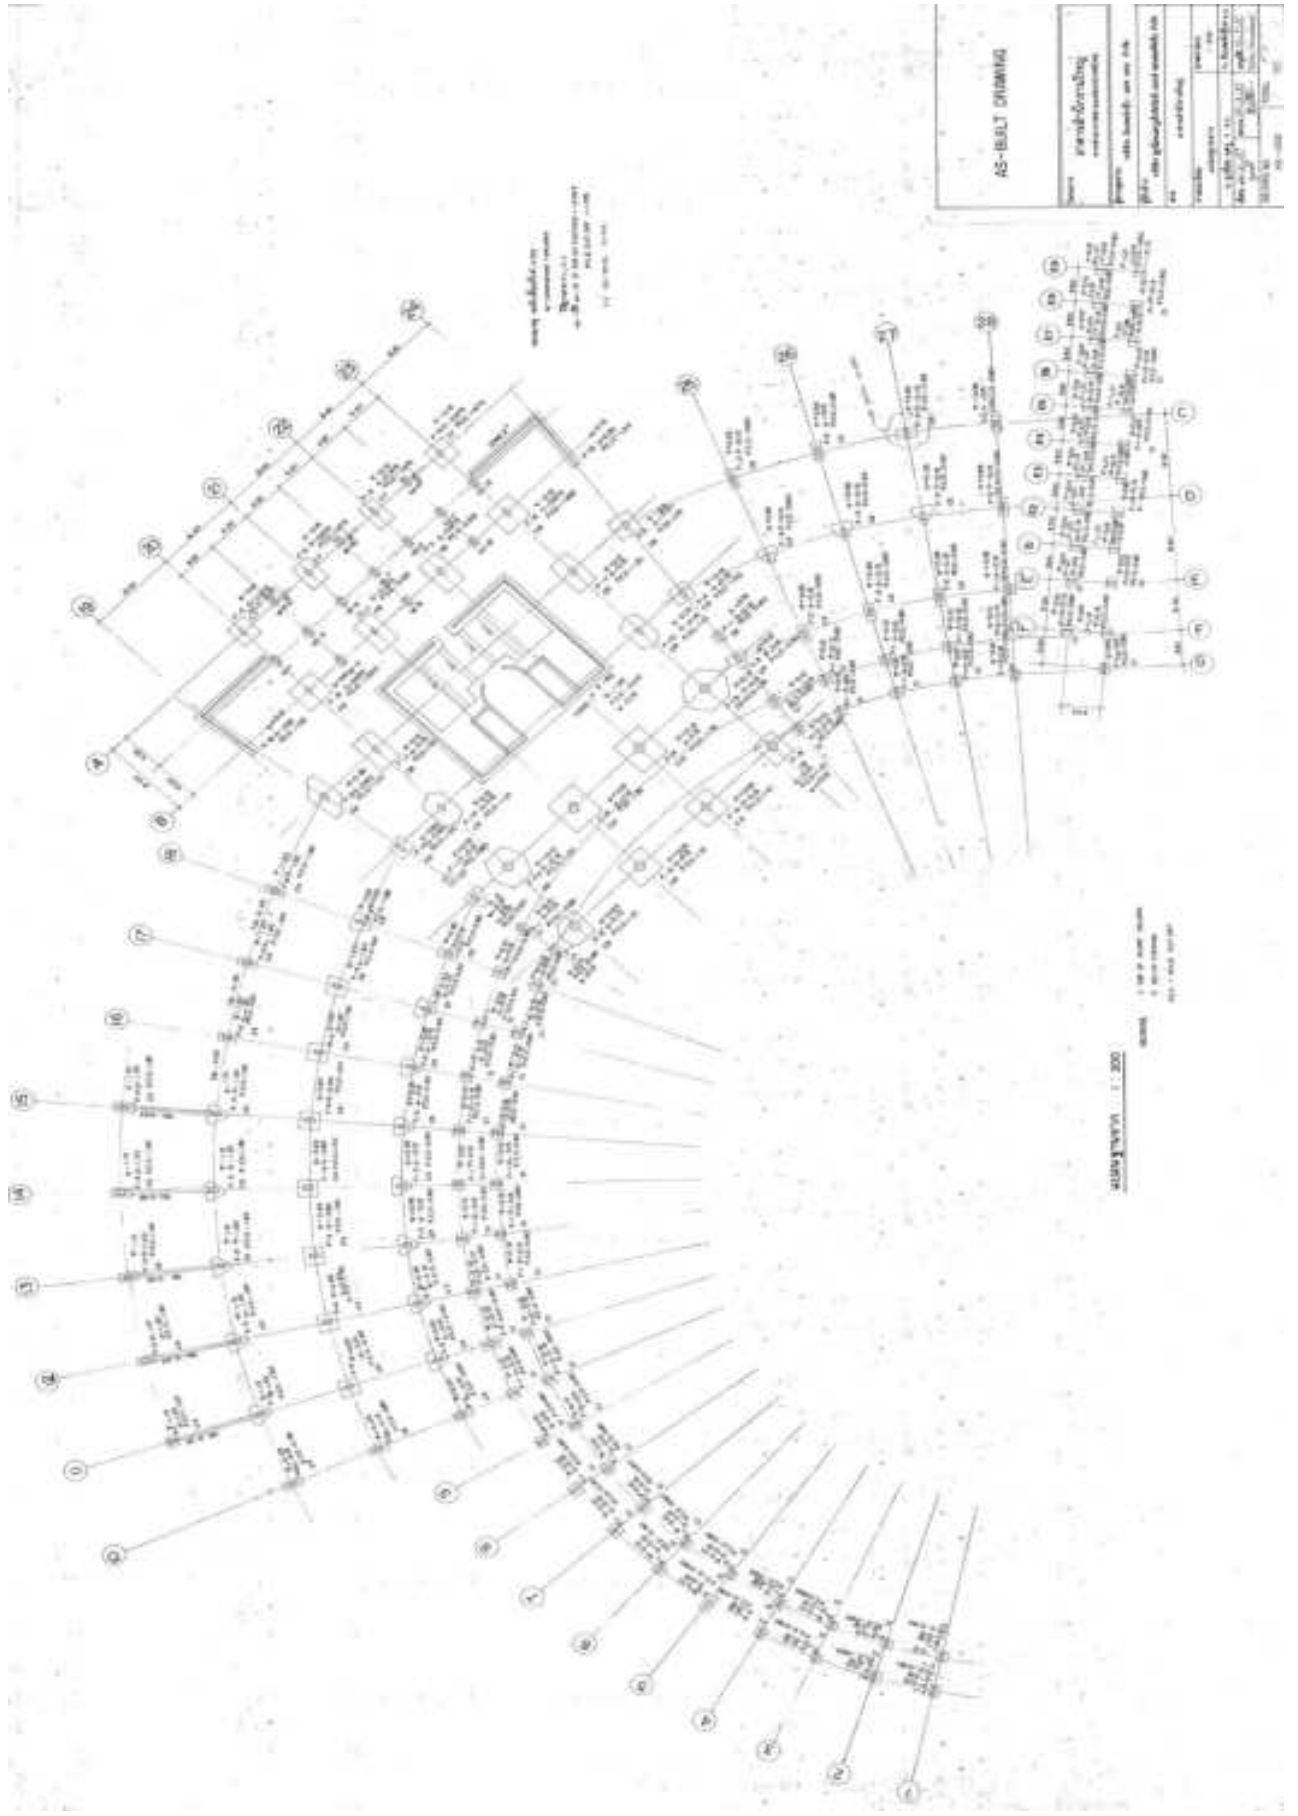

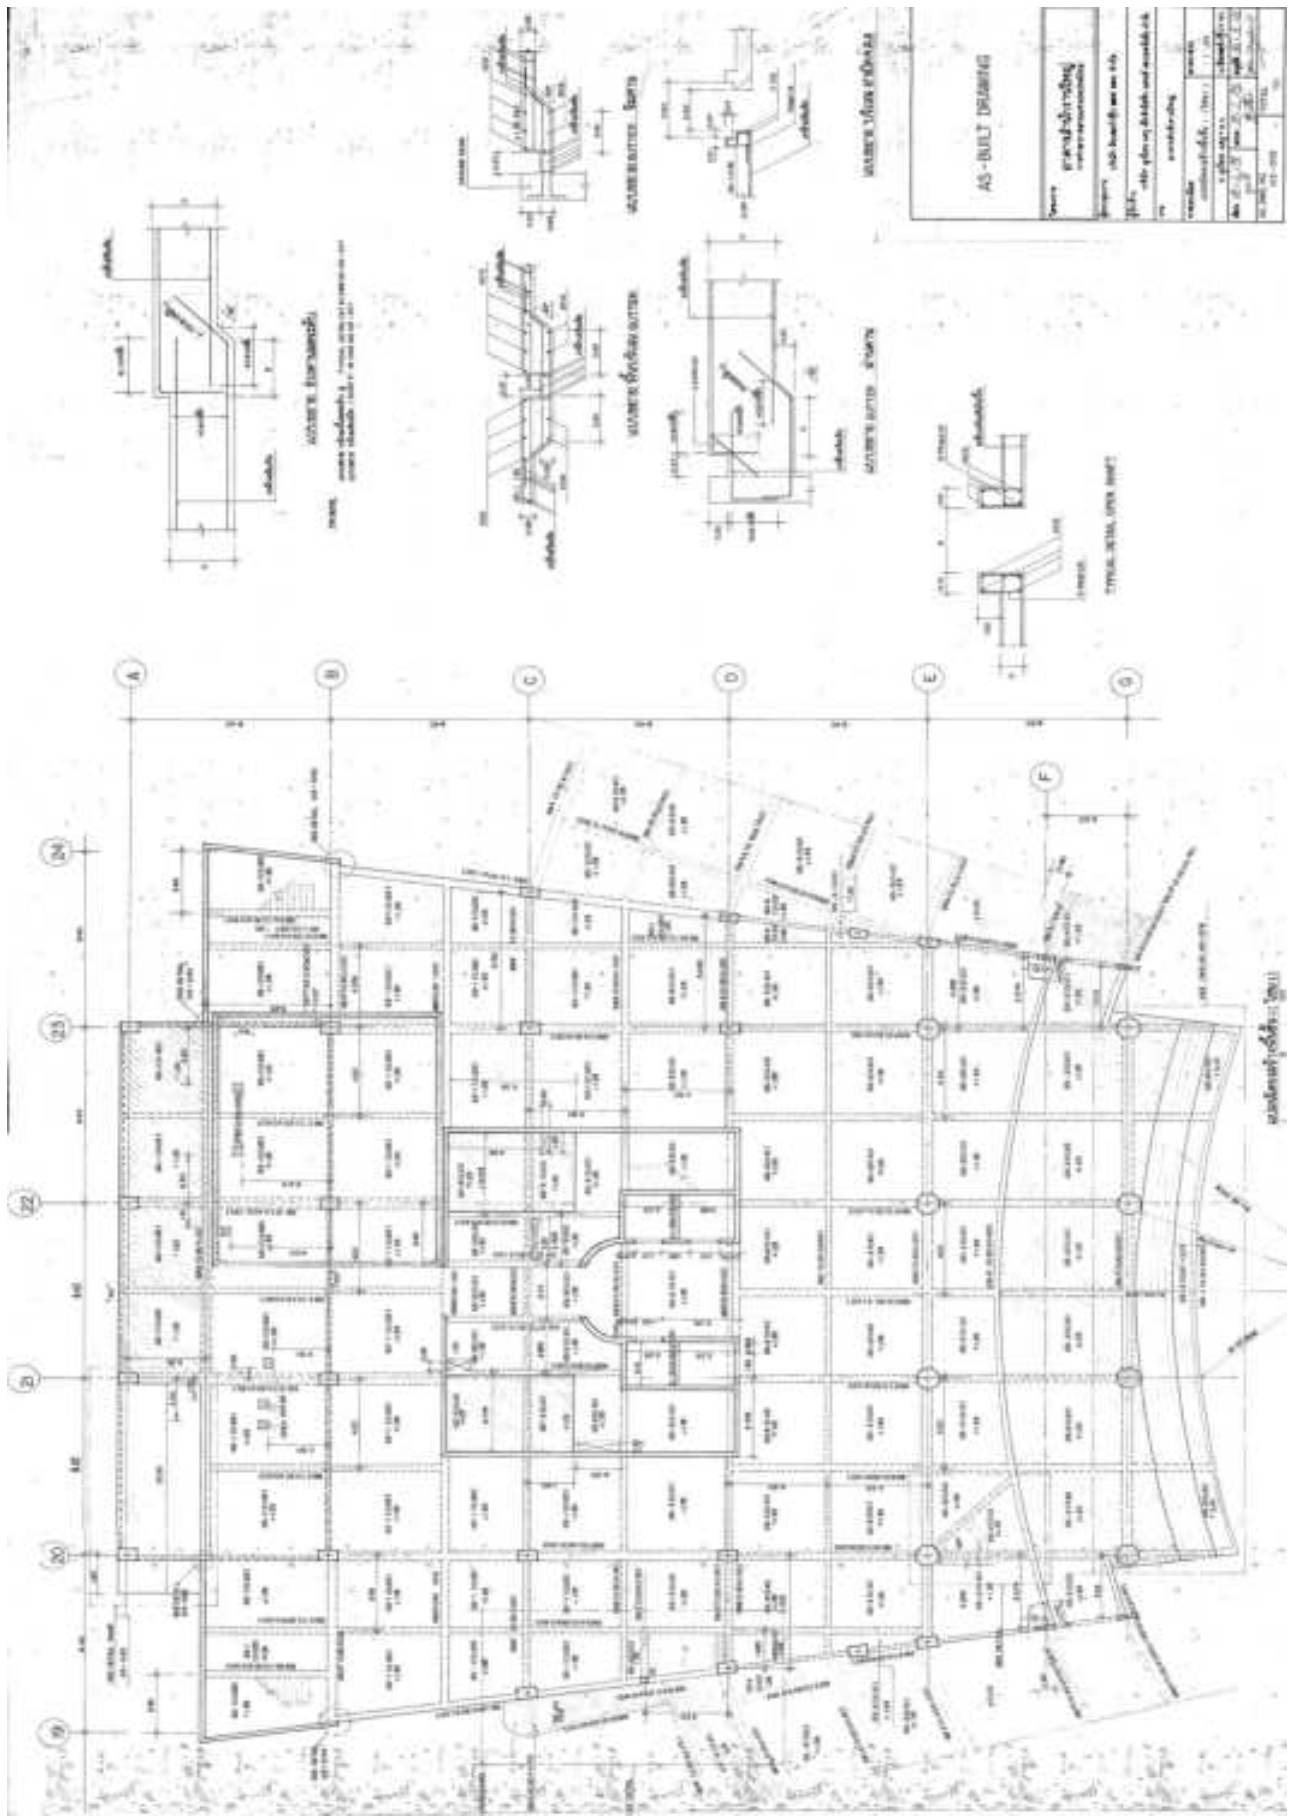


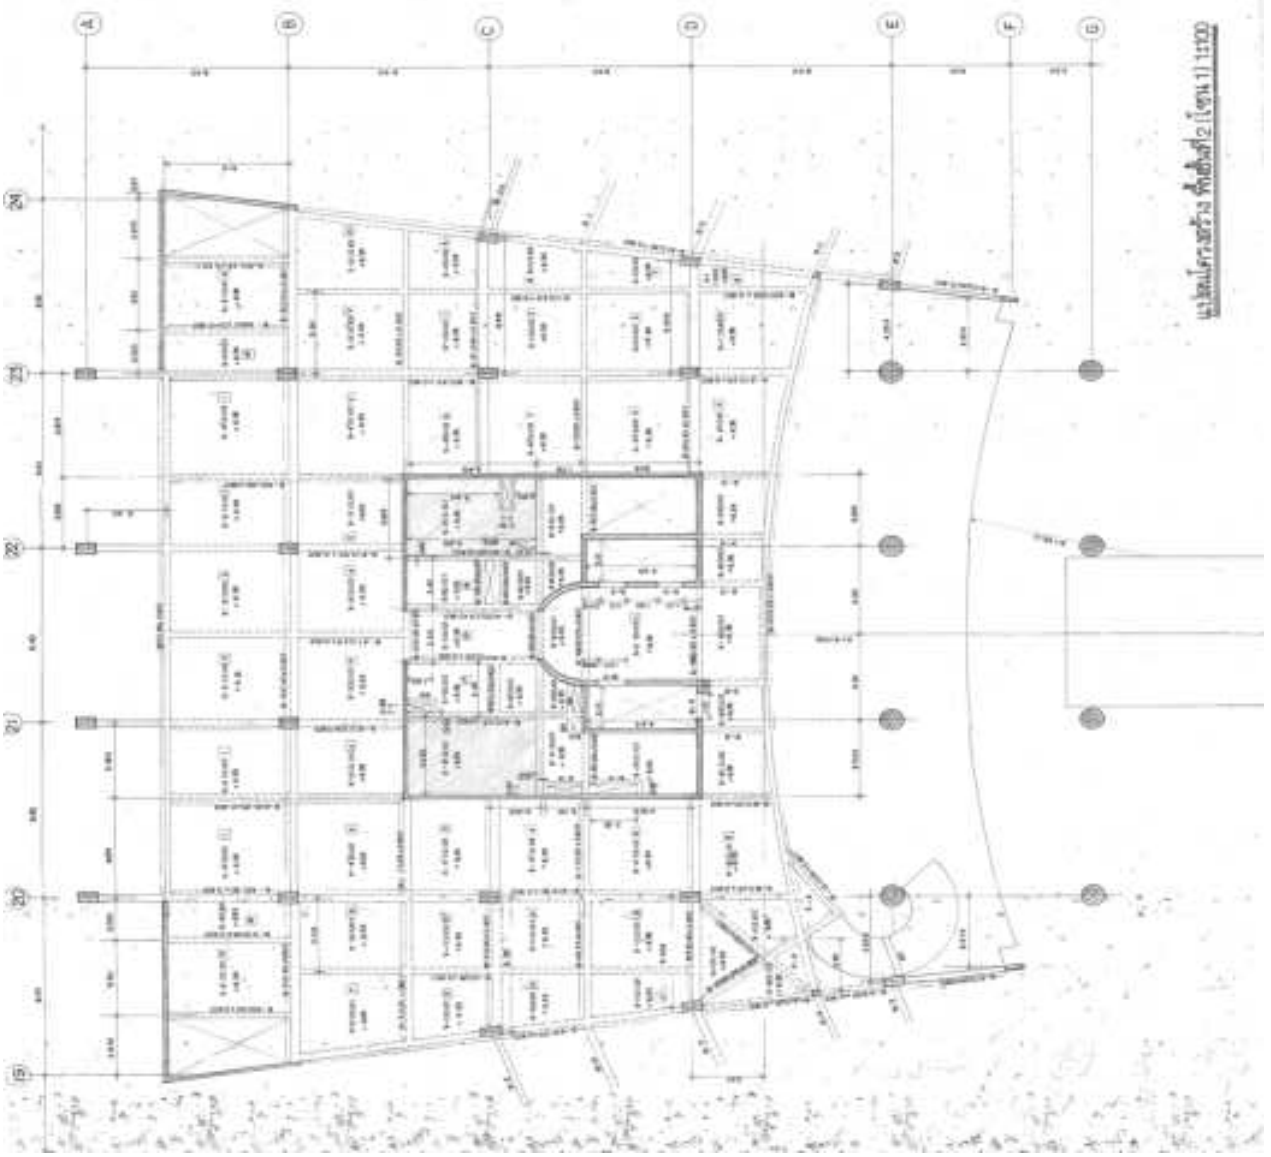




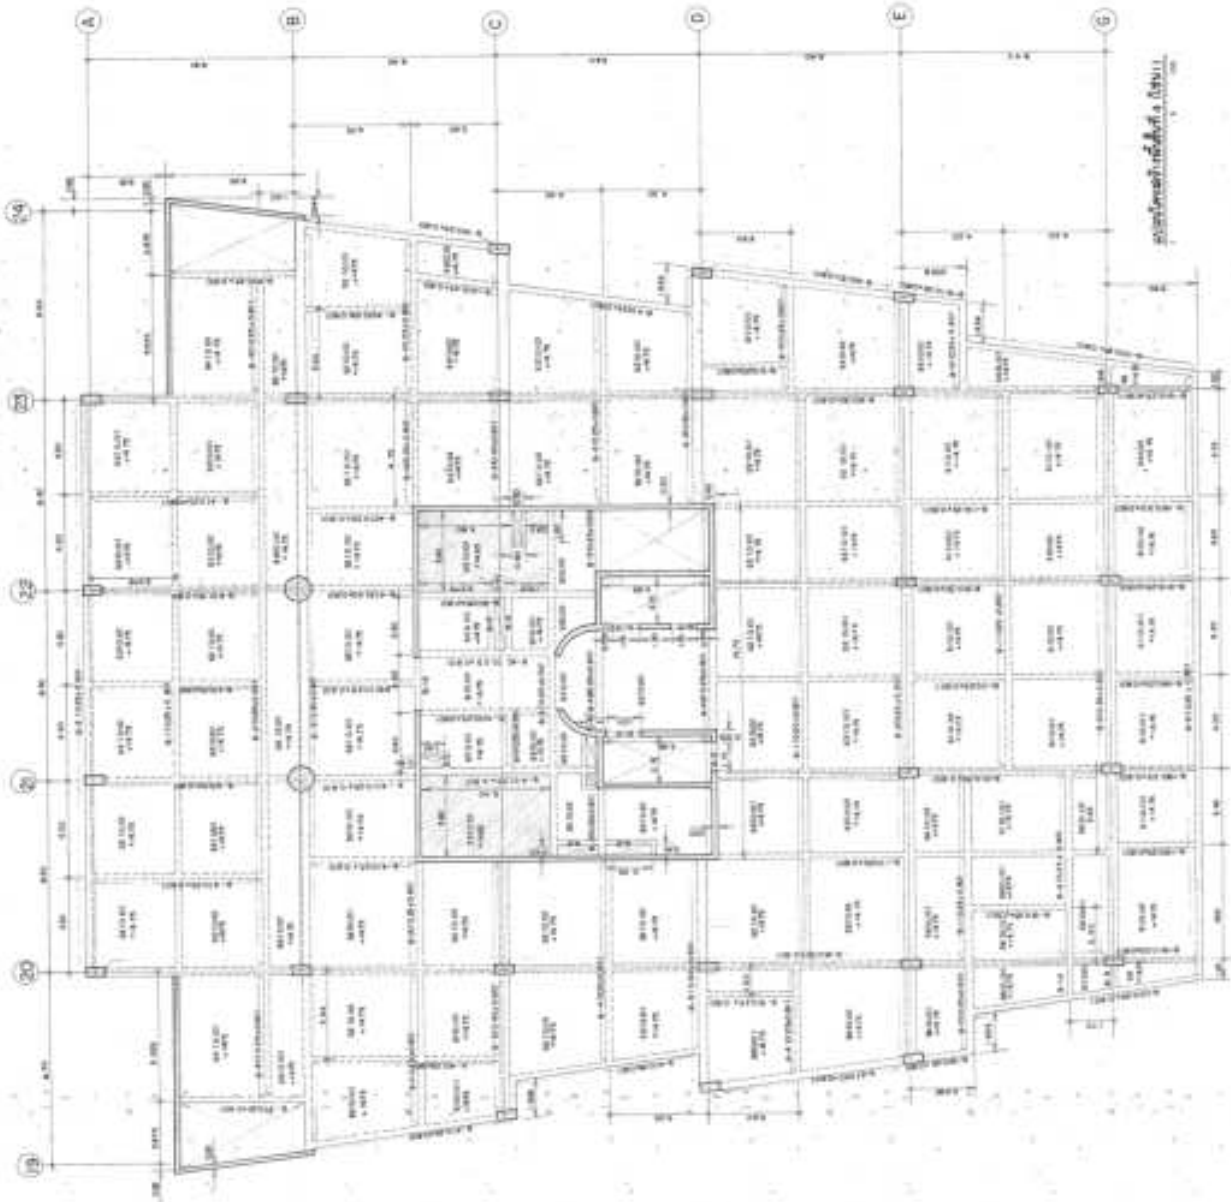



Architectural drawing, oriented vertically.

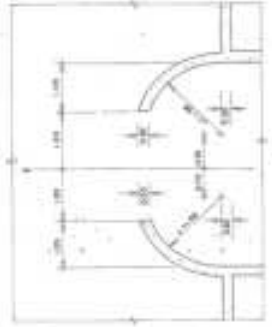

Architectural drawing, oriented horizontally.

AS-BUILT DRAWING



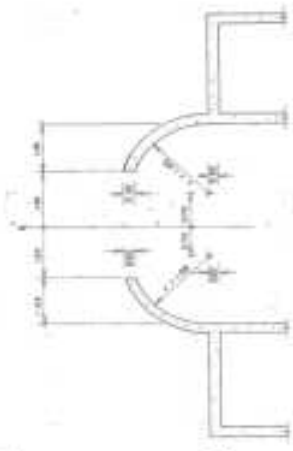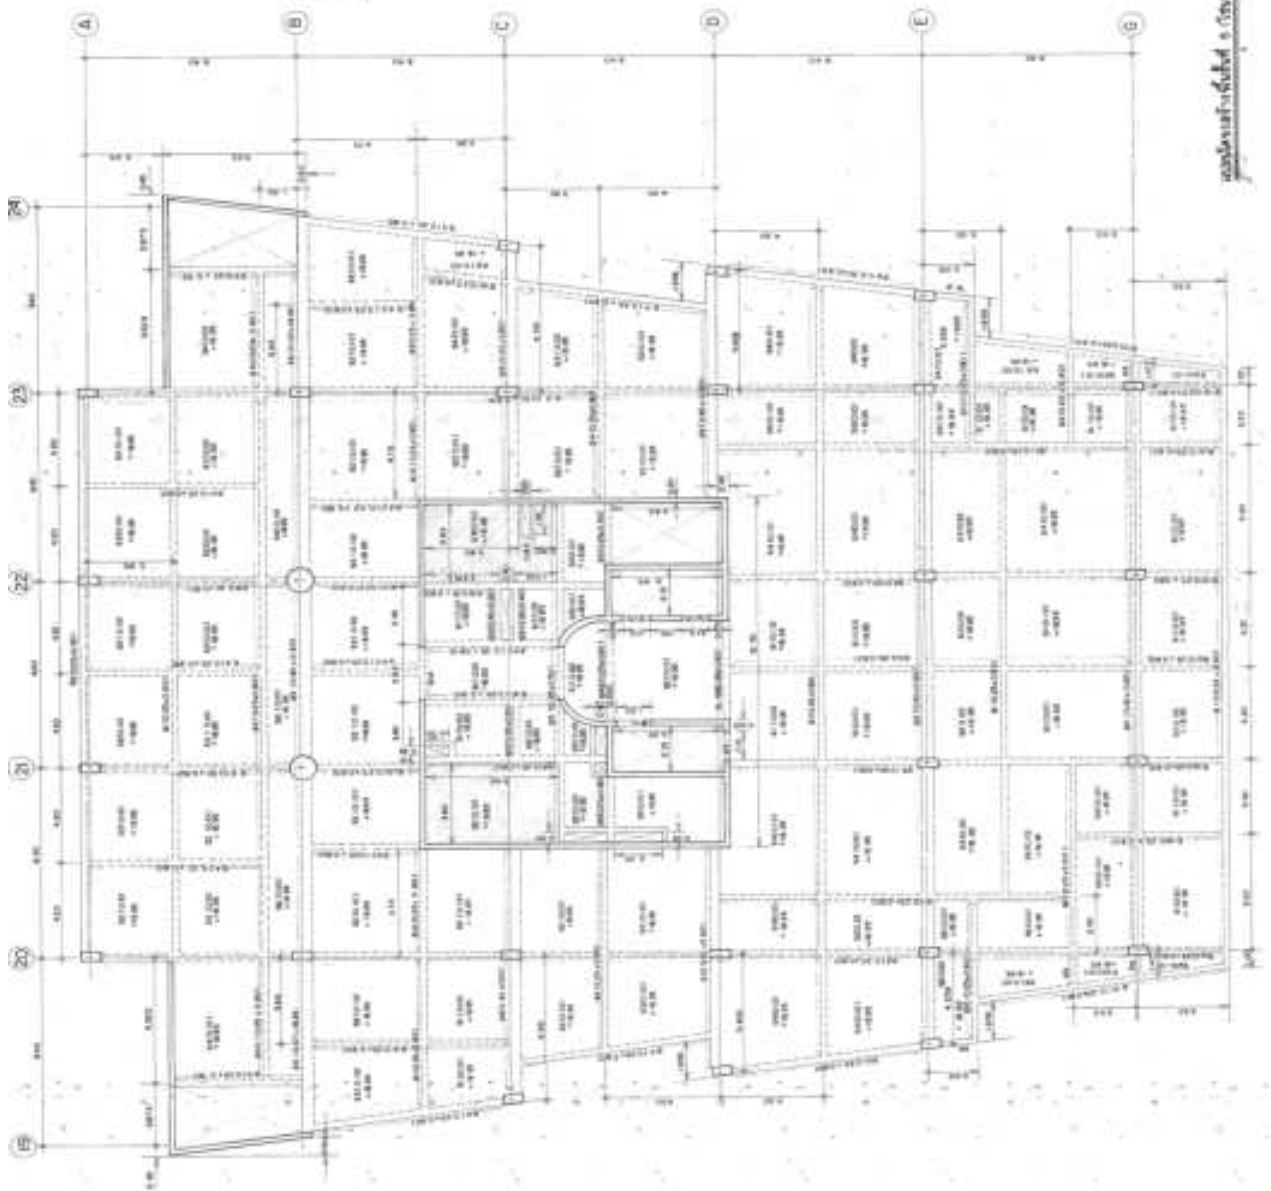

new entrance

AS-BUILT DRAWING	

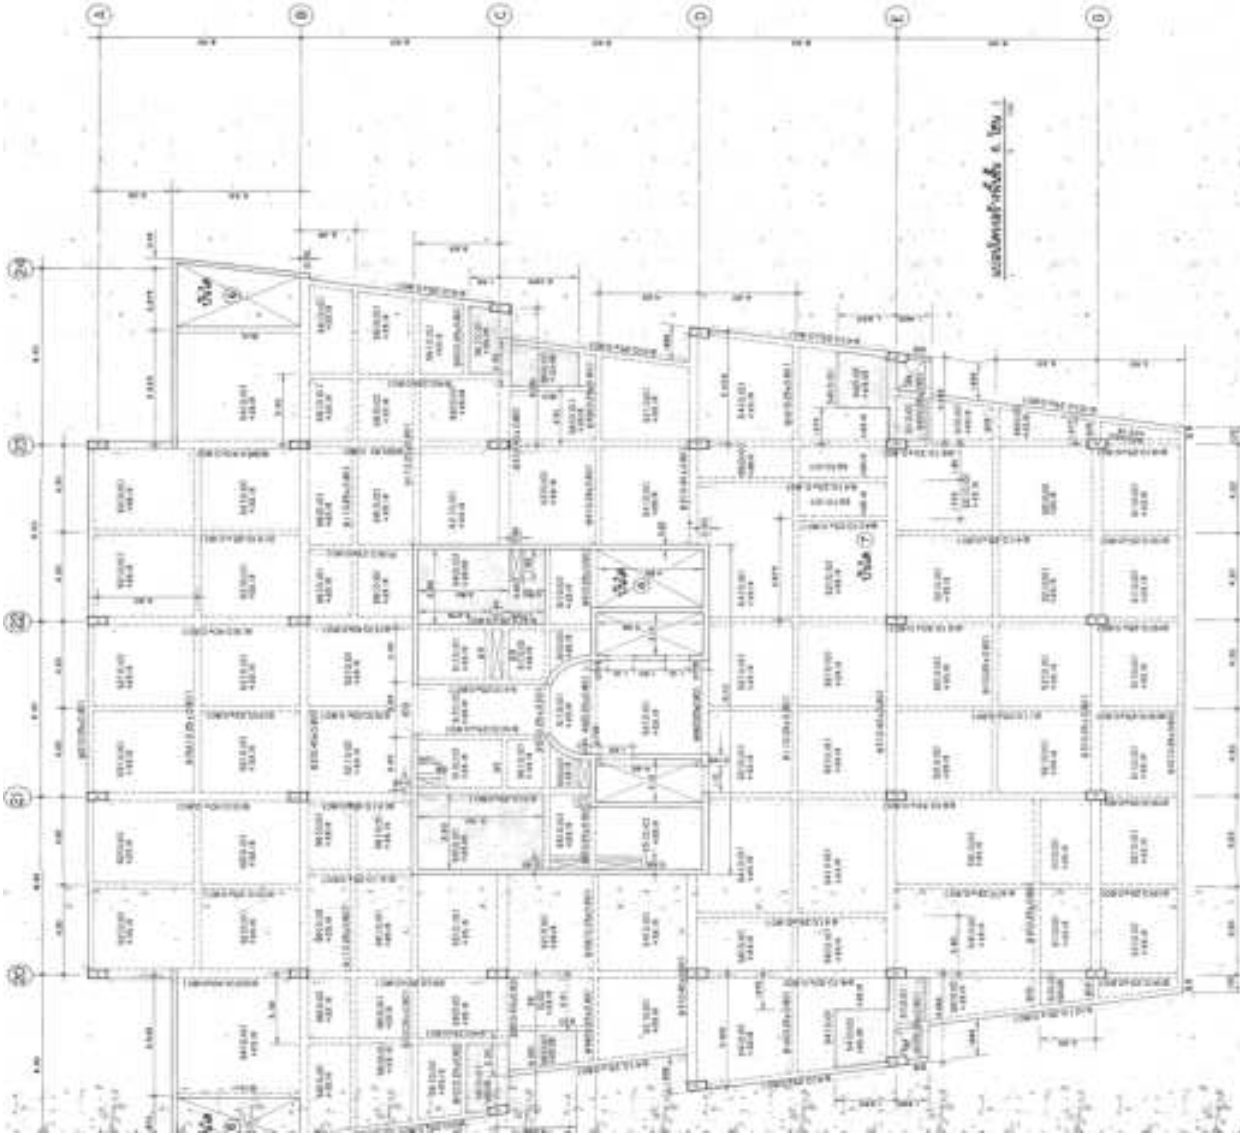



AS-BUILT DRAWING


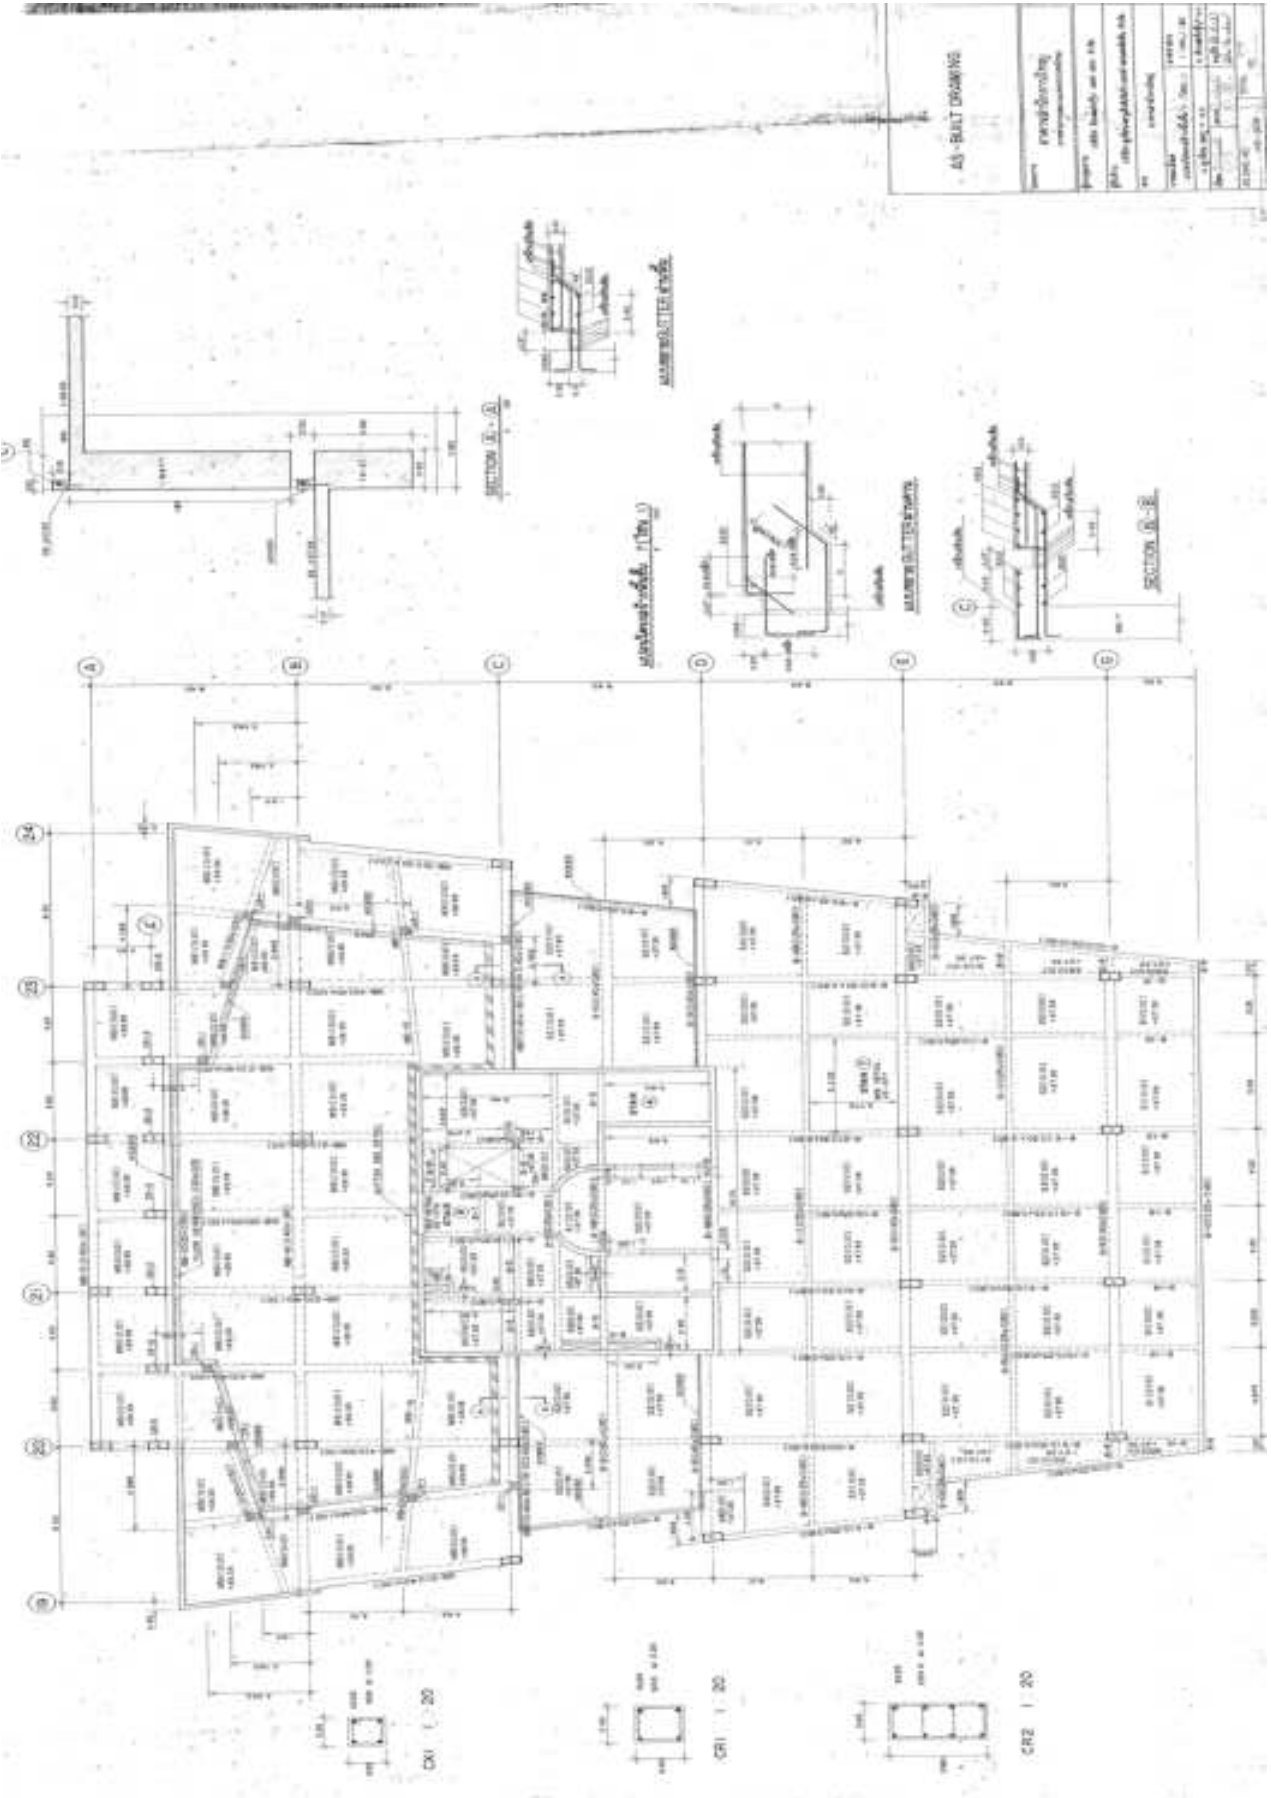

A3-BALD DRAWING



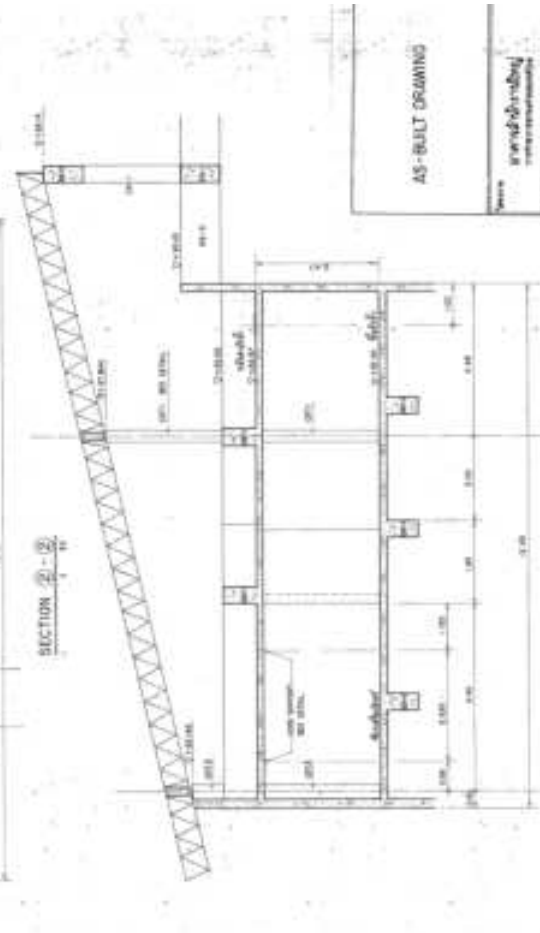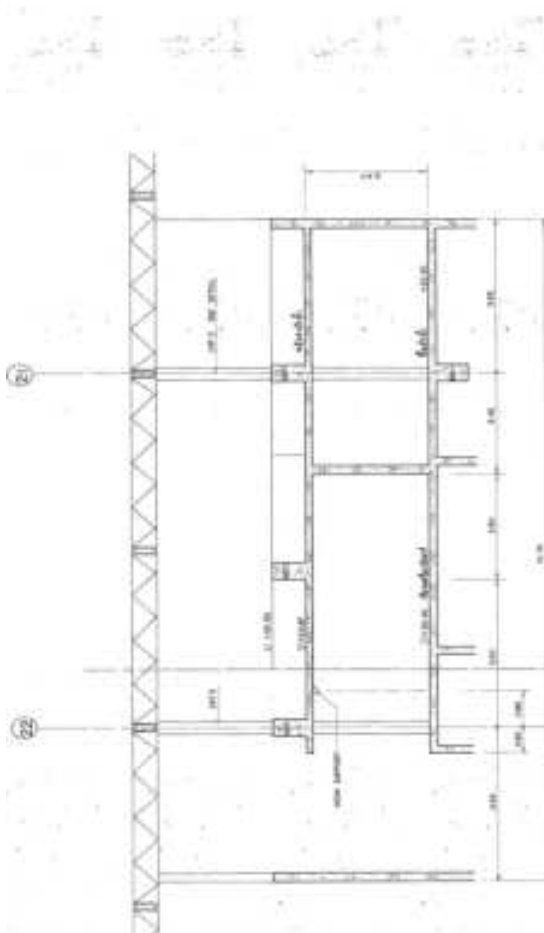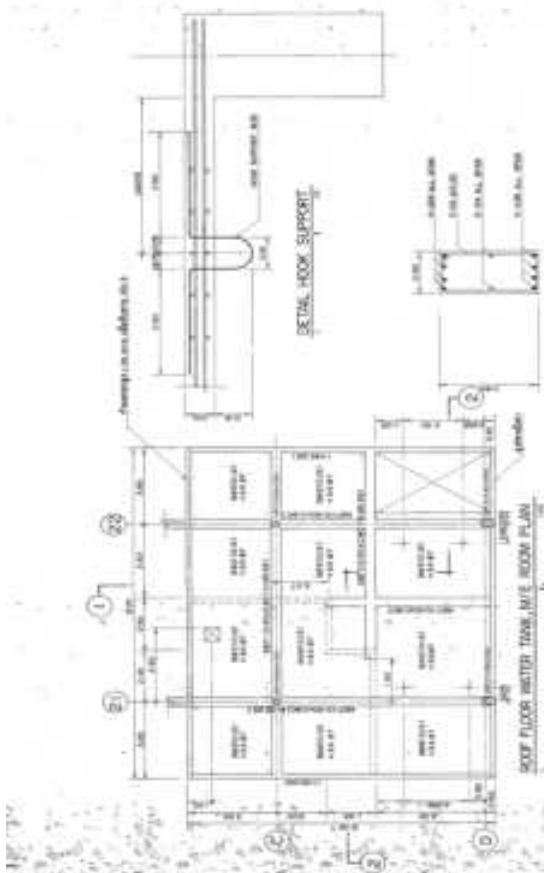

AS-BUILT DRAWING


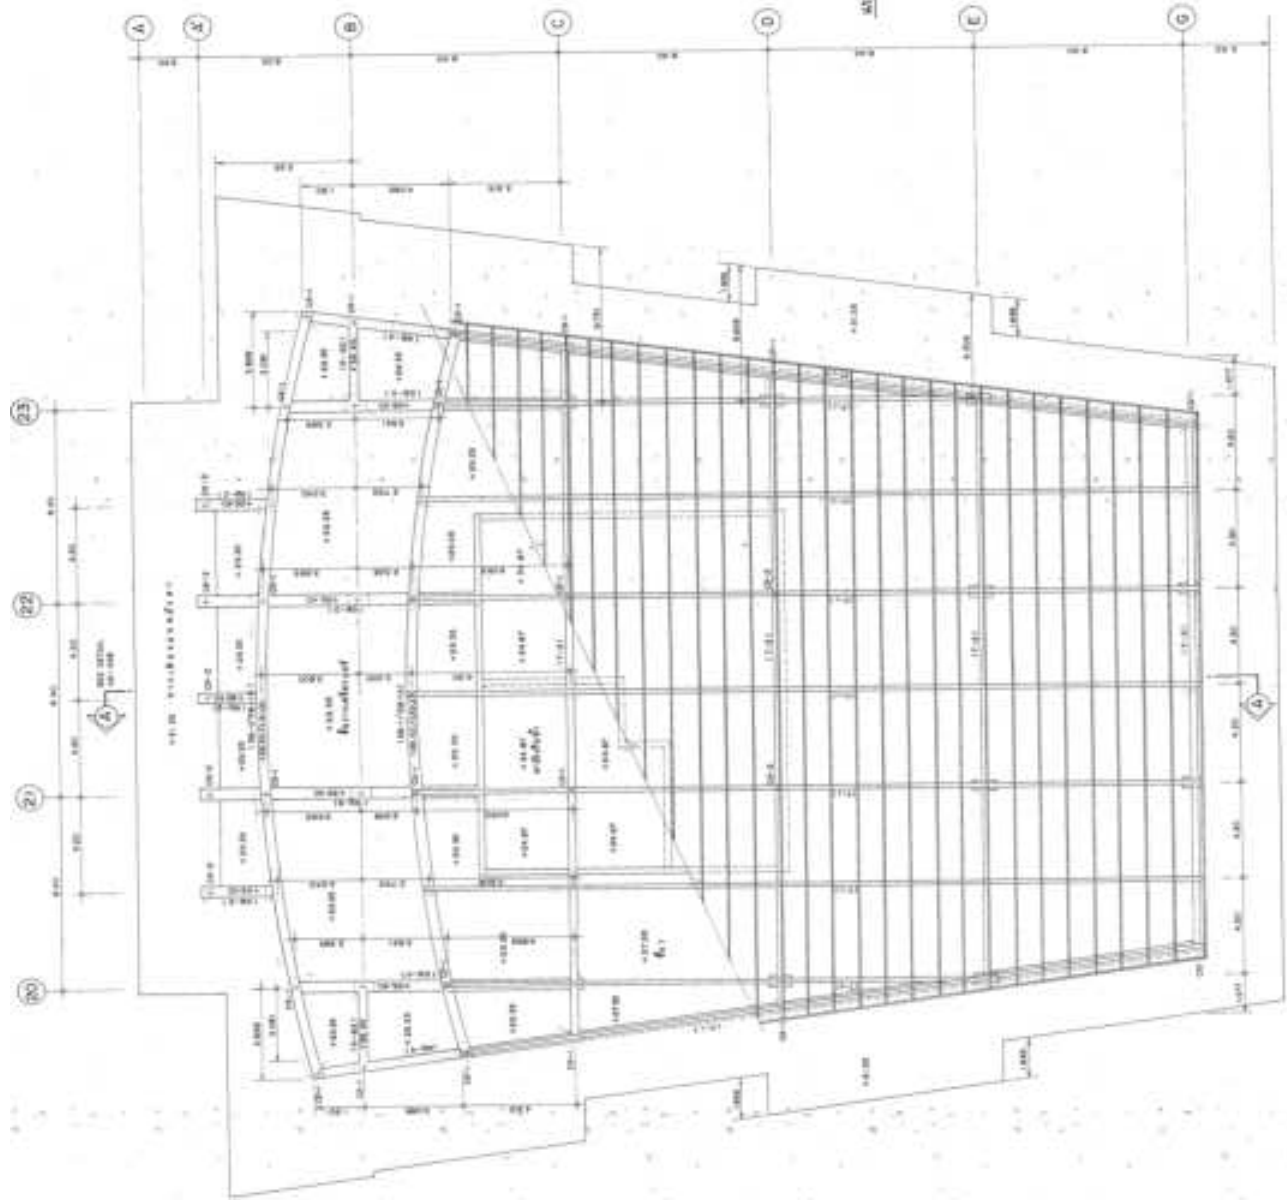



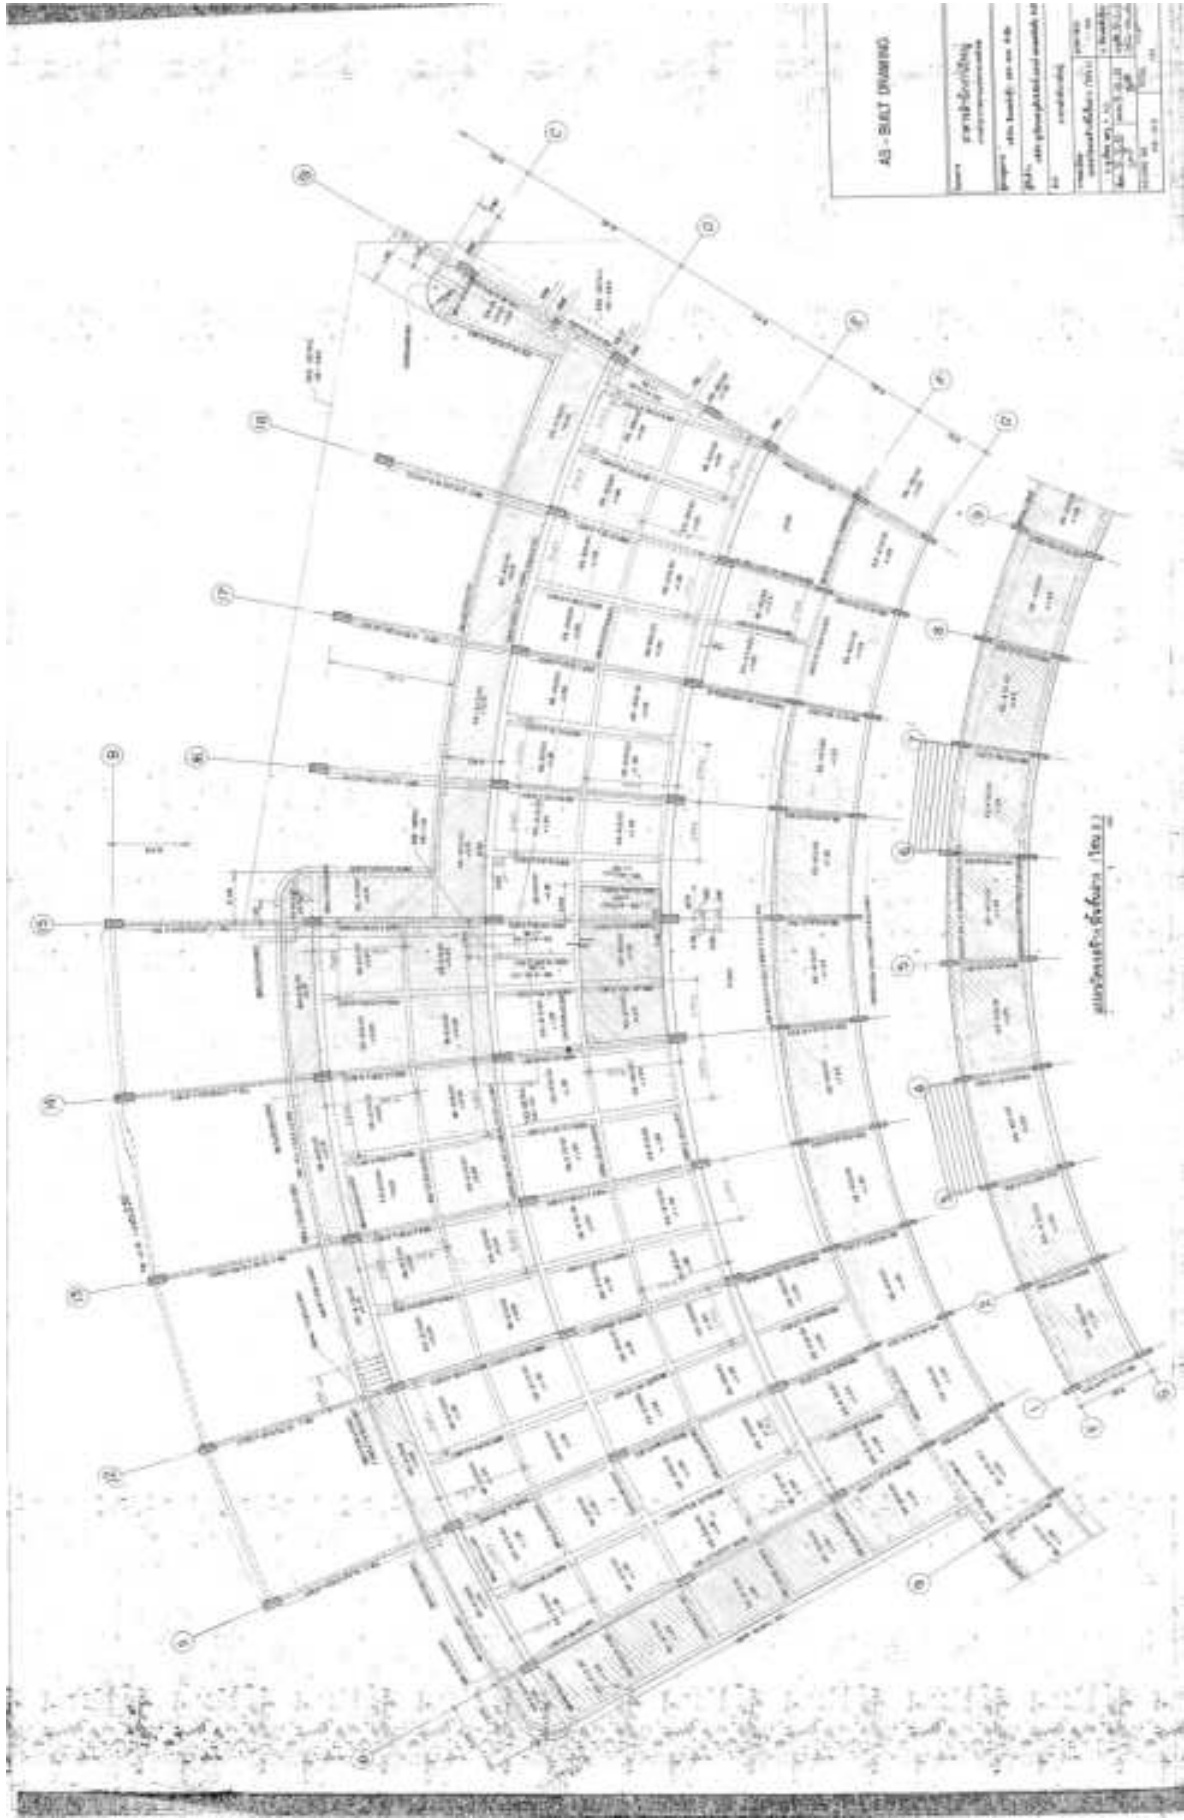


AS - BILIT DRAWING


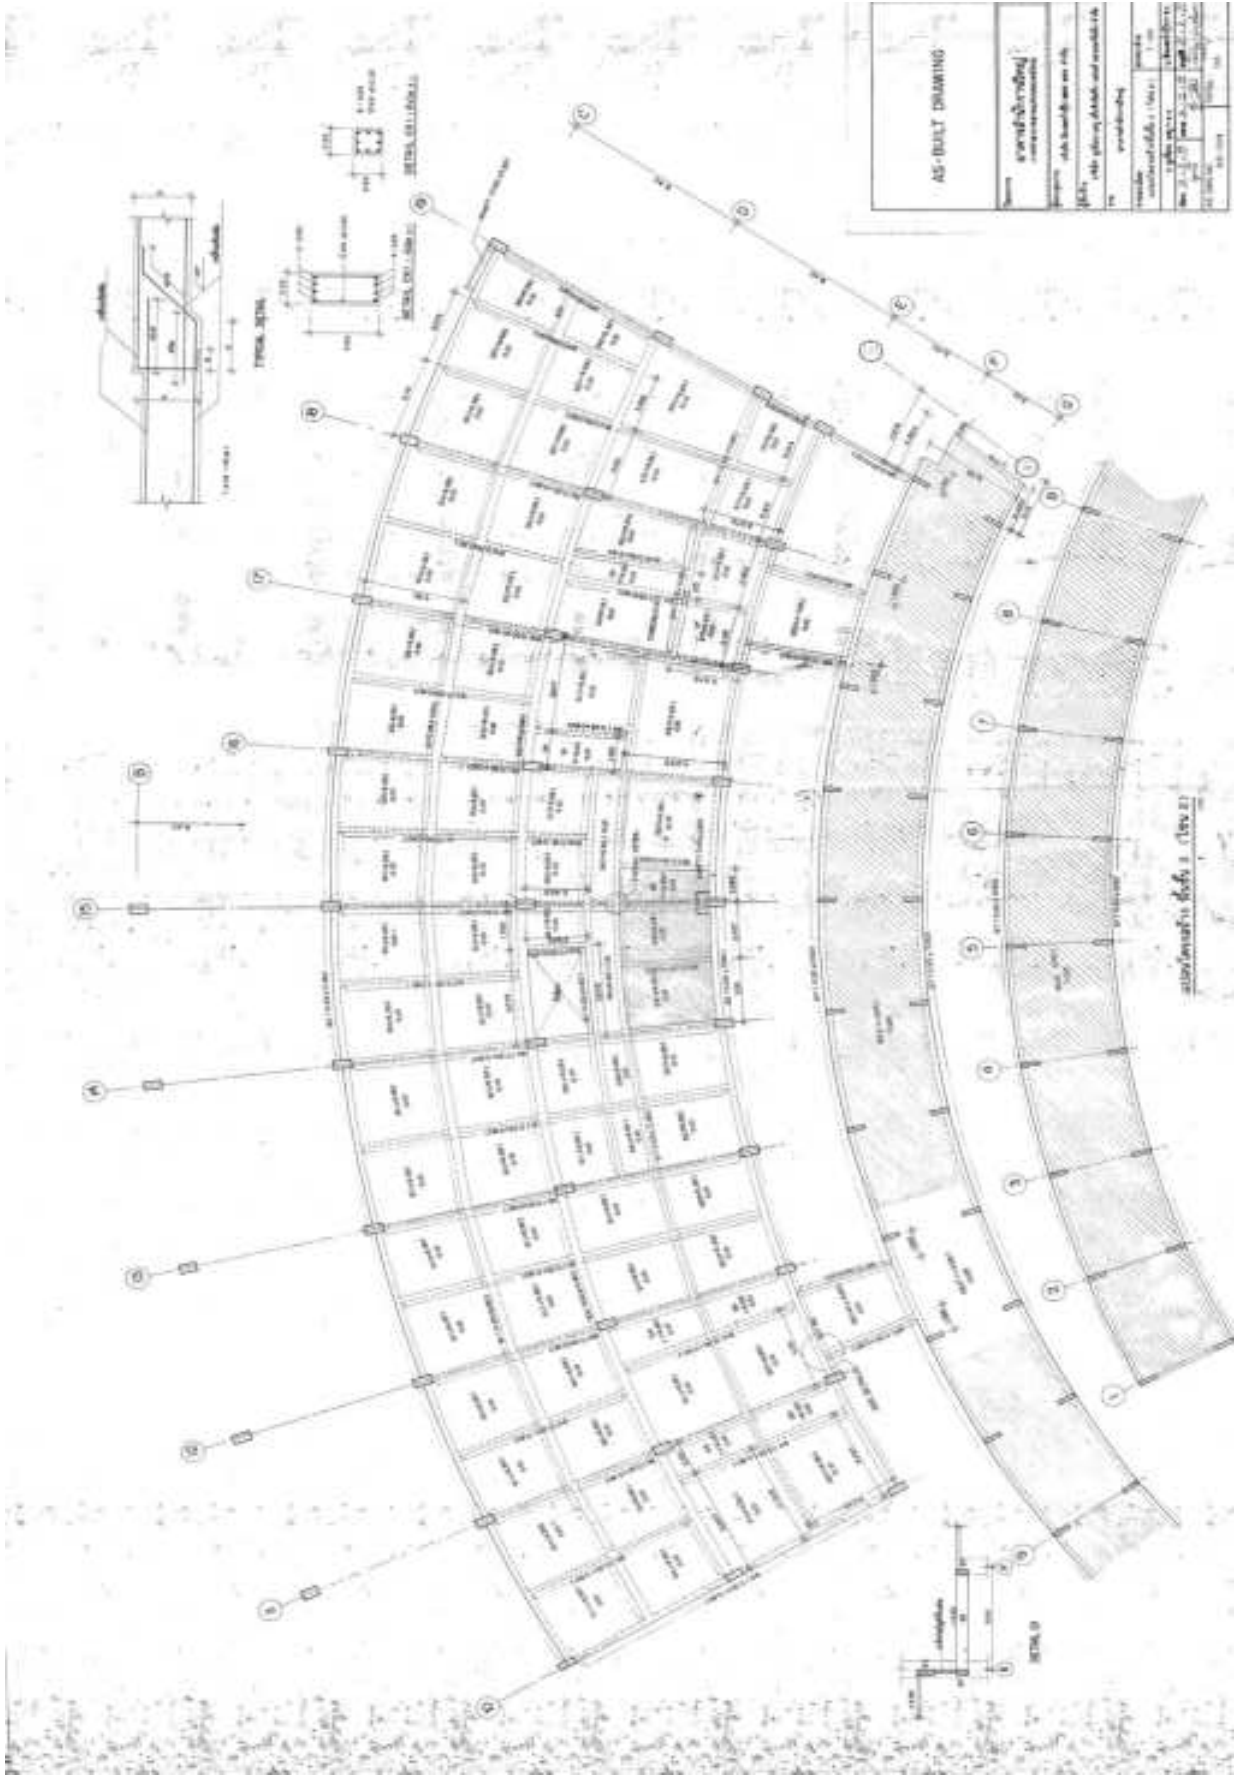

AS-BUILT DRAWING	
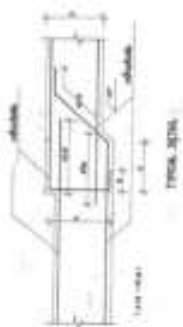
AS-BUILD DRAWING


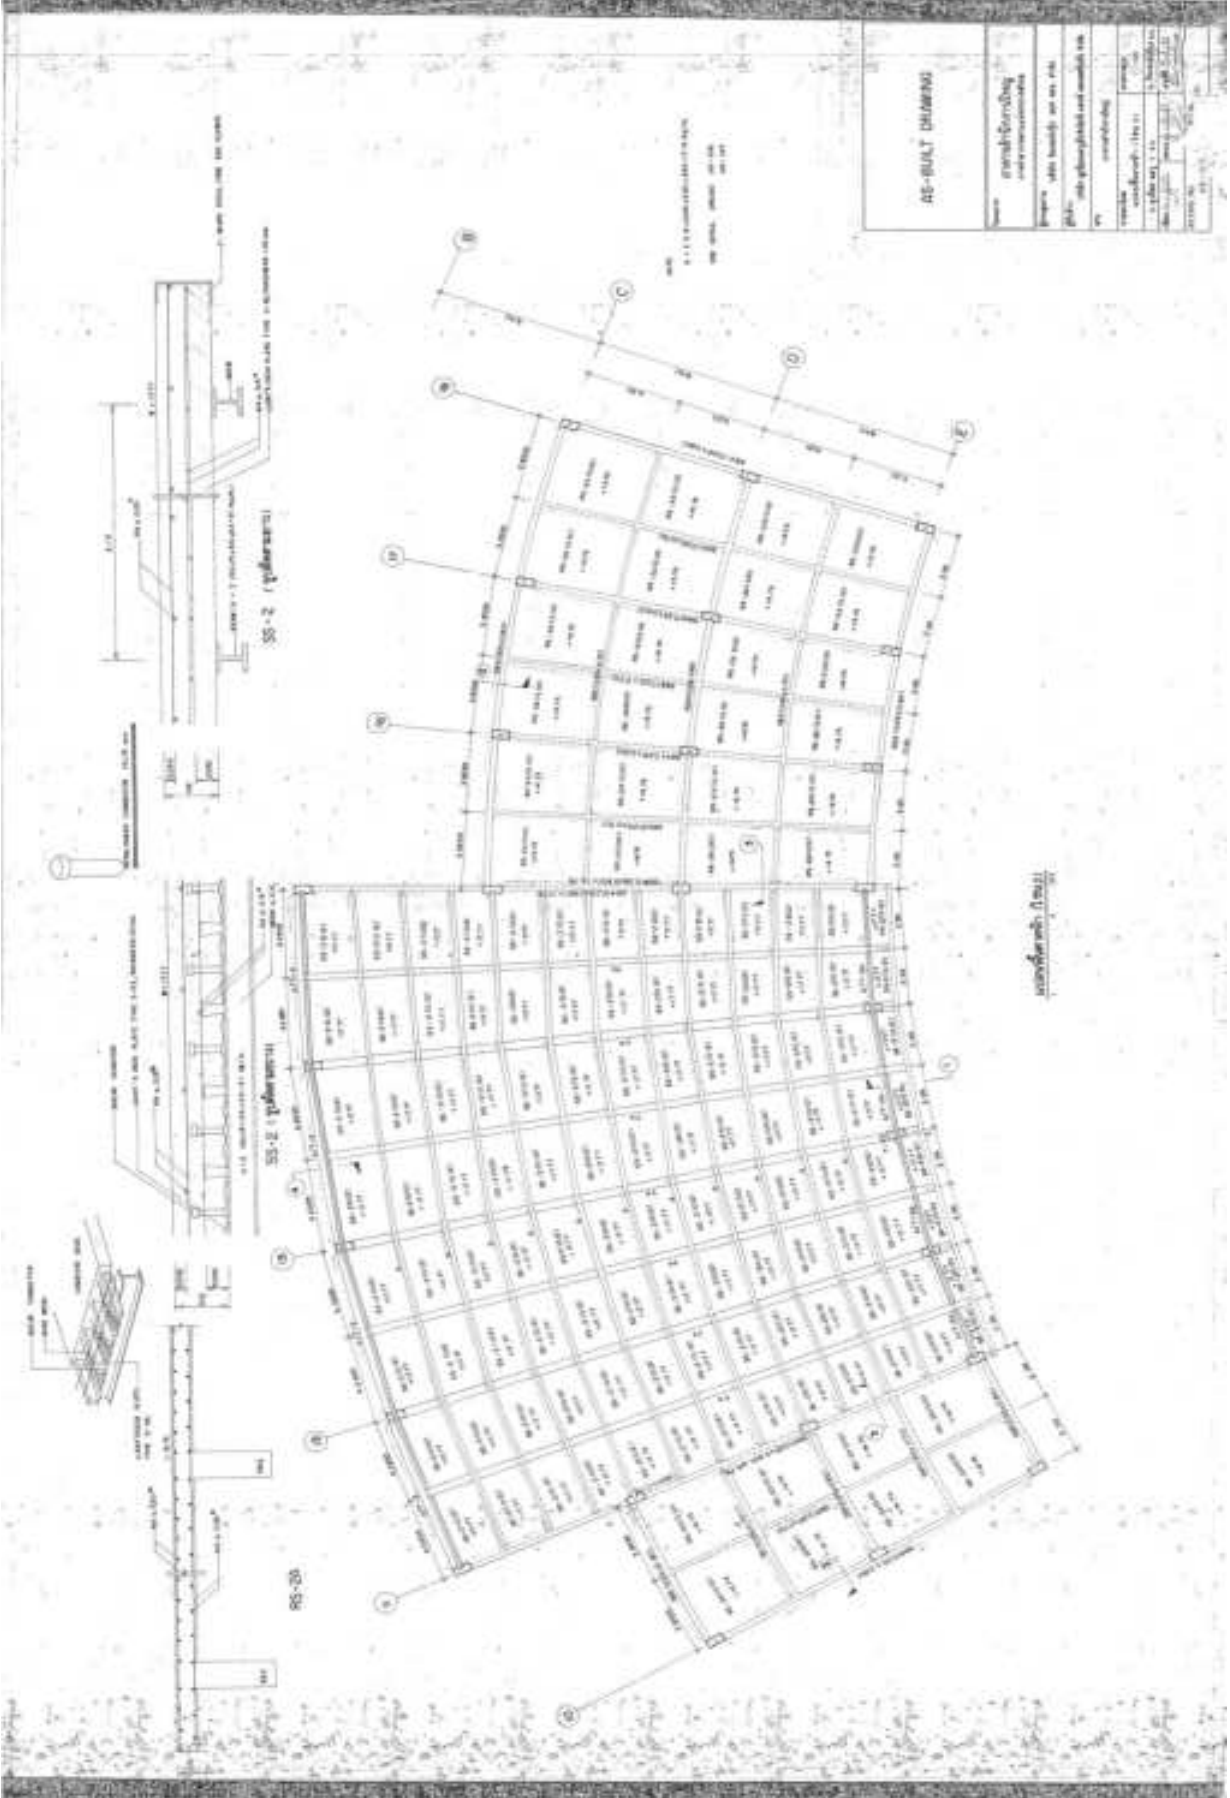






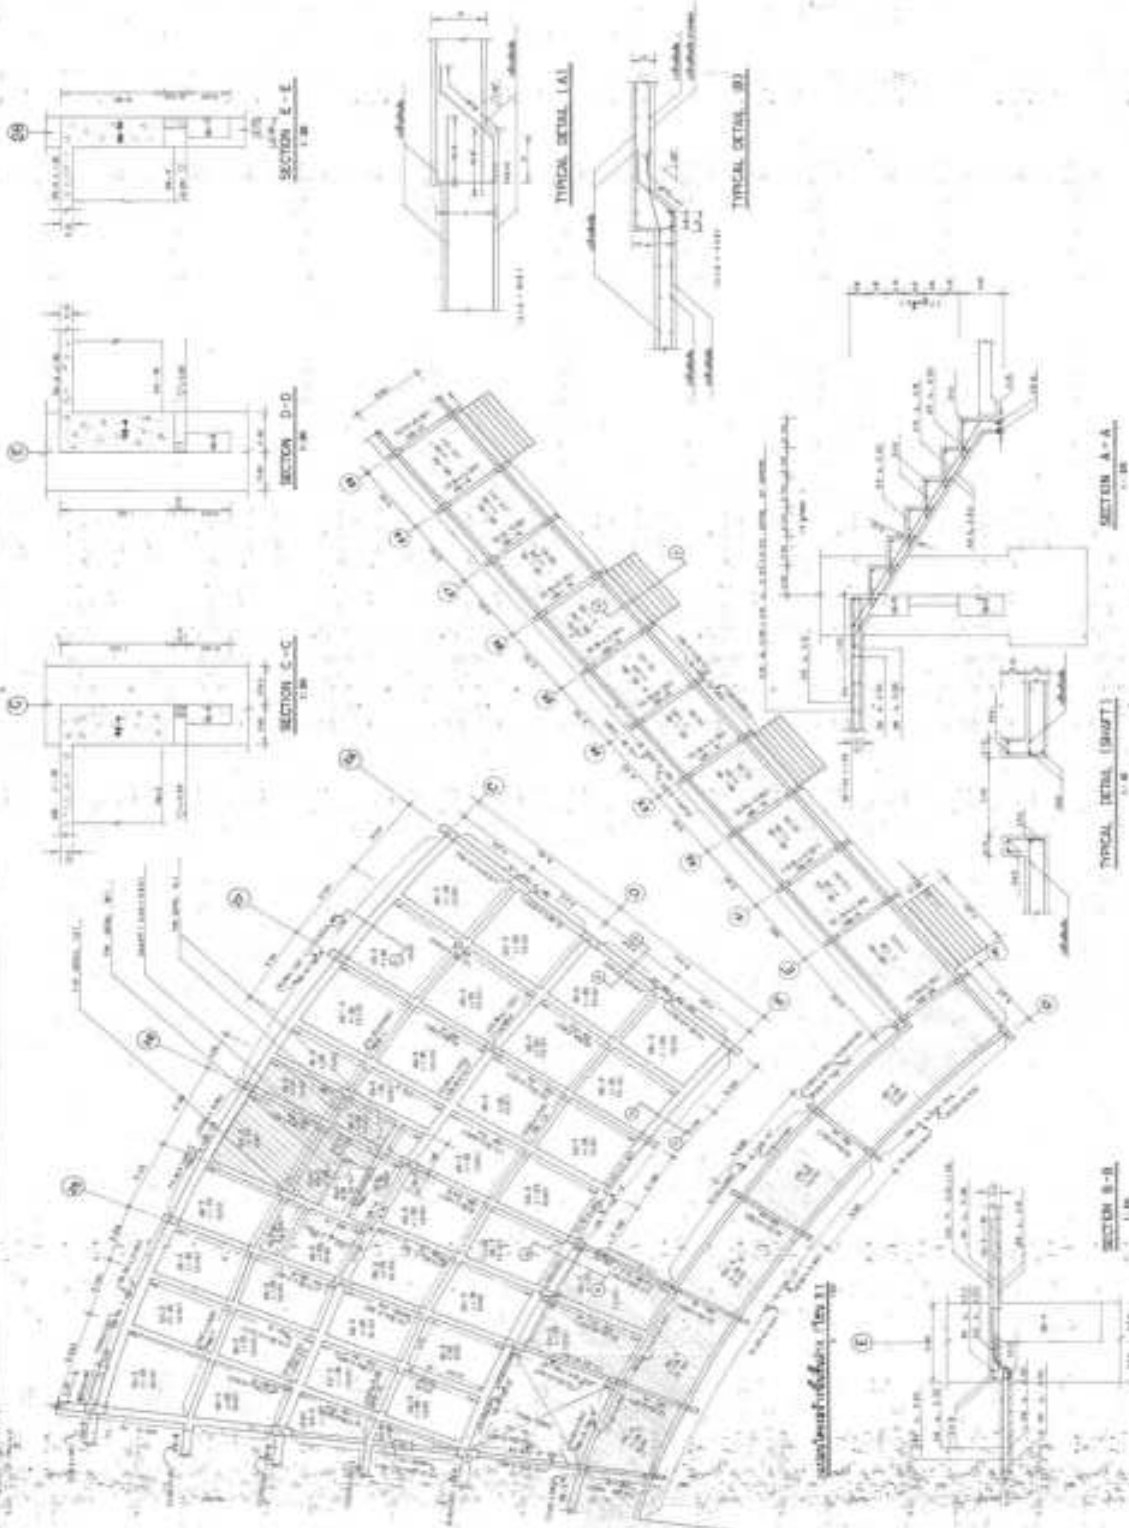


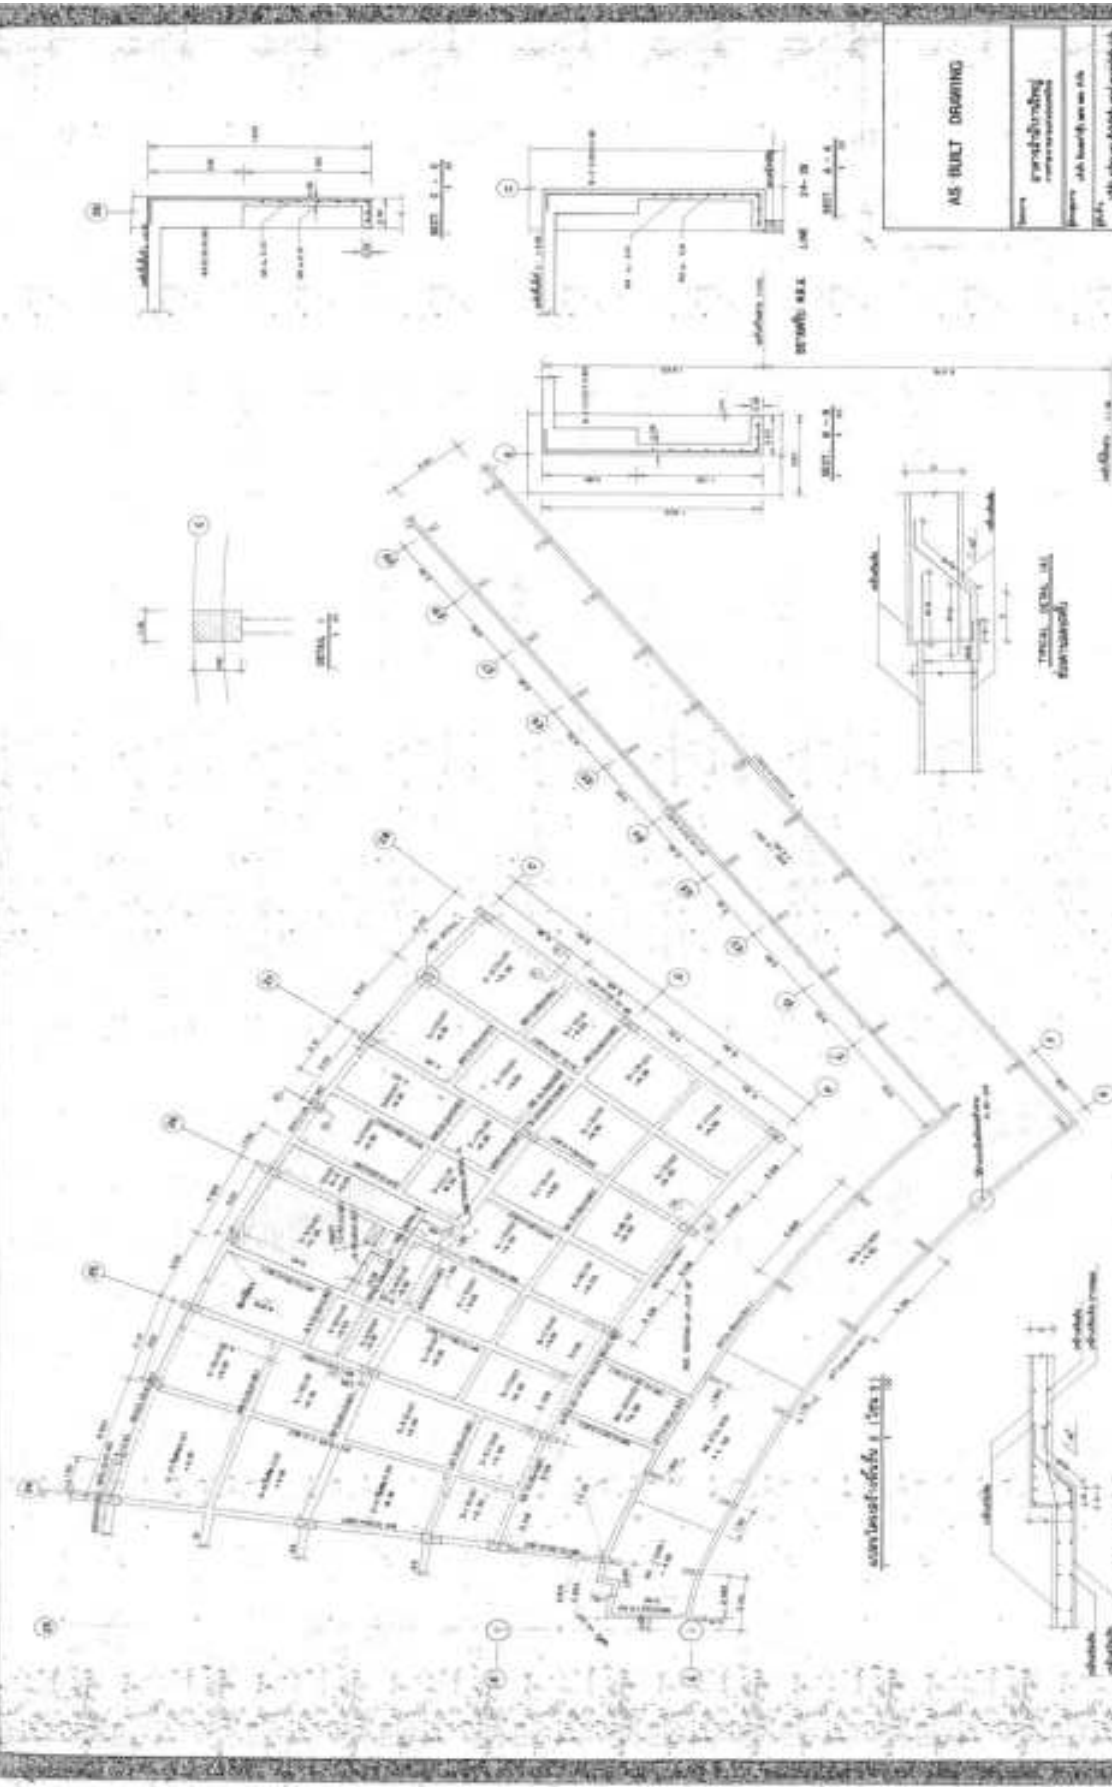


AS-BUILT DRAWING	



AS-BUILT DRAWING	

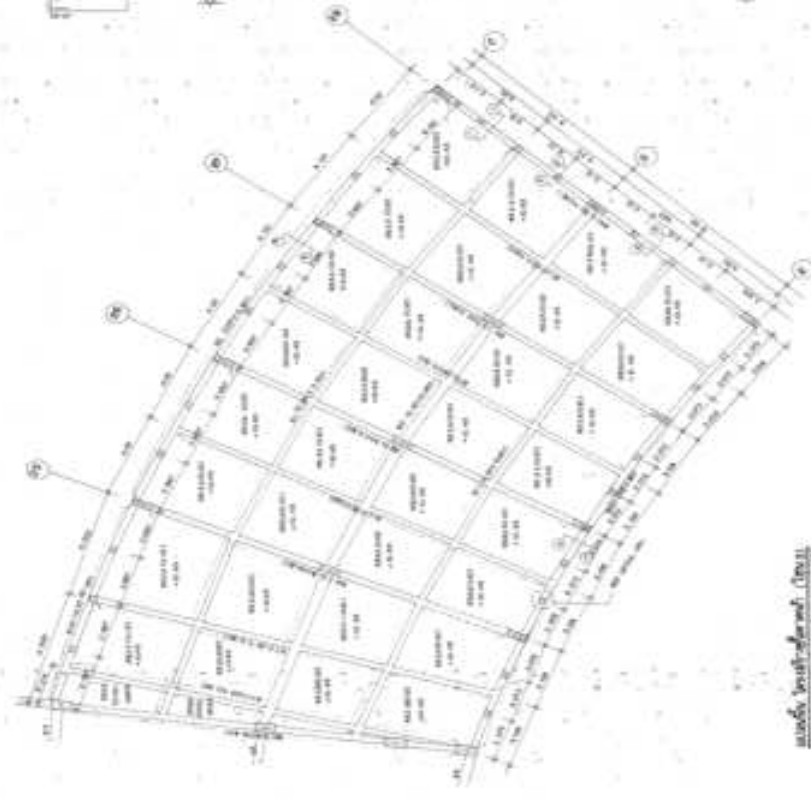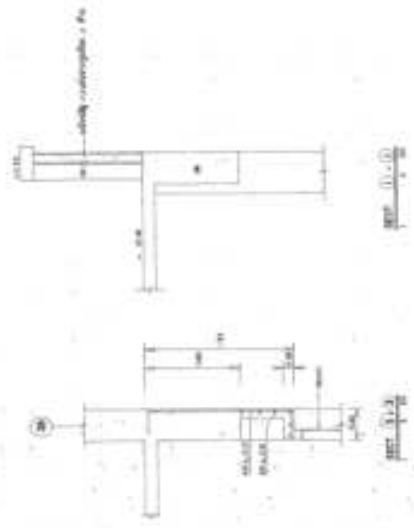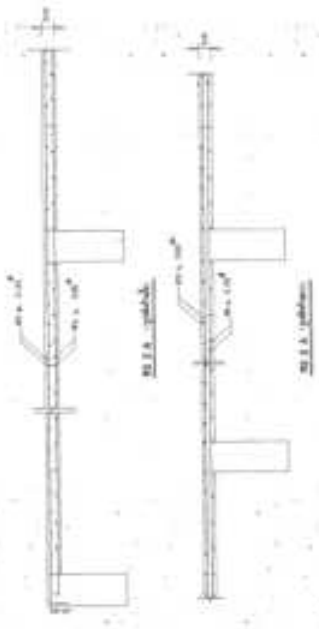



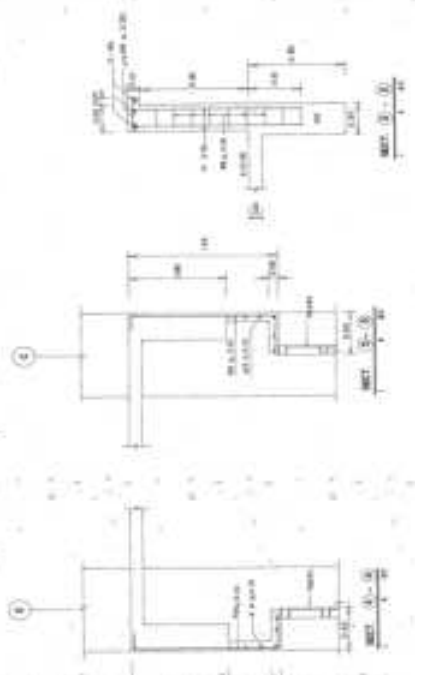




PLAN F-1

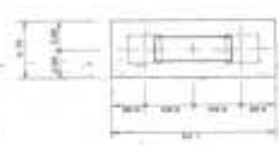


PLAN F-2




PLAN F-3

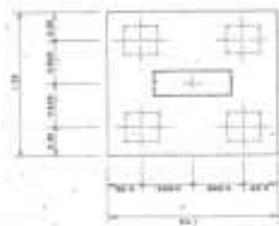


PLAN F-4

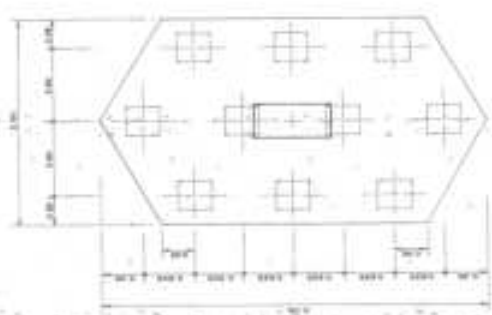


PLAN F-10

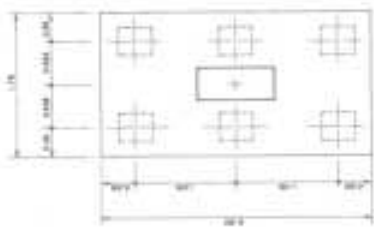


PLAN F-6

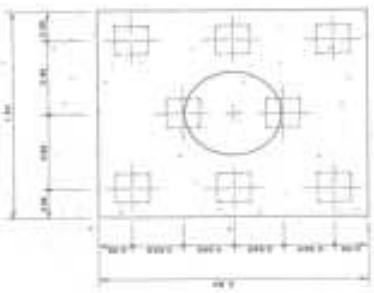

PLAN F-8

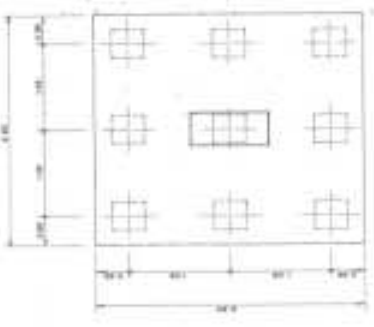


PLAN F-9

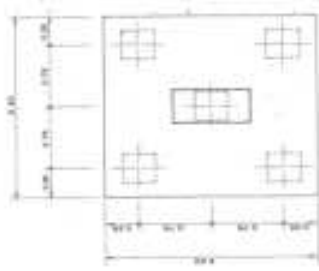


PLAN F-5


AS-BUILT DRAWING	

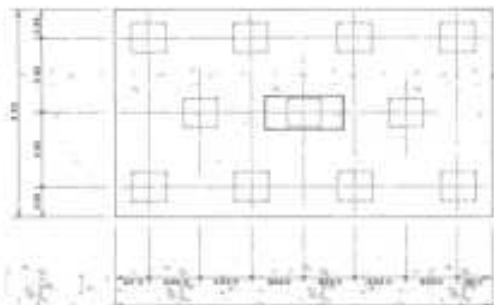


PLAN F-11

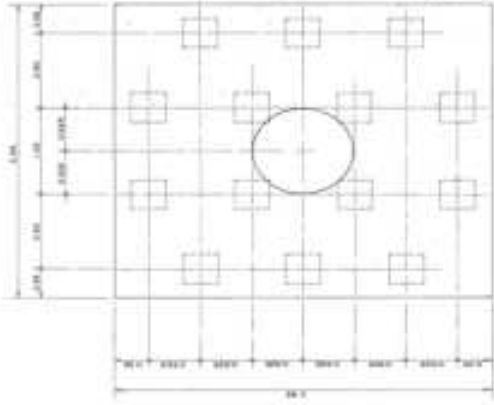

PLAN F-14

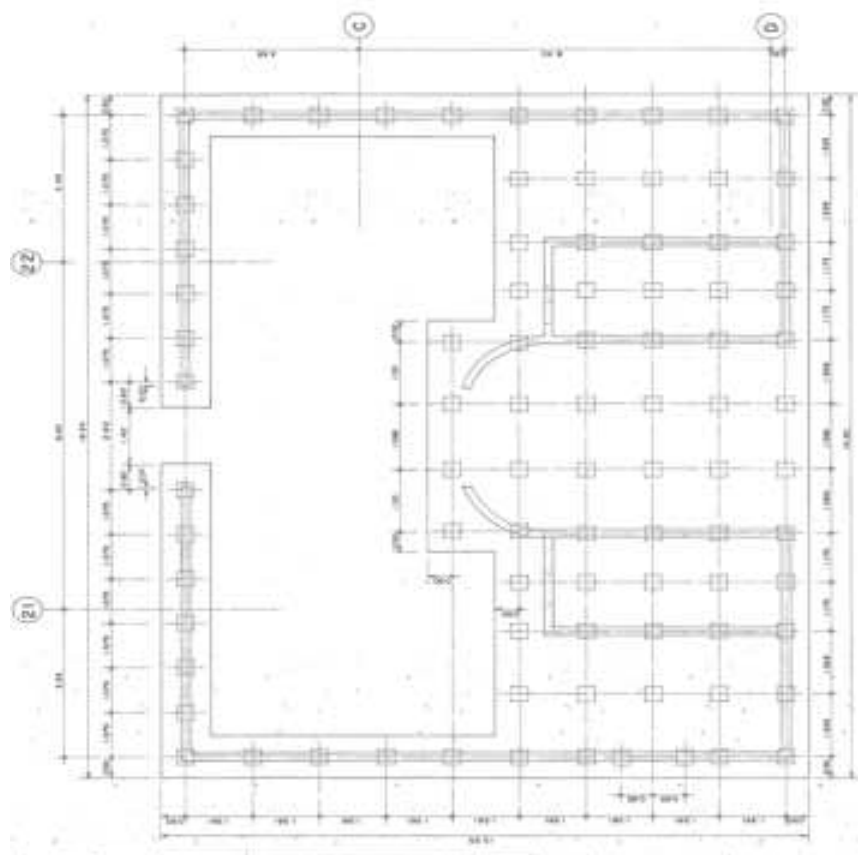


PLAN F-86

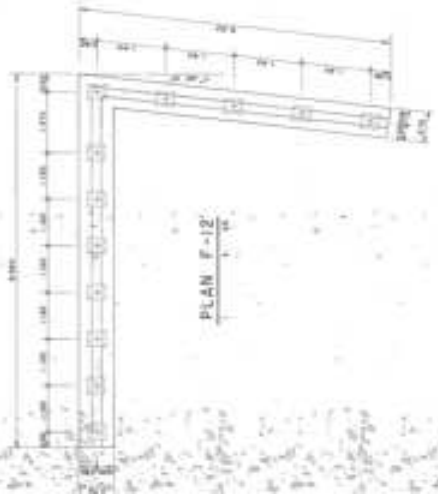


PLAN F-12

AS-BUILT DRAWING


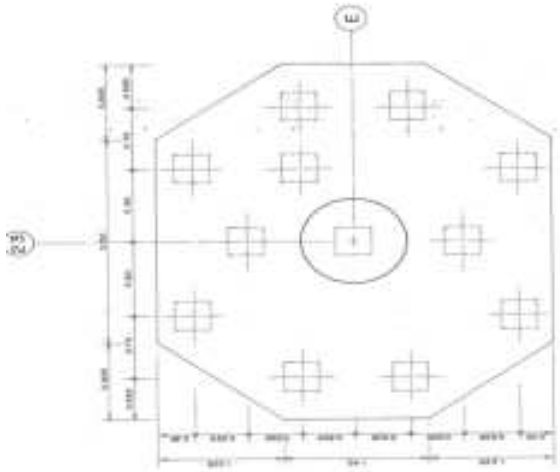


PLAN F-11b

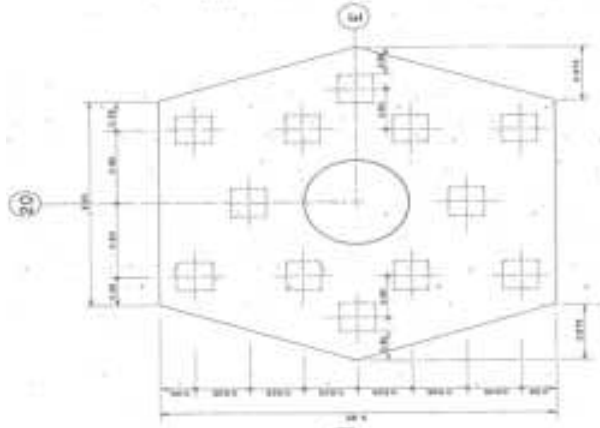


PLAN F-11a



PLAN F-8

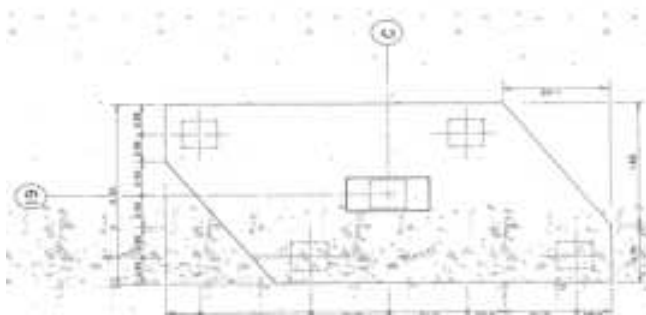


PLAN F-5

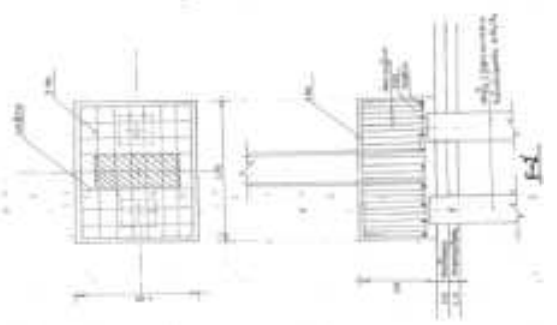

AS-BUILT DRAWING


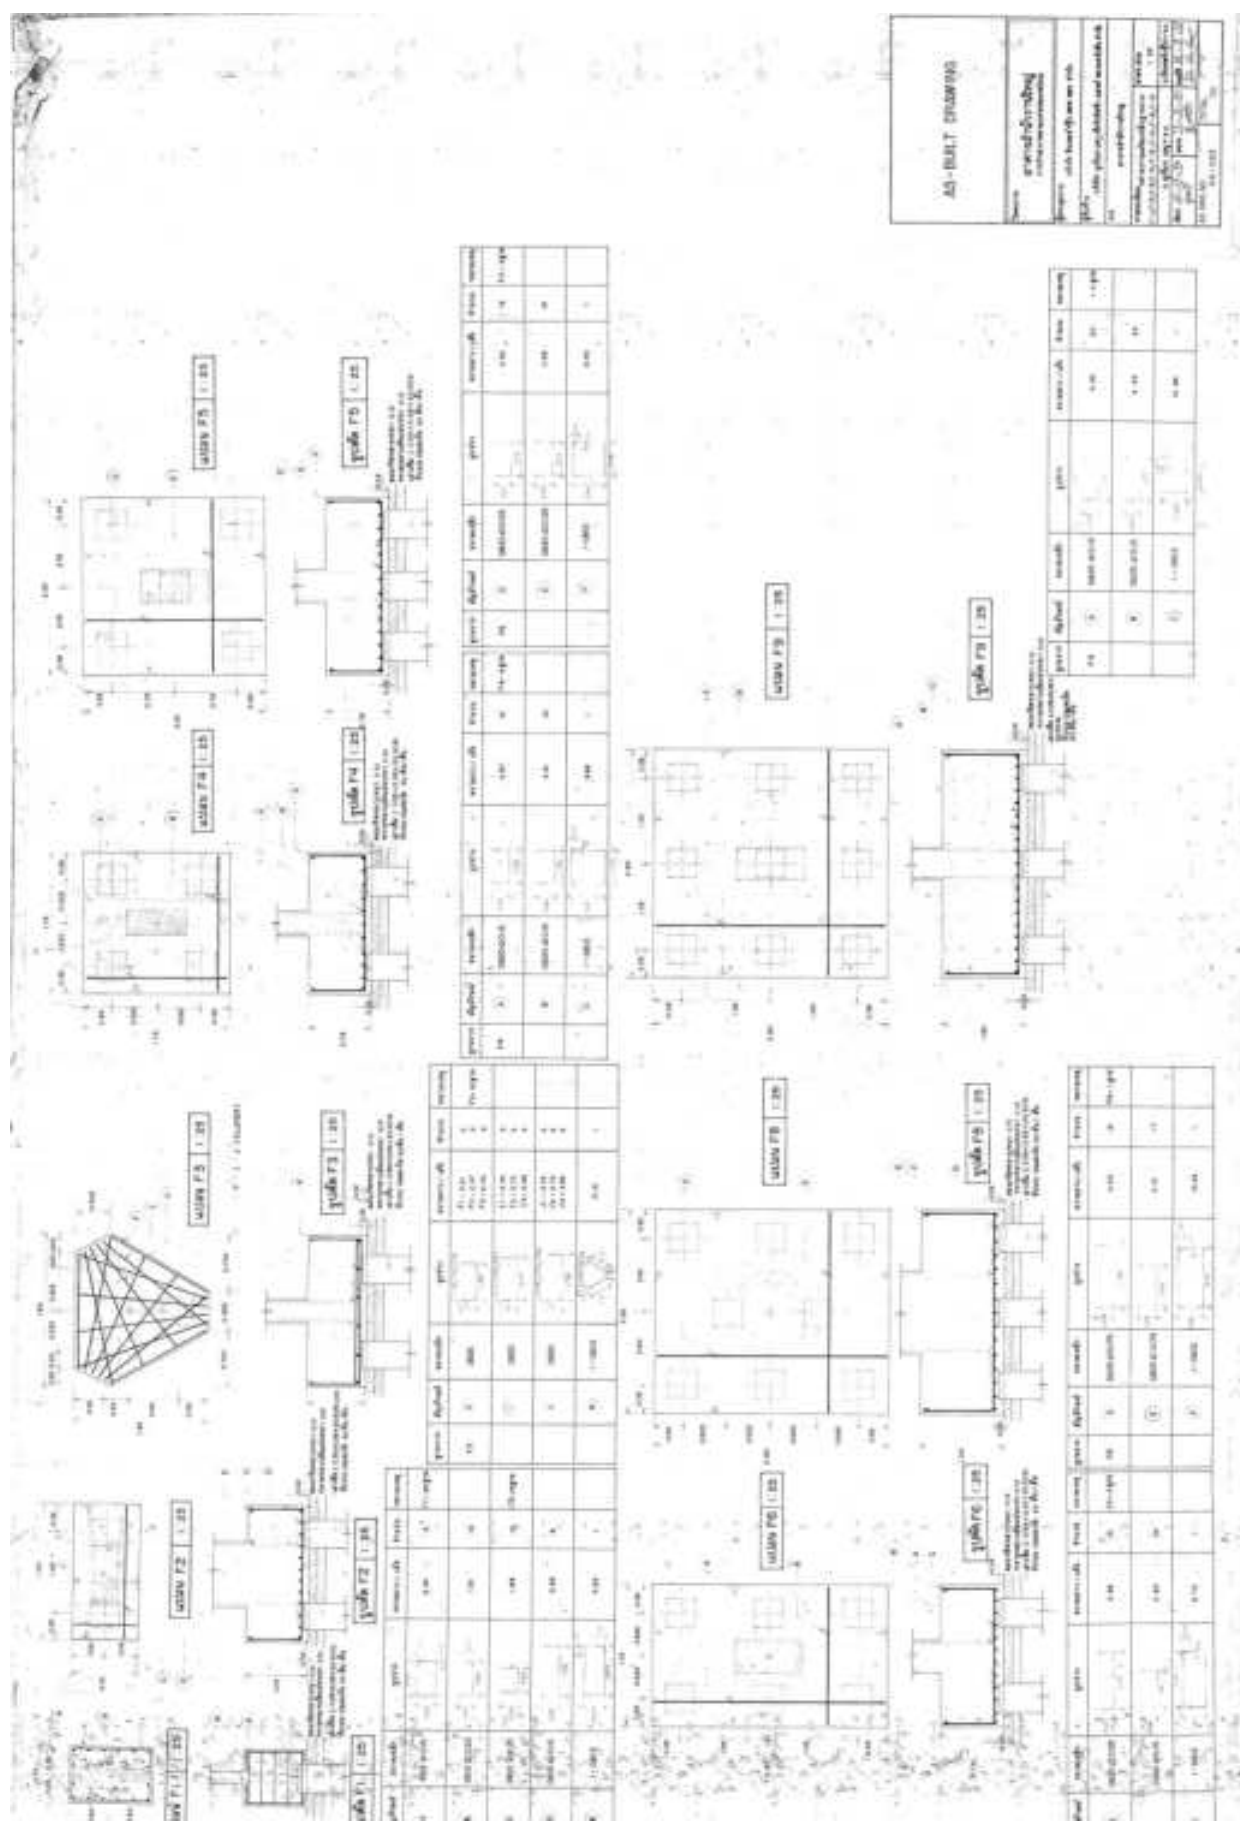



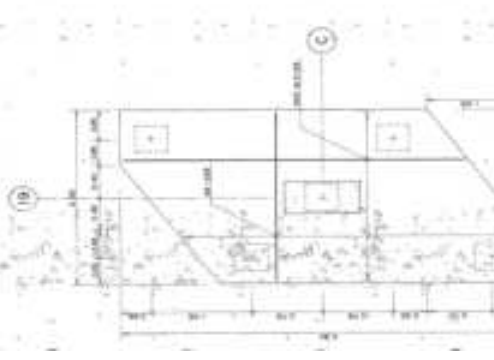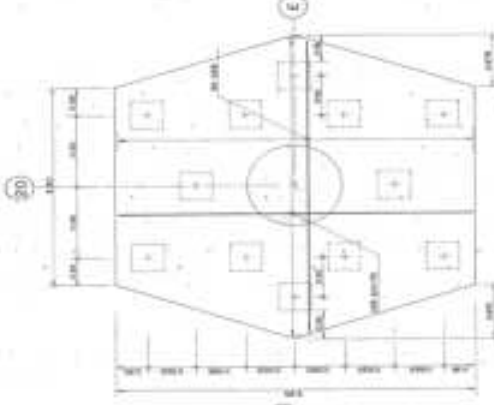
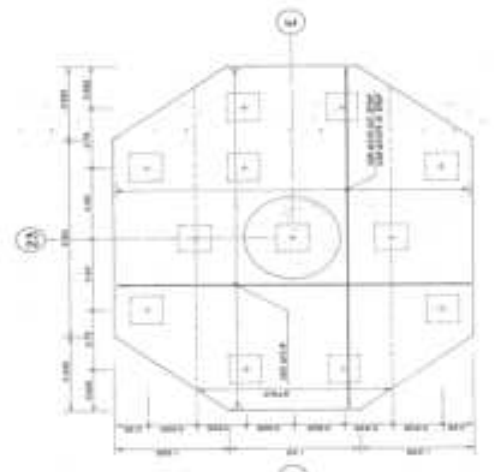


PLAN F-11a

PLAN F-11b

PLAN F-11c

PLAN F-11d

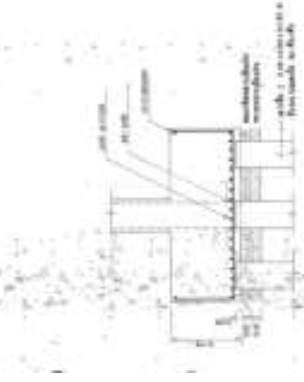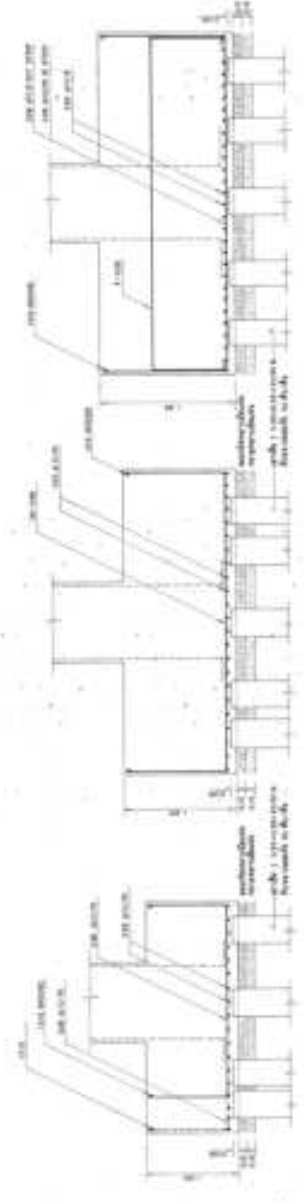





SECTION F-11a

SECTION F-11b

SECTION F-11c

SECTION F-11d

AS-BUILT DRAWING	

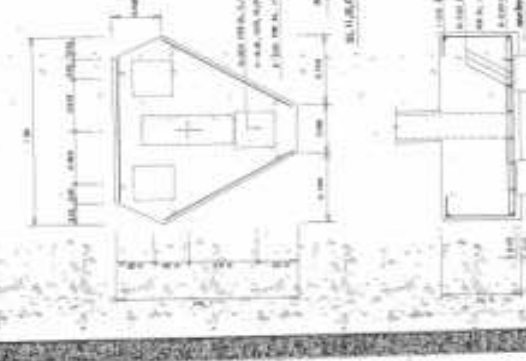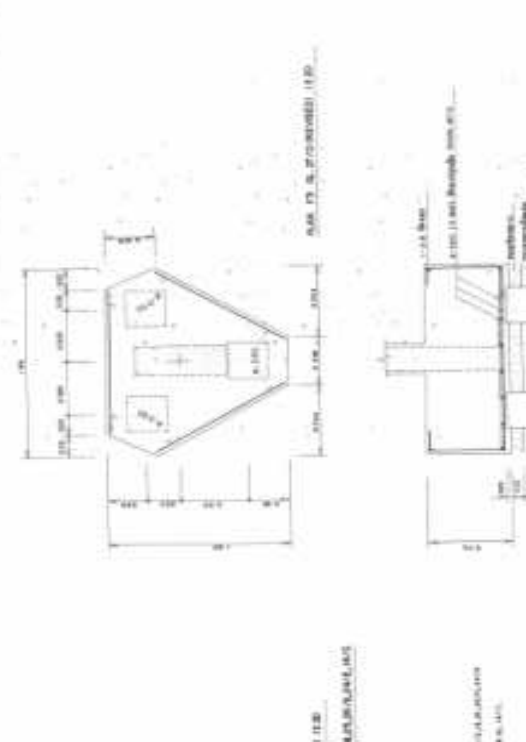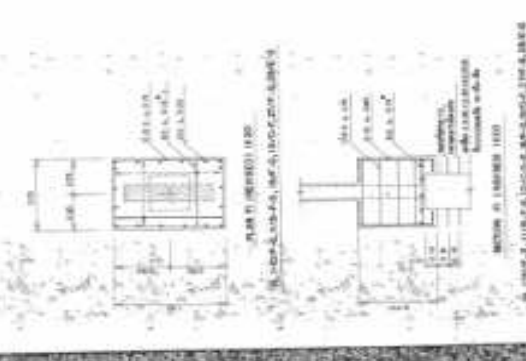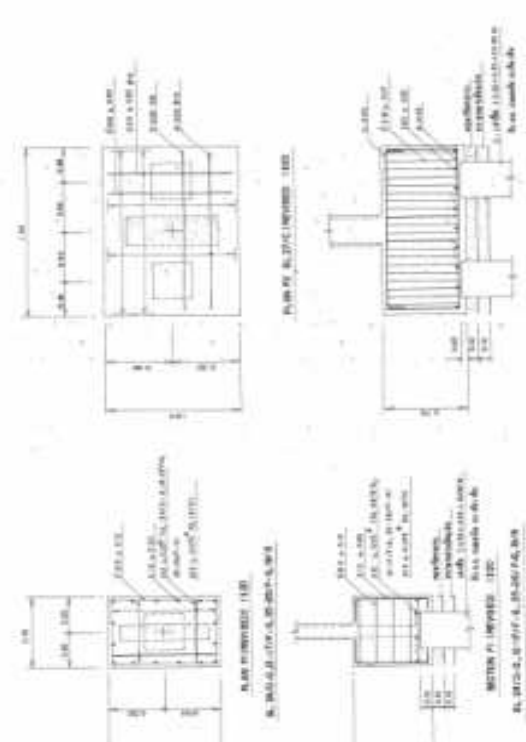

AS-BUILT DRAWING	
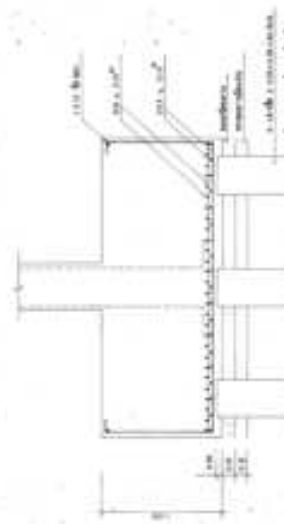
AS-BUILT DRAWING



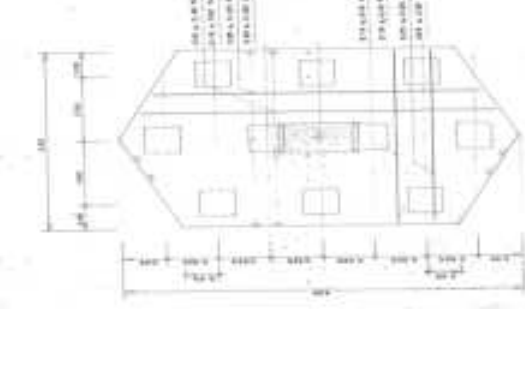
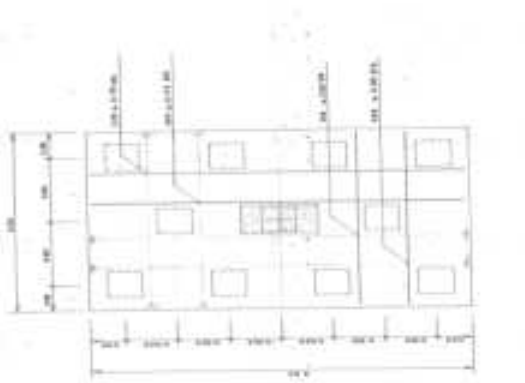


PLAN TO 1:100
FR. 8.205

PLAN TO 1:100
FR. 8.210

PLAN TO 1:100
FR. 8.215

PLAN TO 1:100
FR. 8.220

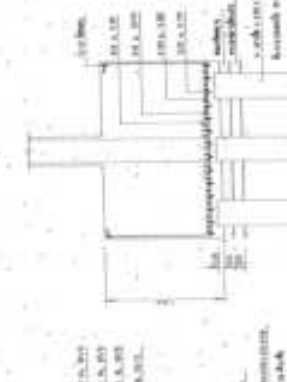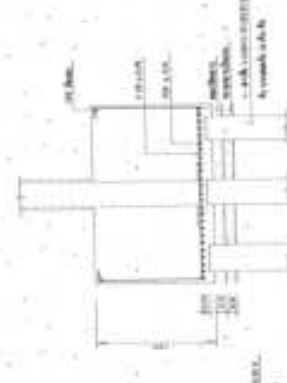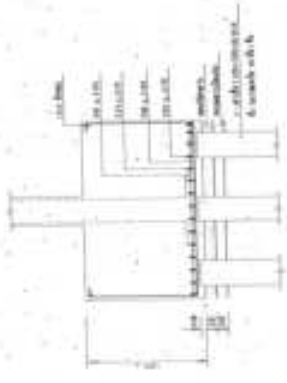


SECTION TO 1:100
FR. 8.205

SECTION TO 1:100
FR. 8.210

SECTION TO 1:100
FR. 8.215




SECTION TO 1:100
FR. 8.220

AS-BUILT DRAWING	

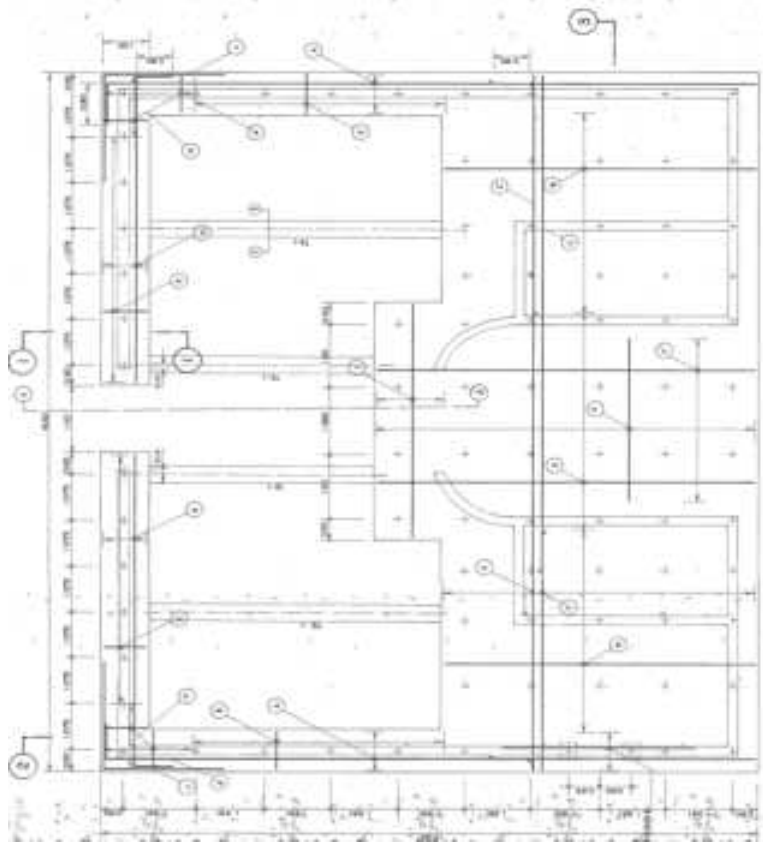



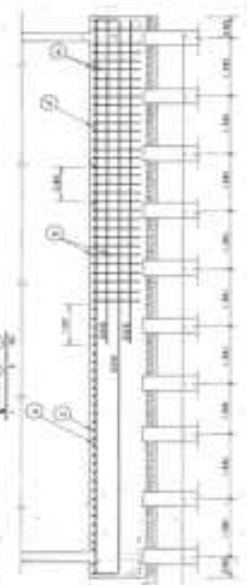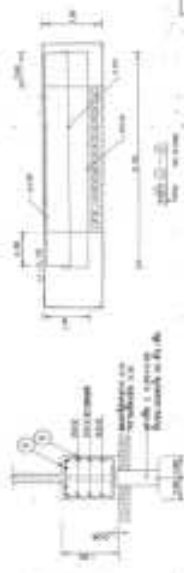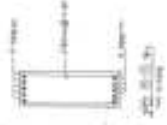



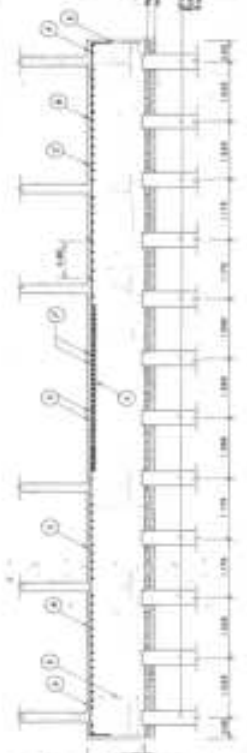
AS-BUILT DRAWING


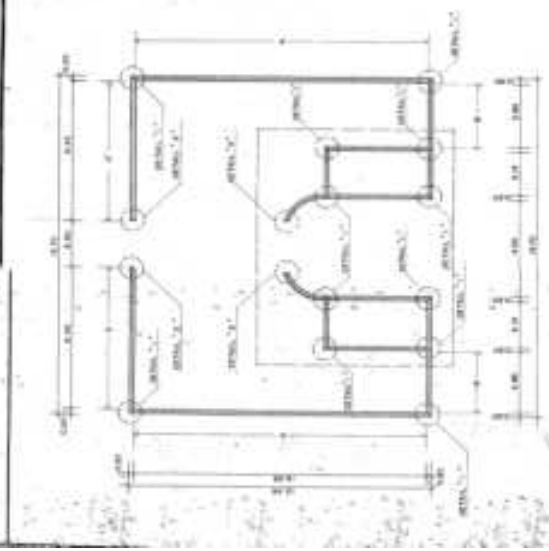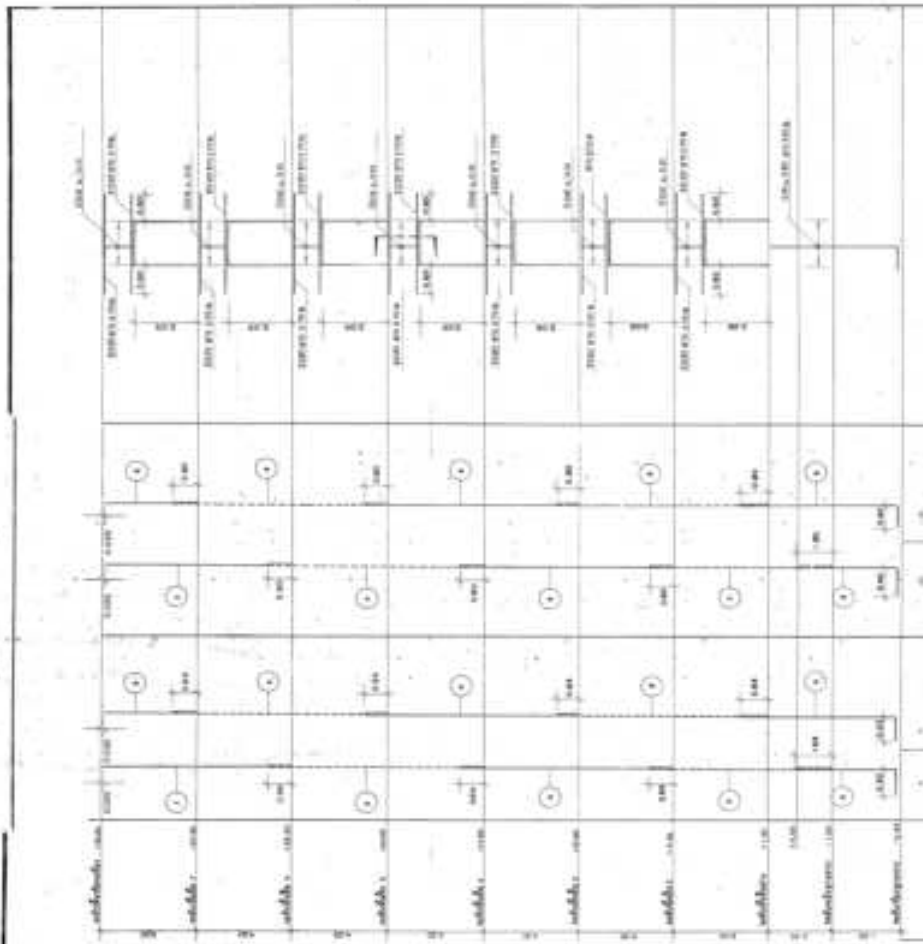


KEY PLAN

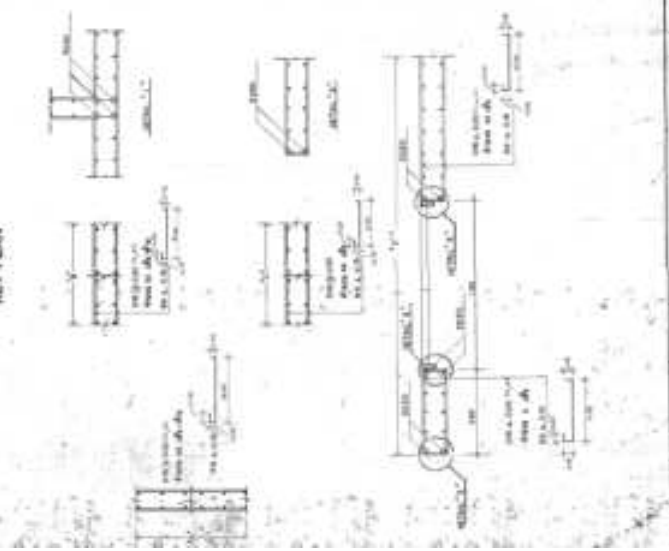

AS-BUILT DRAWING



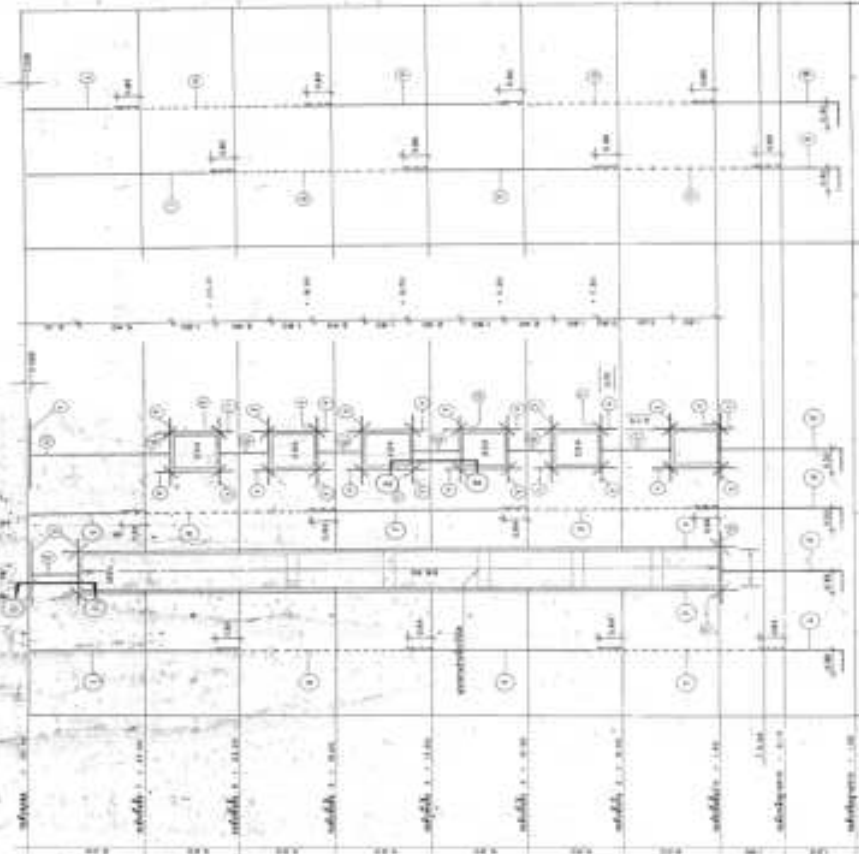

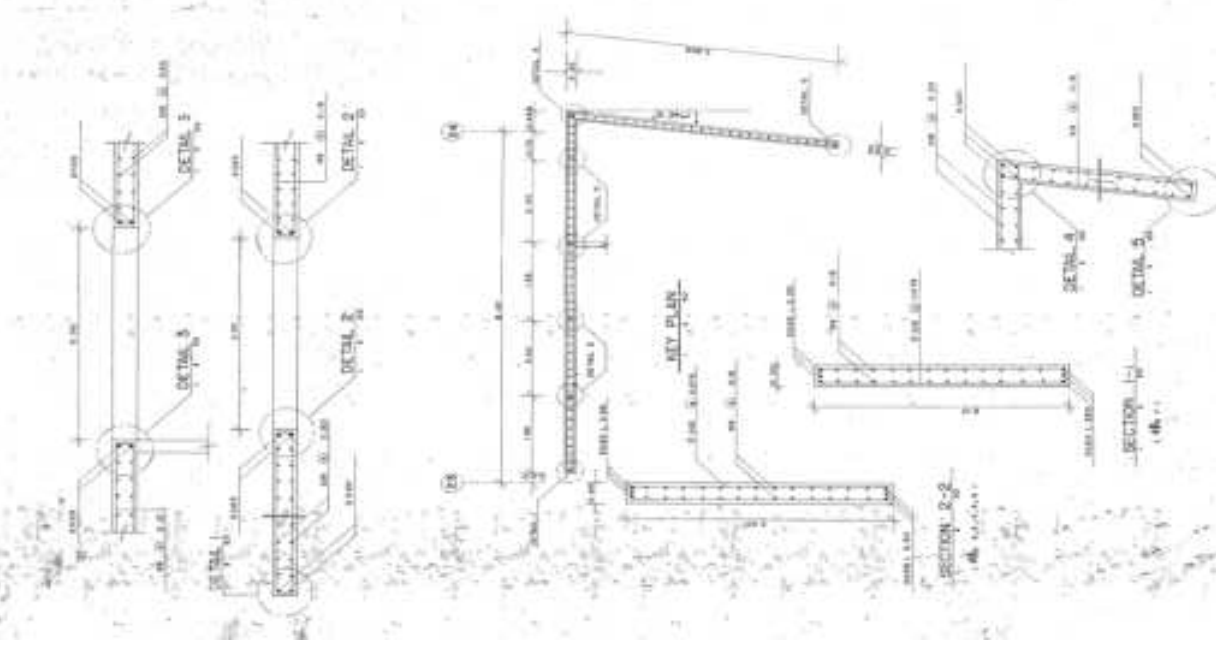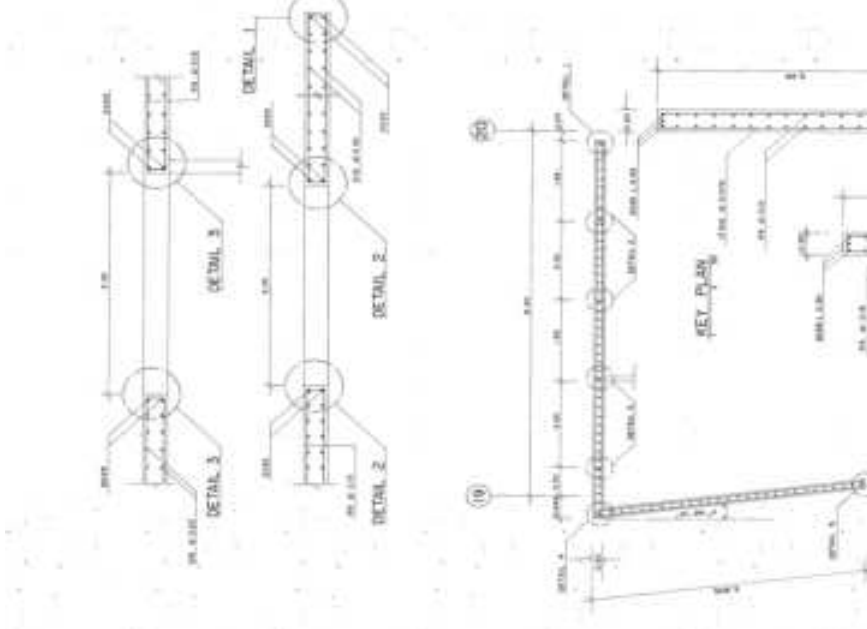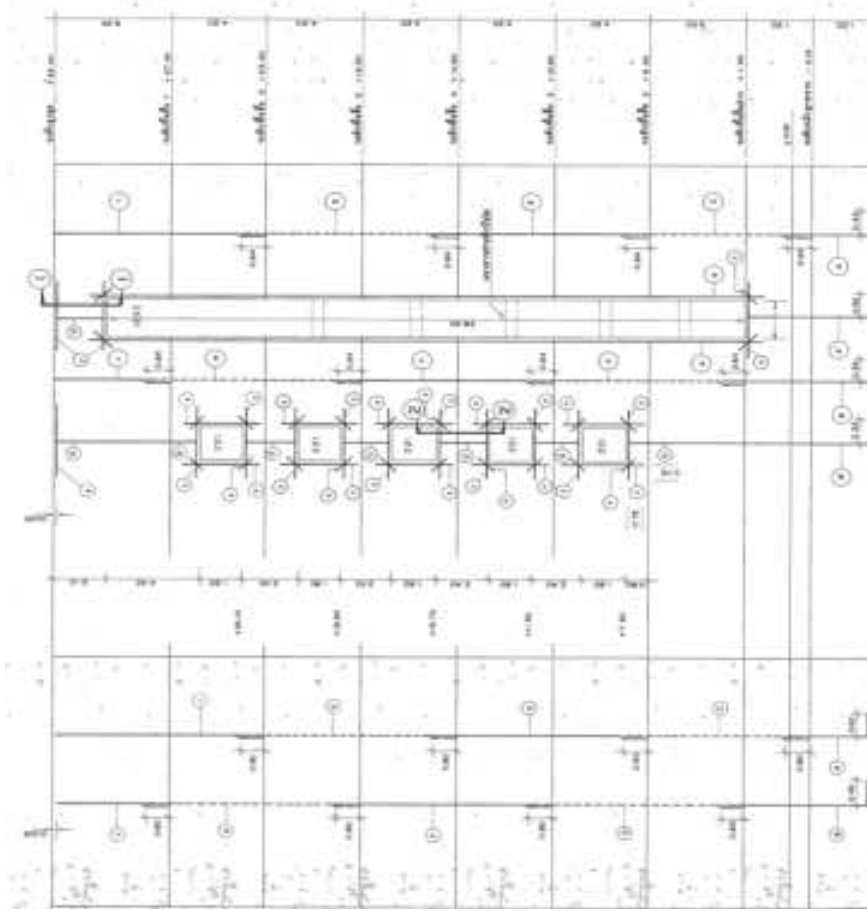
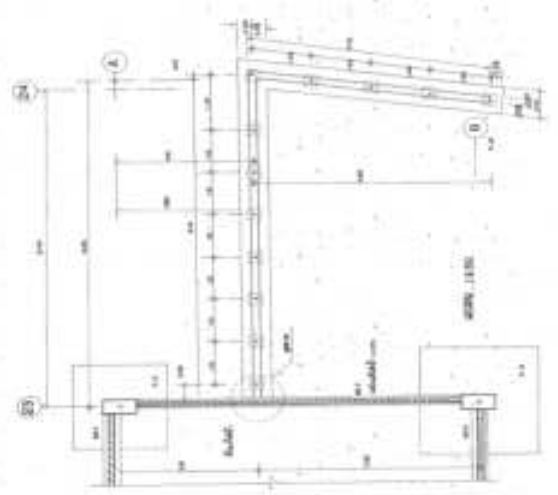



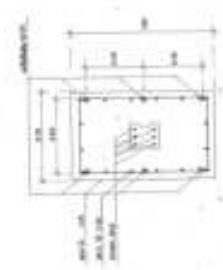

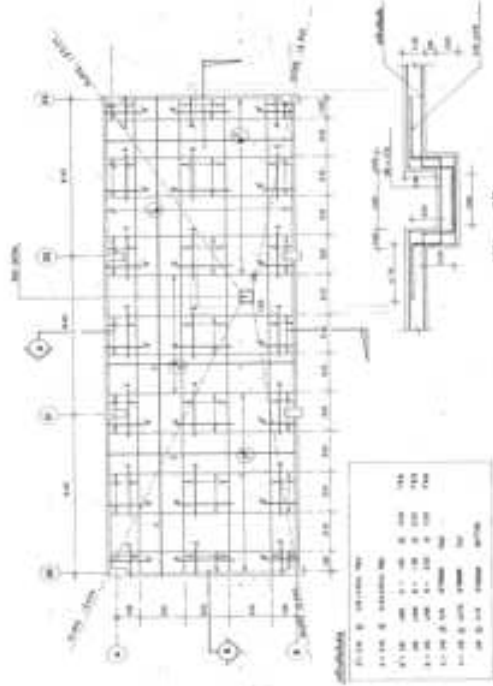
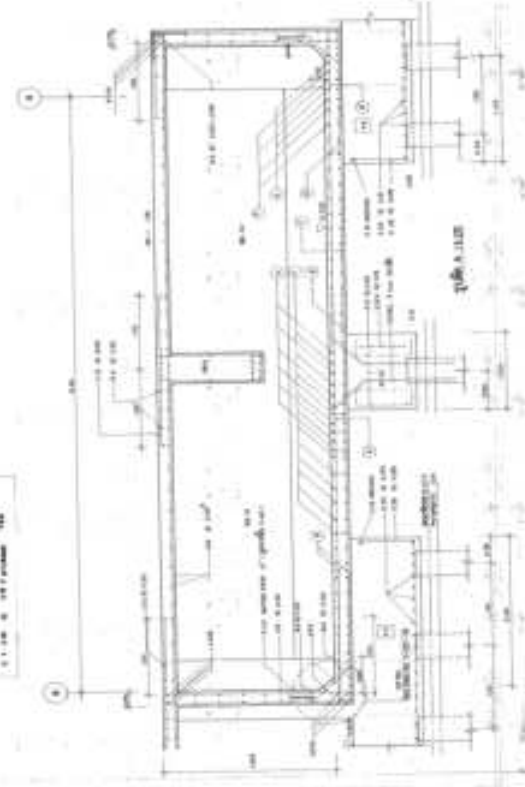

AS-BUILT DRAWING







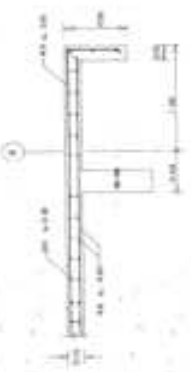
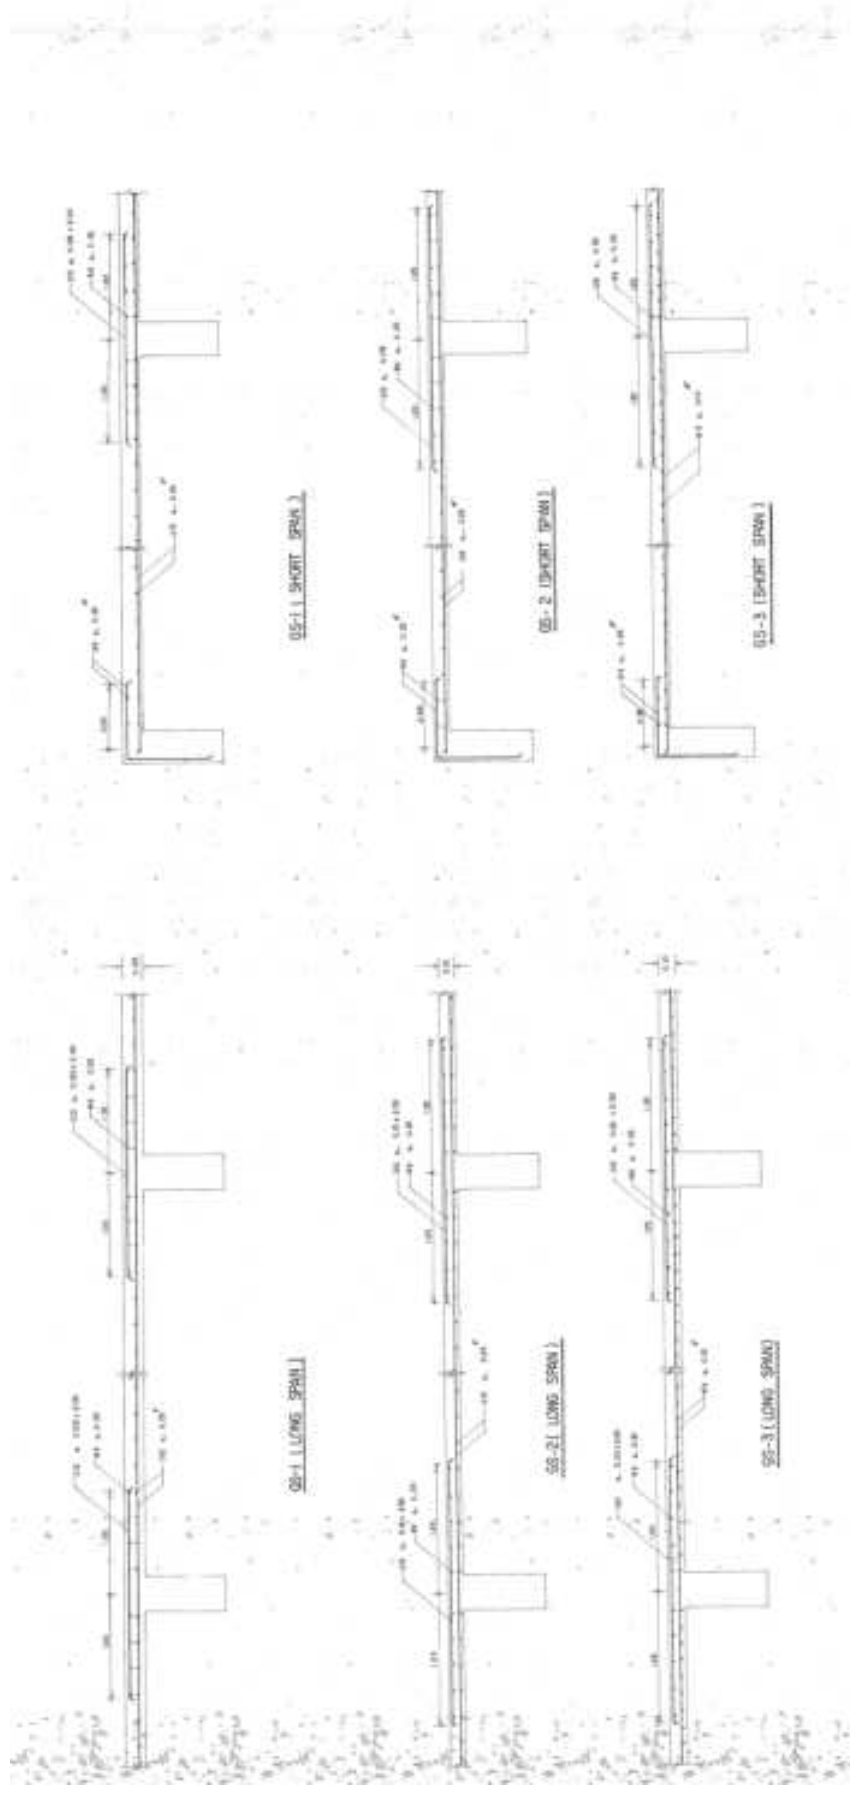


AS-BUILT DRAWING	


(ZONE 1)

AS-BUILT DRAWING	

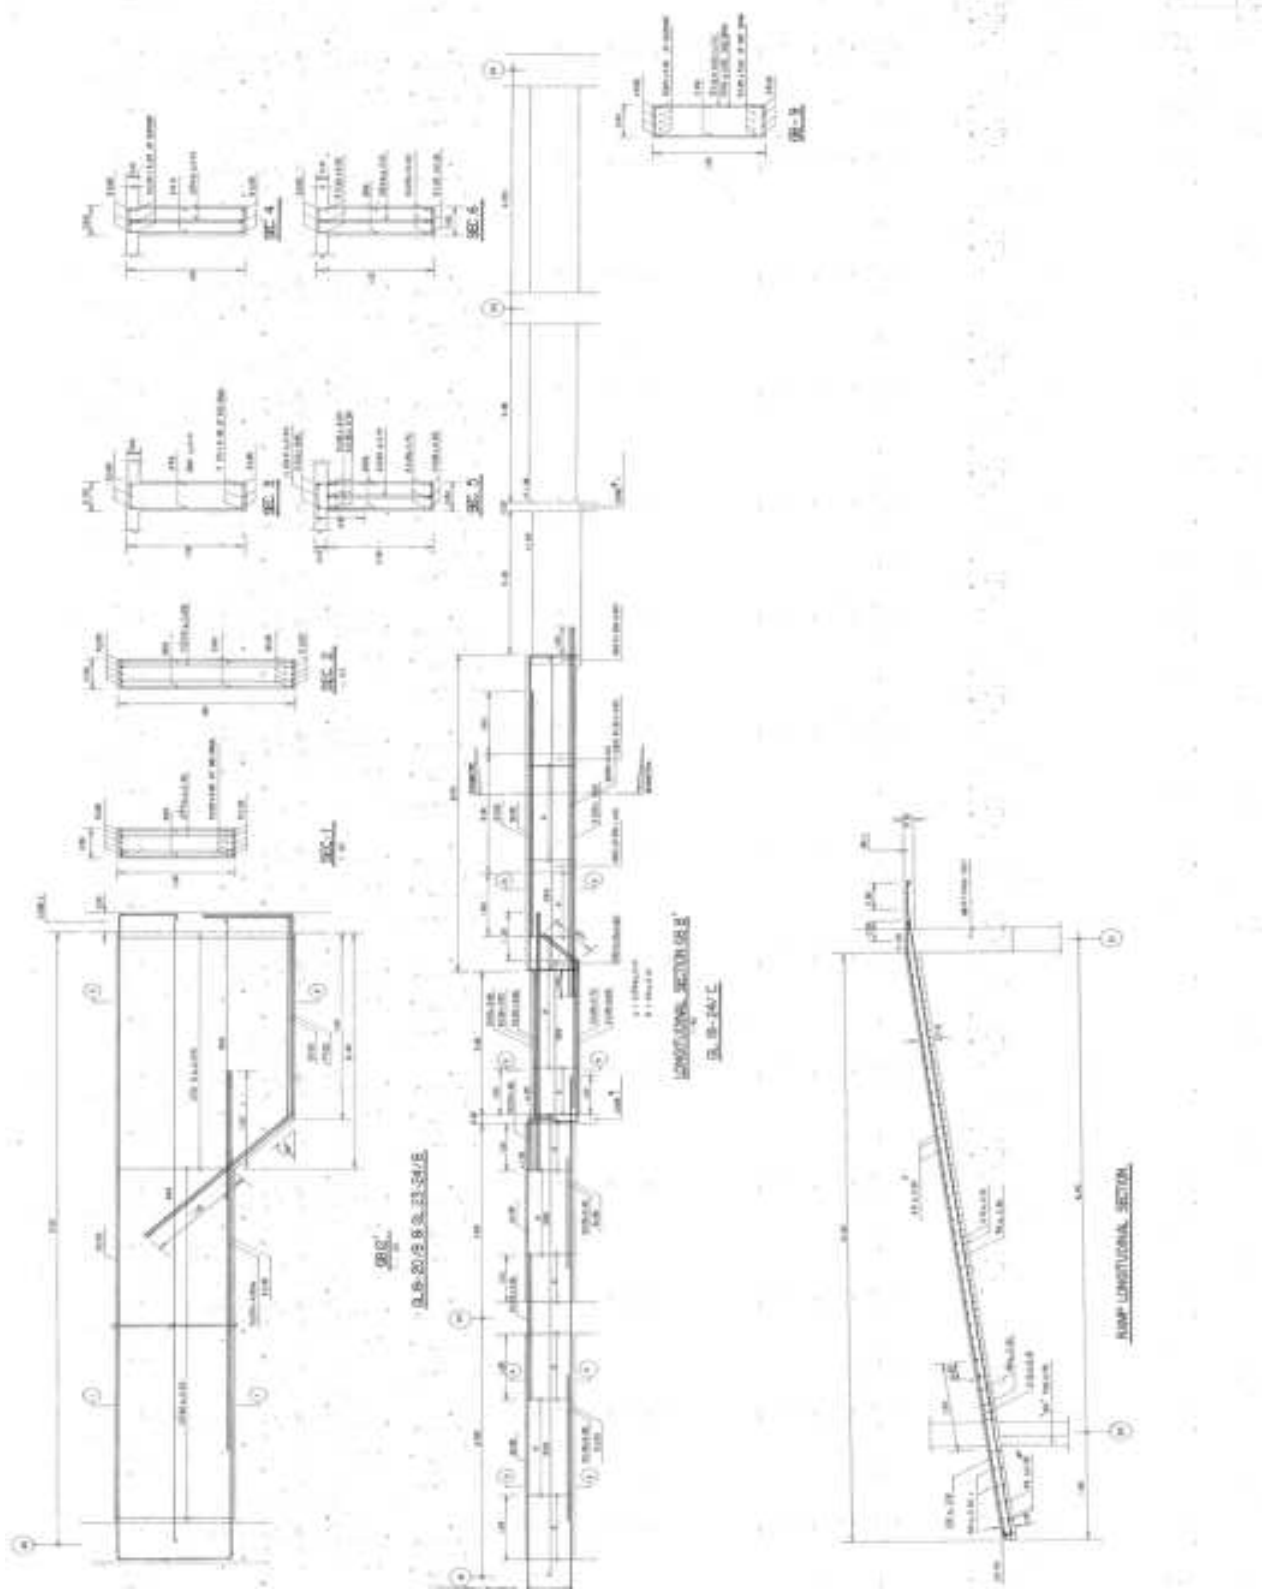

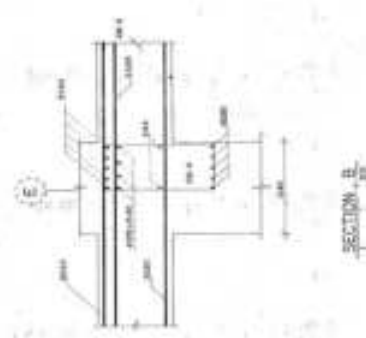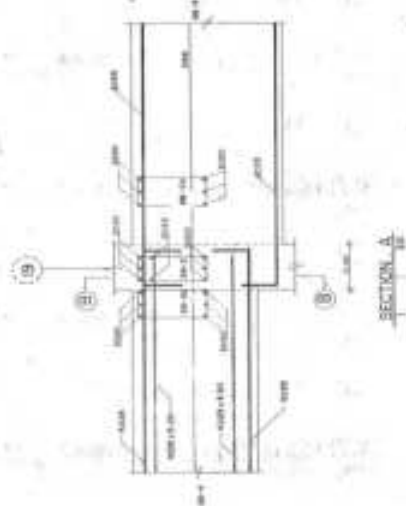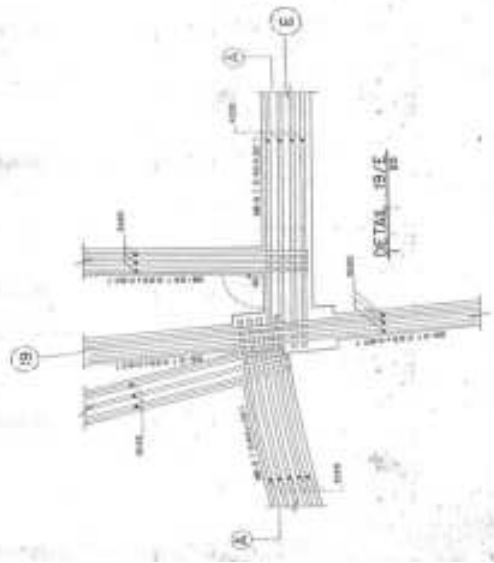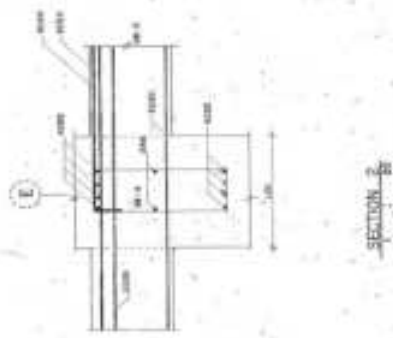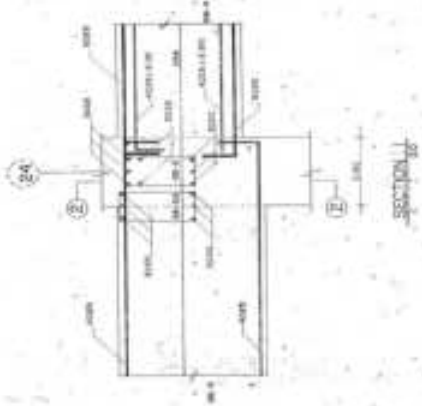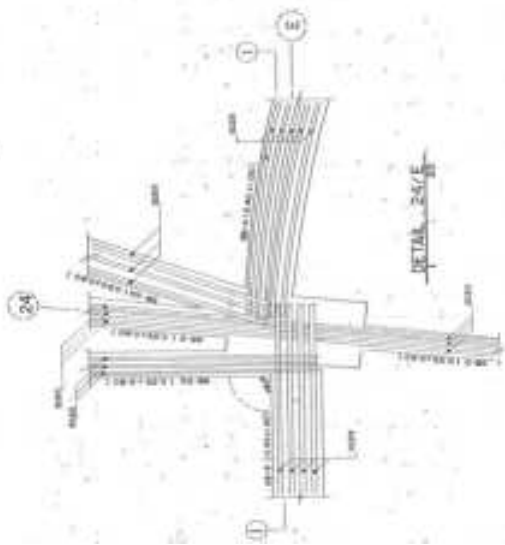


AS-BUILT DRAWING	

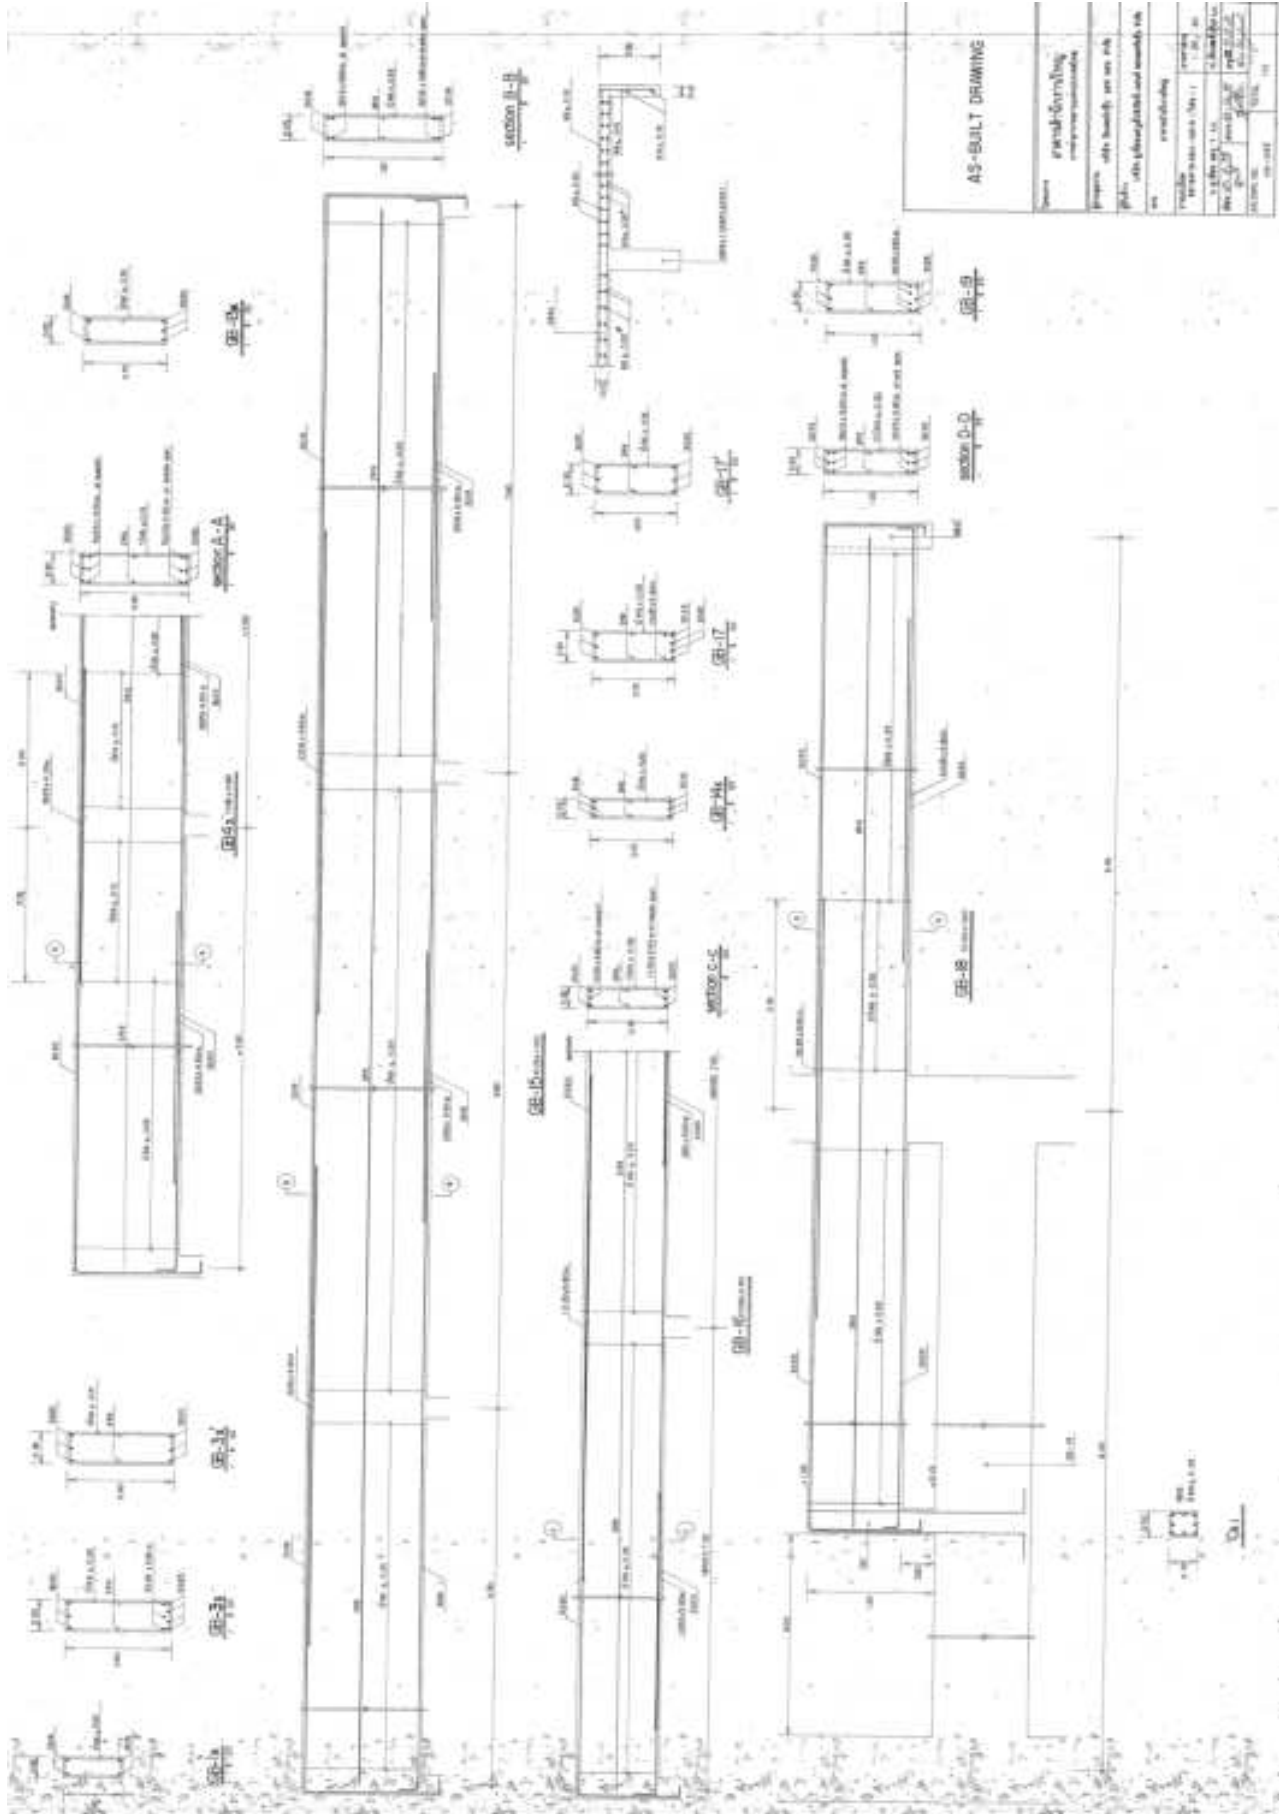


AS-BUILT DRAWING



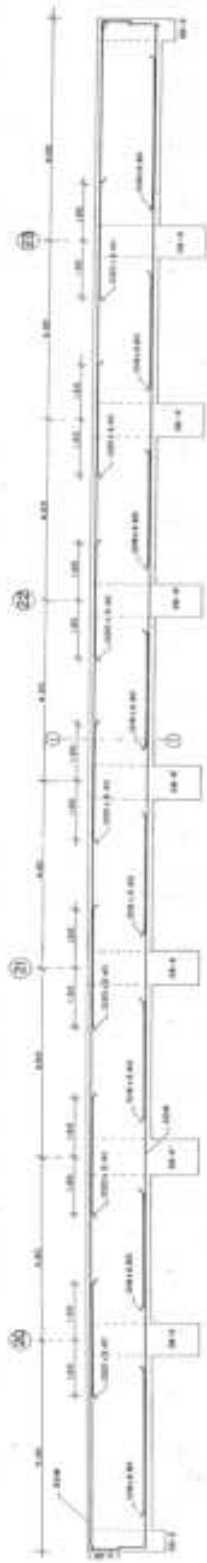


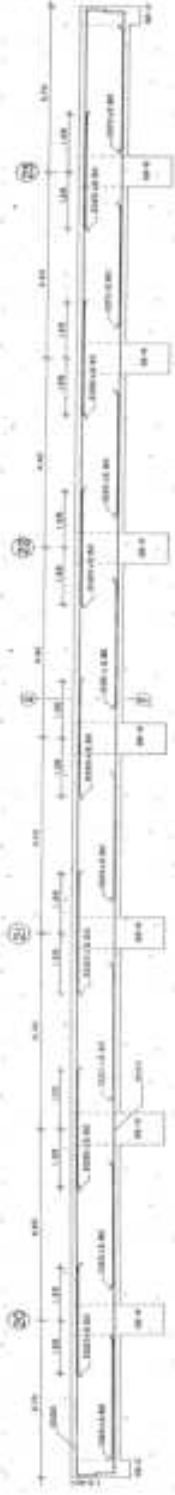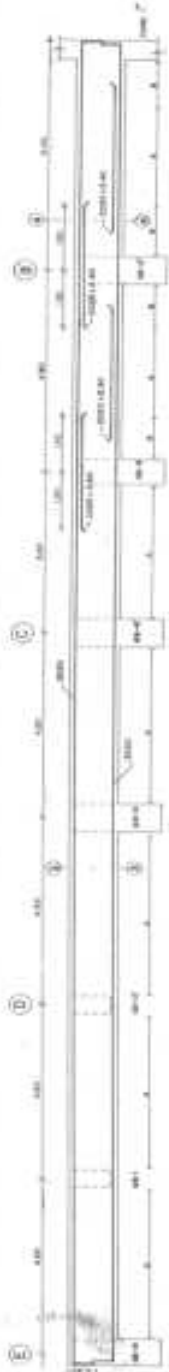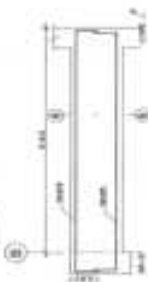
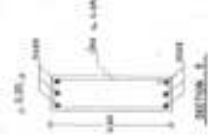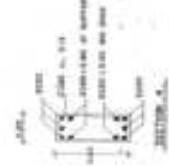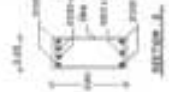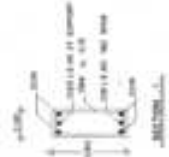


AS-BUILT DRAWING	

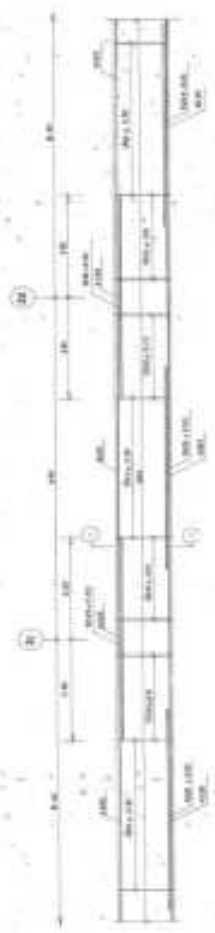

SECTION 11
LINE 11-12




SECTION 12
LINE 12-13

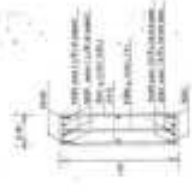


SECTION 13



SECTION 13
LINE 13-14

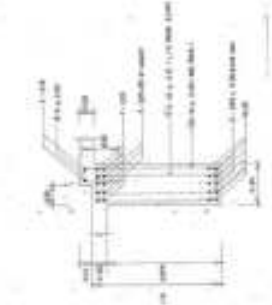

SECTION 14

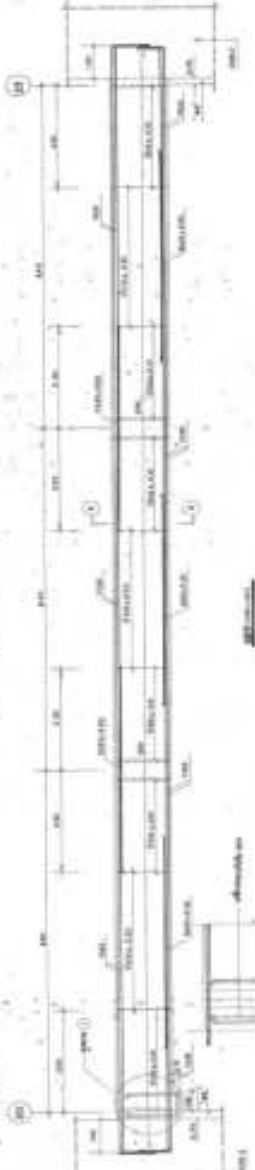


SECTION 14
LINE 14-15




SECTION 15

AS-BUILT DRAWING	

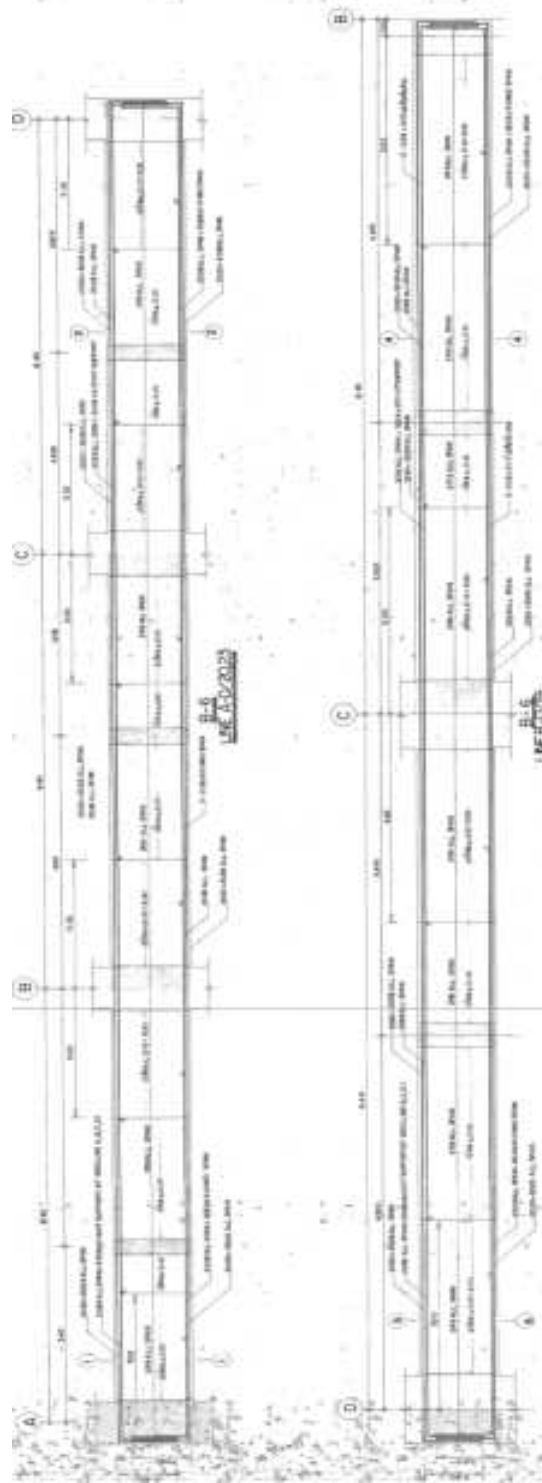


B-B
LINE-B-B

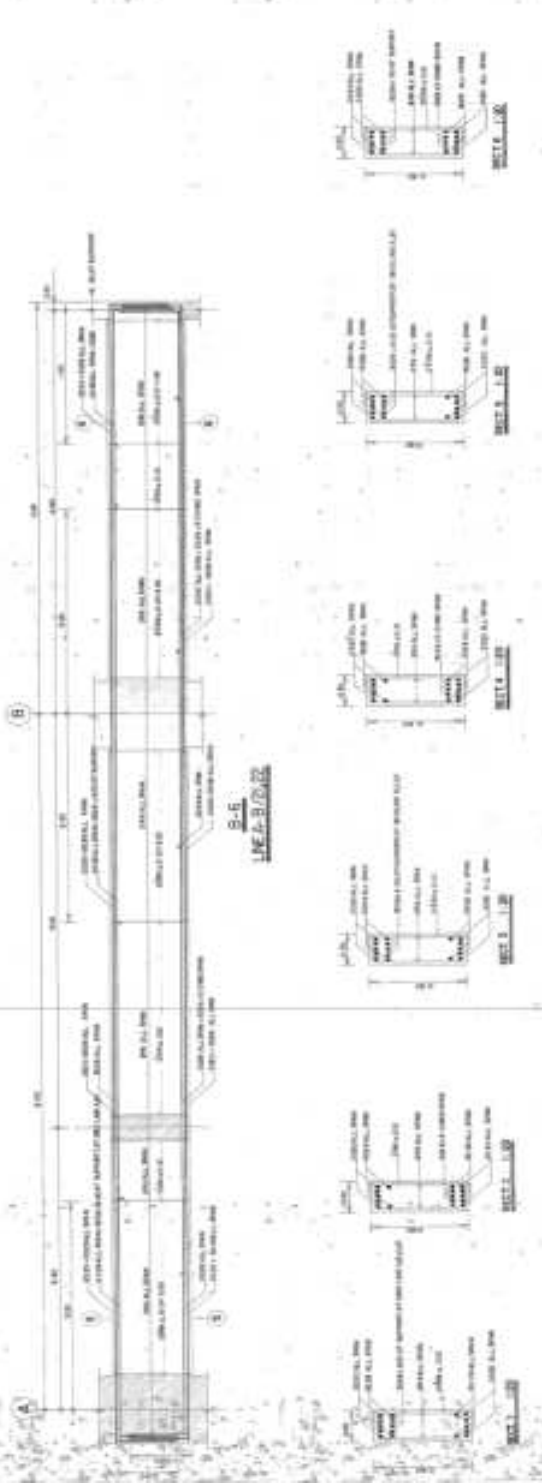

B-B
LINE-B-B


AS-BUILT DRAWING	

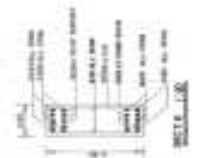


SECTION



SECTION

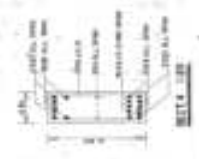


SECTION

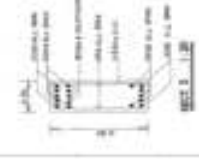


SECTION



SECTION


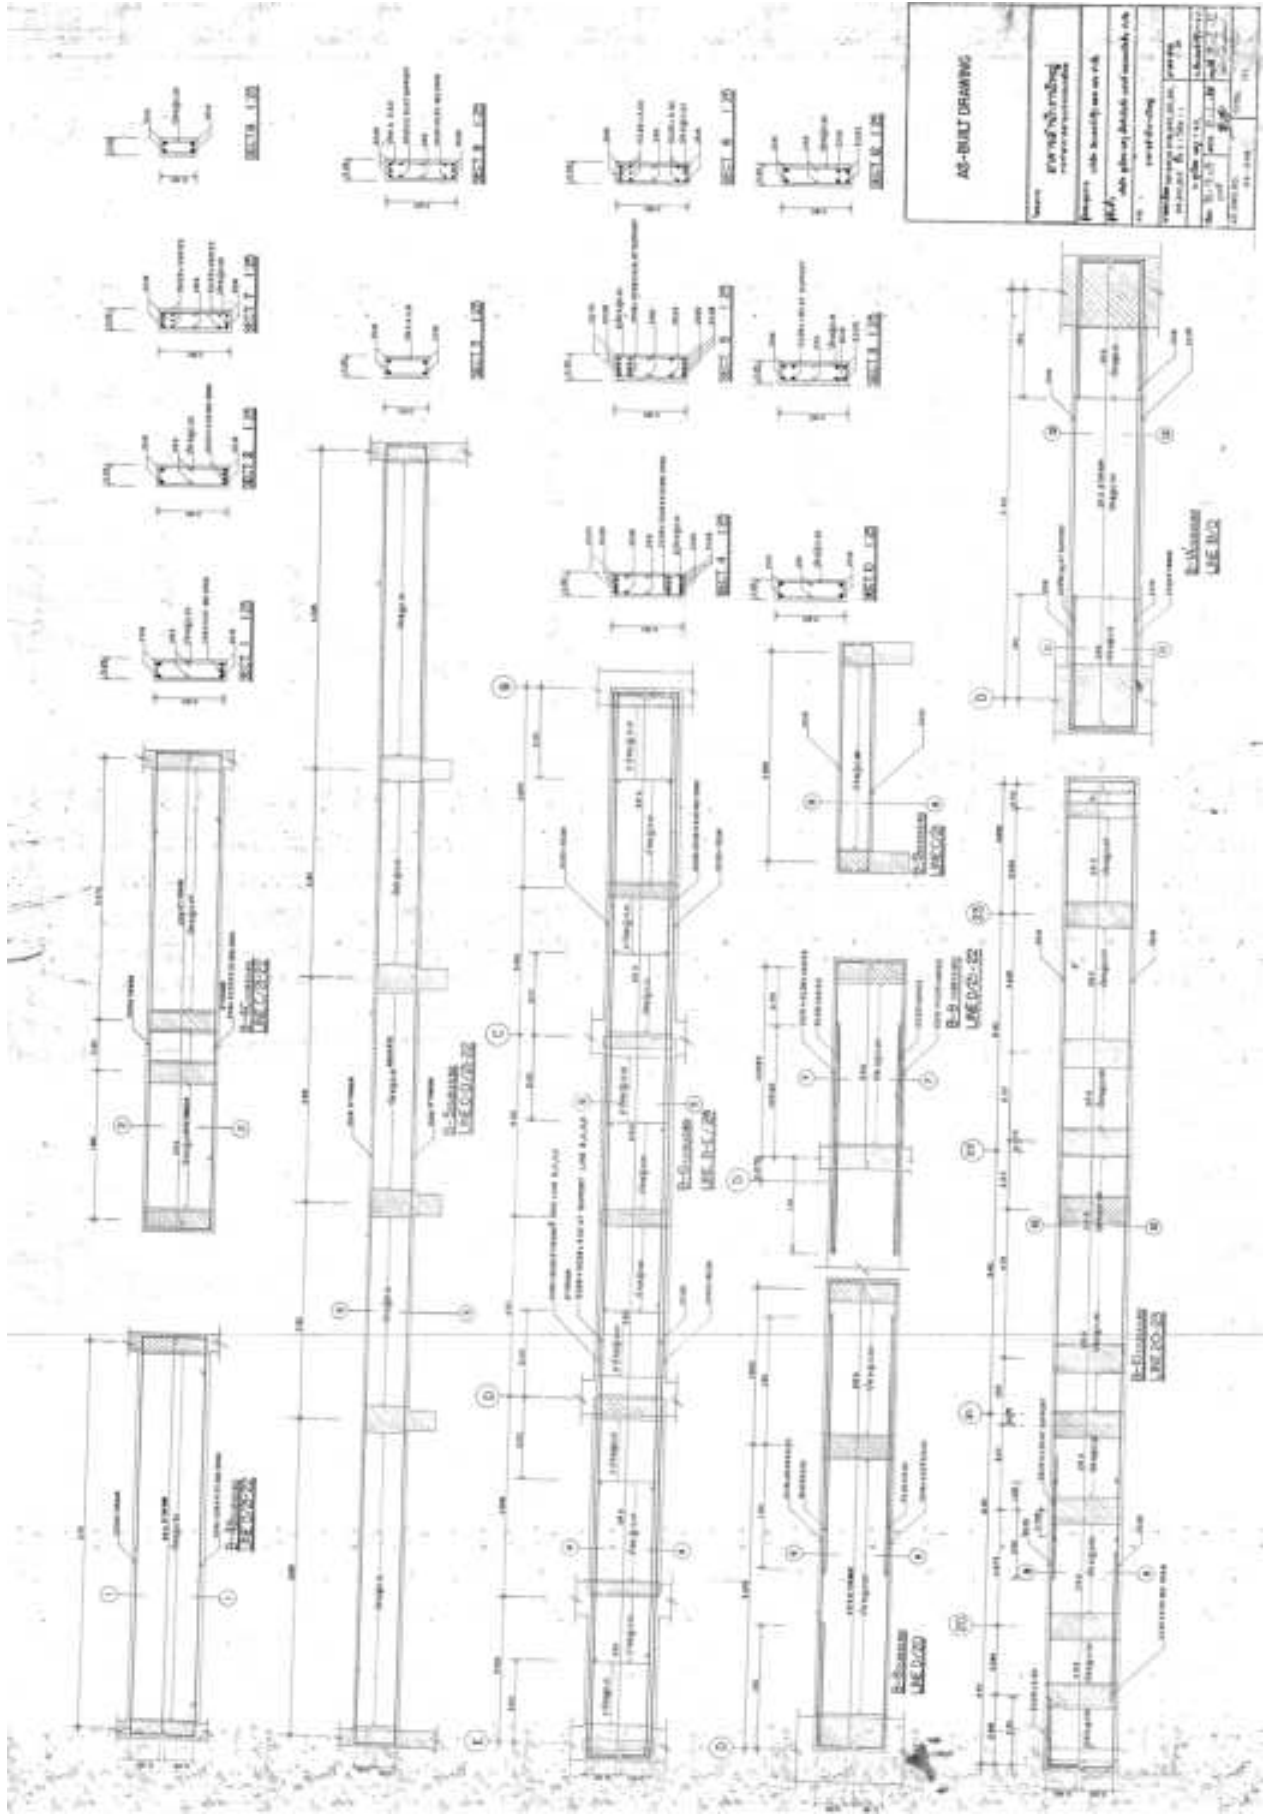



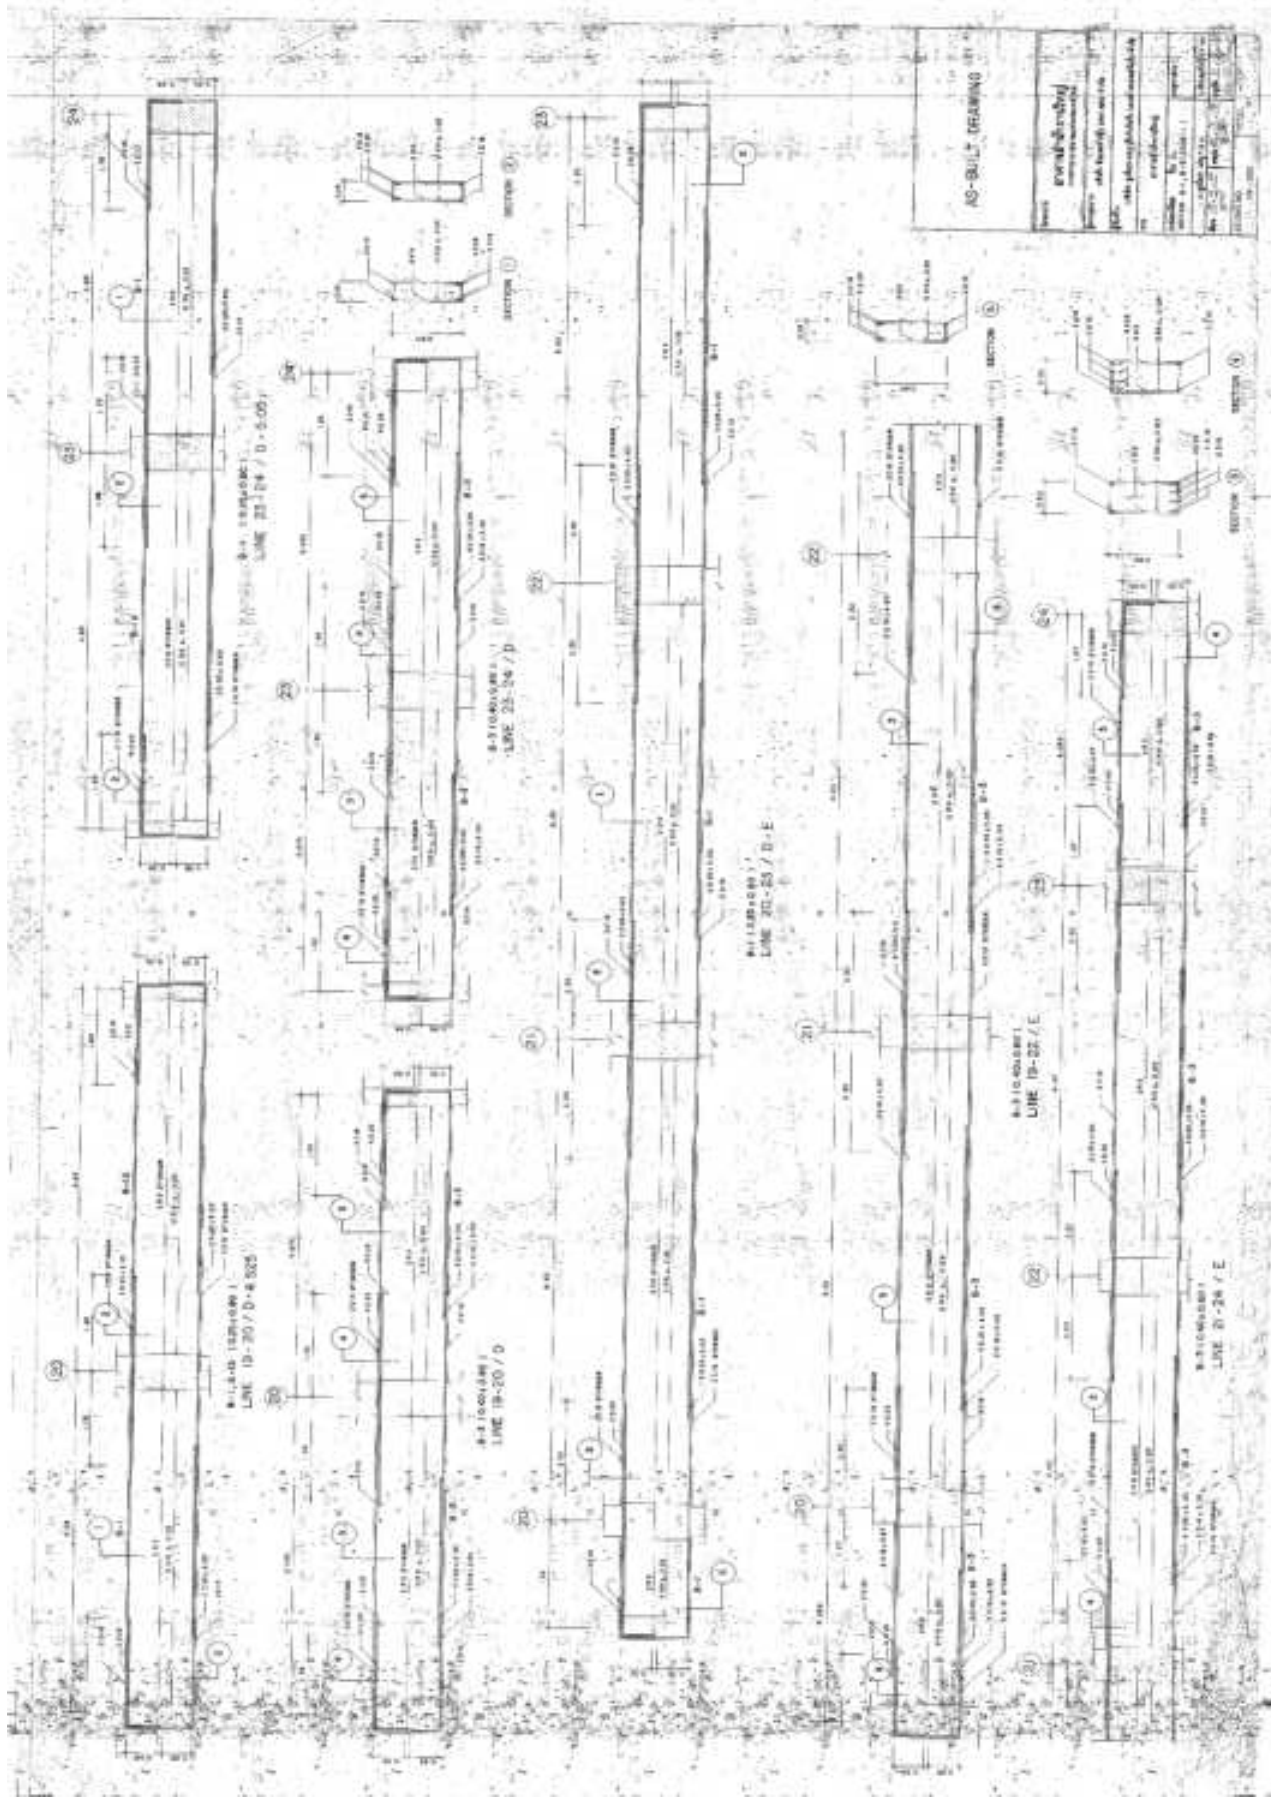


AS-BUILT DRAWING


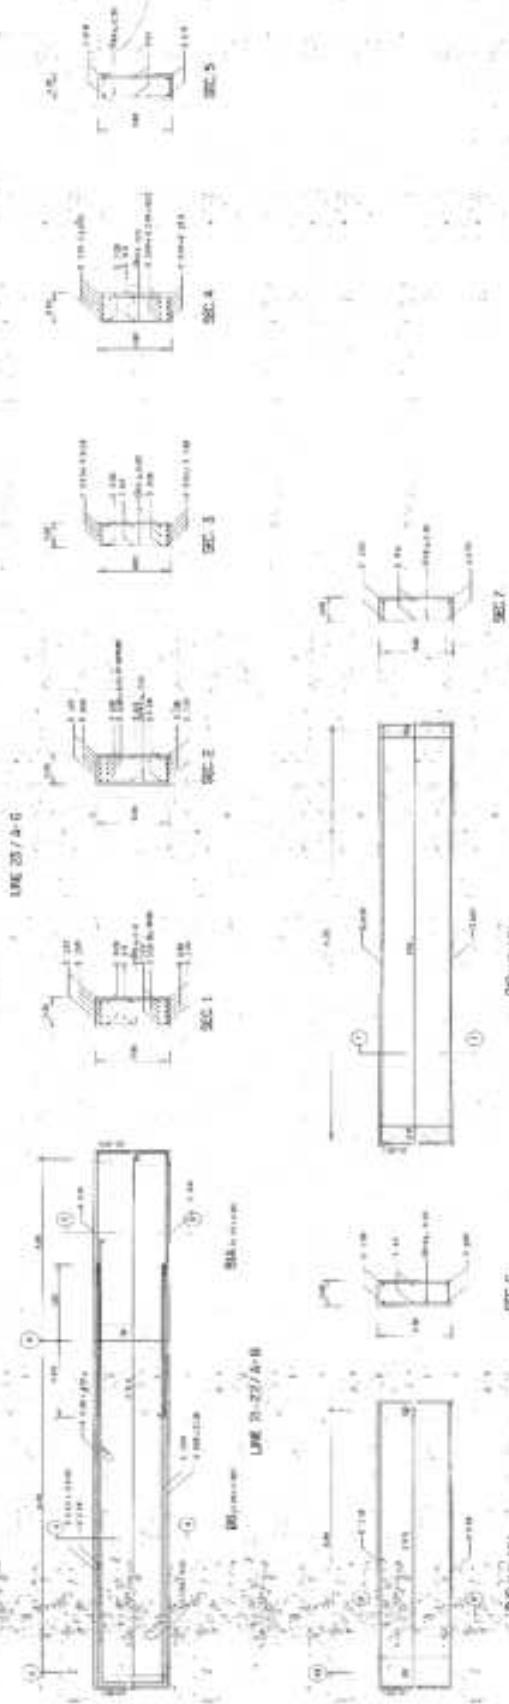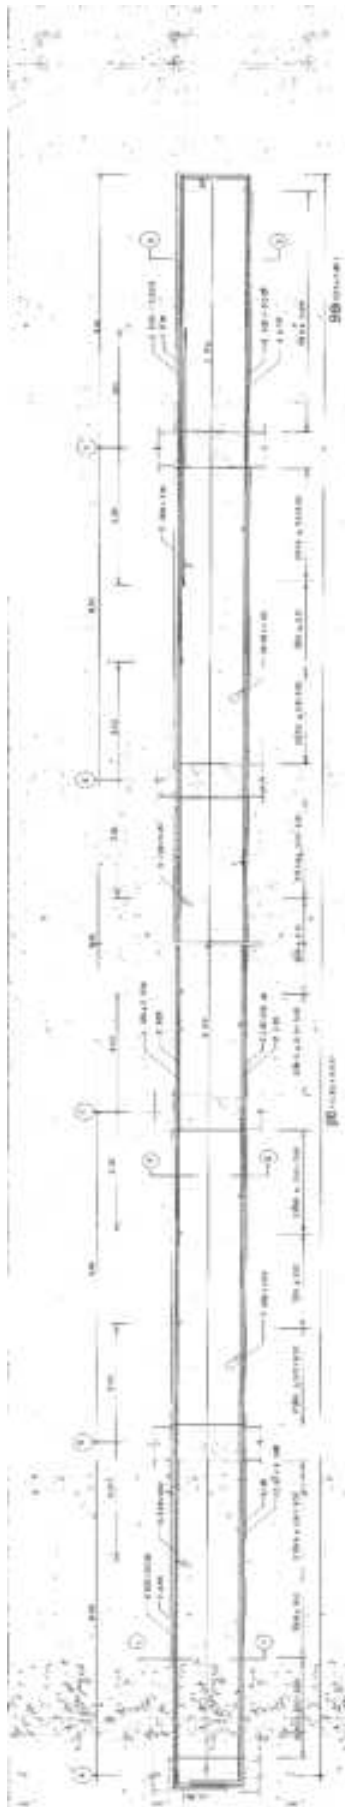

AS-BUILT DRAWING



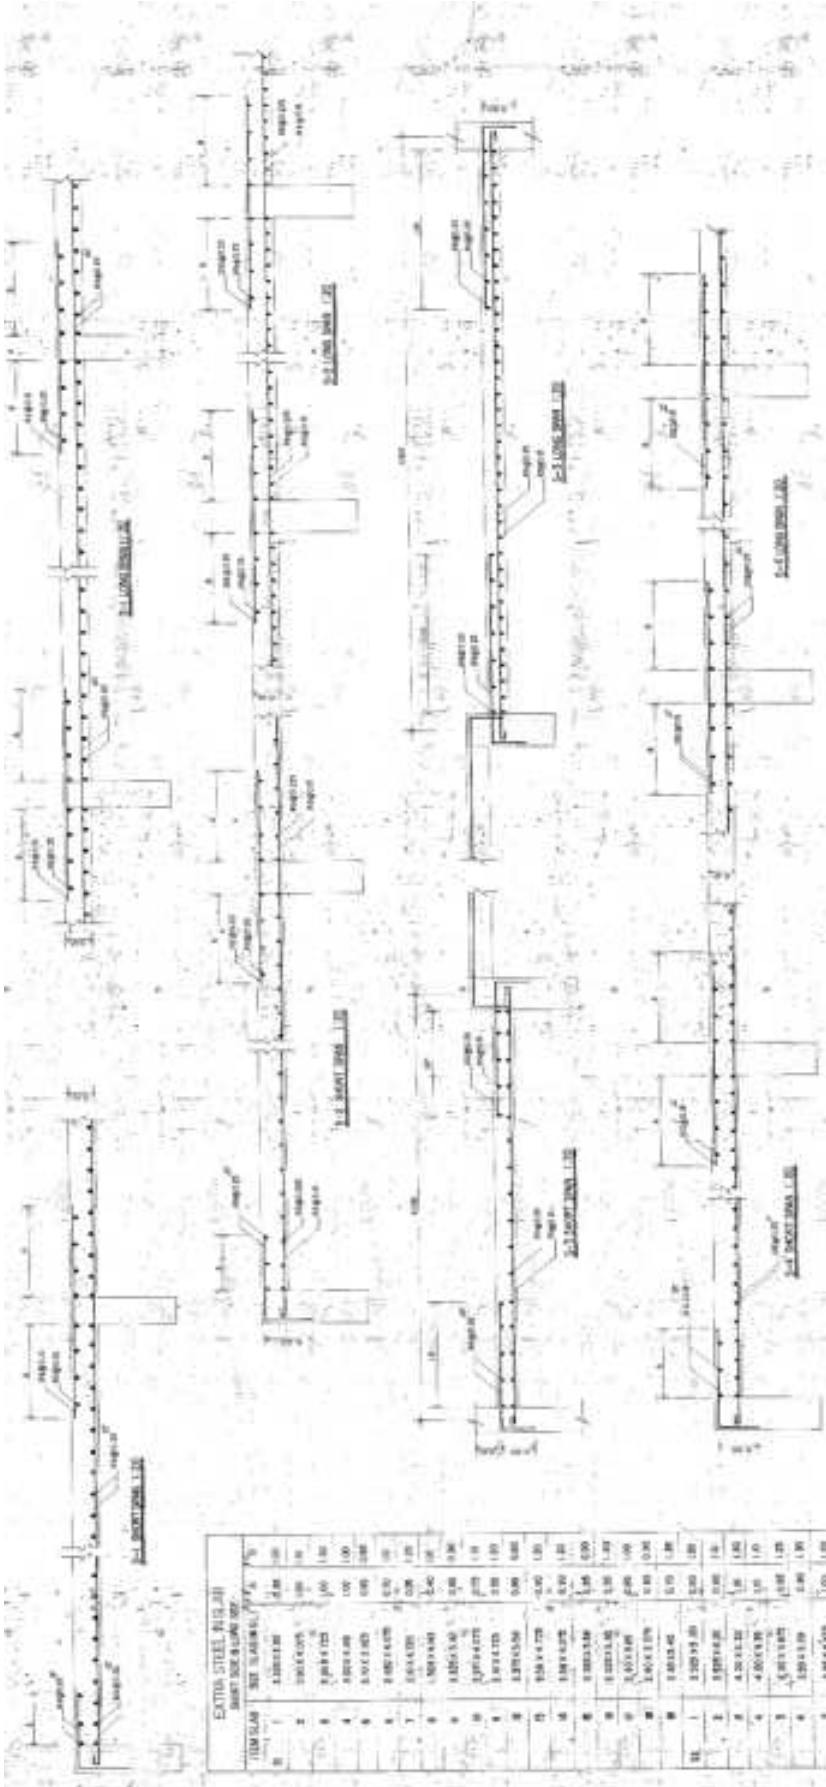

AS-BUILT DRAWING	

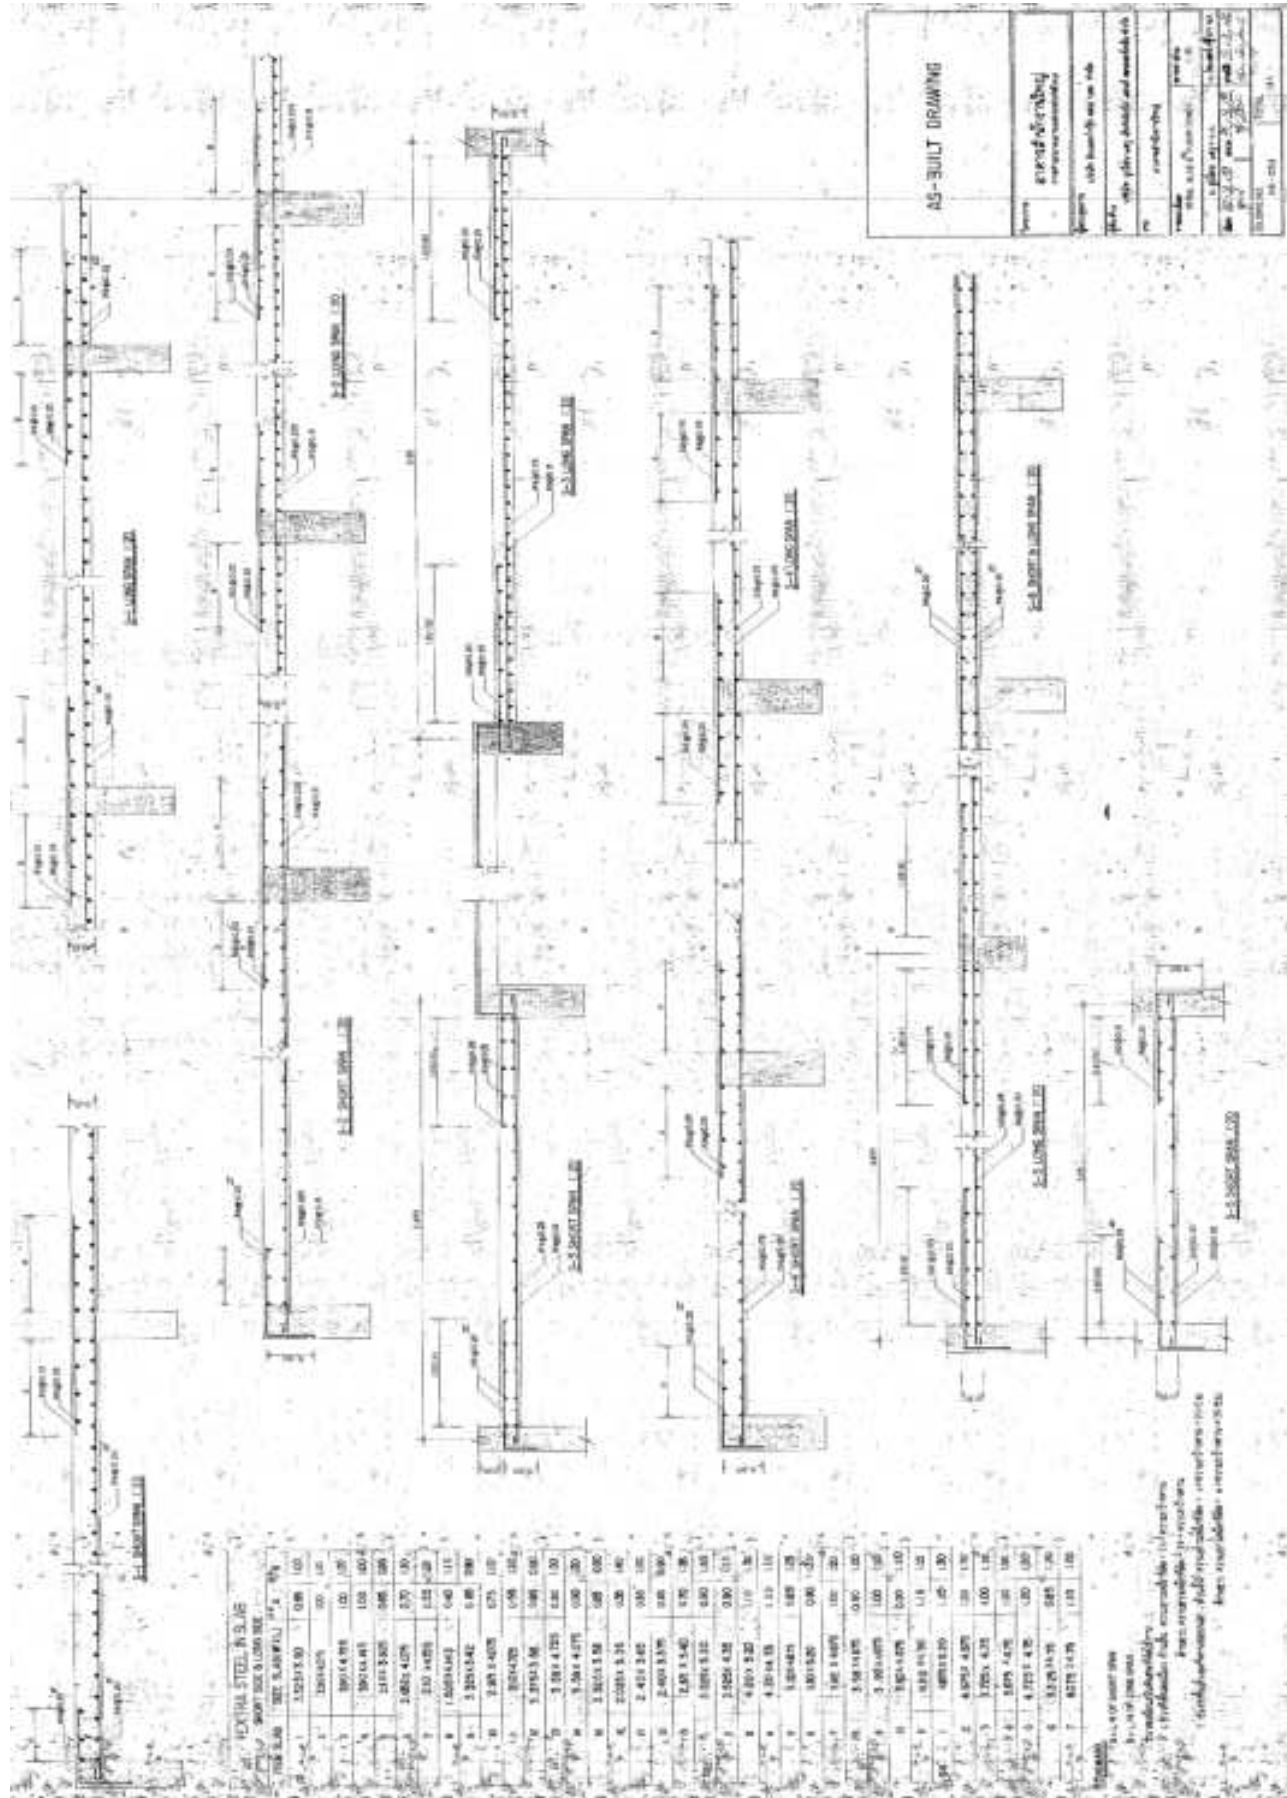



AS-BUILT DRAWING	

HEAVY STEEL IN SLAB








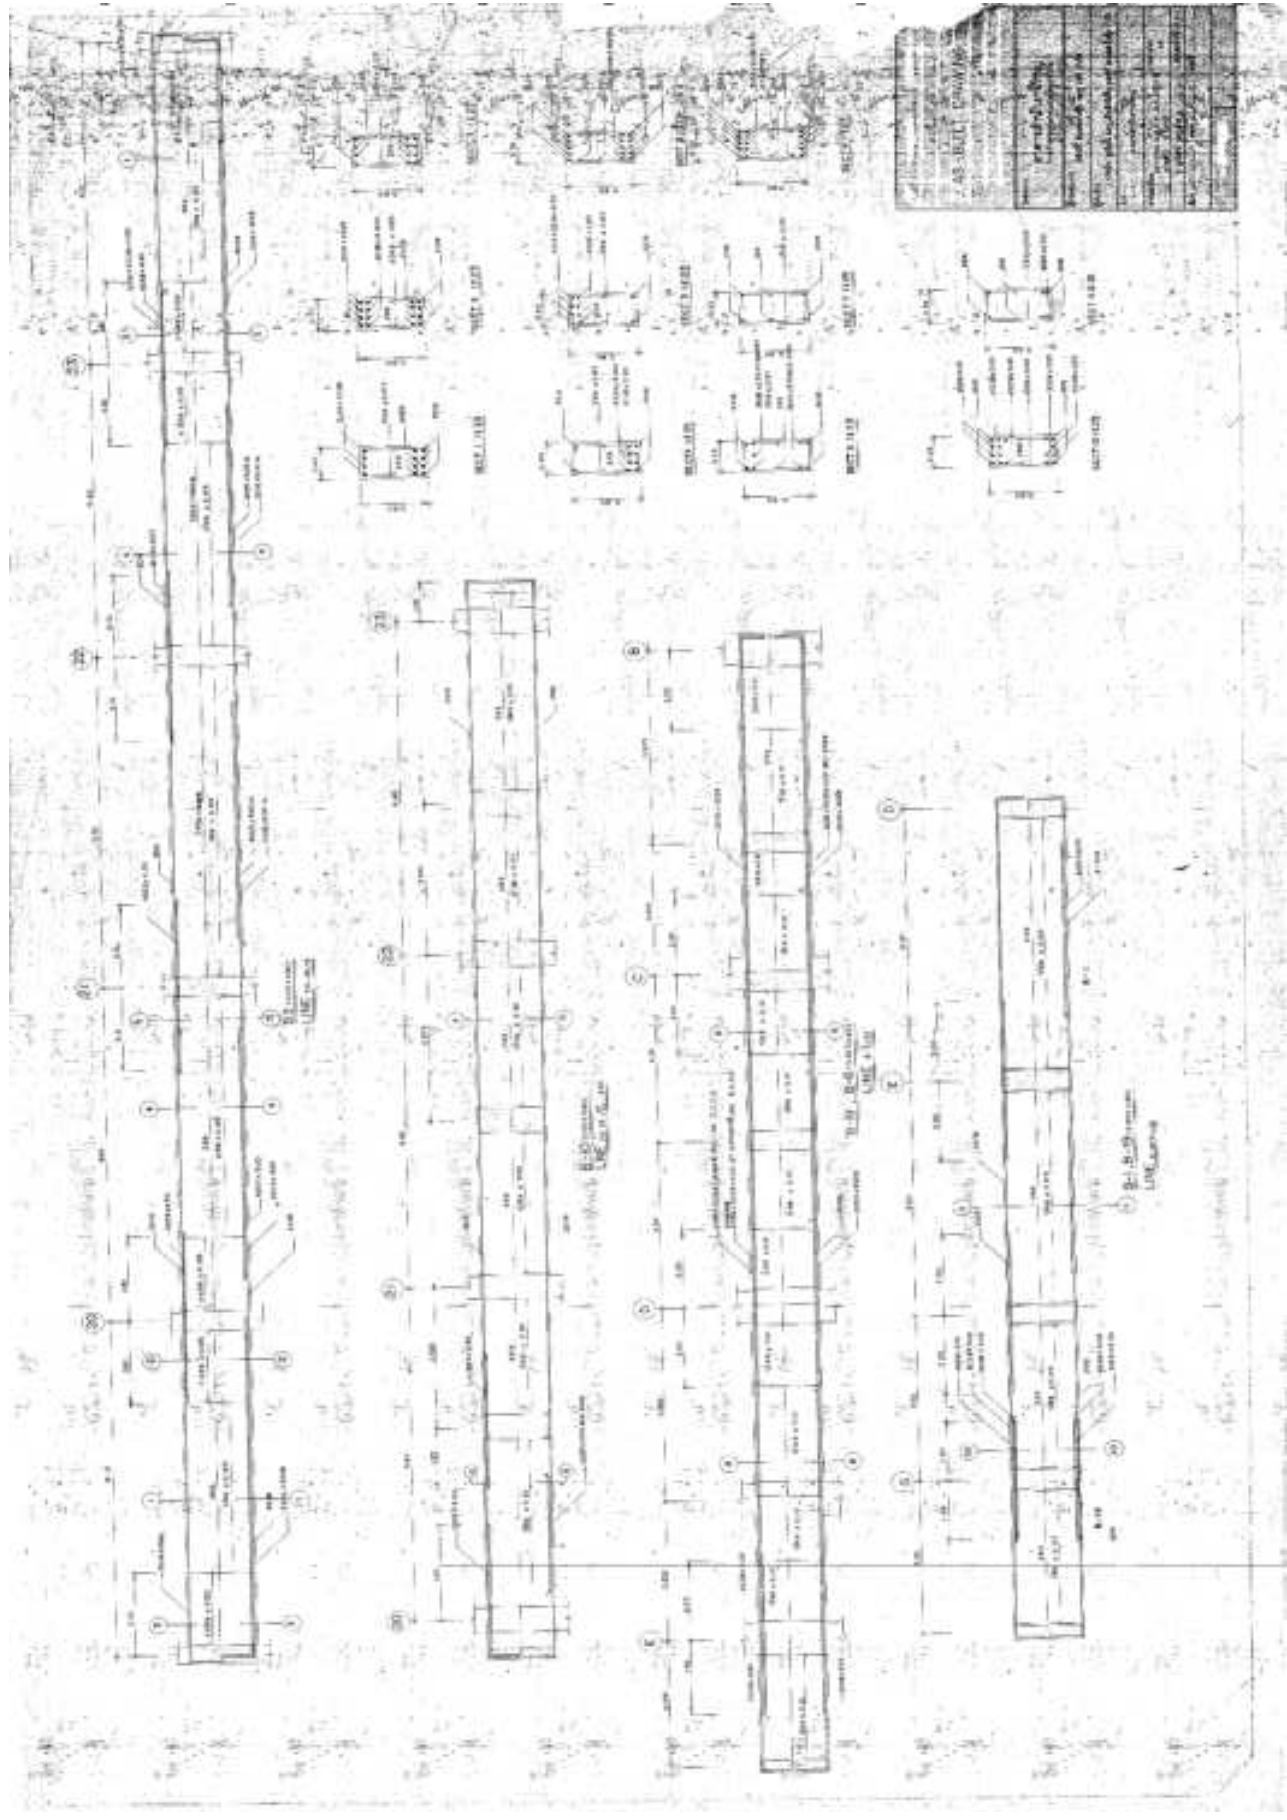


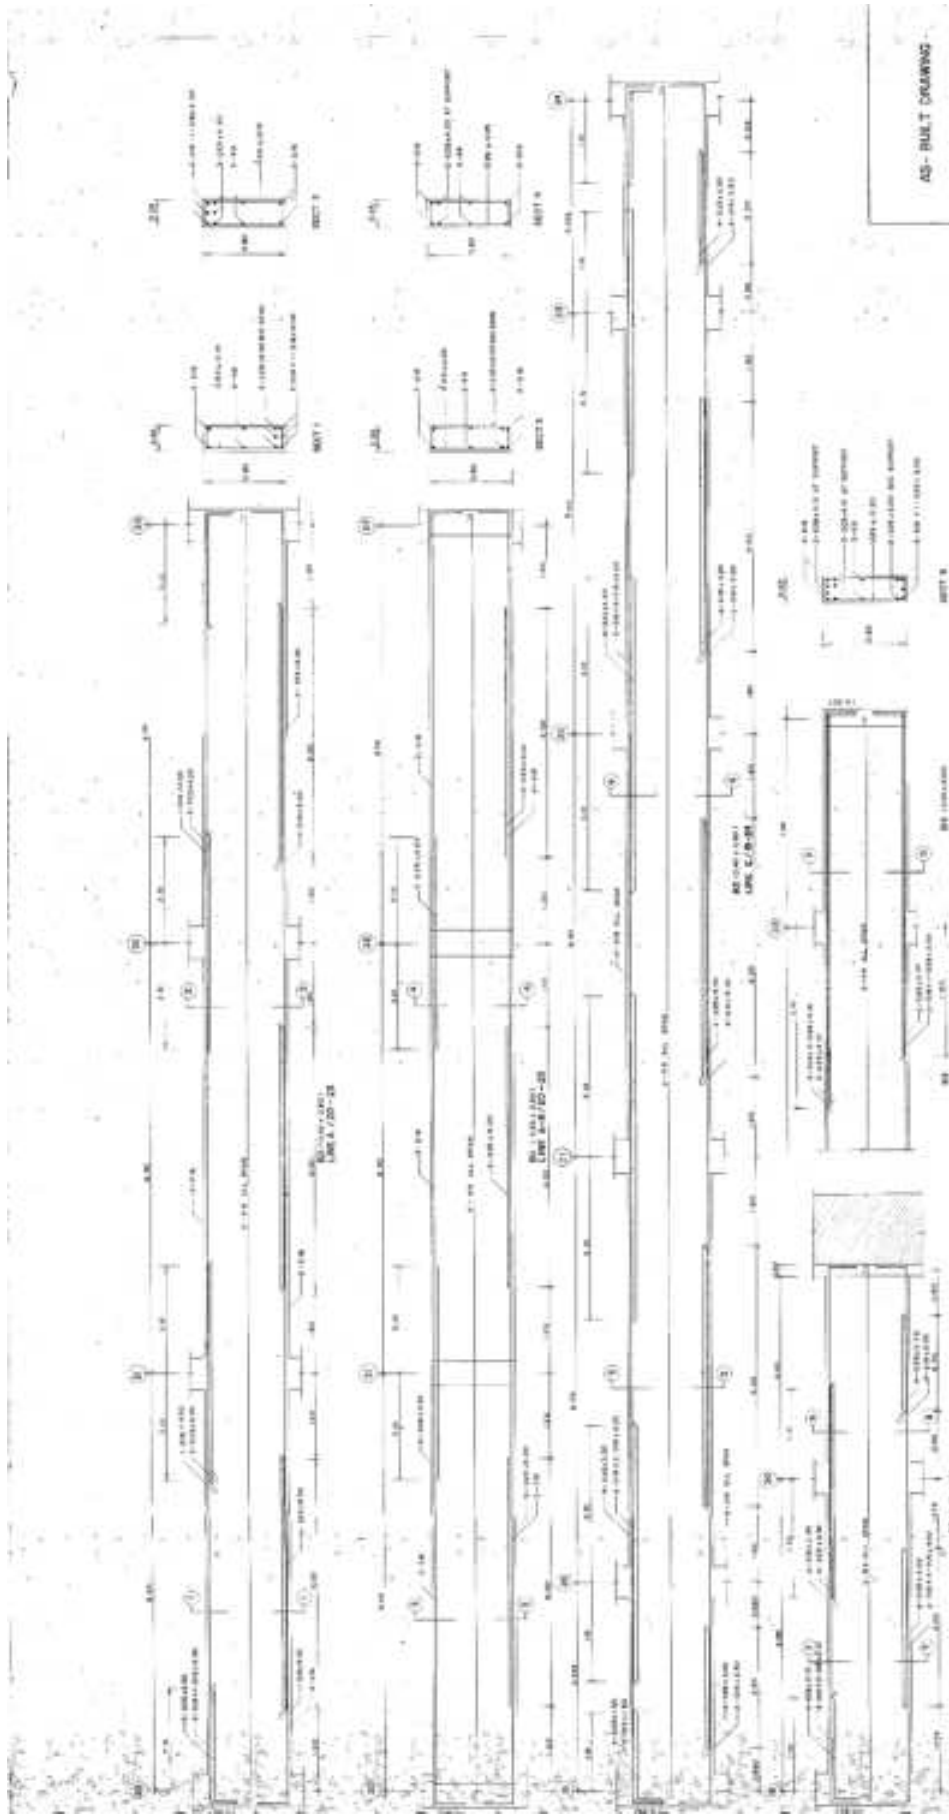


AS-BUILT DRAWING









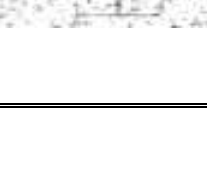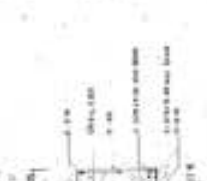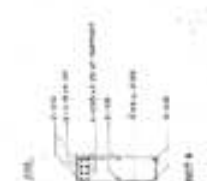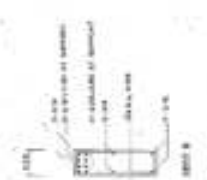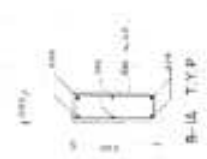

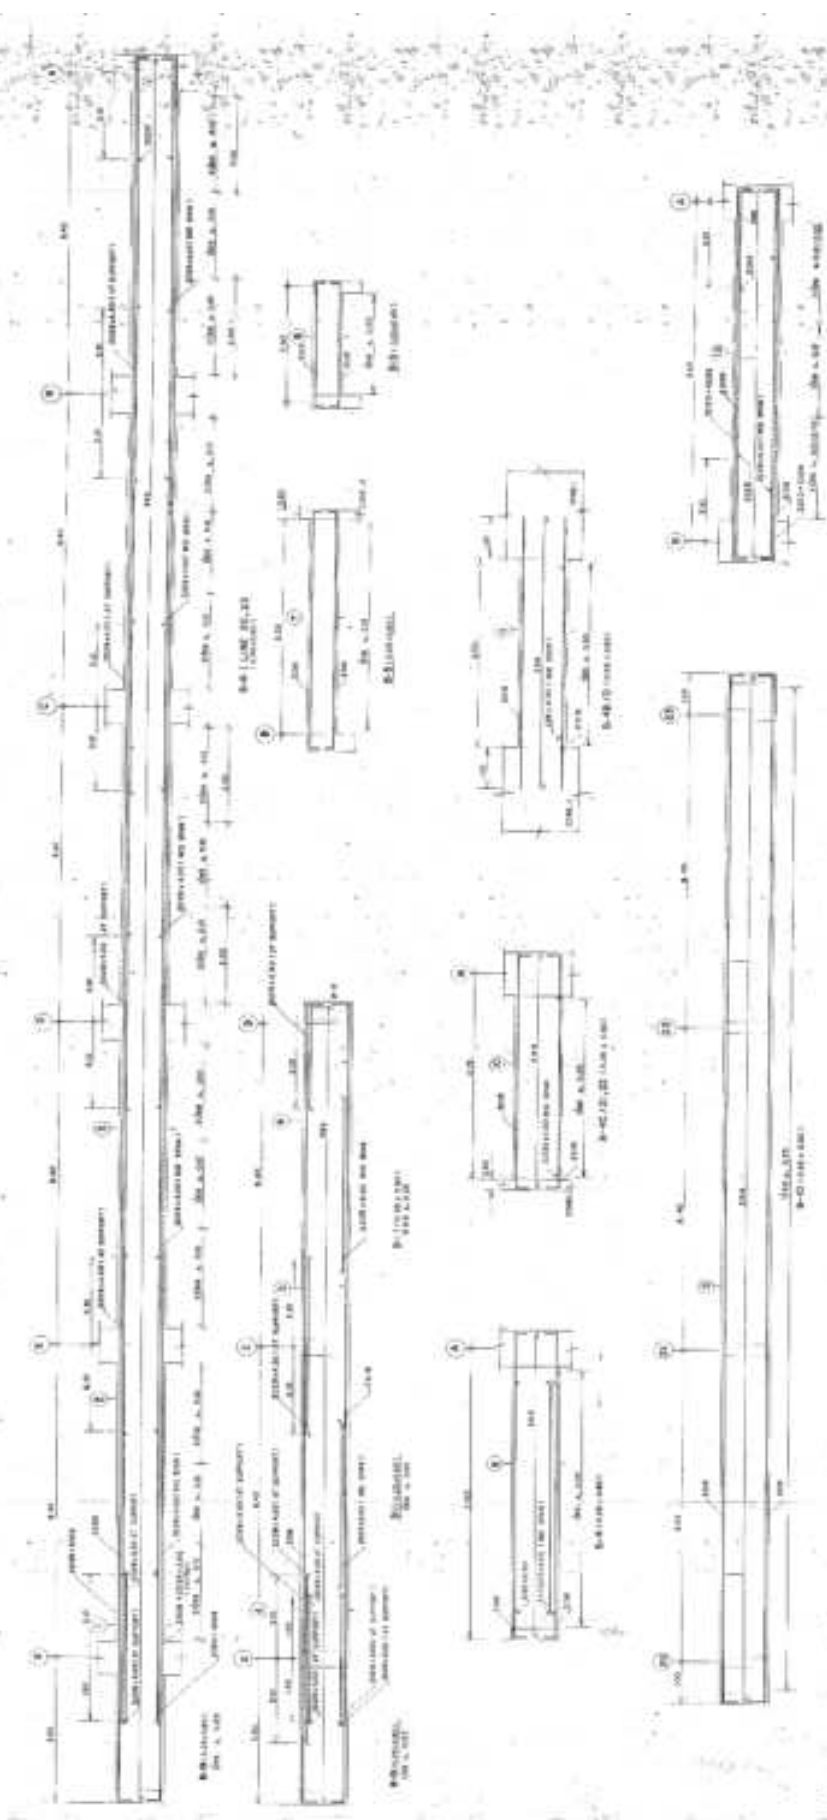


AS-BUILT DRAWING	

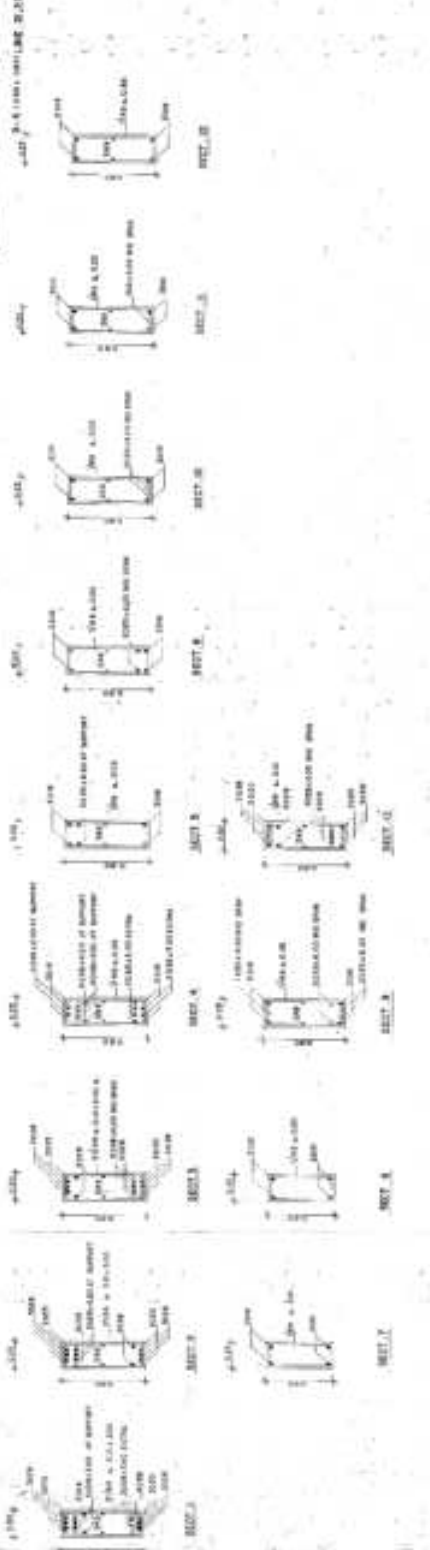

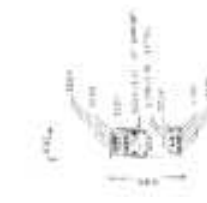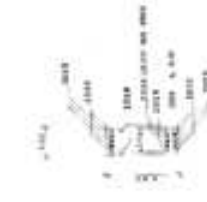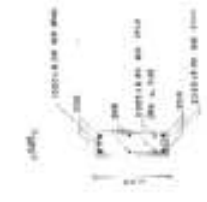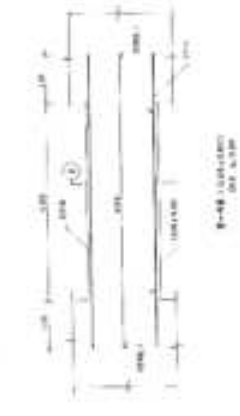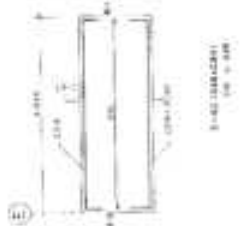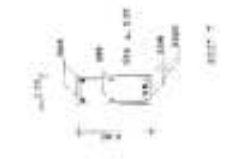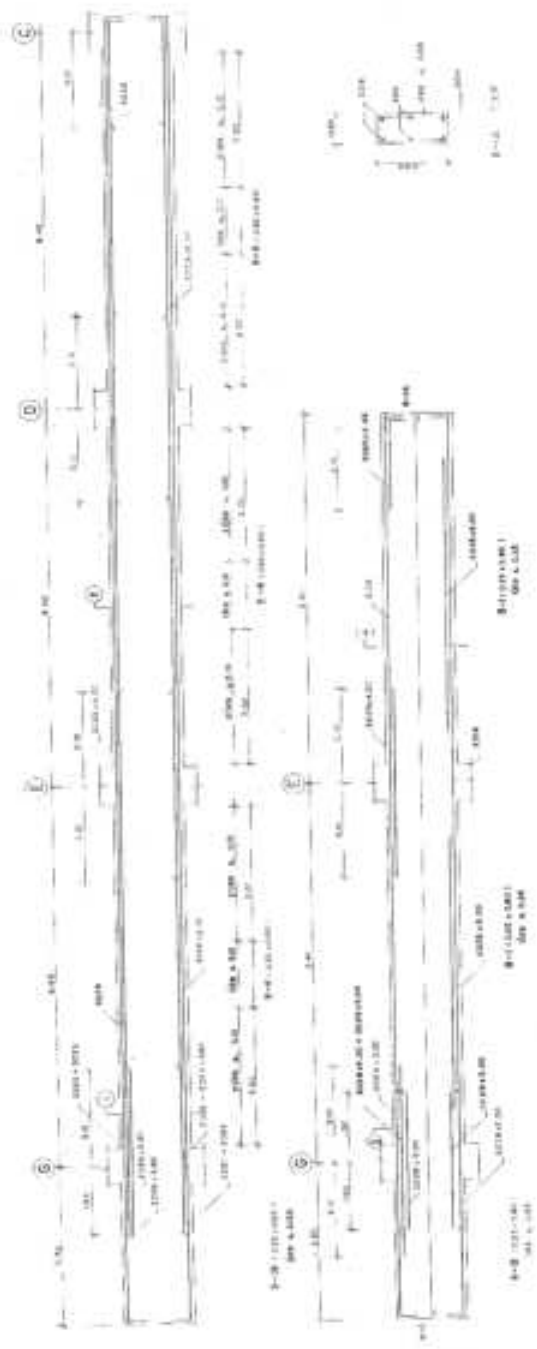

AS-BUILT DRAWING	

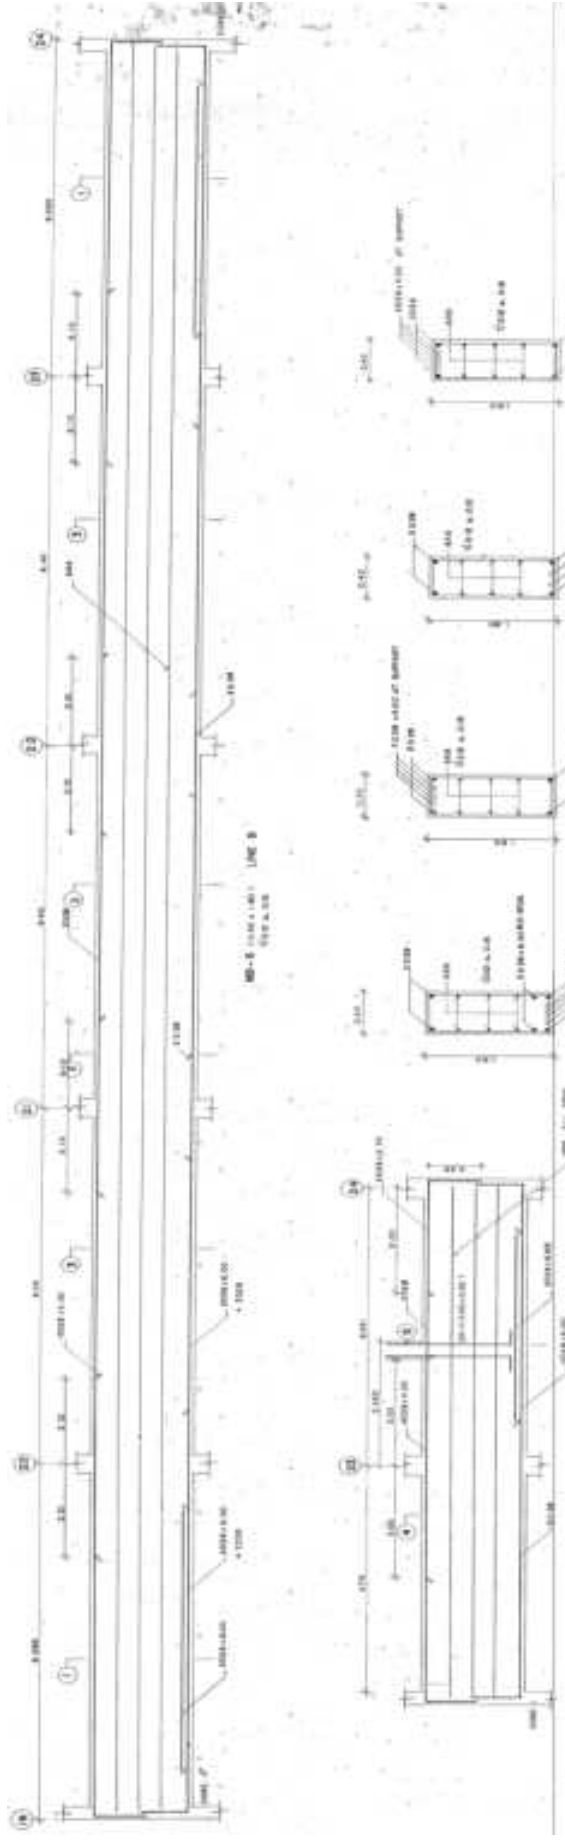

MB-1 (TYP)
LINE C

MB-10 (TYP)
LINE D


MB-2 (TYP)
LINE E



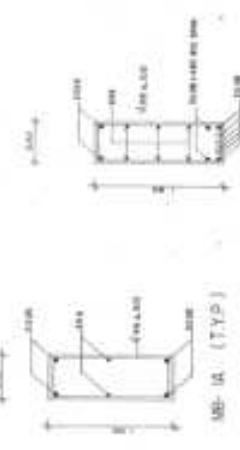

AS - BUILT DRAWING	



BW2 (TYP)

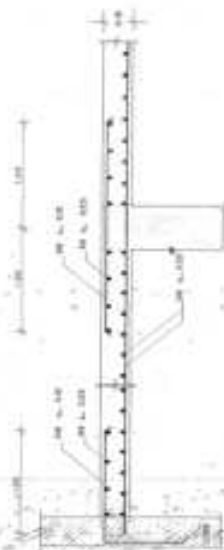

SW1 (SHORT SPAN)

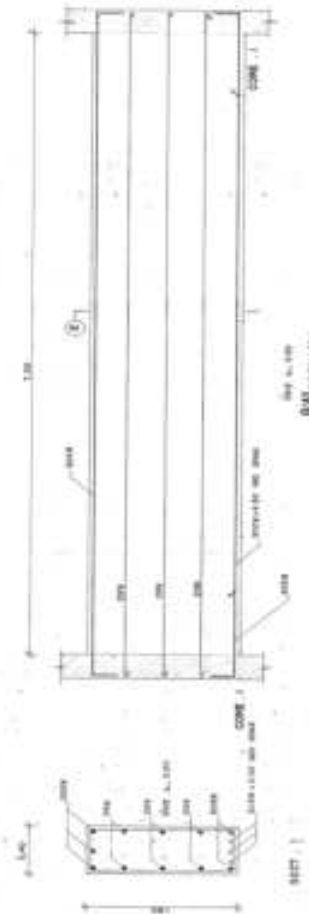


BW1 (LONG SPAN)



SW1 (LONG SPAN)






AS-BUILT DRAWING	

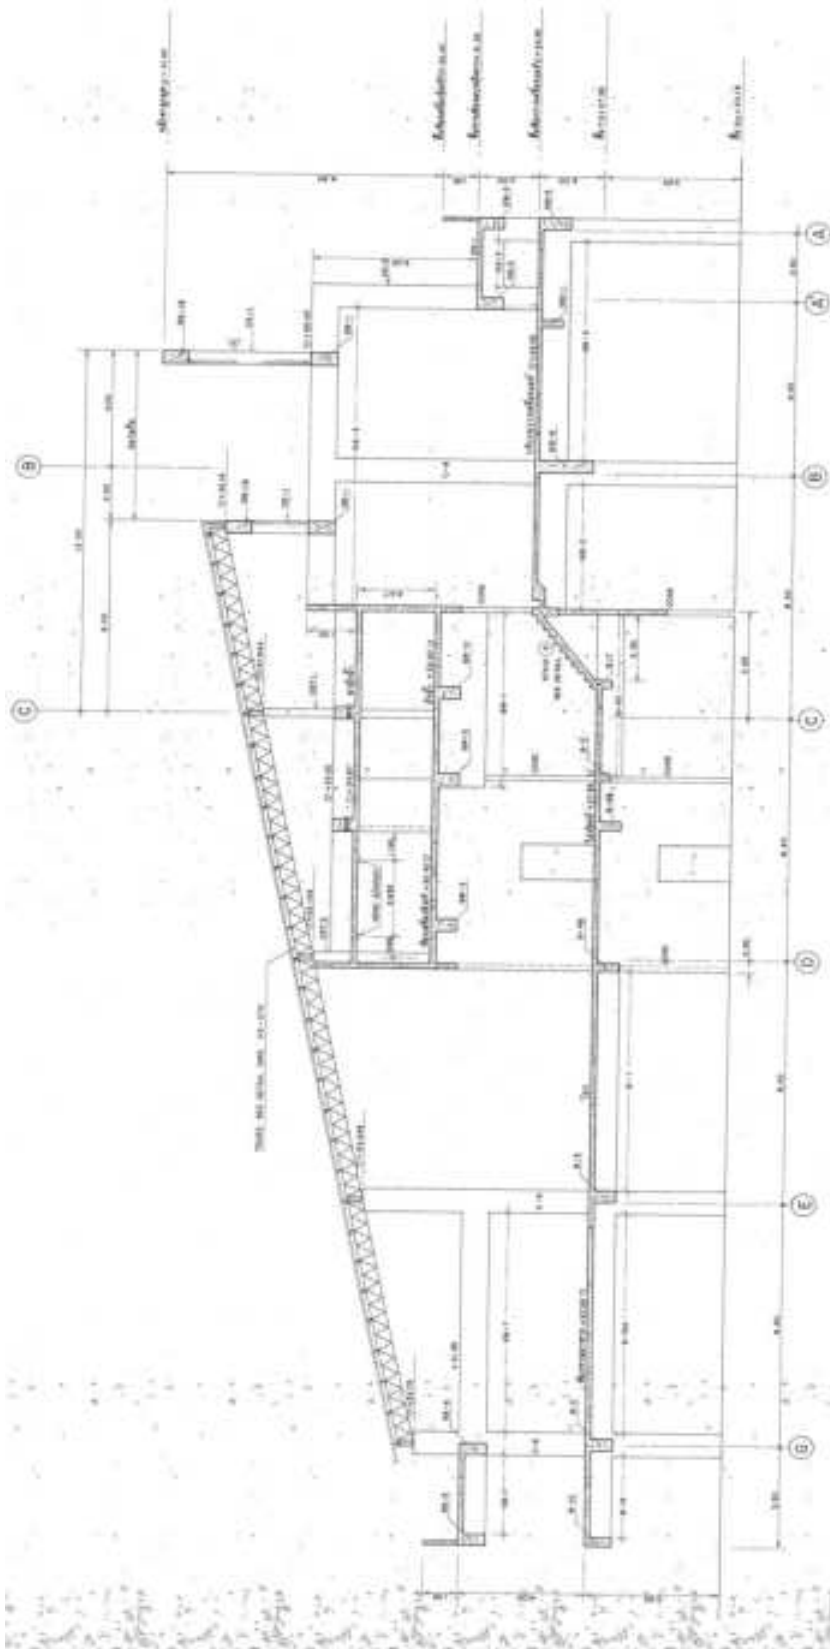


SECTION A-A 1/75

AS-BUILT DRAWING	

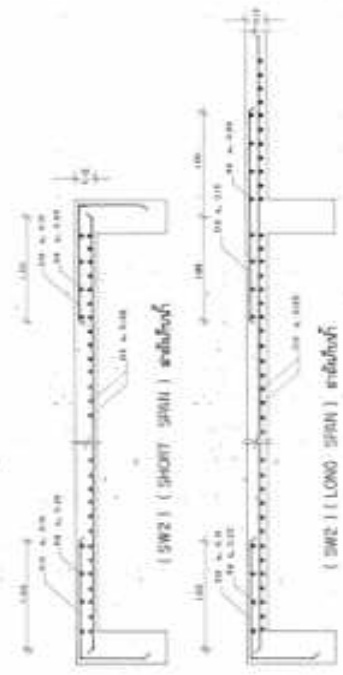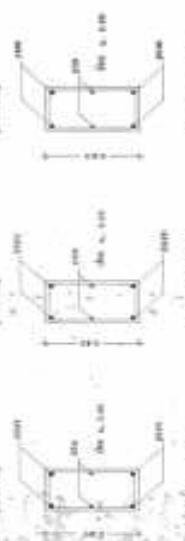
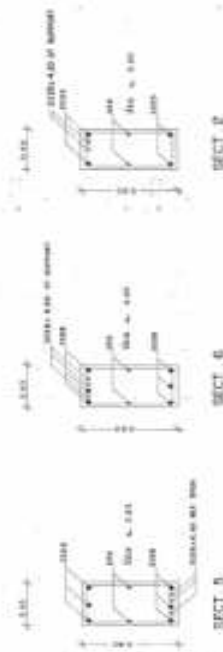
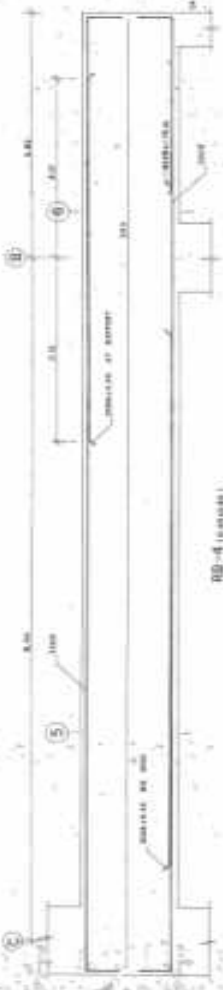
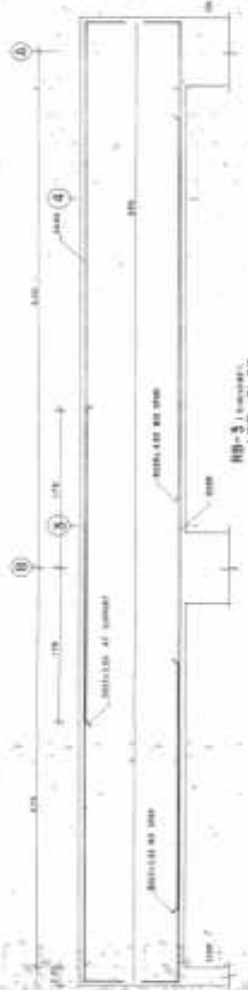


AS-BUILT DRAWING	

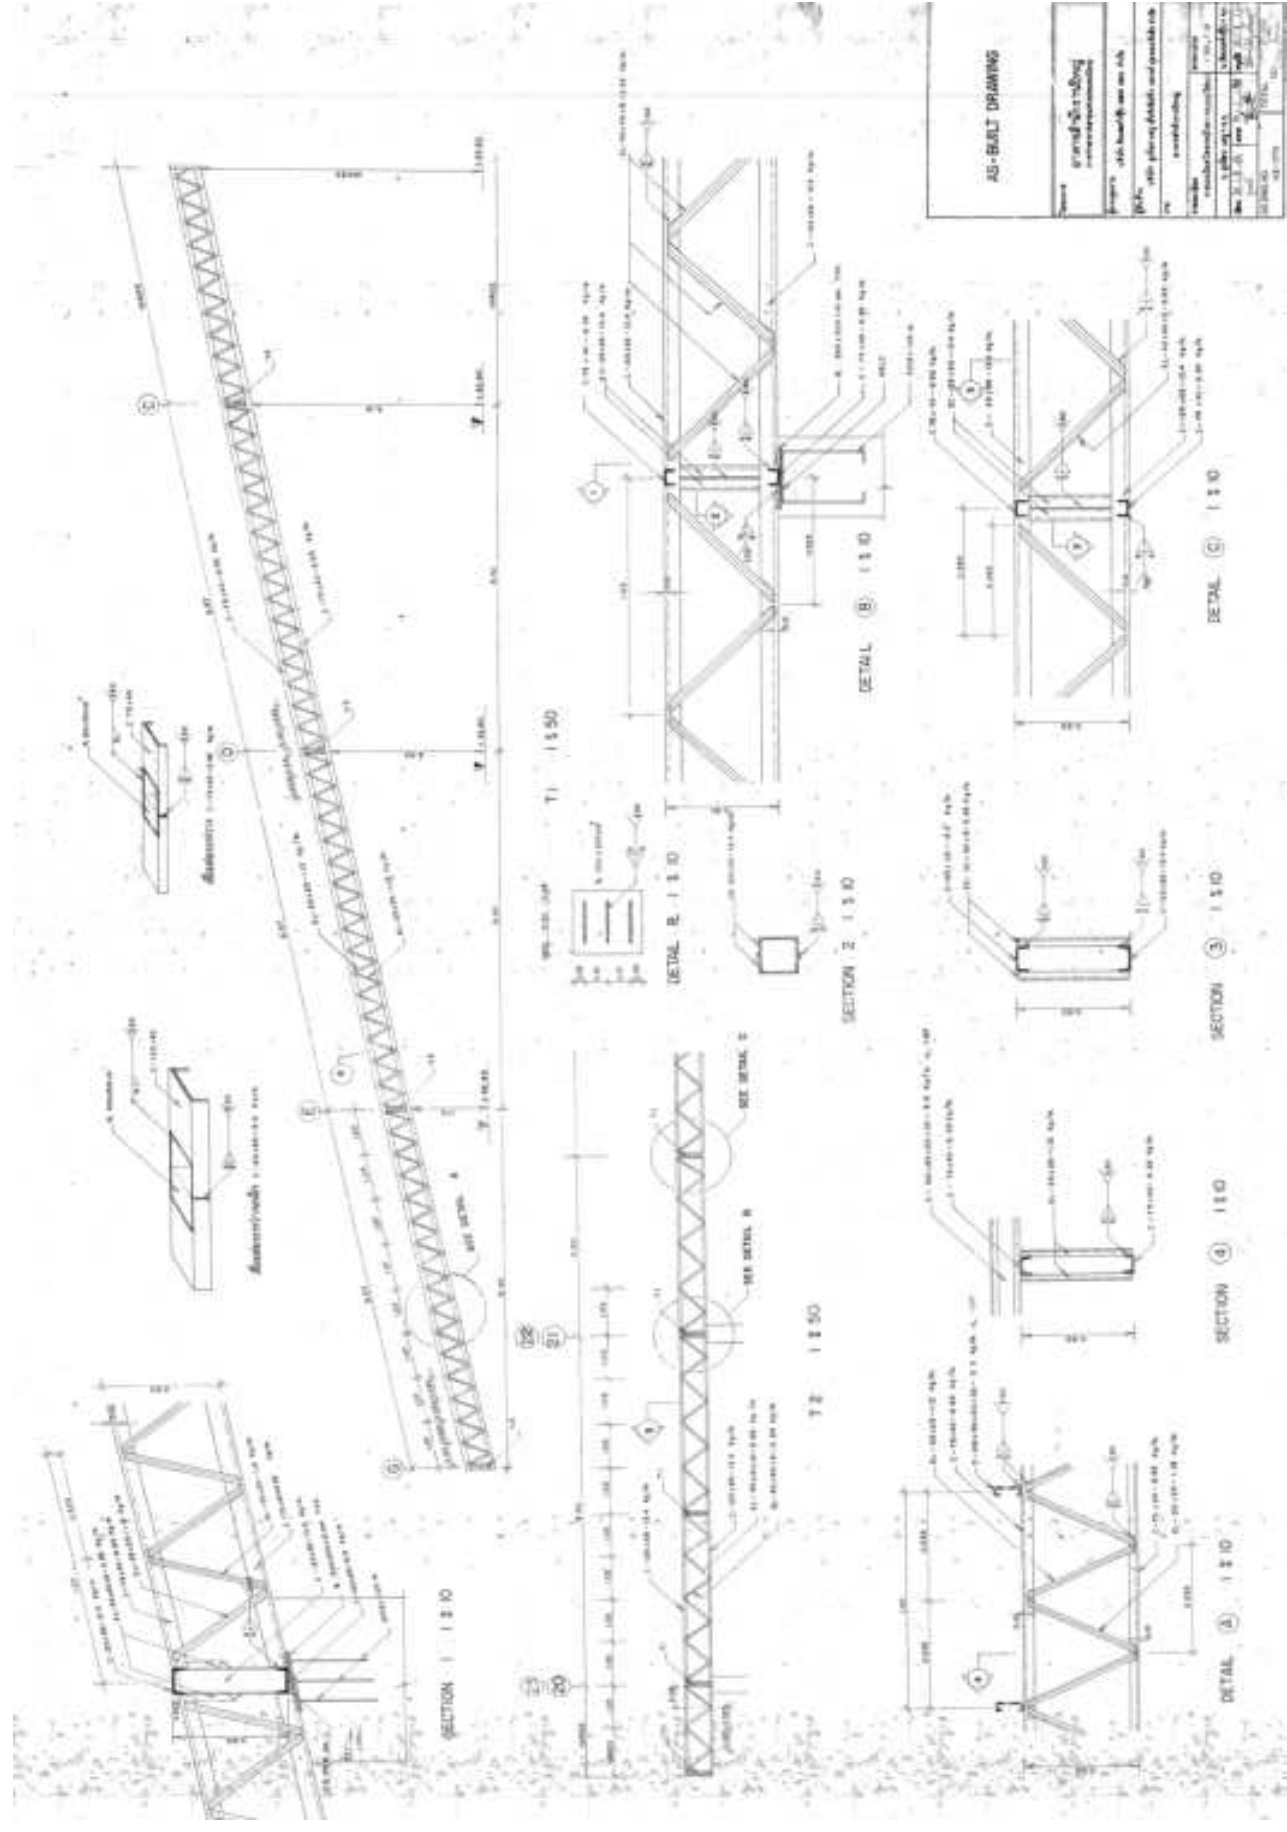


AS-BUILT DRAWING


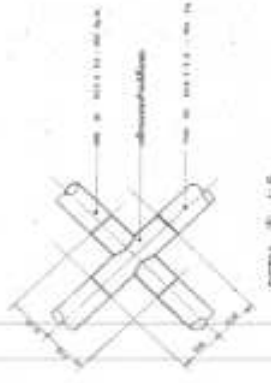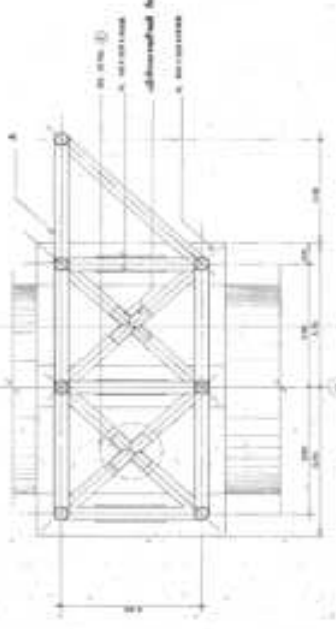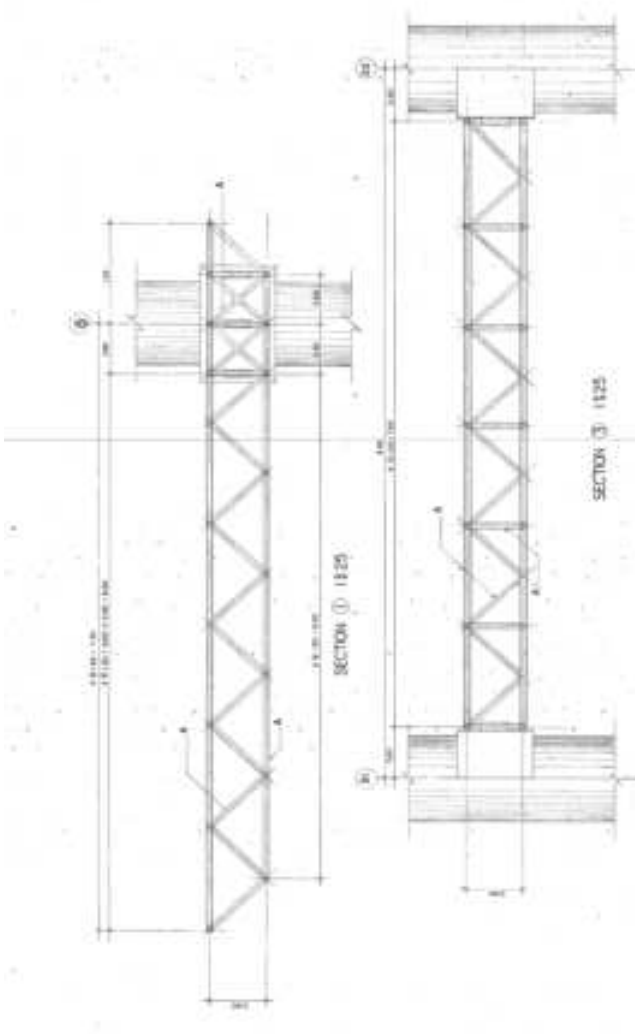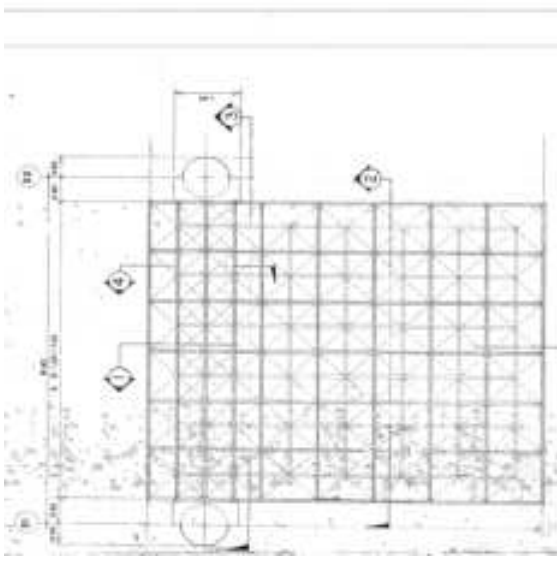










AS-BUILT DRAWING	

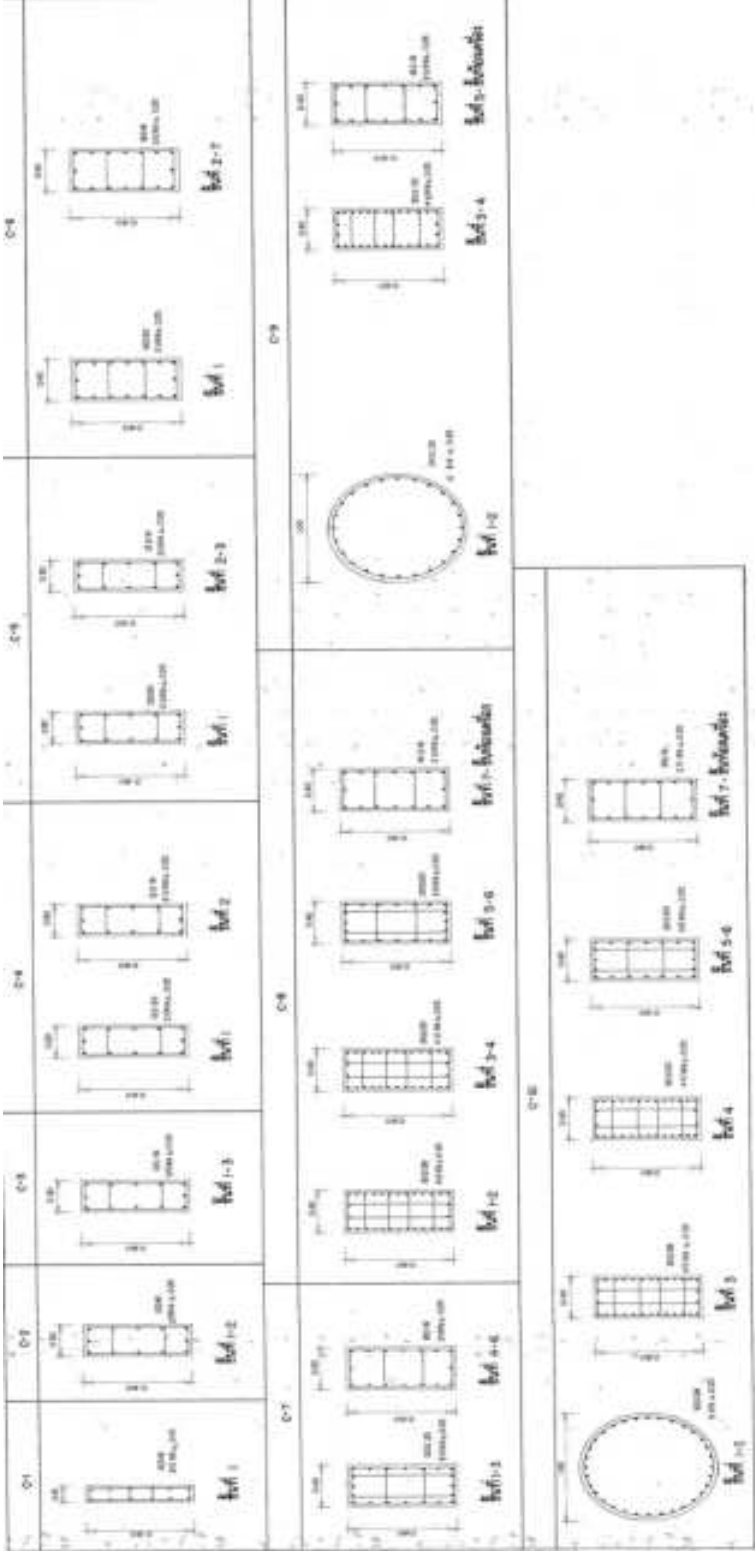

AS-BUILT DRAWING	

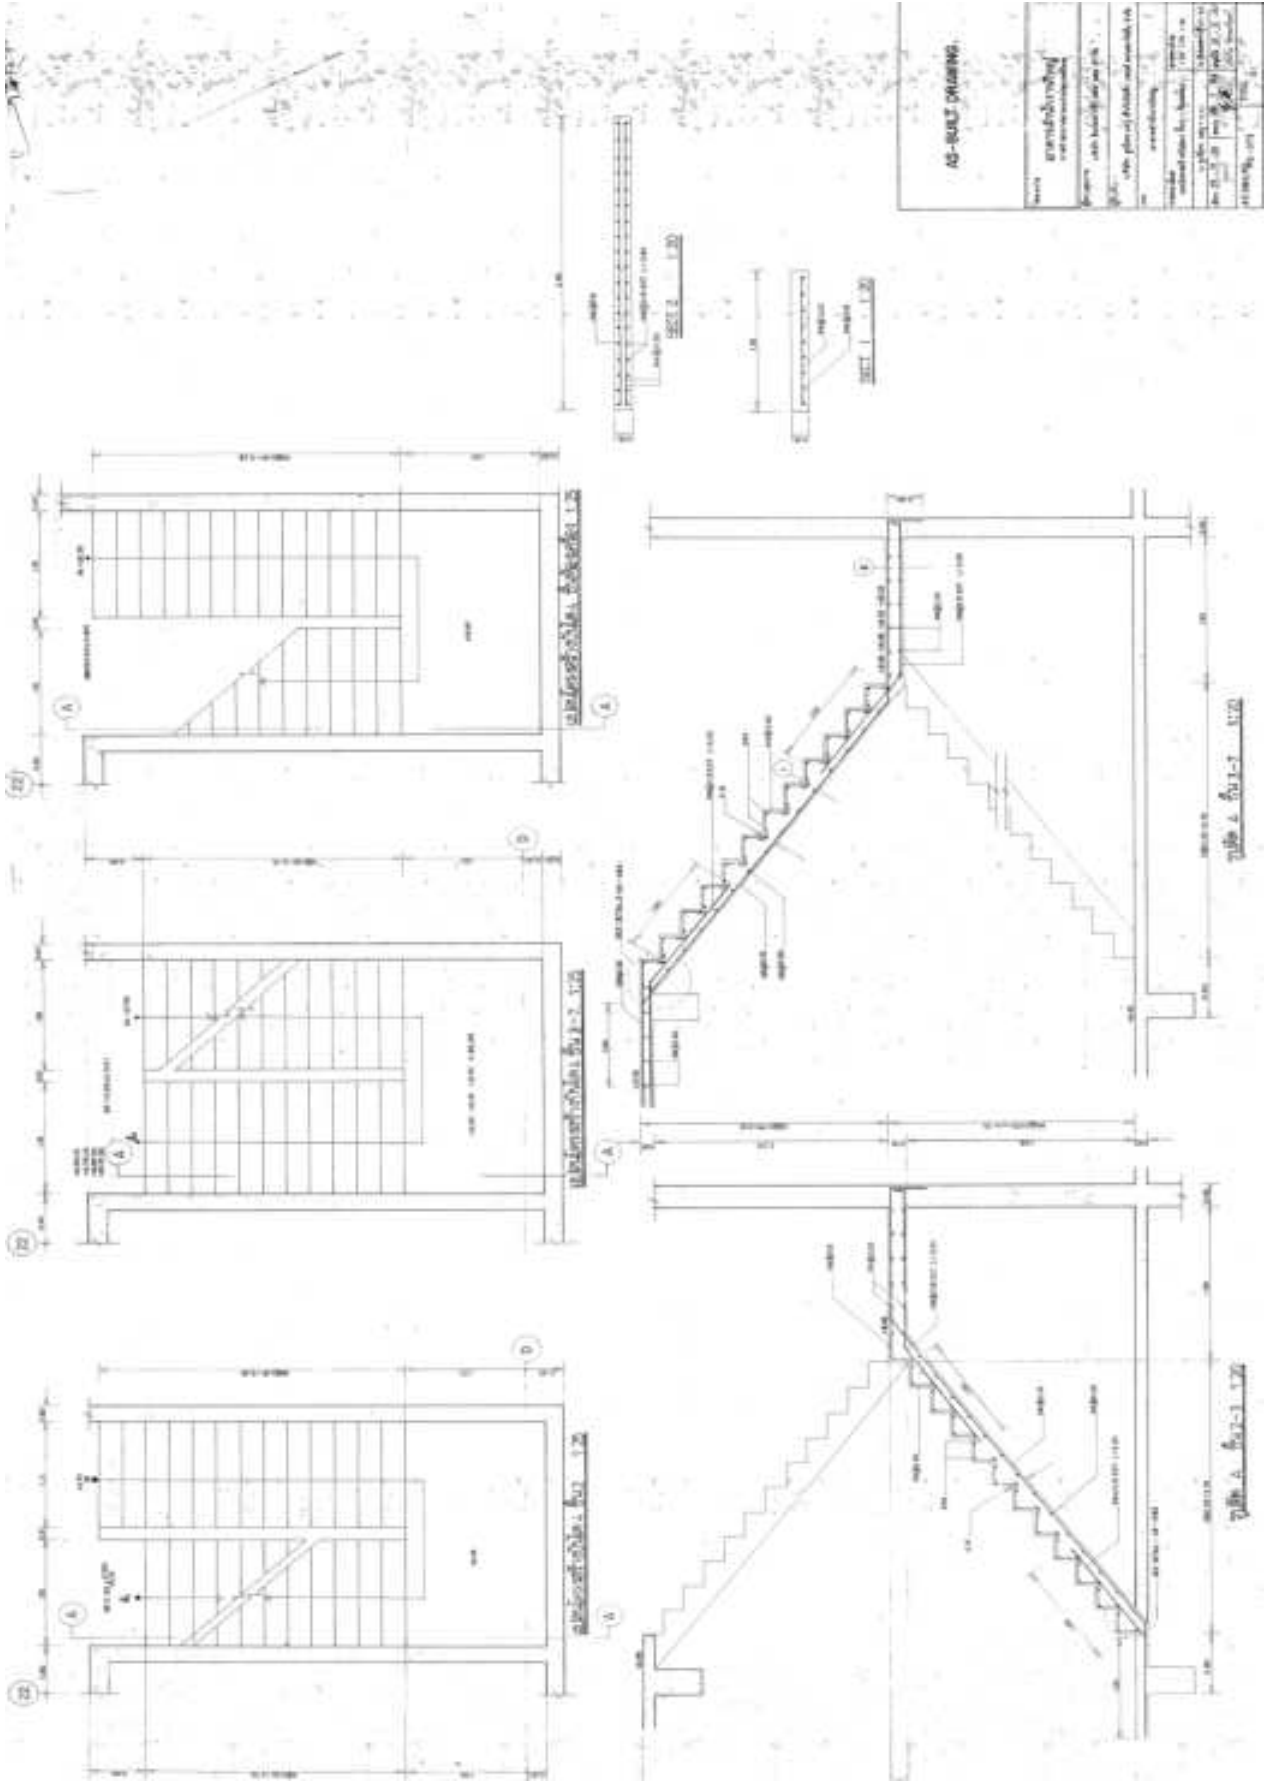

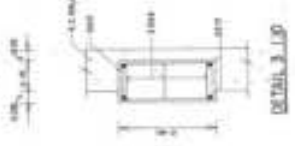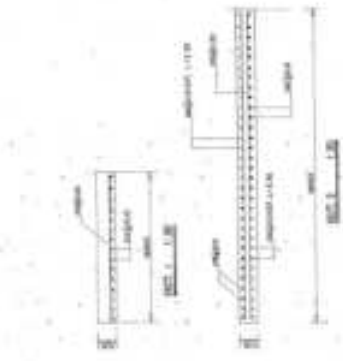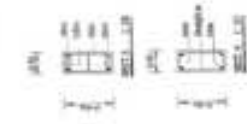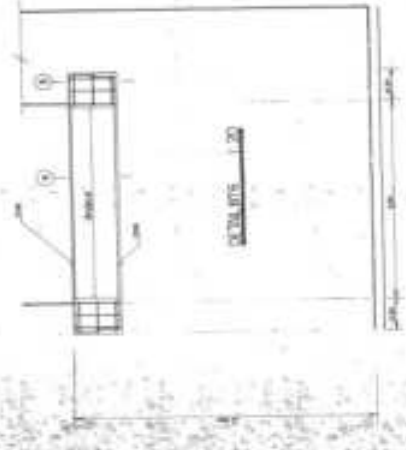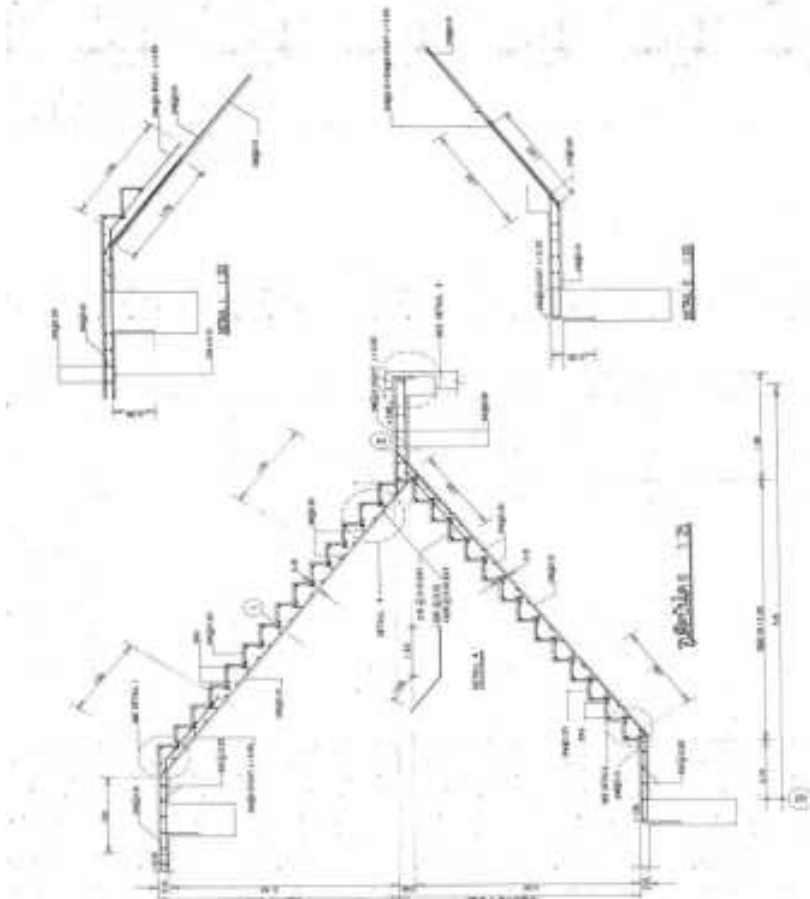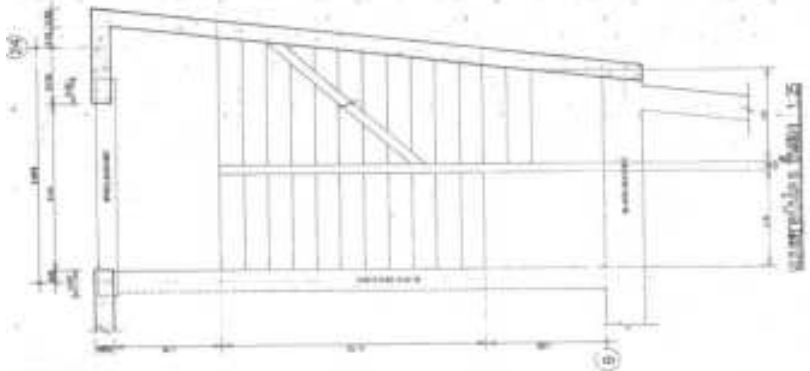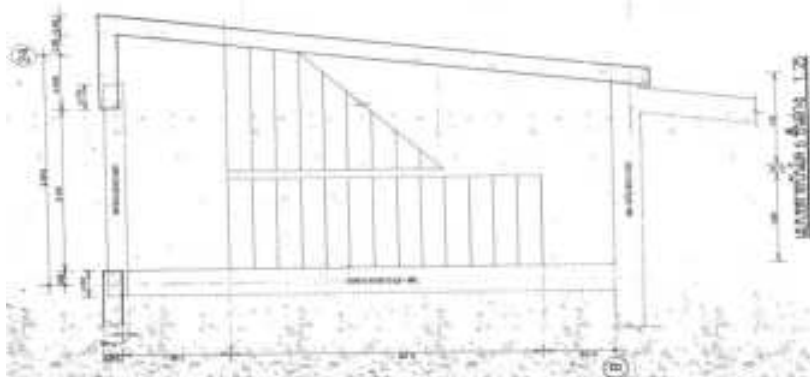


AS-BUILT DRAWING






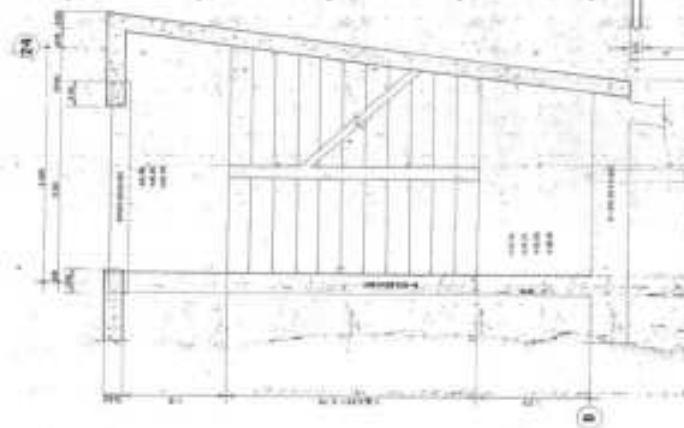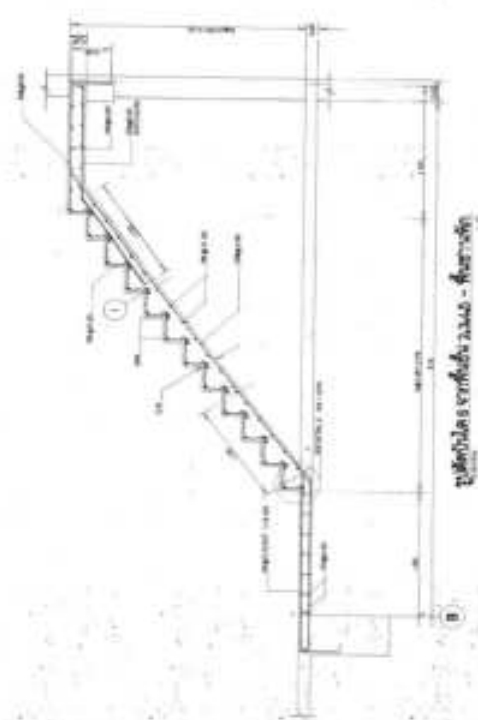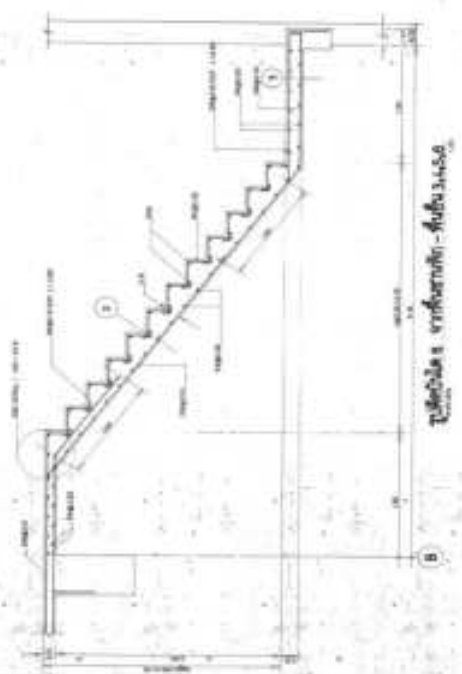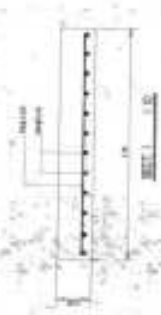




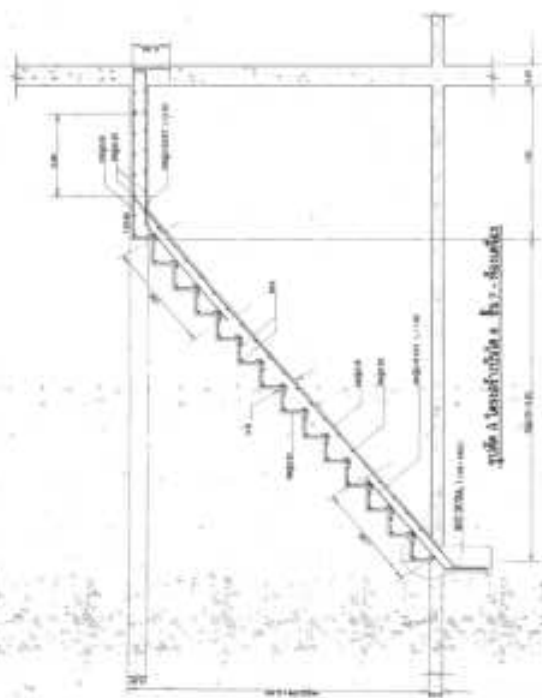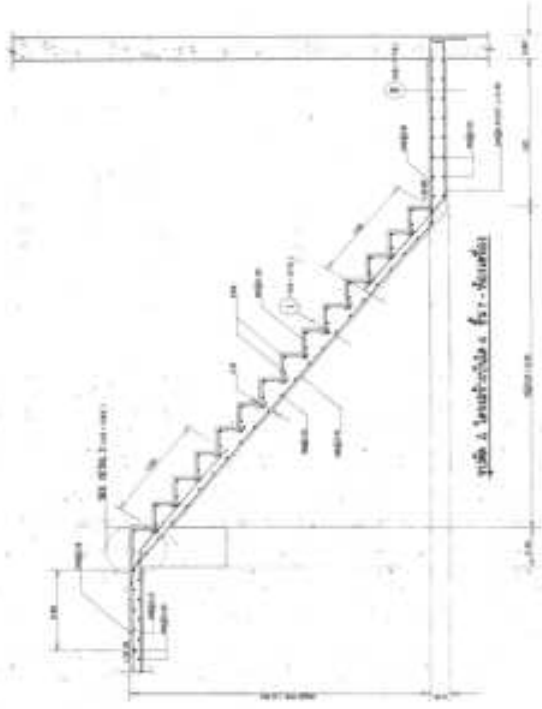


AS-BUILT DRAWING


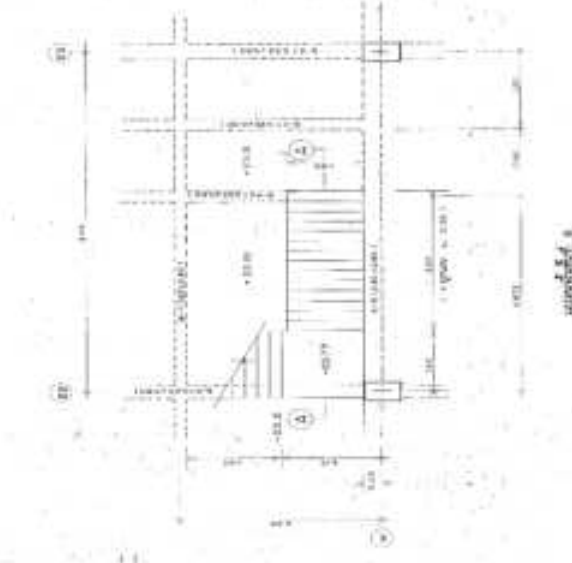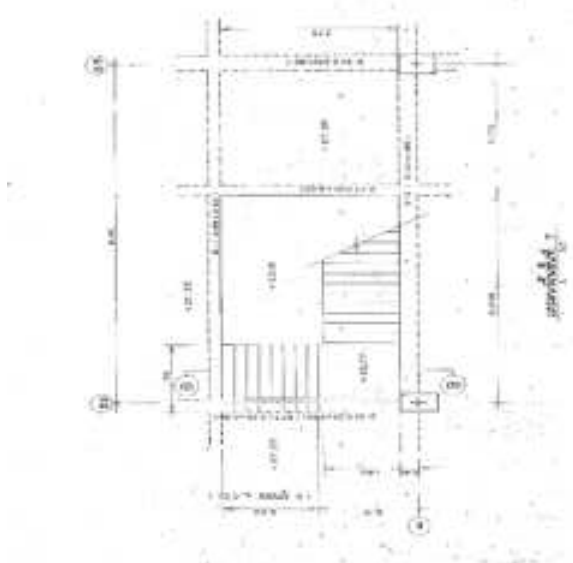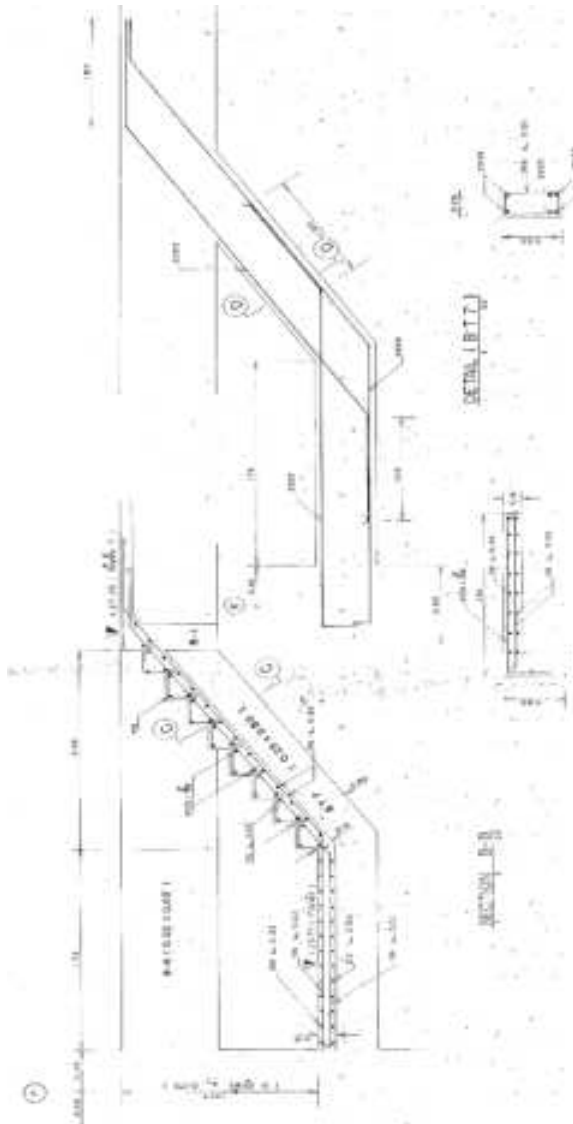

AS-BUILT DRAWING	


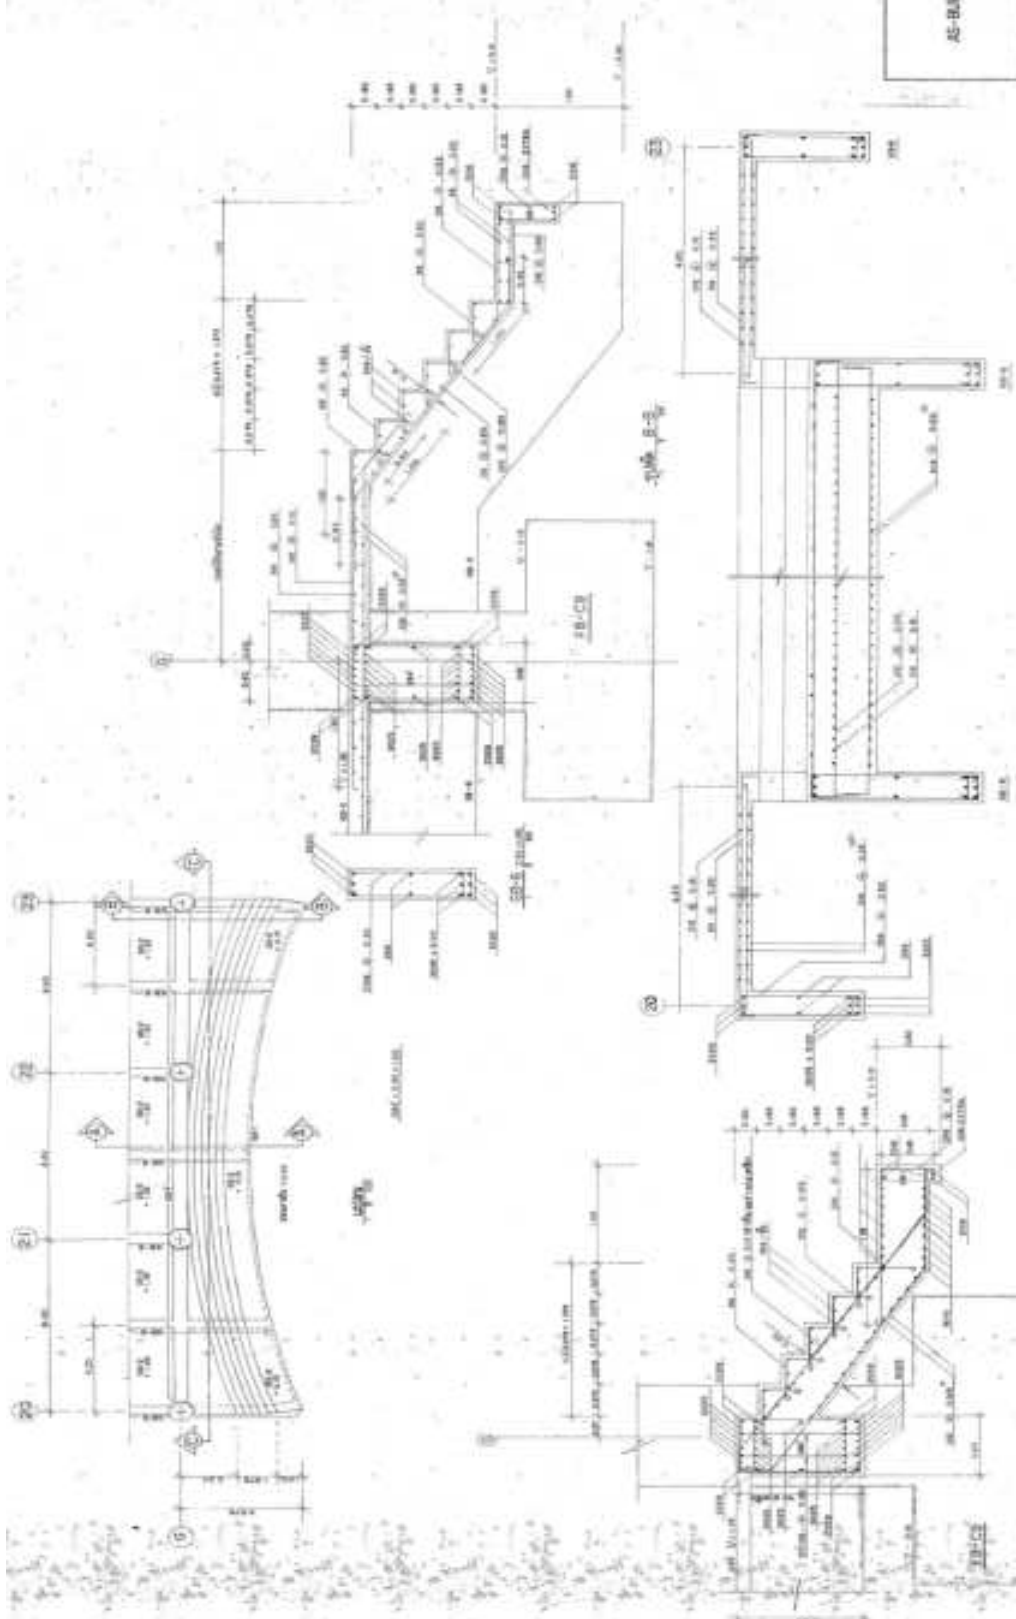


AS-BUILD DRAWING	

แบบ ระบายน้ำ 9

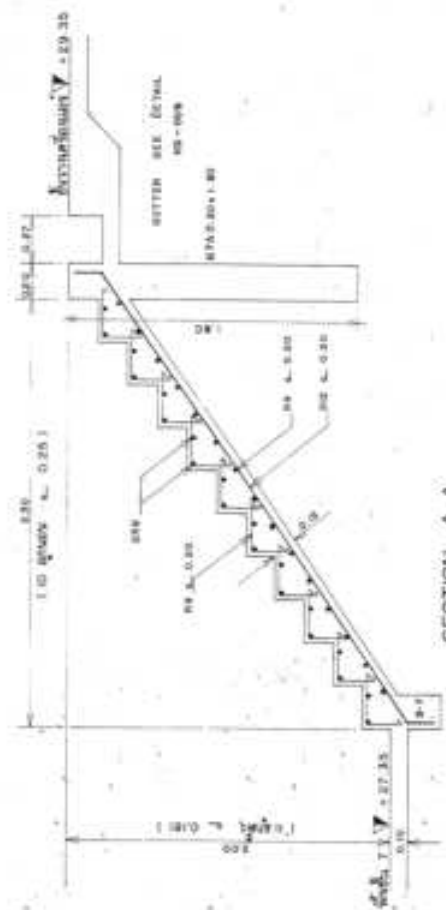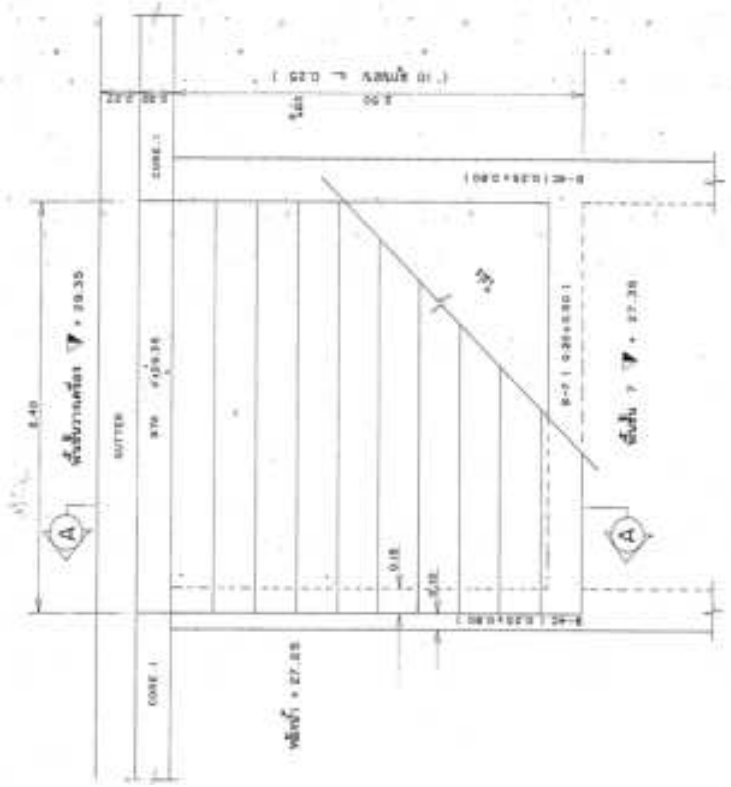


SECTION A-A



B-7 (0.20x1.20)

PLAN

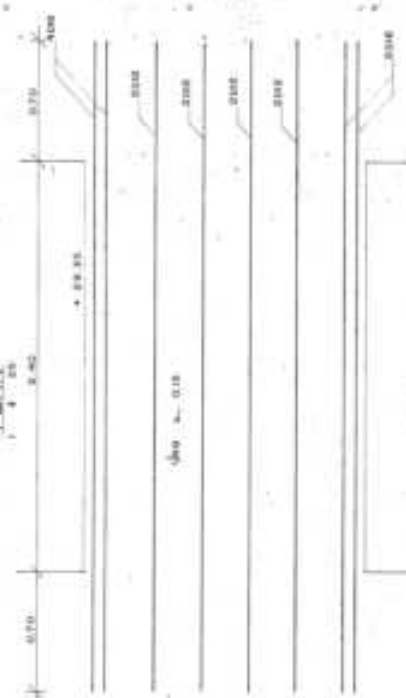

B-7 (0.20x1.20)

AS-BUILT DRAWING	



PLAN 1:30


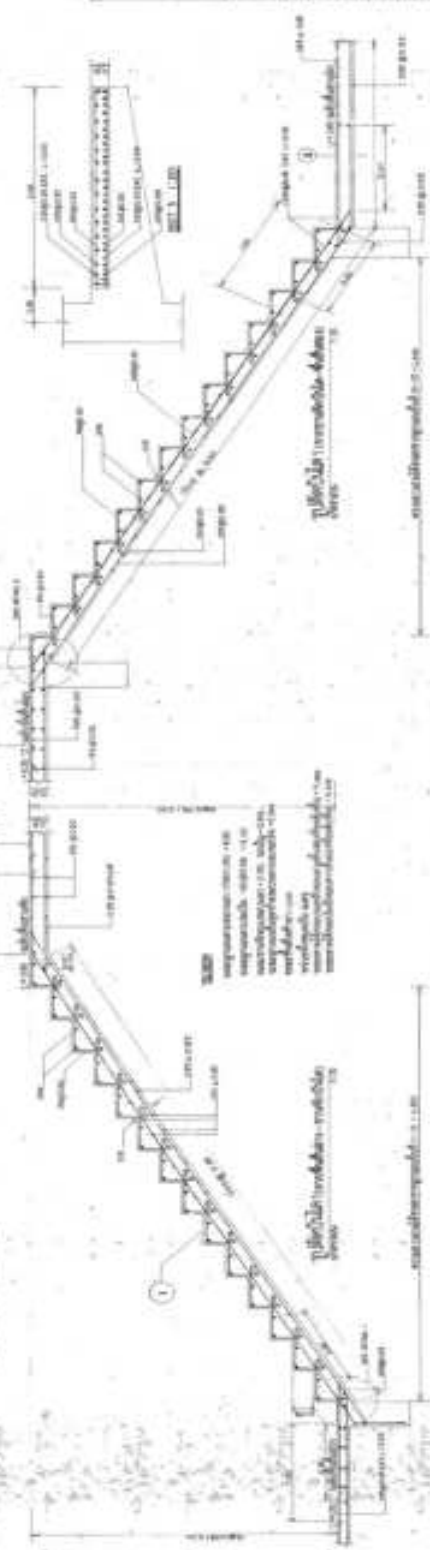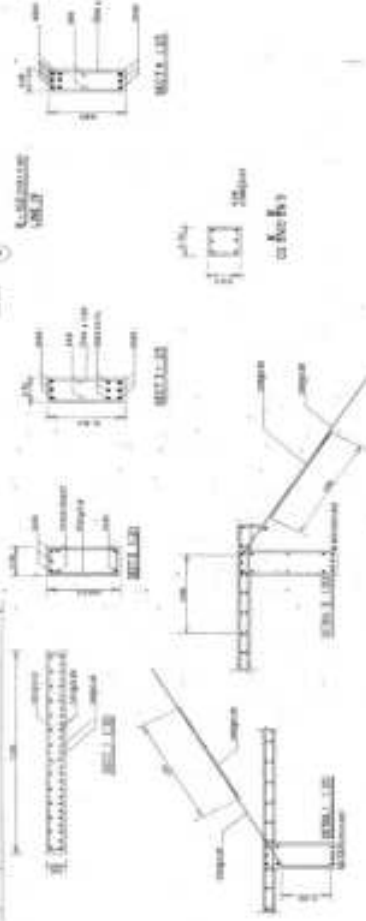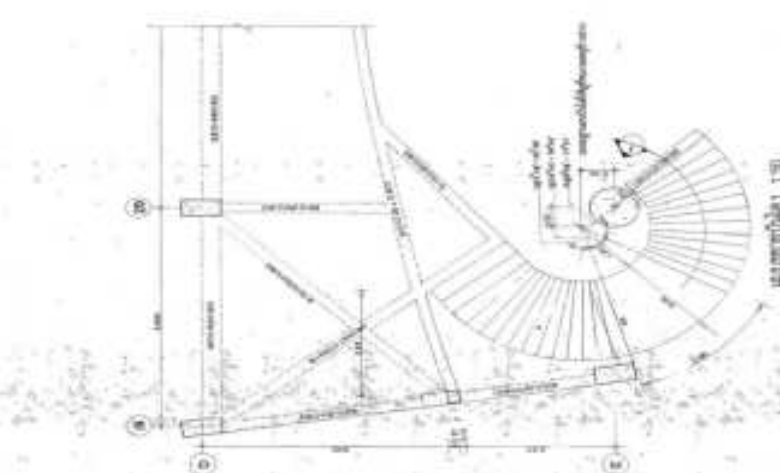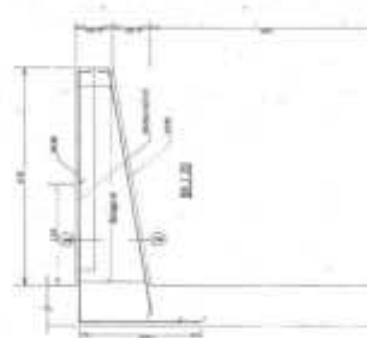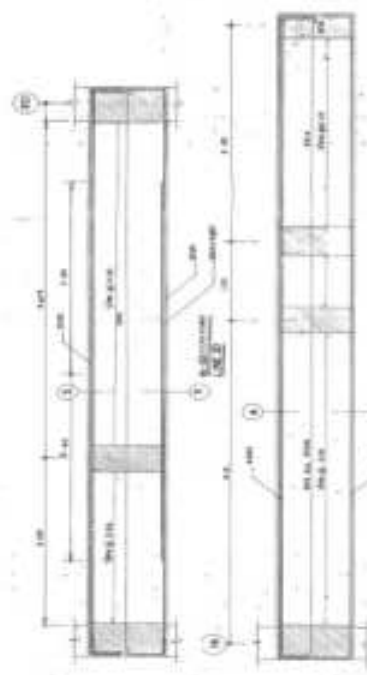


AS-BUILT DRAWING	

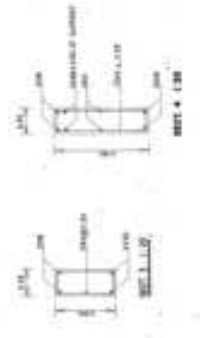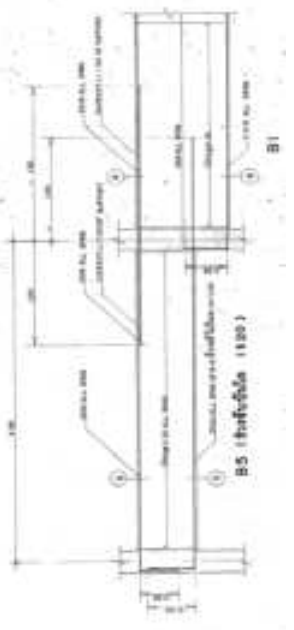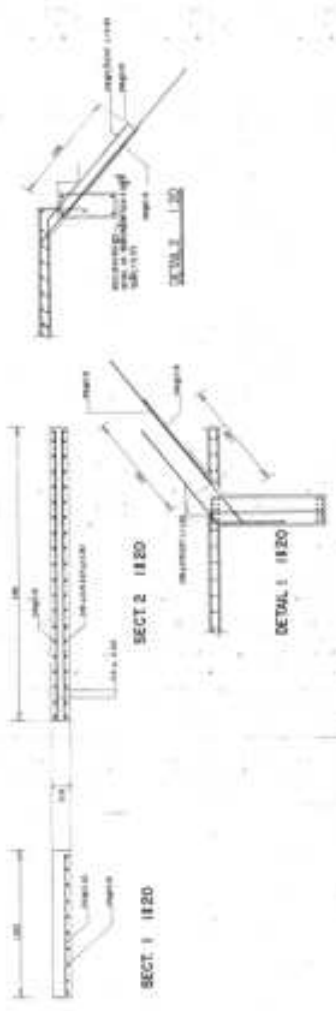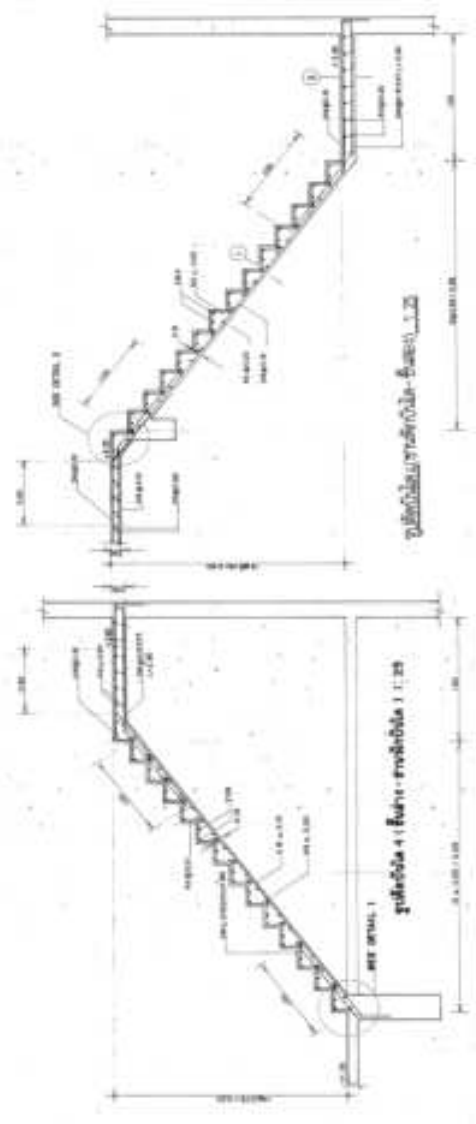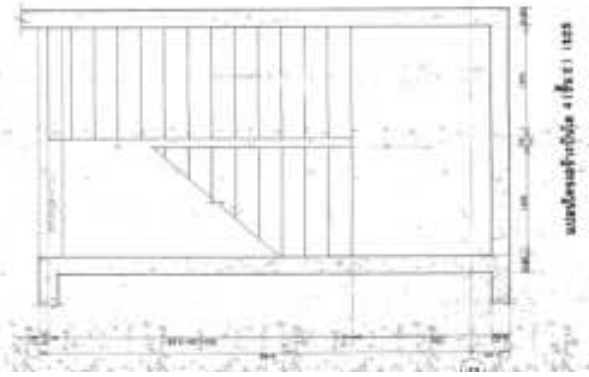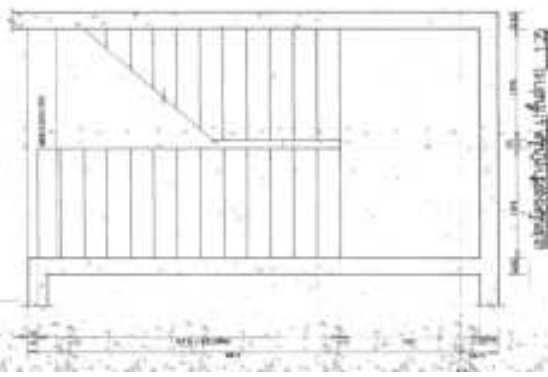

AS-BUILT DRAWING	

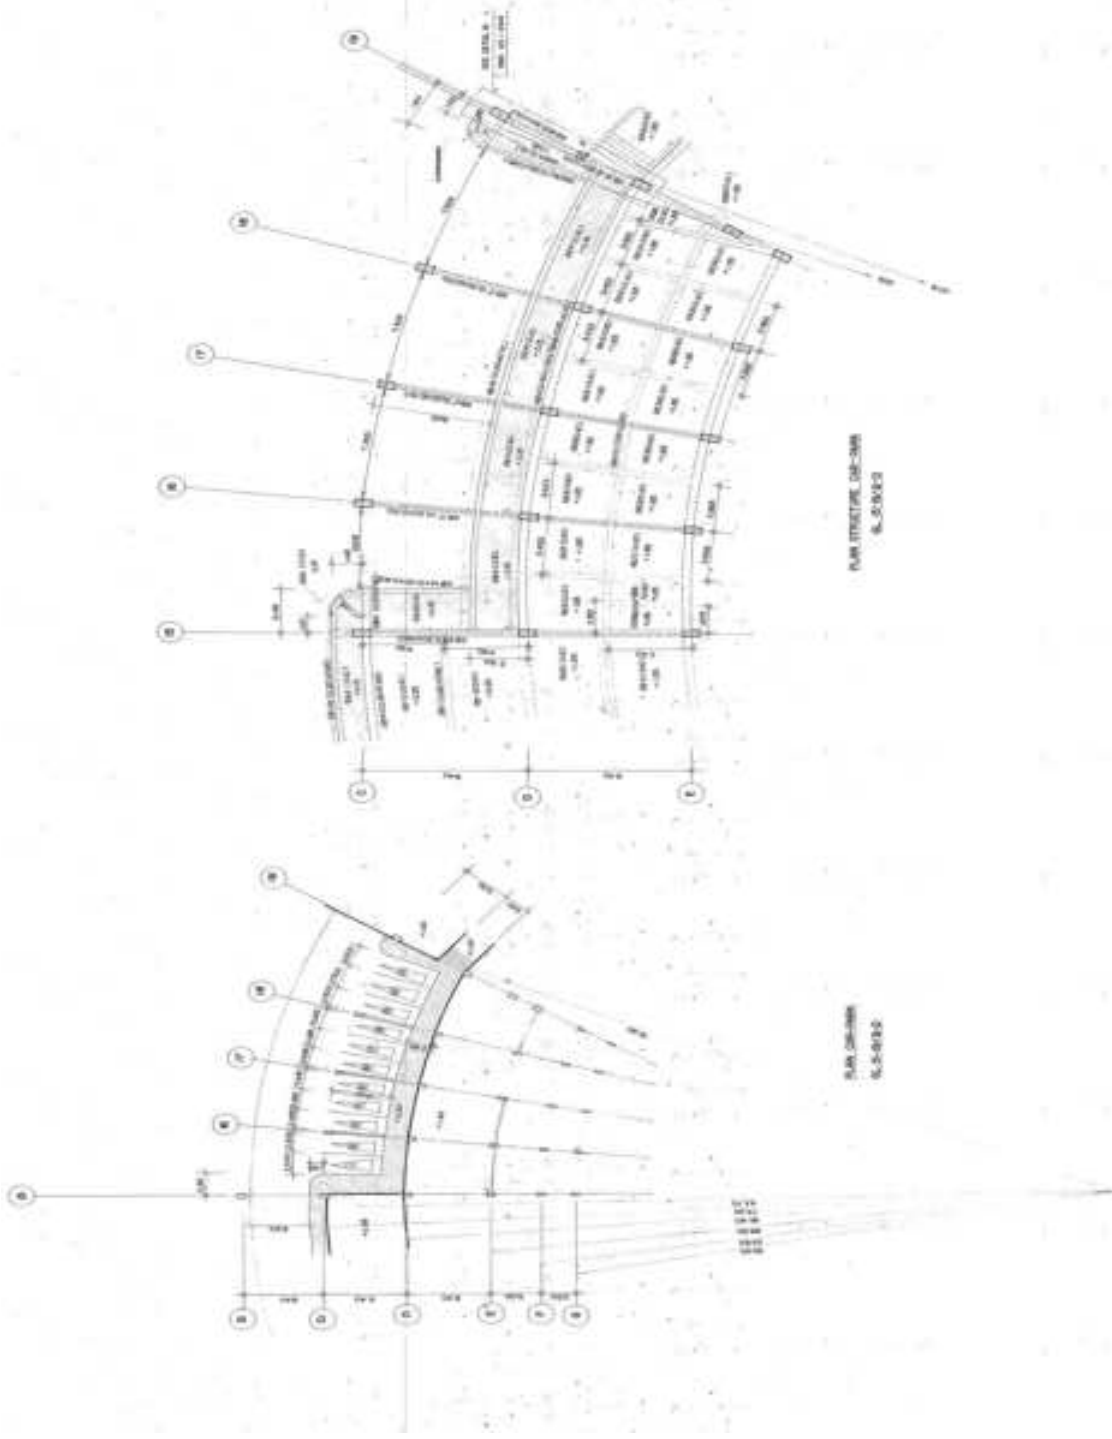

AS-BUILT DRAWING	

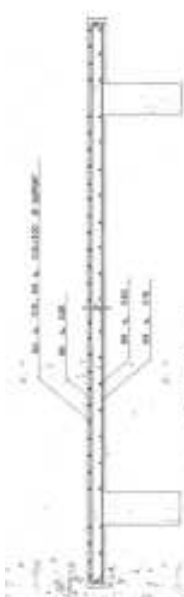


BE-14 (SHORT SPAN)




BE-15 (SHORT SPAN)




BE-16 (SHORT SPAN)

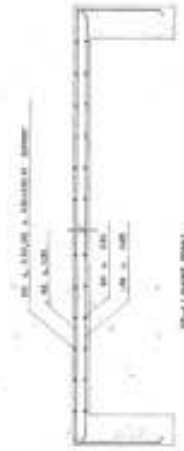


BE-17 (SHORT SPAN)

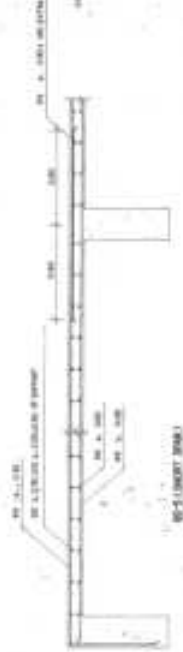

BE-18 (SHORT SPAN)

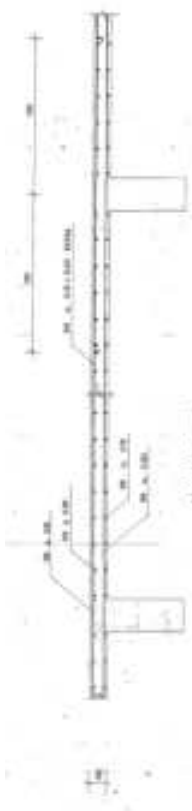


BE-19 (LONG SPAN)

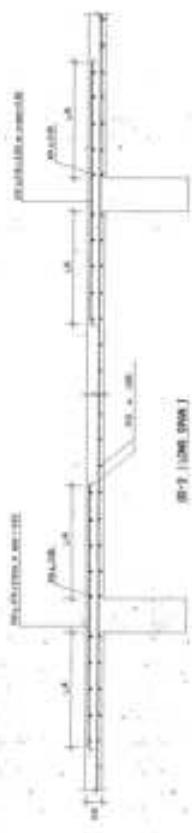

BE-20 (LONG SPAN)



BE-21 (LONG SPAN)

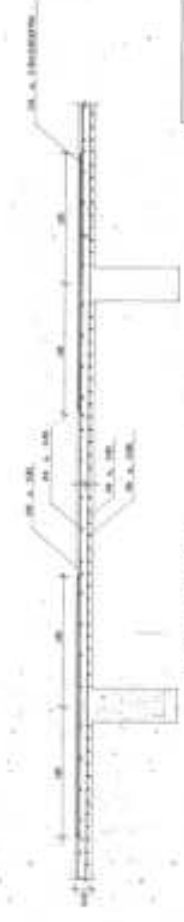


BE-22-A (LONG SPAN)



BE-23 (SHORT SPAN)

AS-BUILT DRAWING


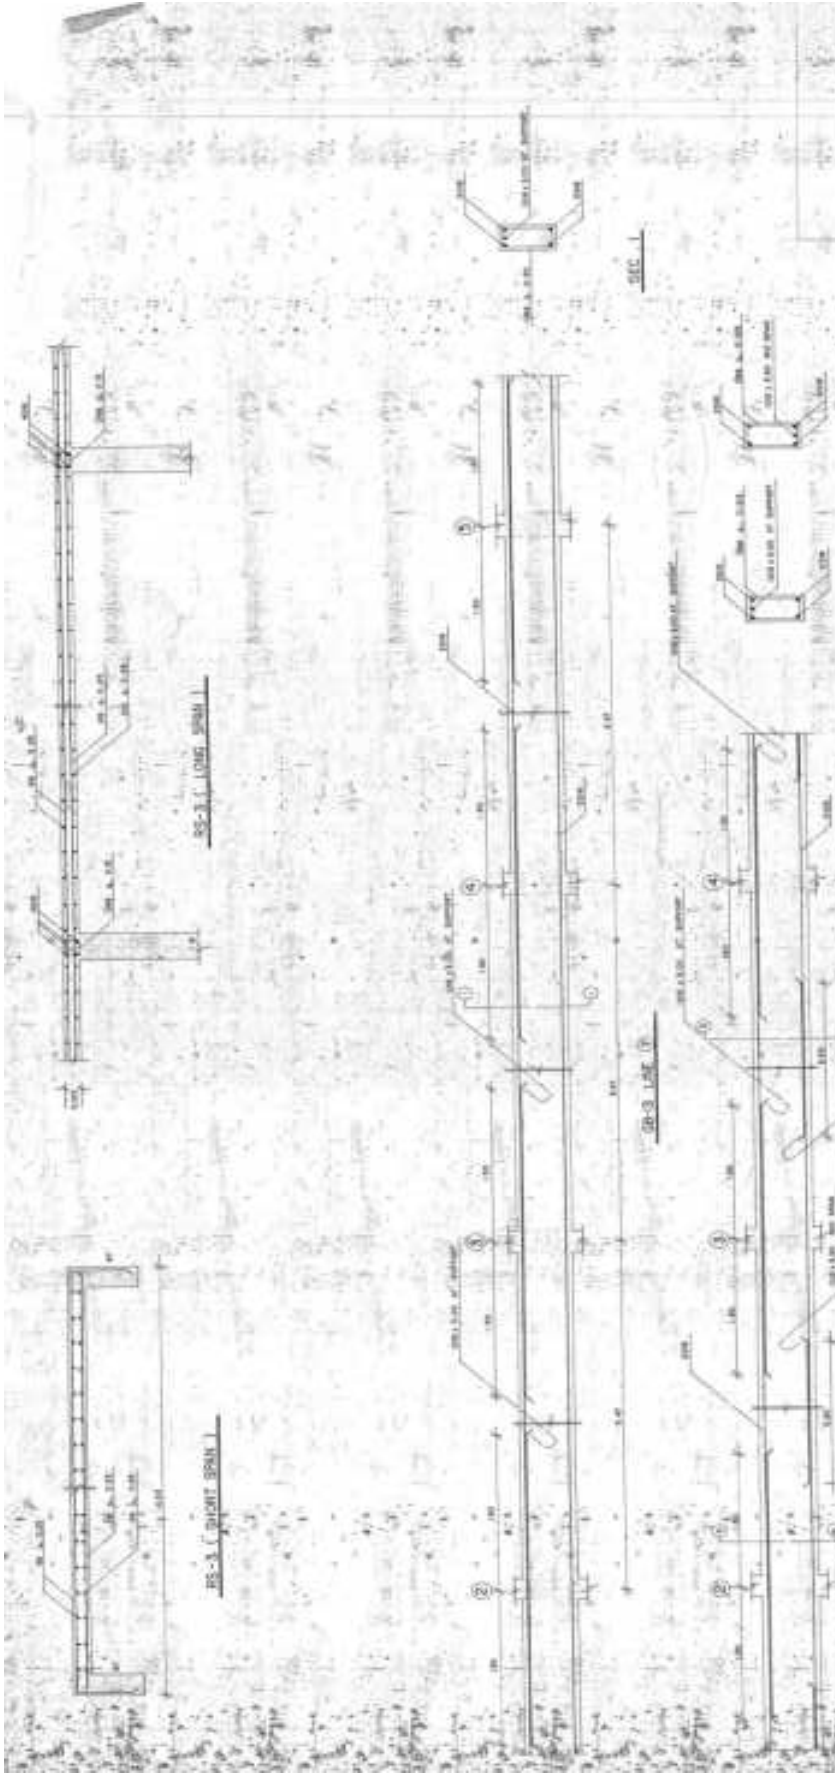

AS-BUILT DRAWING

Title	AS-BUILT DRAWING

BB-3 (SHORT SPAN 1)

BB-3.1 (LONG SPAN 1)

BB-3 LINE ①

BB-17 LINE ②

BB-16 (LONG SPAN 1)


SEC. 4

BB-5X (CONTINUED LINE BEG.)

SEC. 3


SEC. 2

SEC. 1

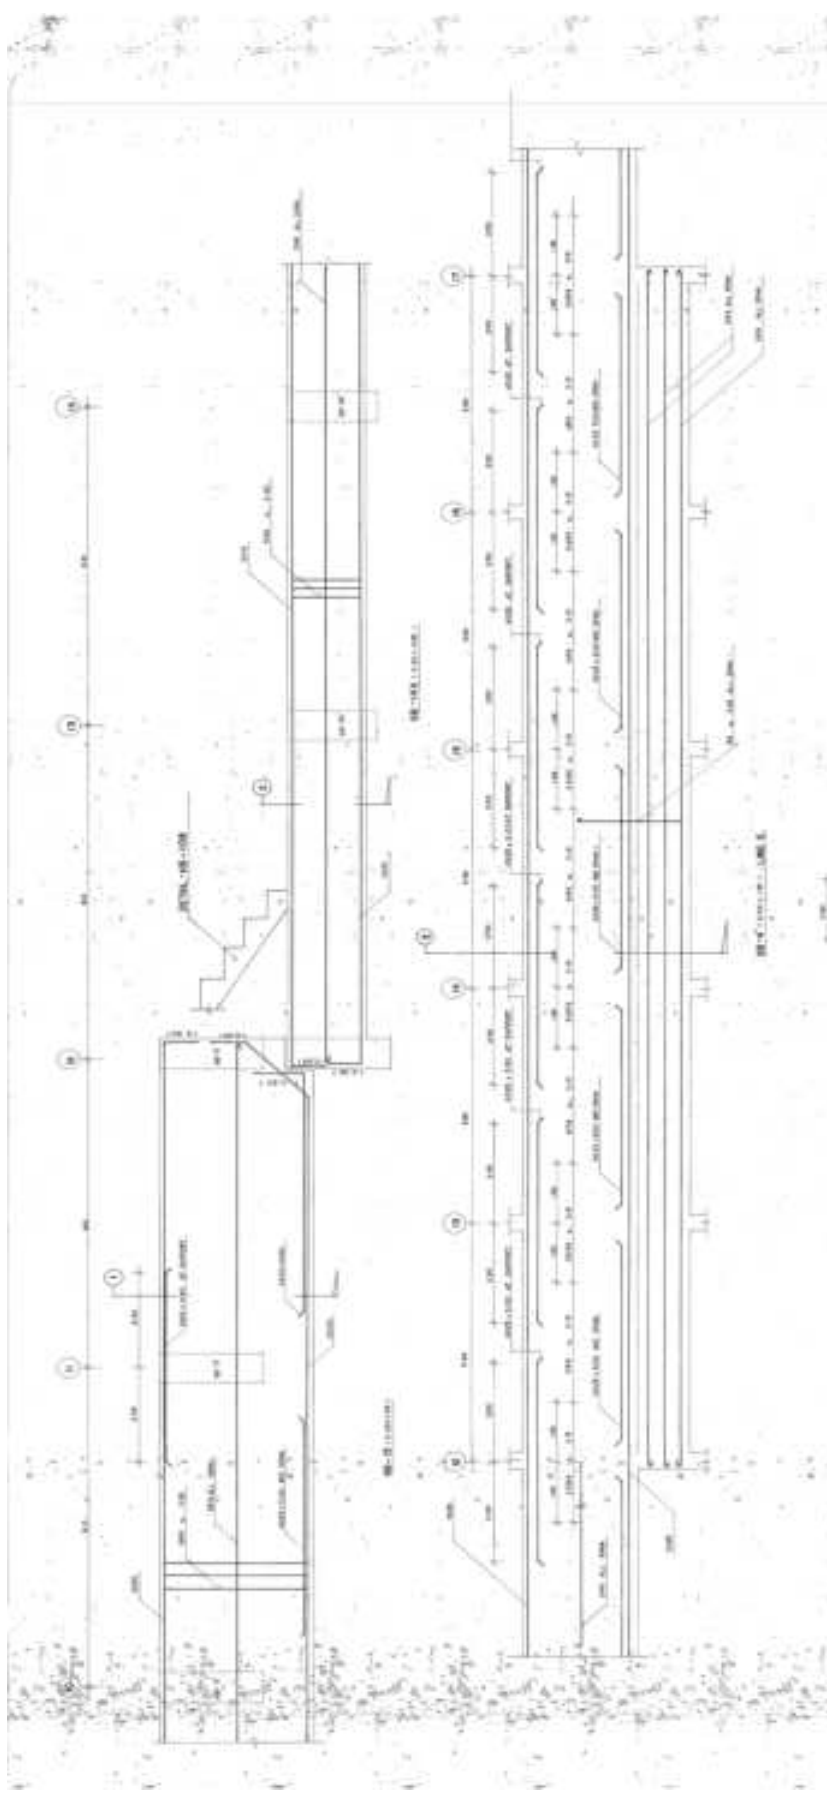




AS-BUILT DRAWING


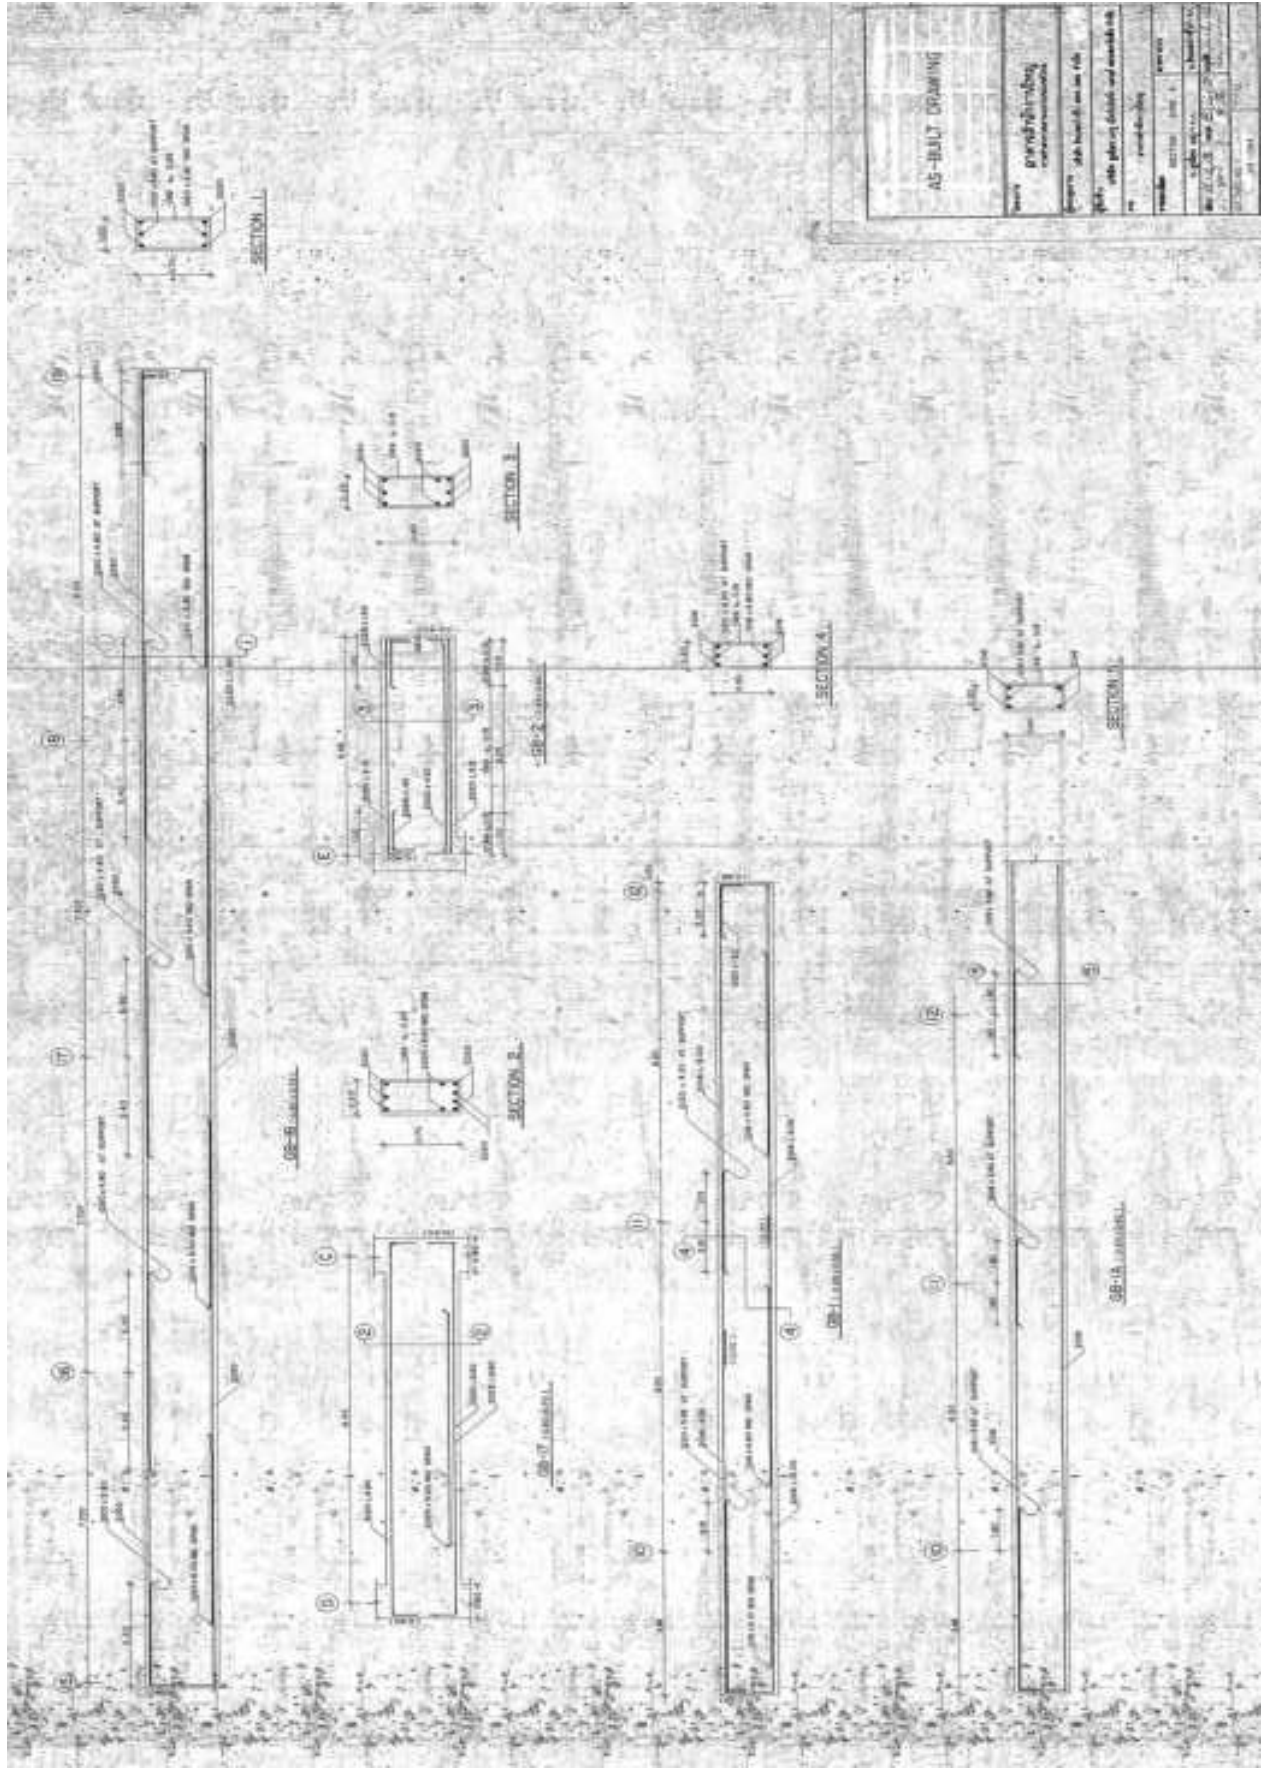





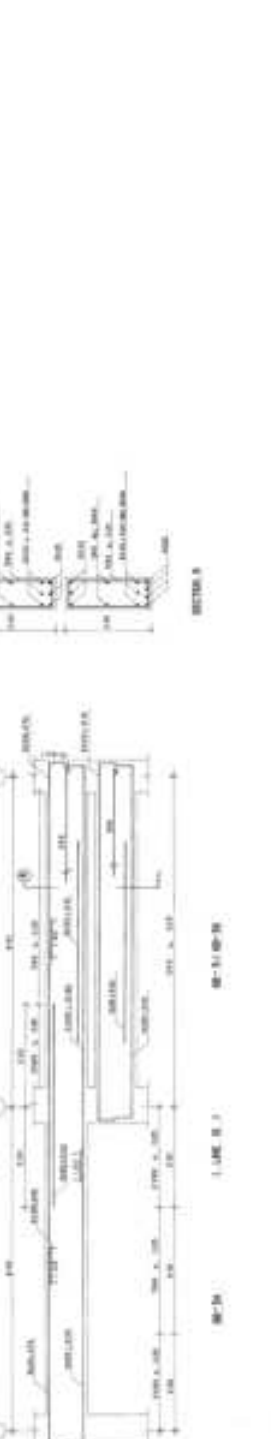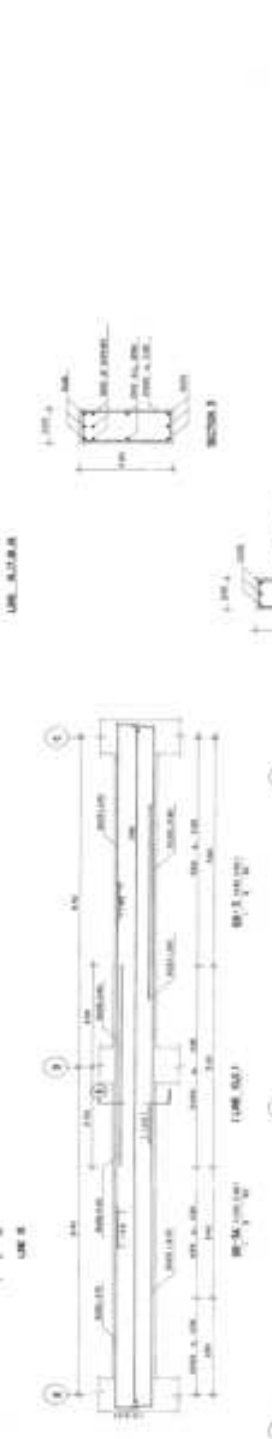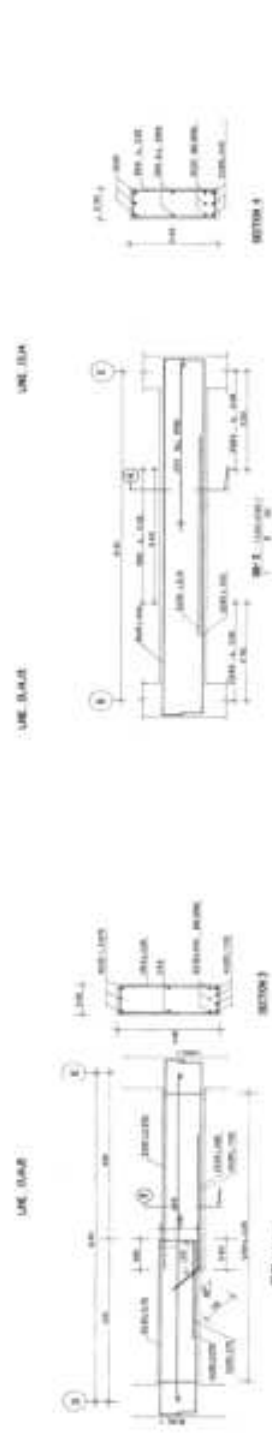


AS-BUILT DRAWING



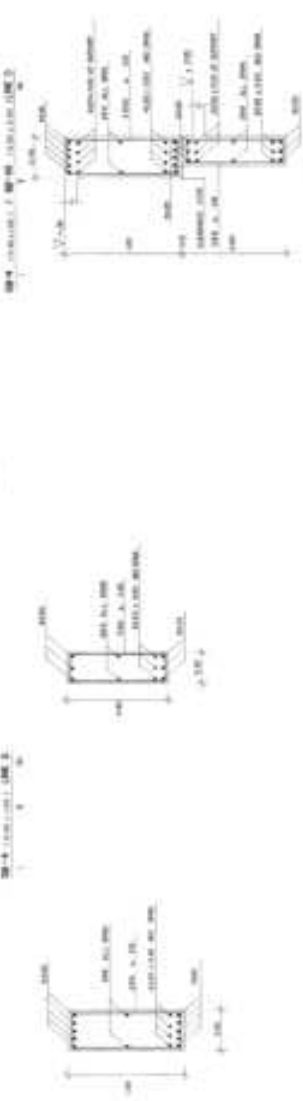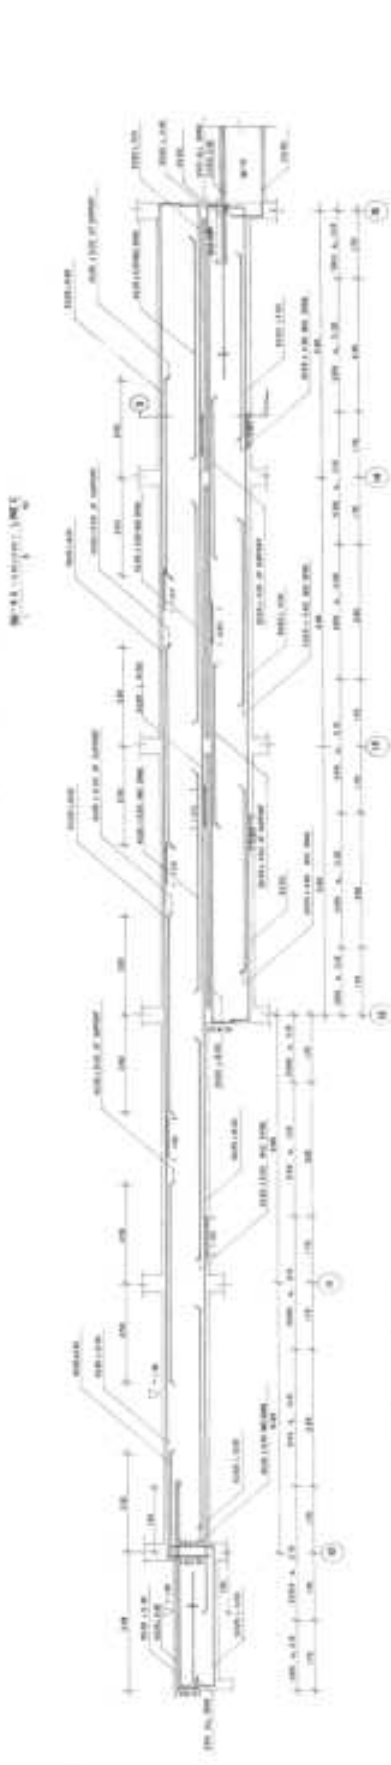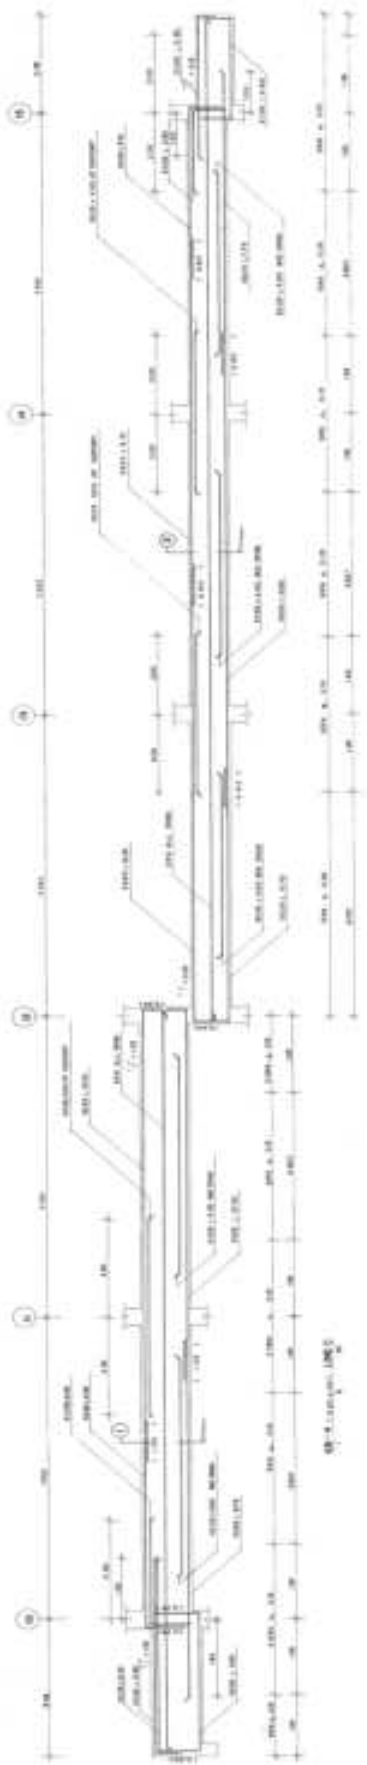



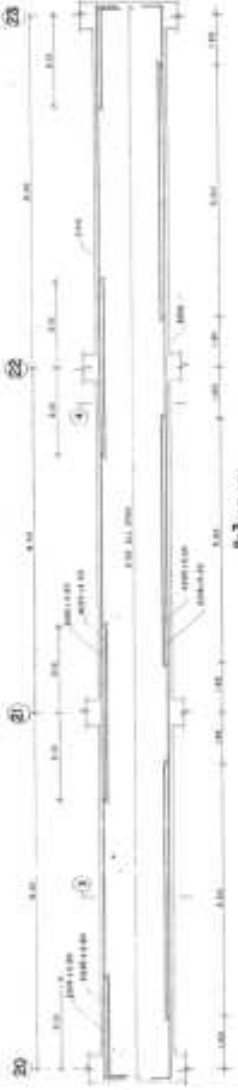

B-3 (continued)
LINE G

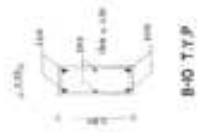


B-10 TYP

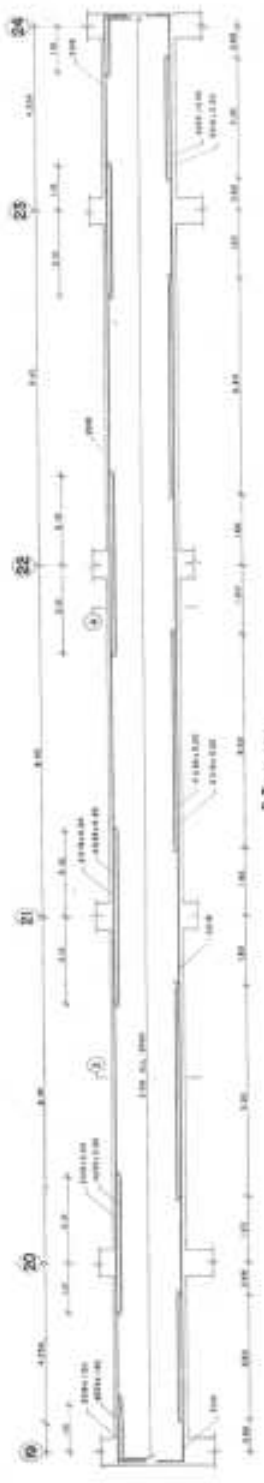


B-3 (continued)
LINE E



B-3 (continued)
LINE D

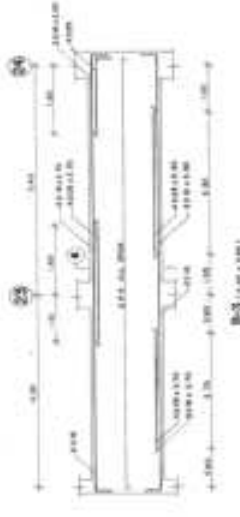

B-3 (continued)
LINE D

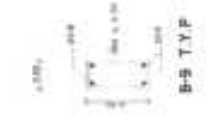

B-9 TYP










B-5 TYP

BY MEANS OF



AS-BUILT DRAWING	
DATE	PROJECT
BY	SCALE
CHECKED	NO. OF SHEETS
APPROVED	DATE

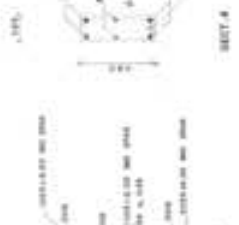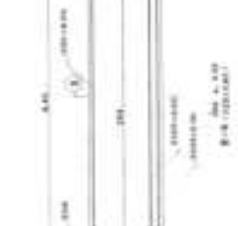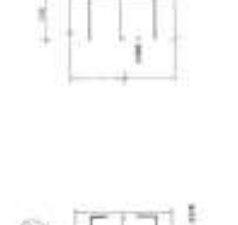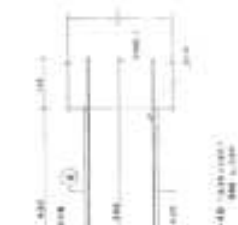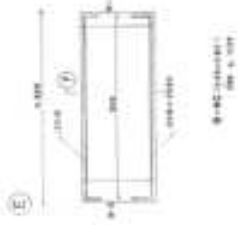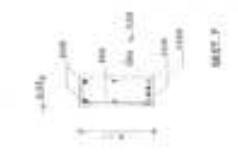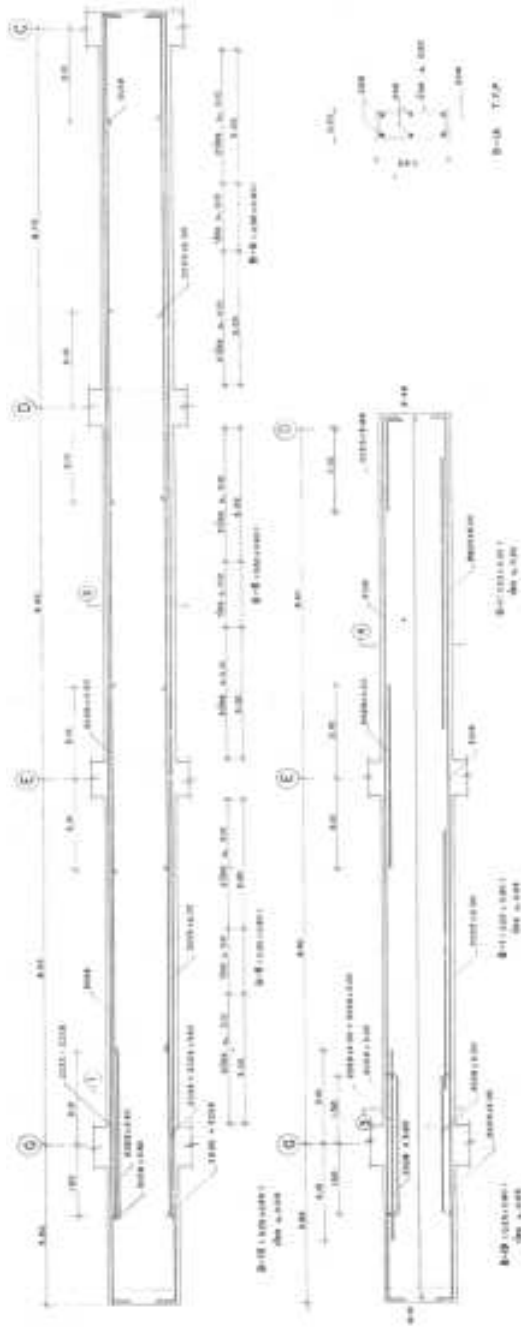

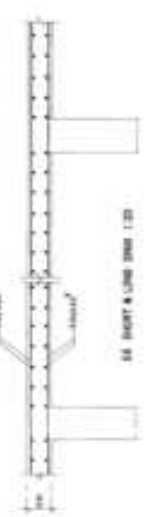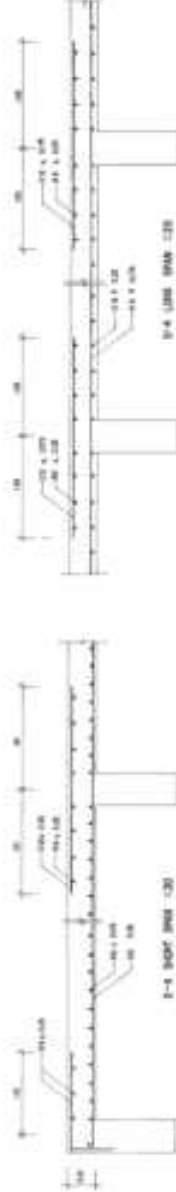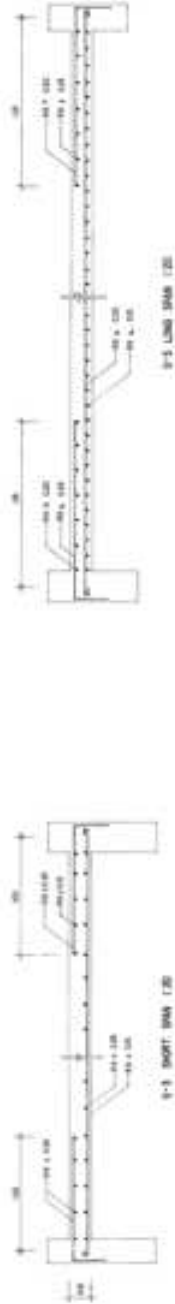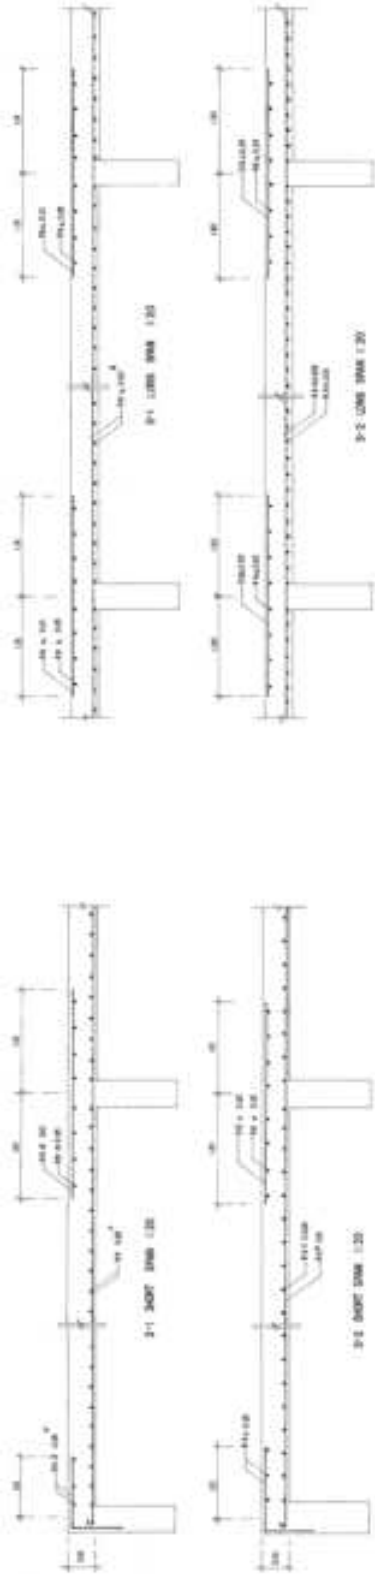
REFER TO... (CROSS SECTION 2.1)

AS-BUILT DRAWING	

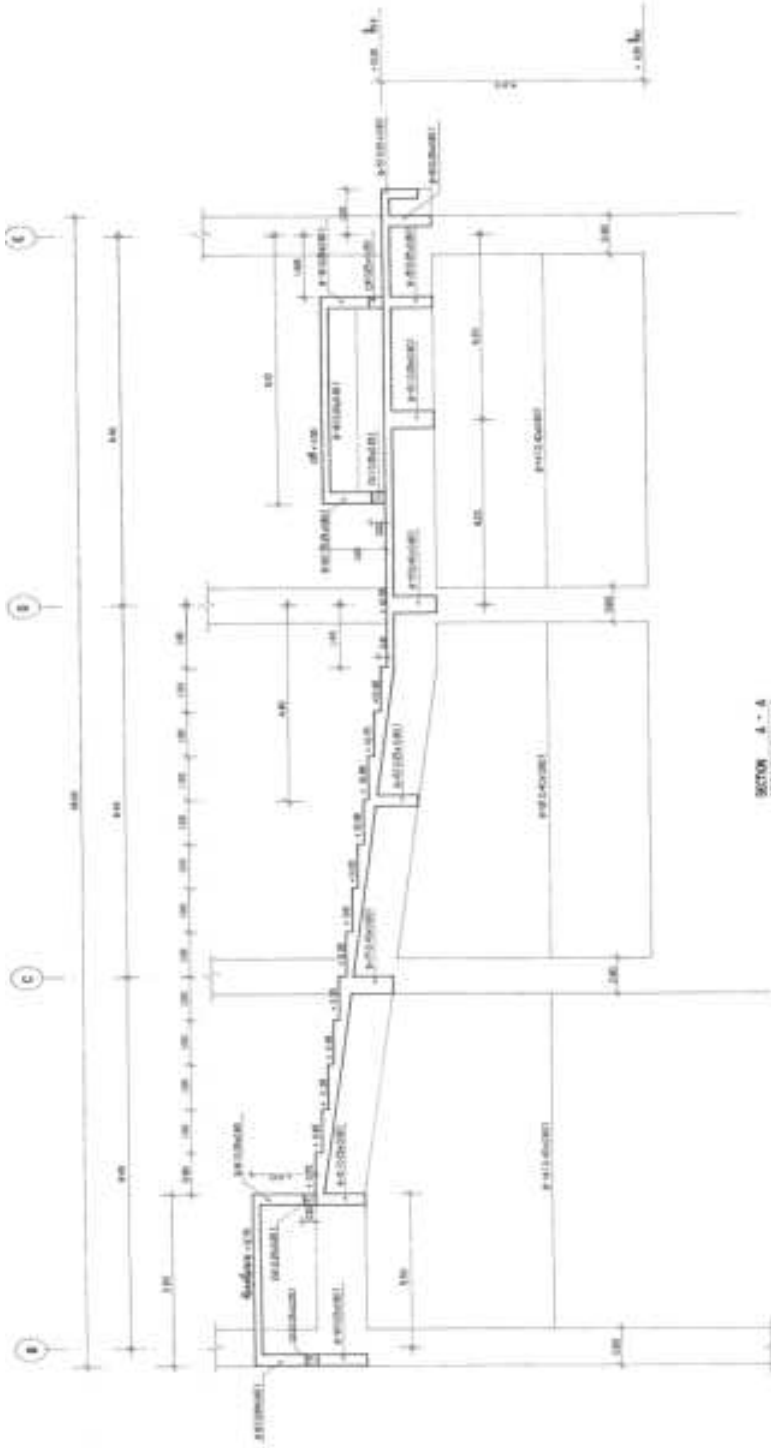


SECTION A-A
1:10



AS-BUILT DRAWING







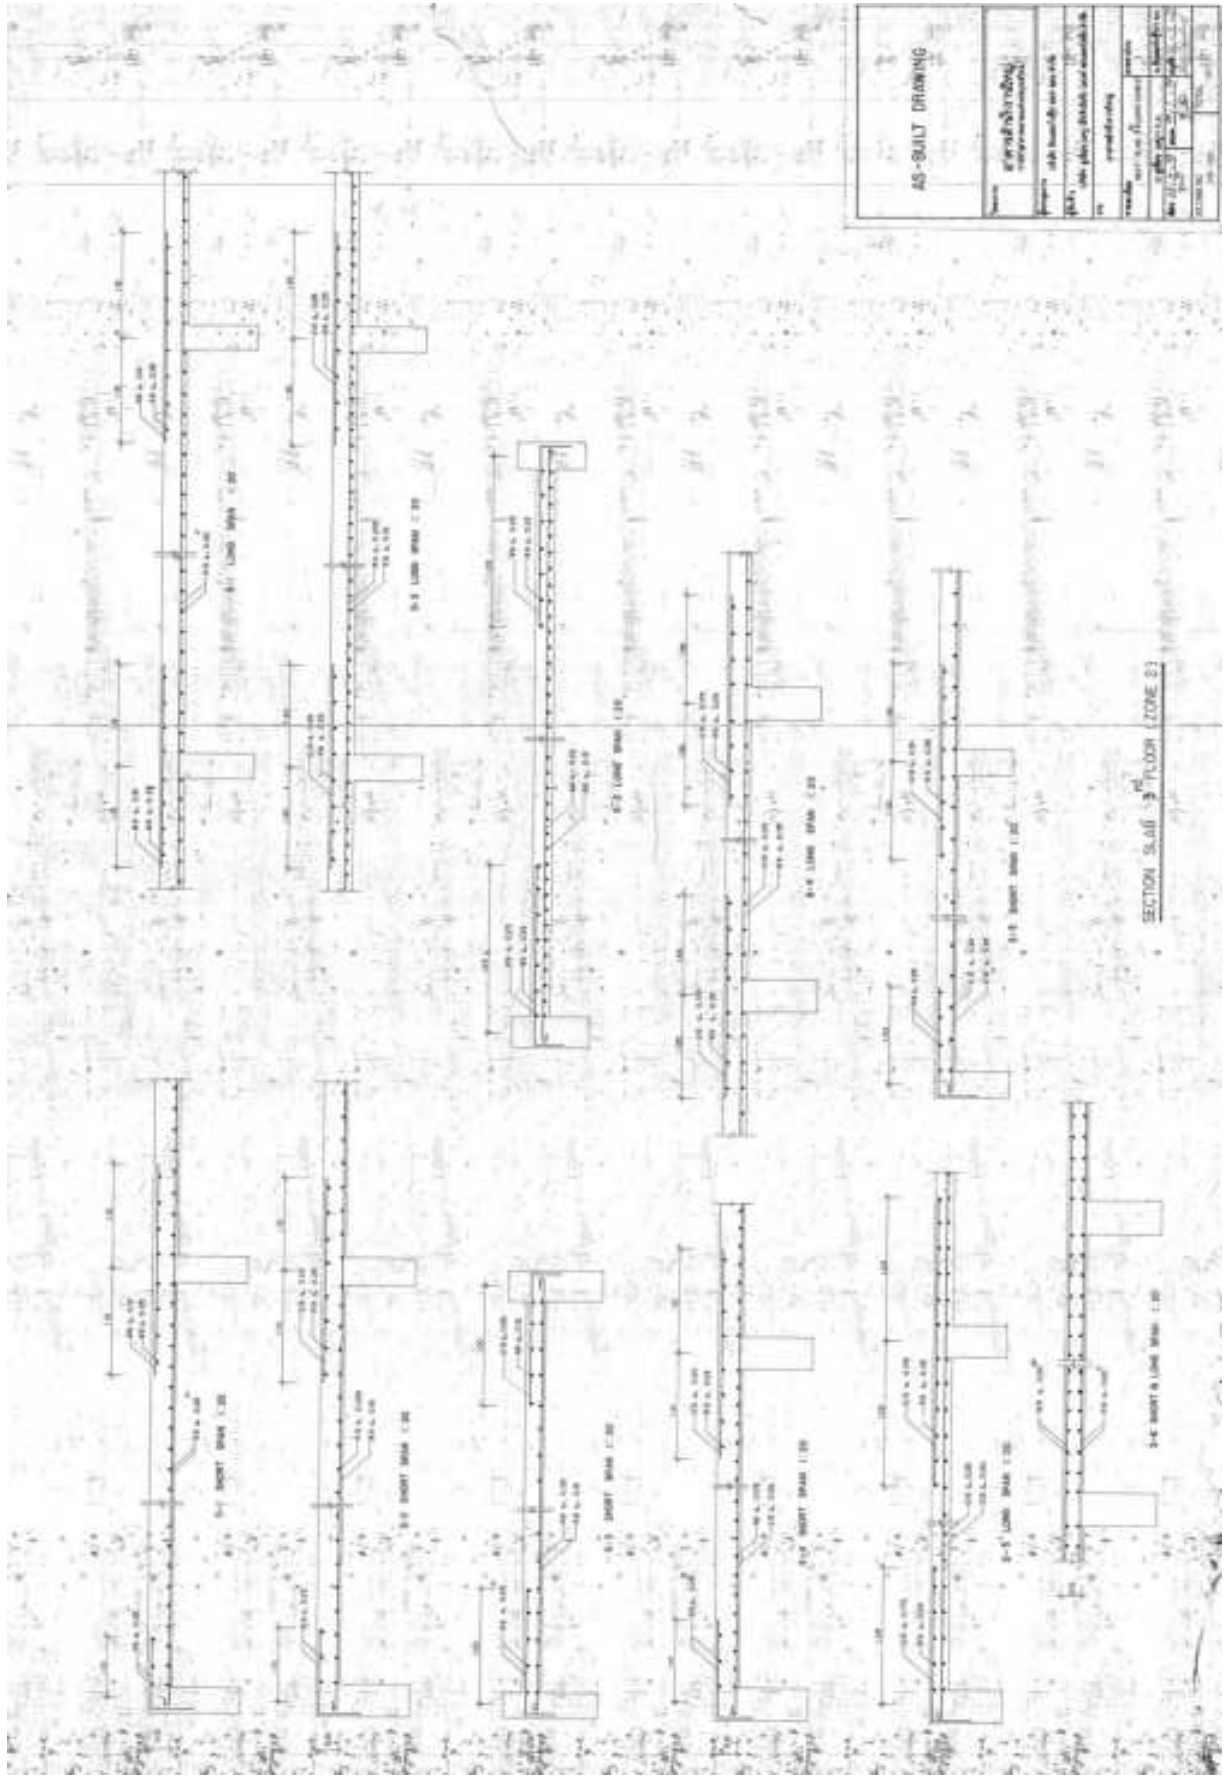


AS-BUILT DRAWING	


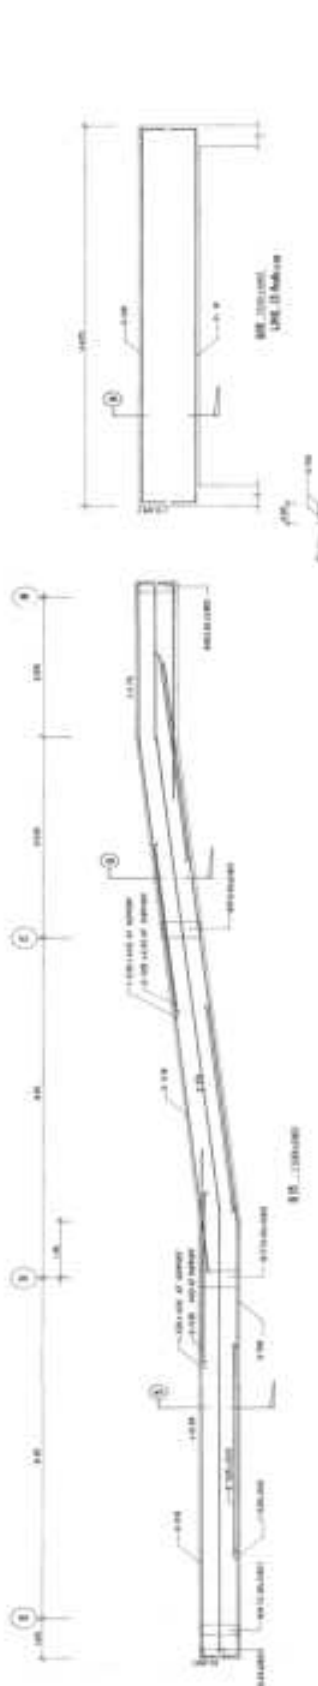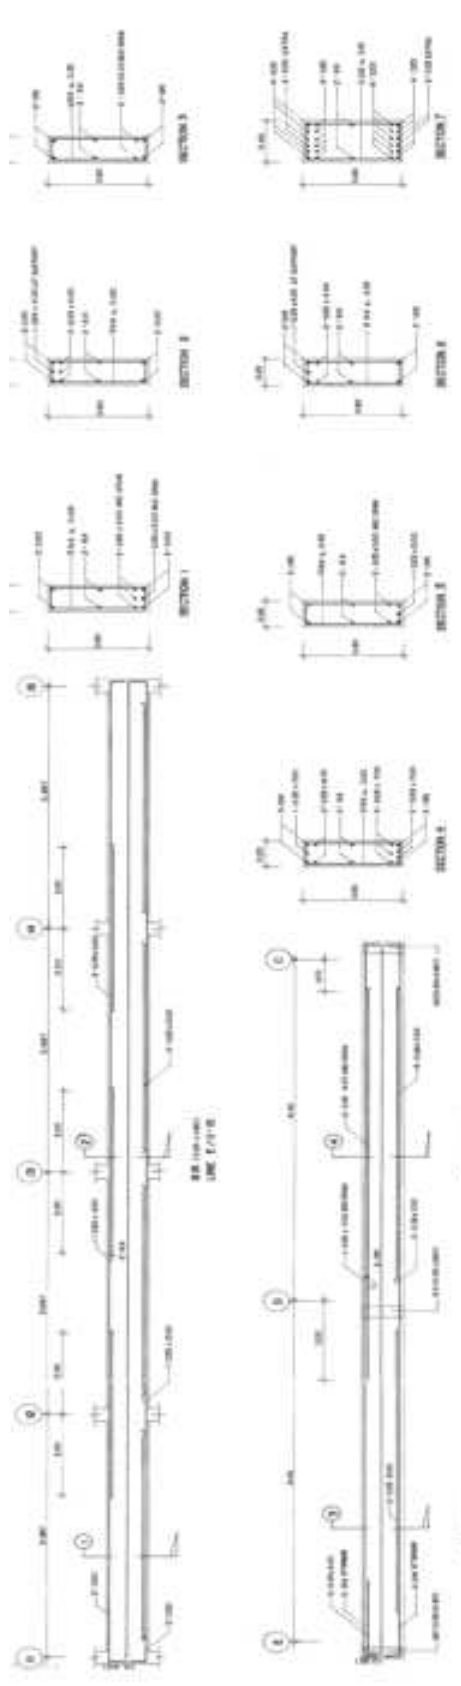


AS-BUILT DRAWING	

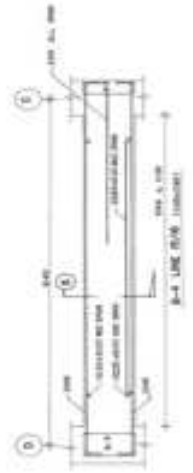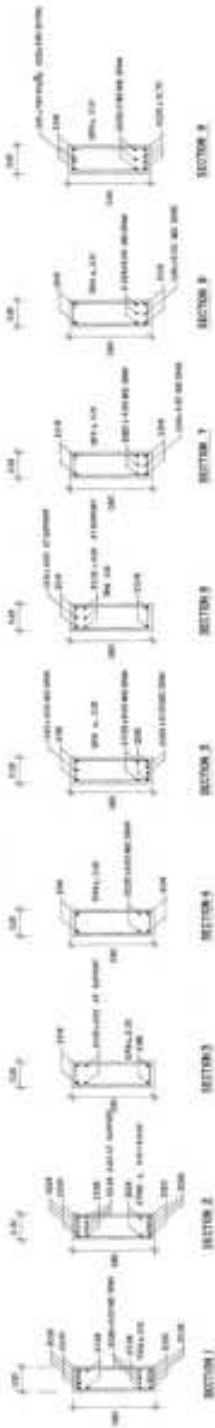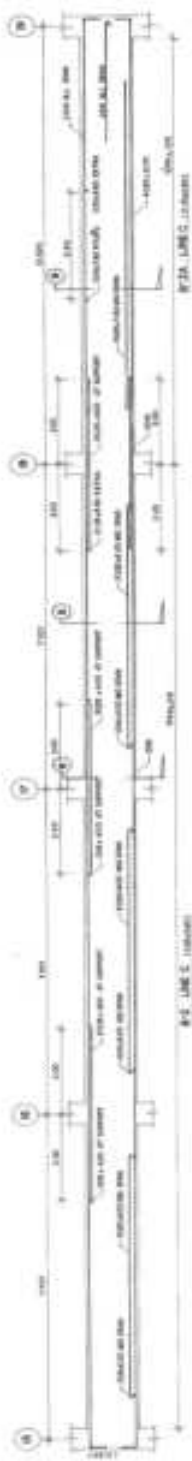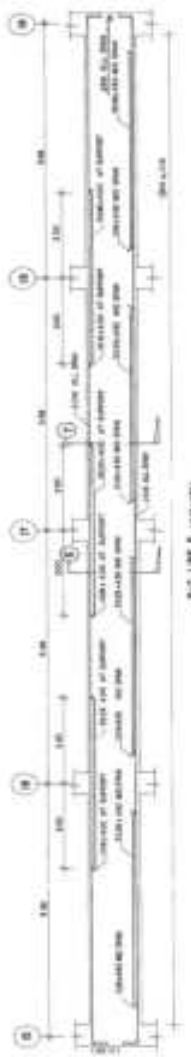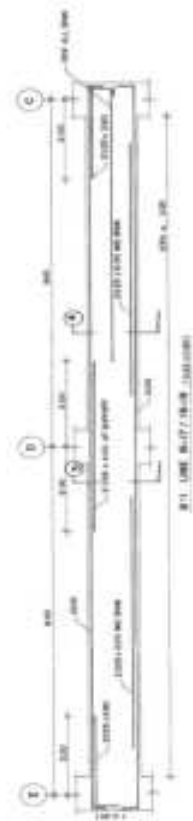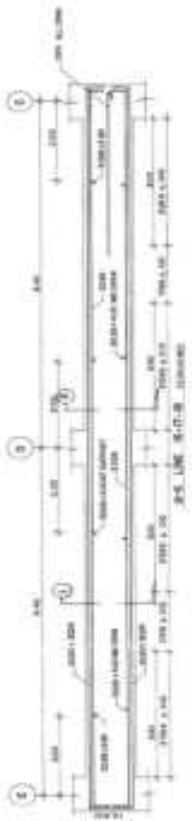

AS - BUILT DRAWING



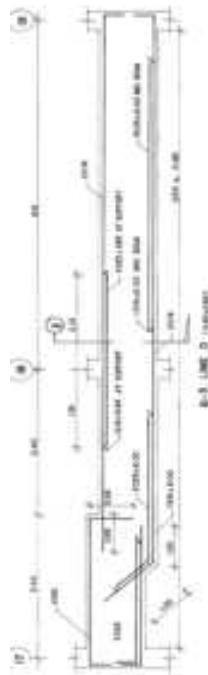


B-3 LINE 3 (revised)




B-4C (10/1/2005)

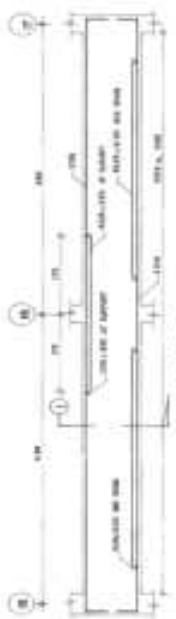


B-5 LINE 2 (revised)

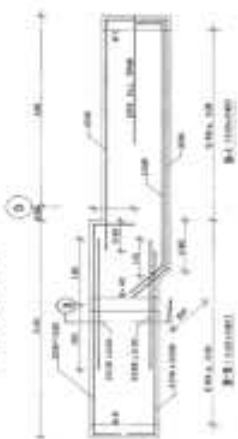

B-5 (10/1/2005)

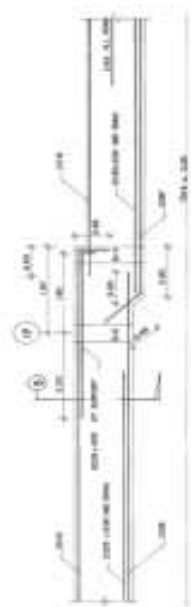

B-7 (10/1/2005)

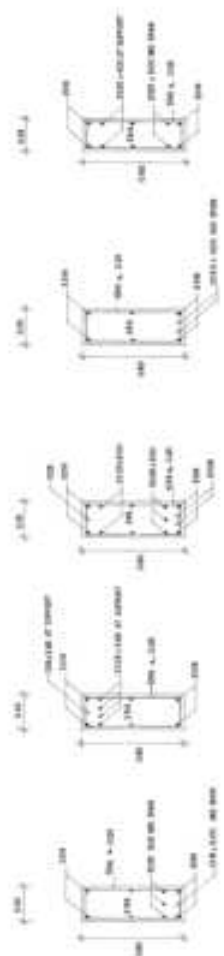

SECTION 1

SECTION 2

SECTION 3

SECTION 4

SECTION 5

AS-BUILT DRAWING


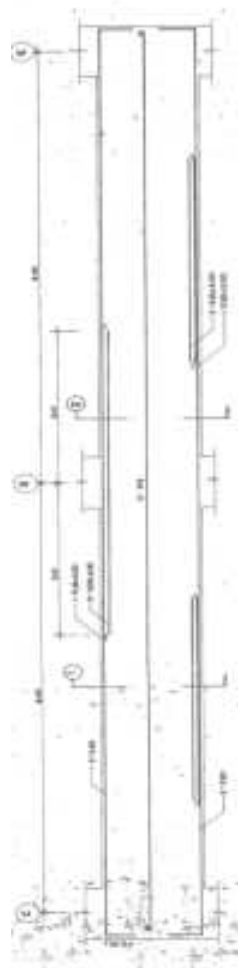


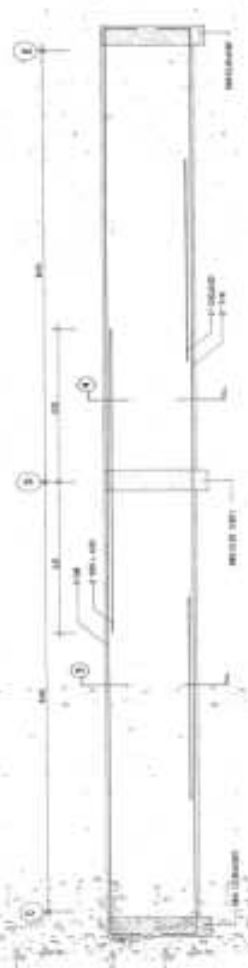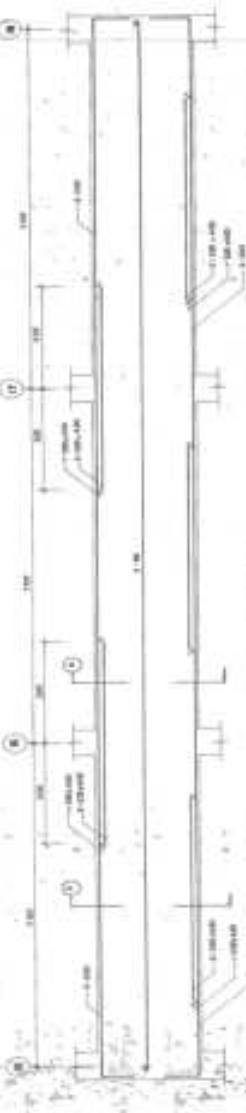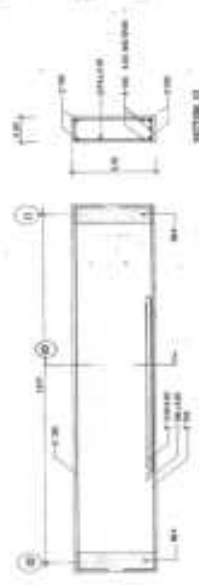
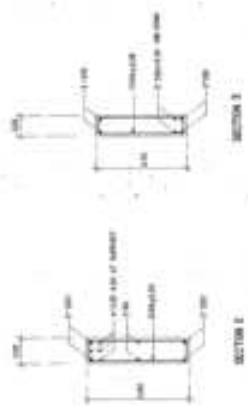

SECTION 1

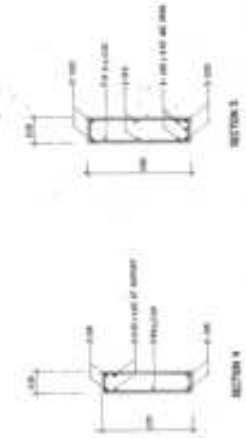

SECTION 2



SECTION 3



SECTION 4




SECTION 5


SECTION 6



SECTION 7

AS-BUILT DRAWING	


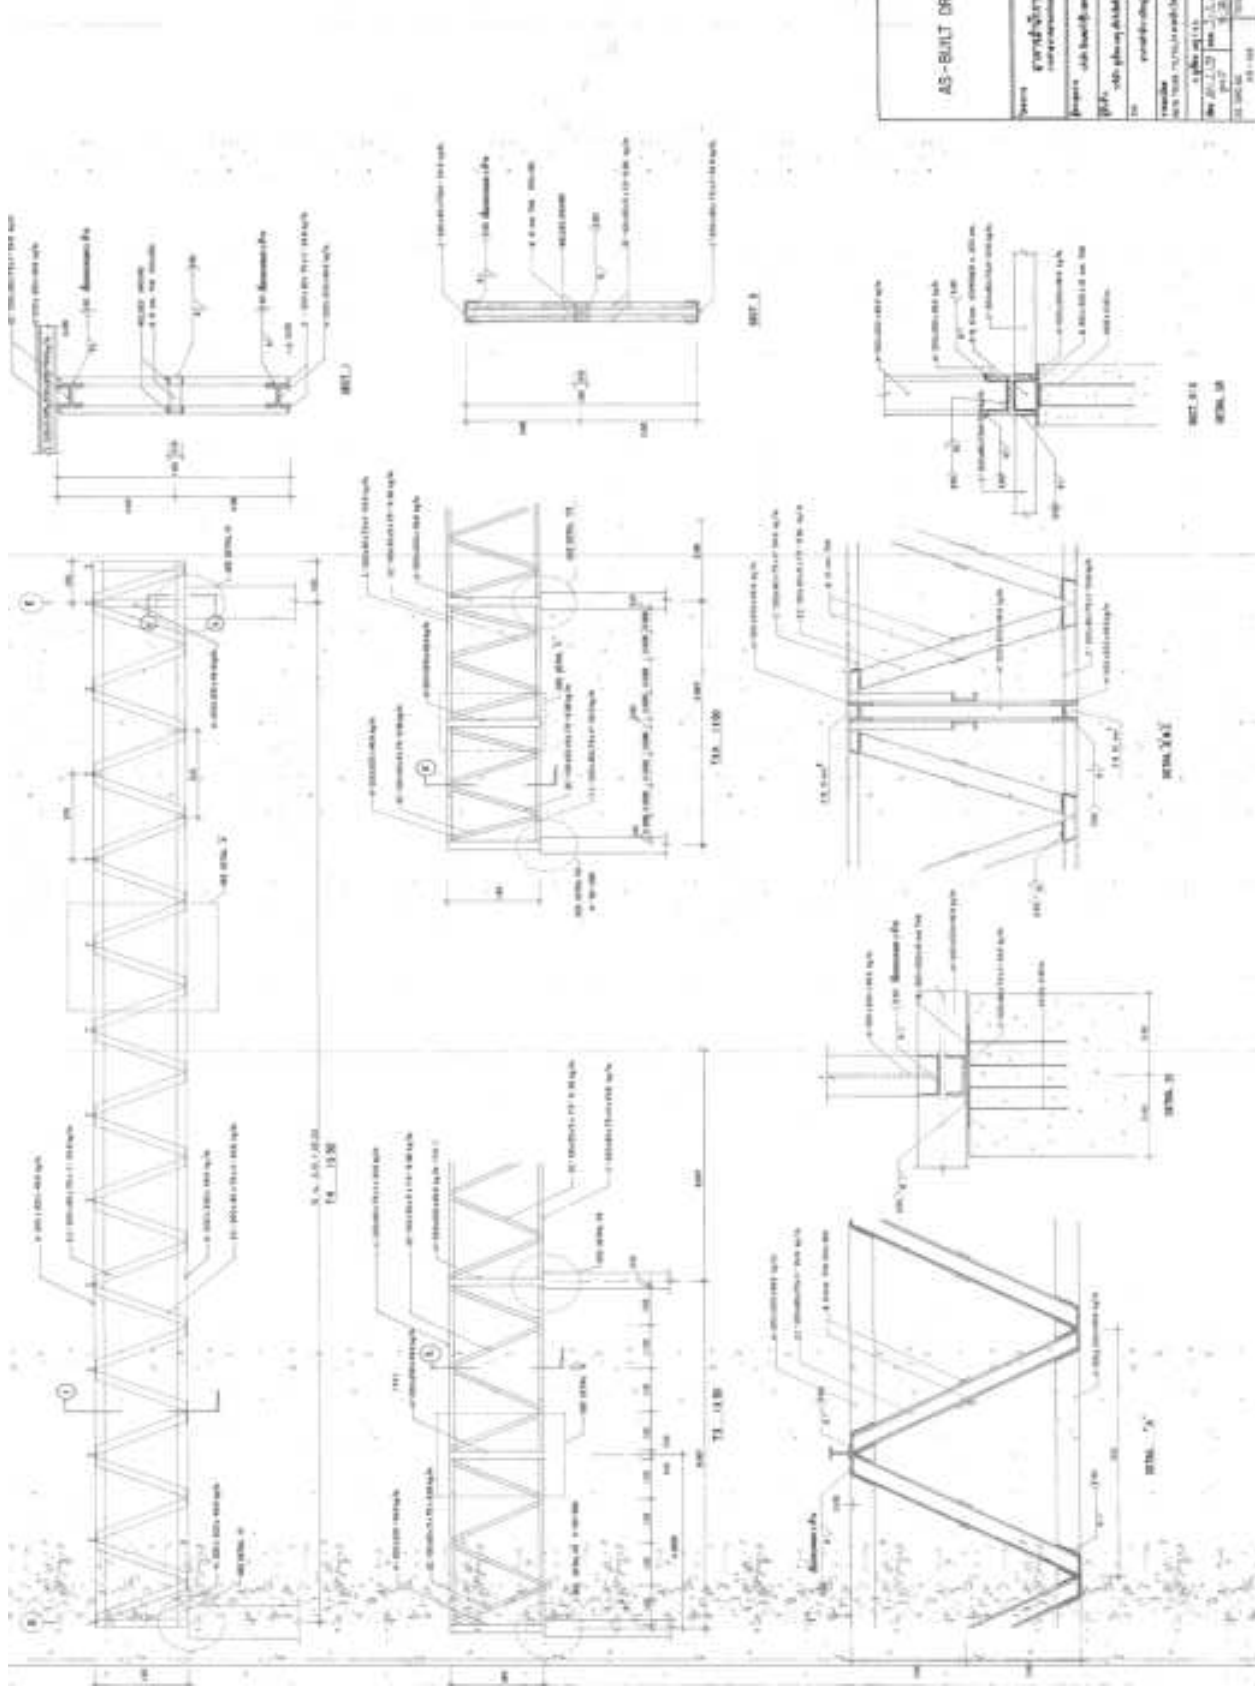


AS-BUILT DRAWING	

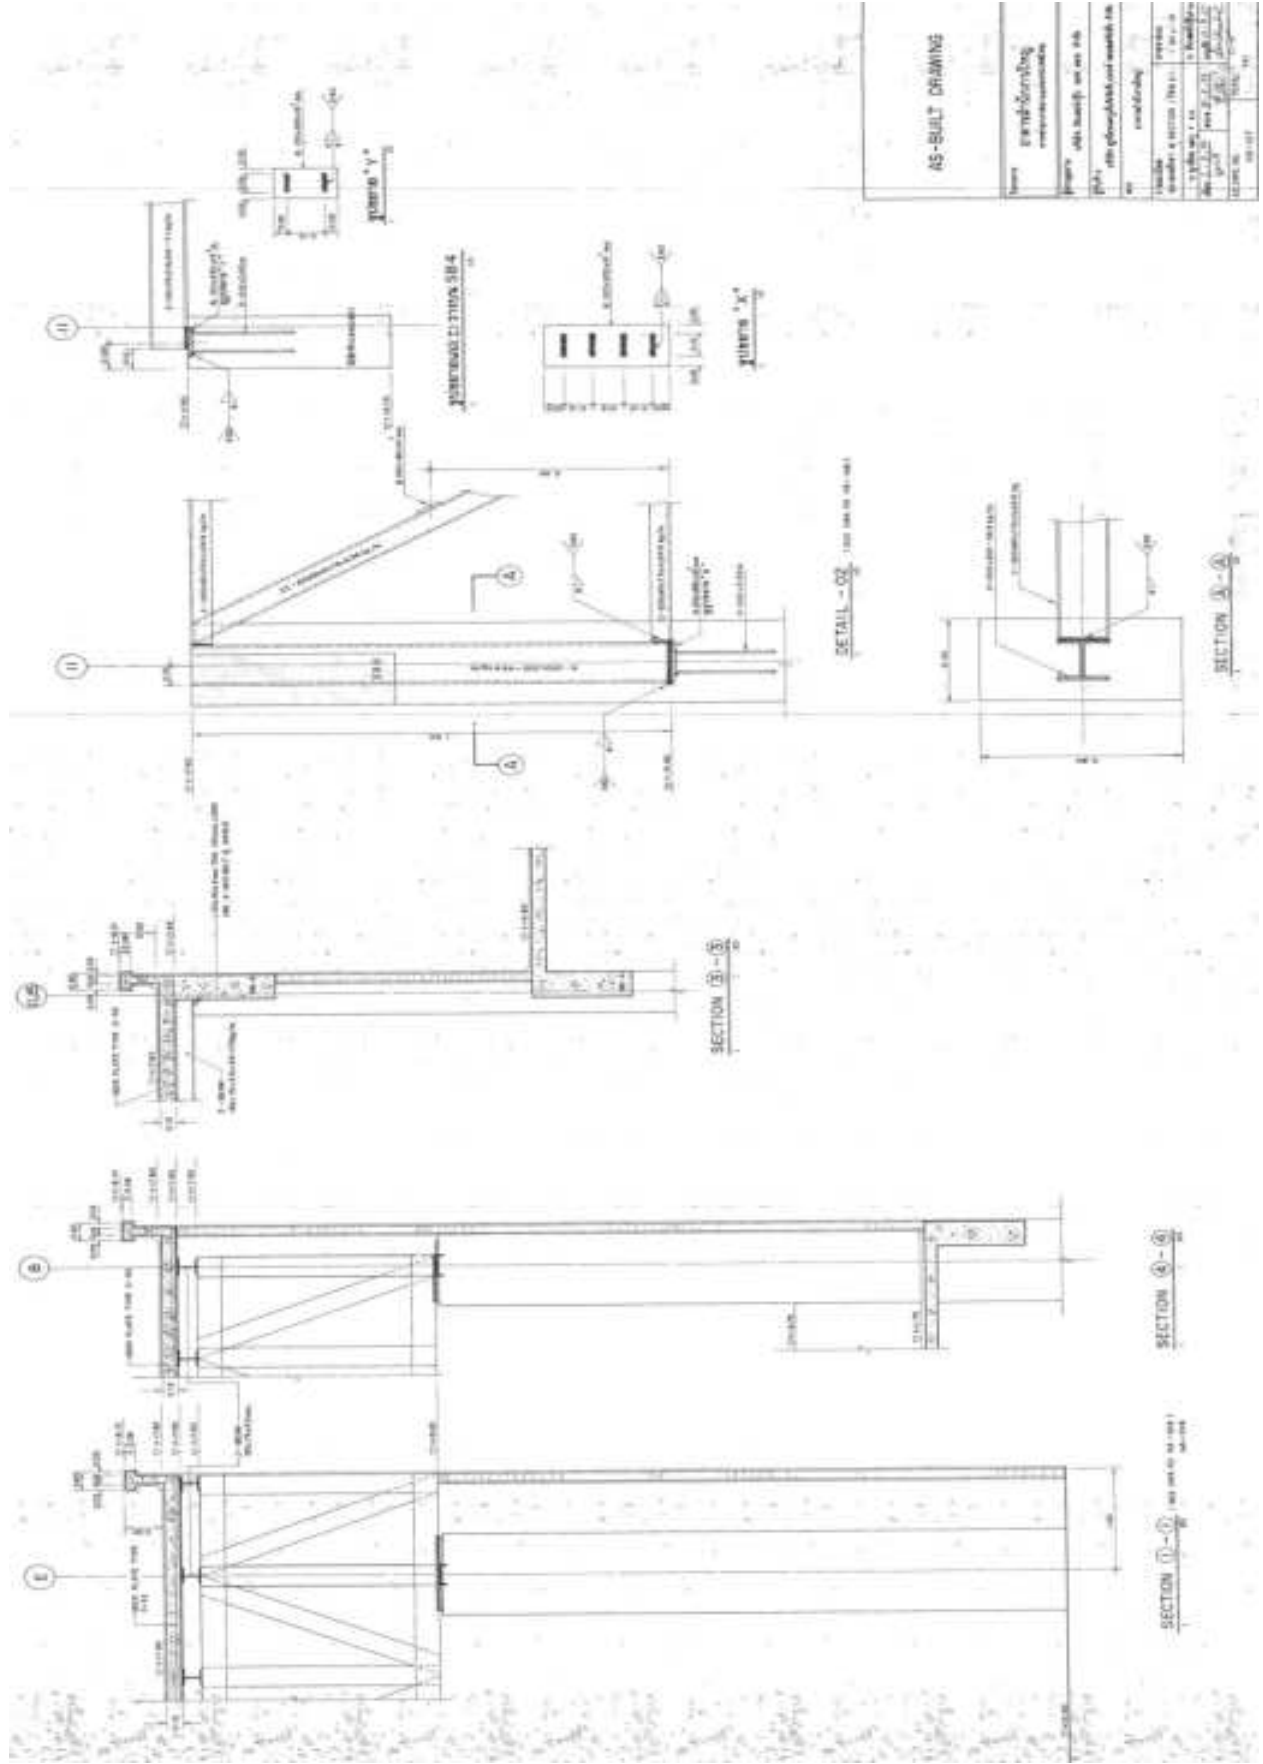

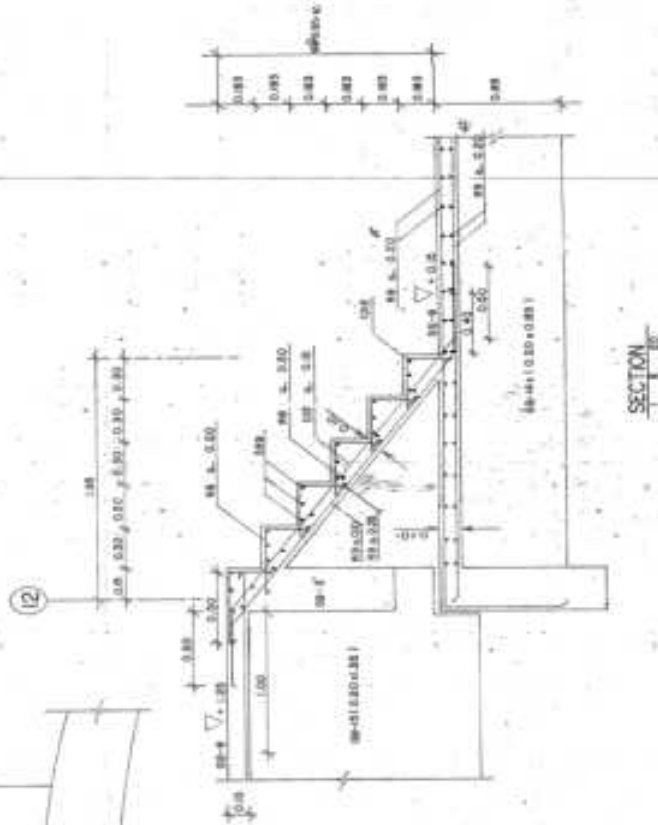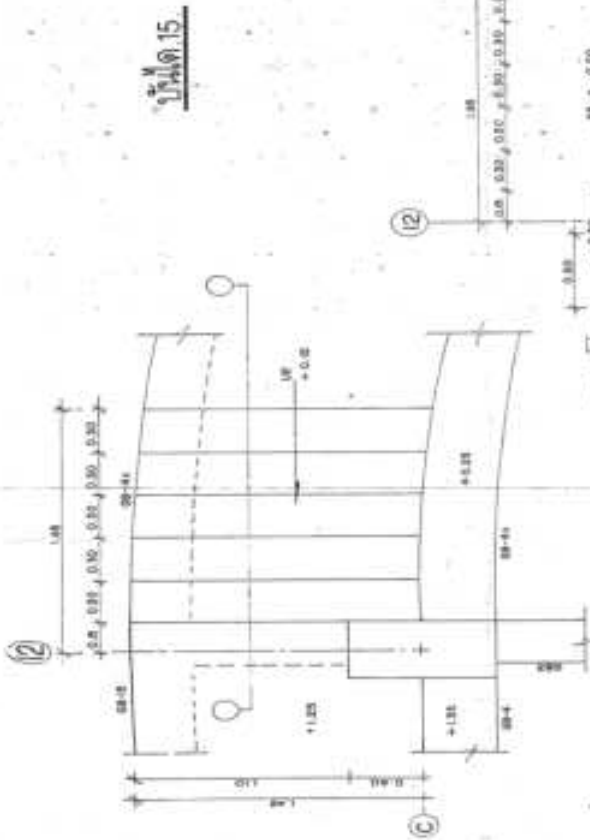

AS-BUILT DRAWING	


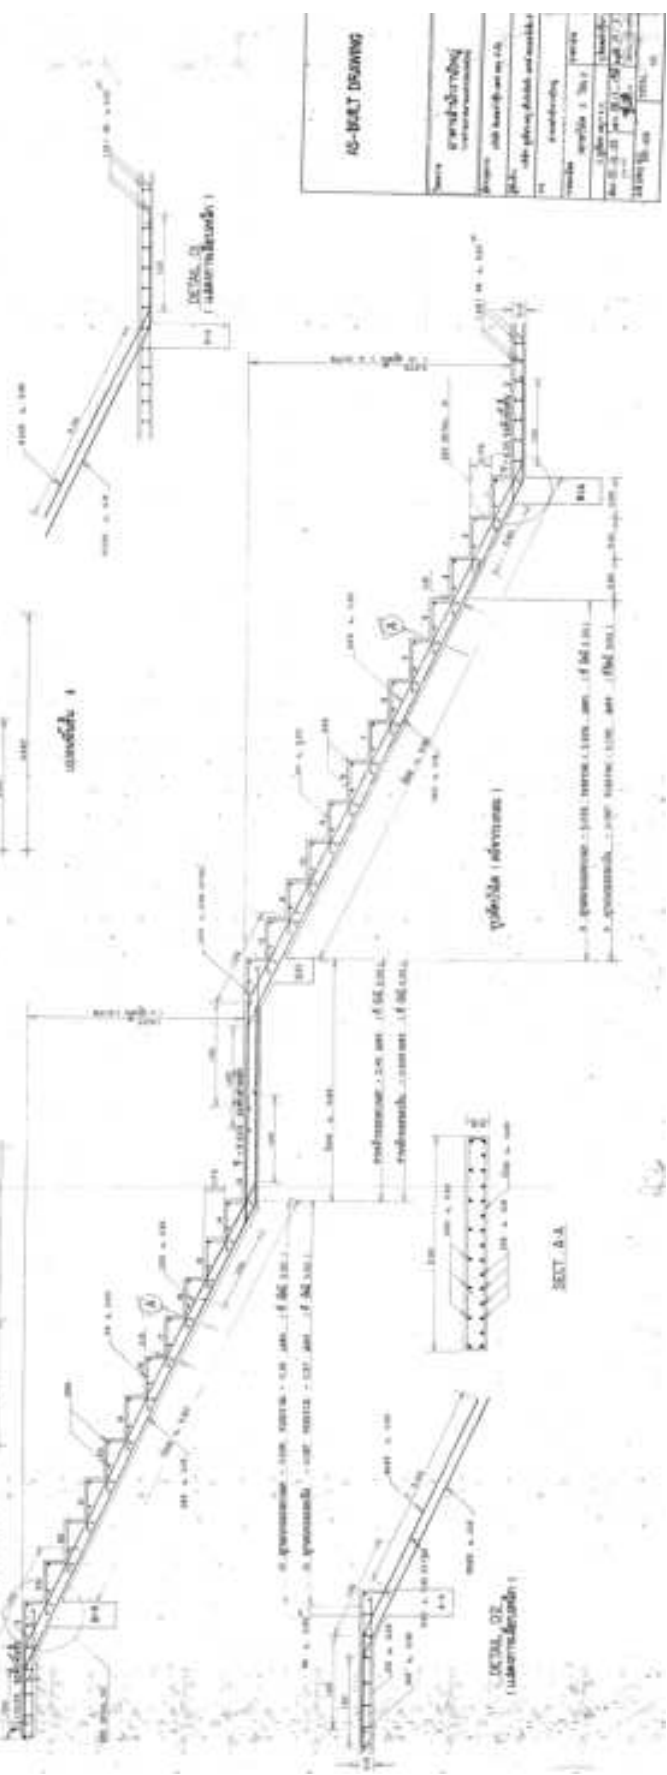
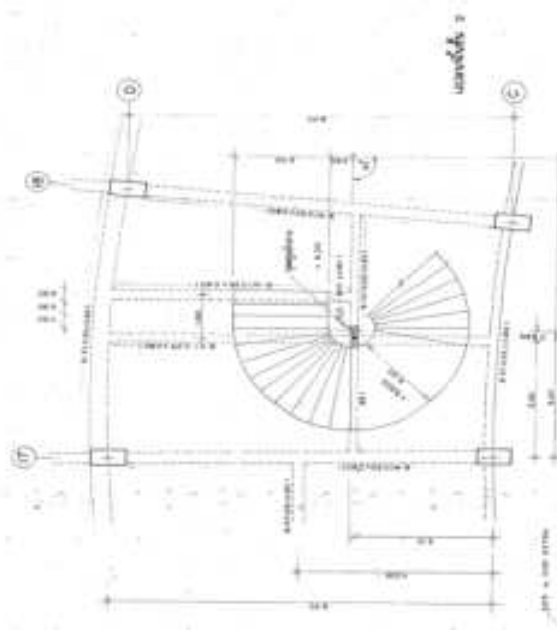


AS-BOLT DRAWING






AC-BELT DRAWING	

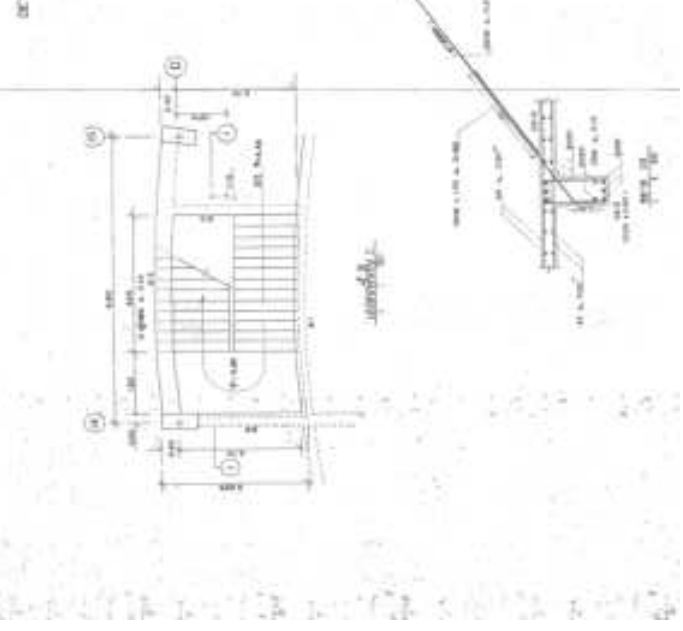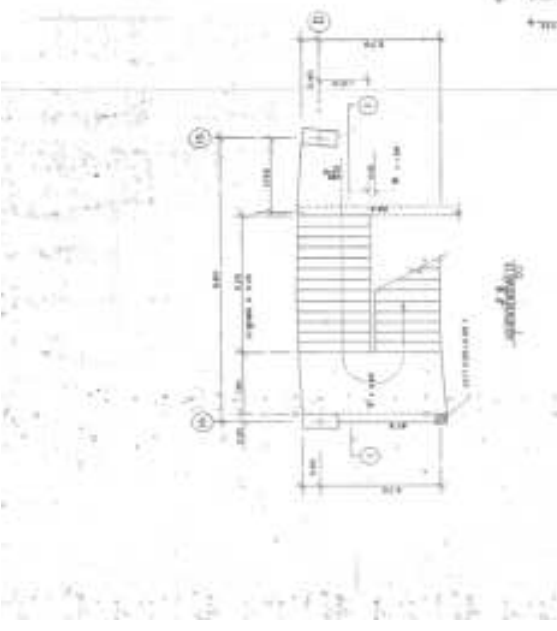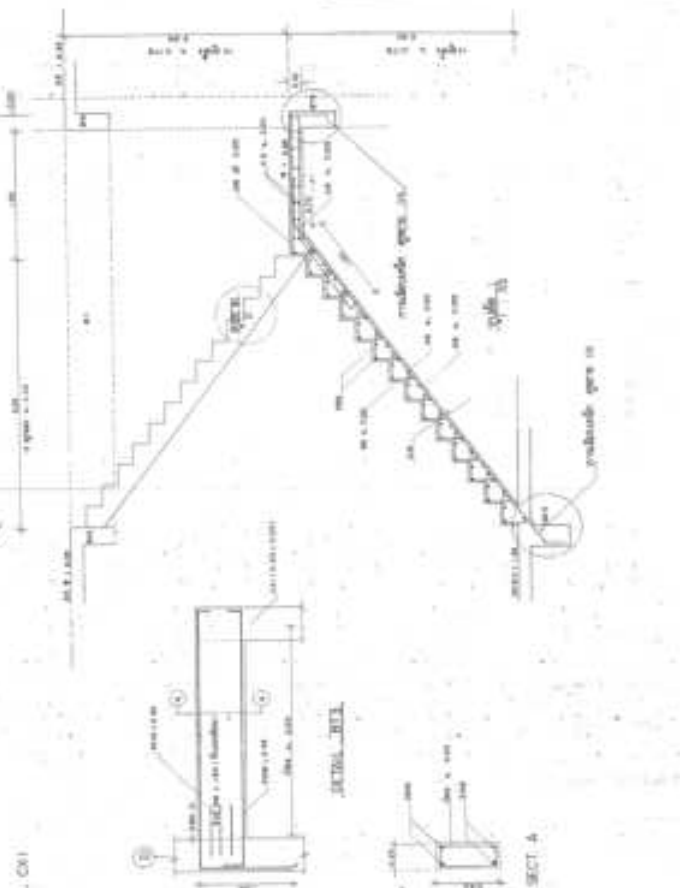


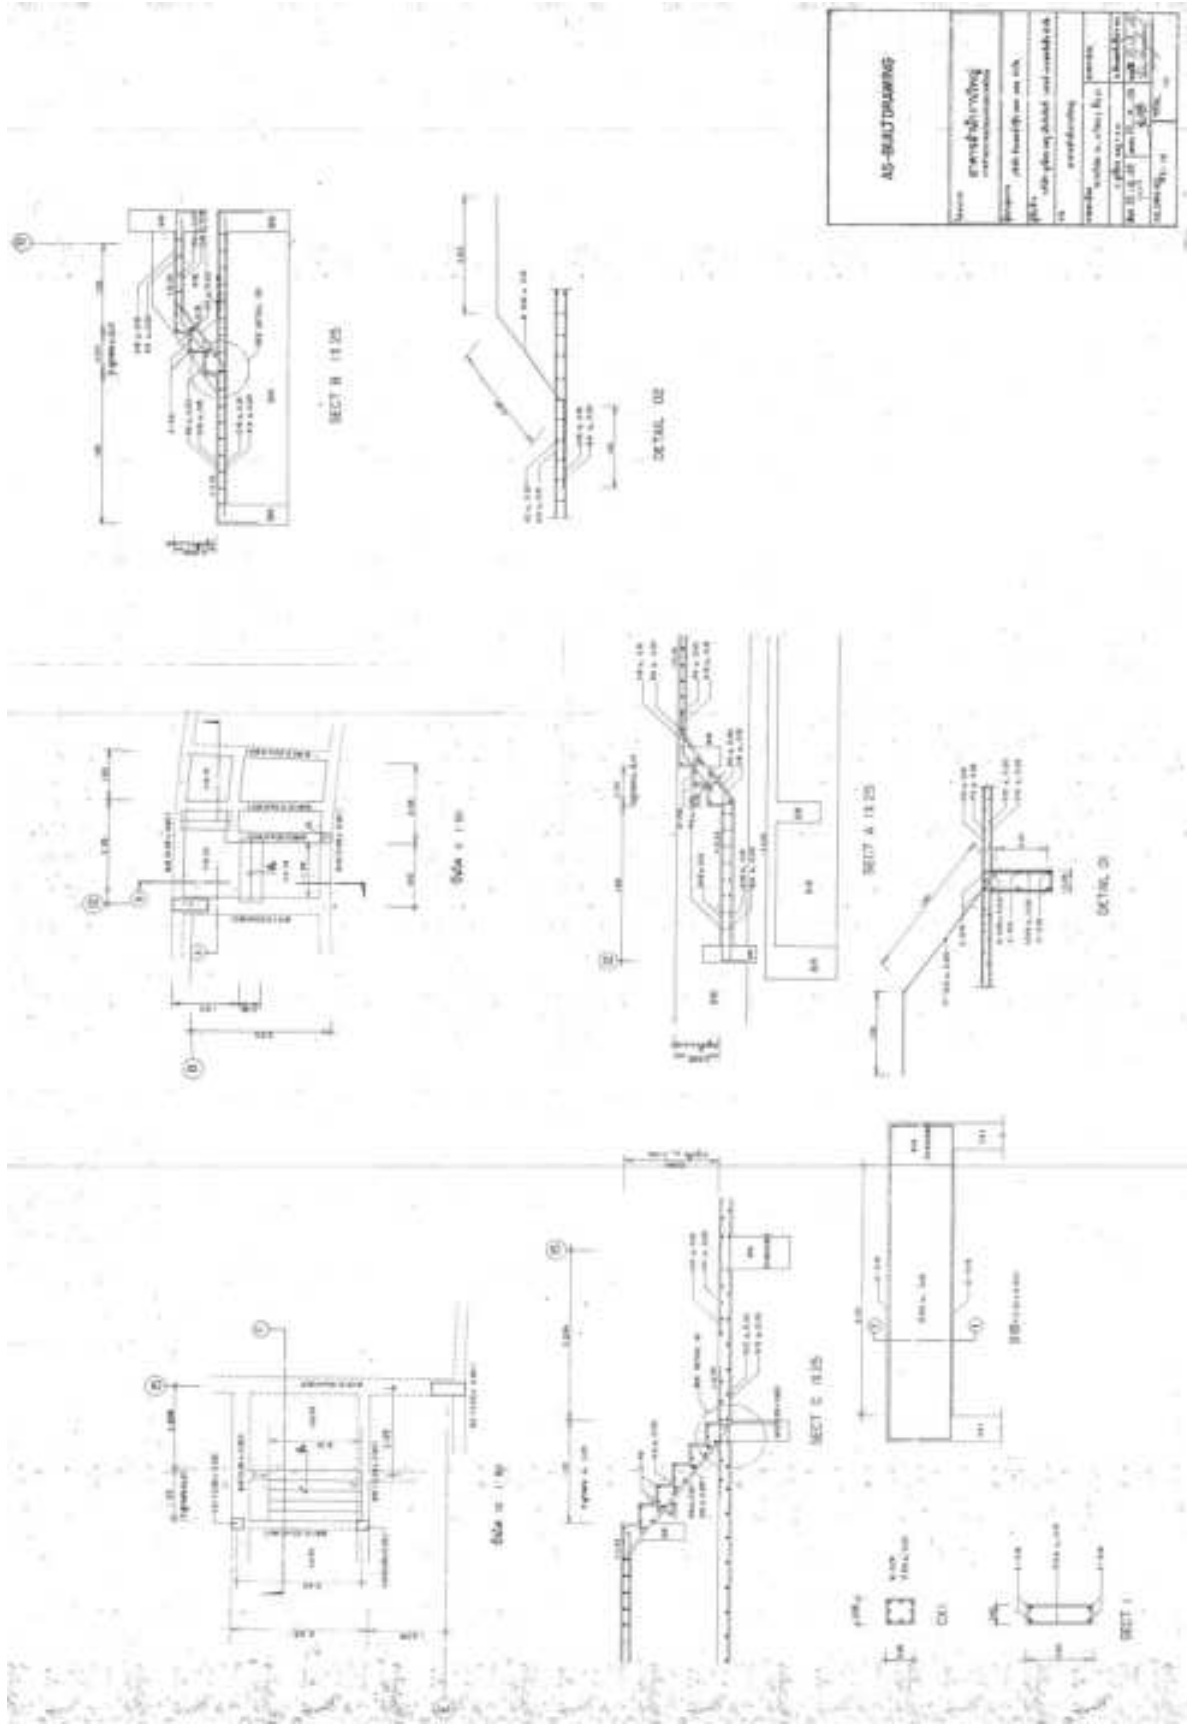


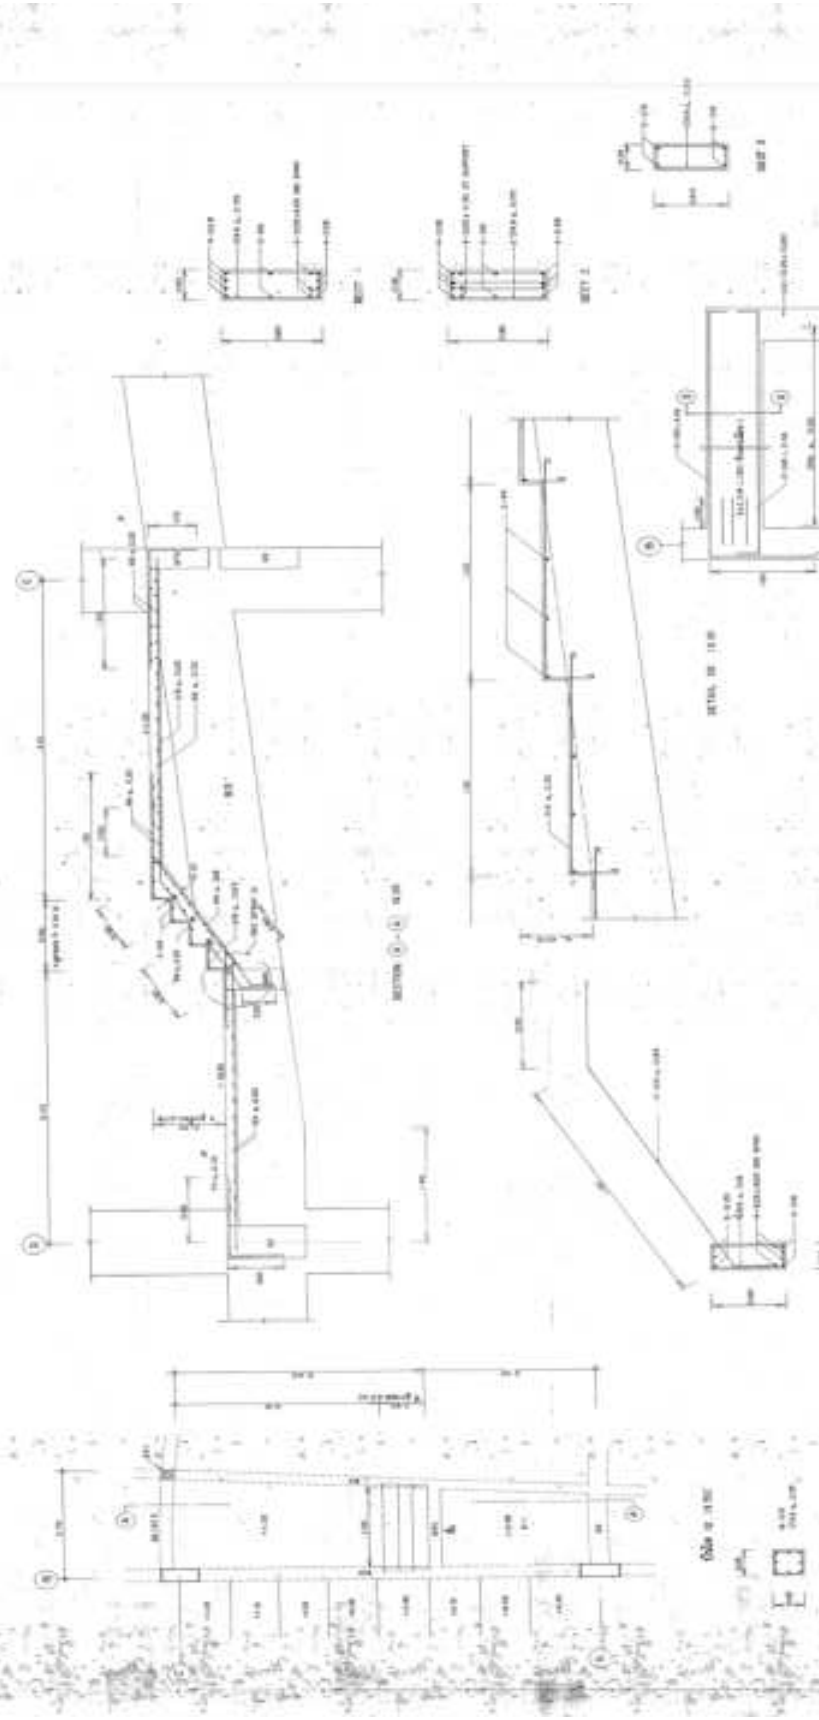


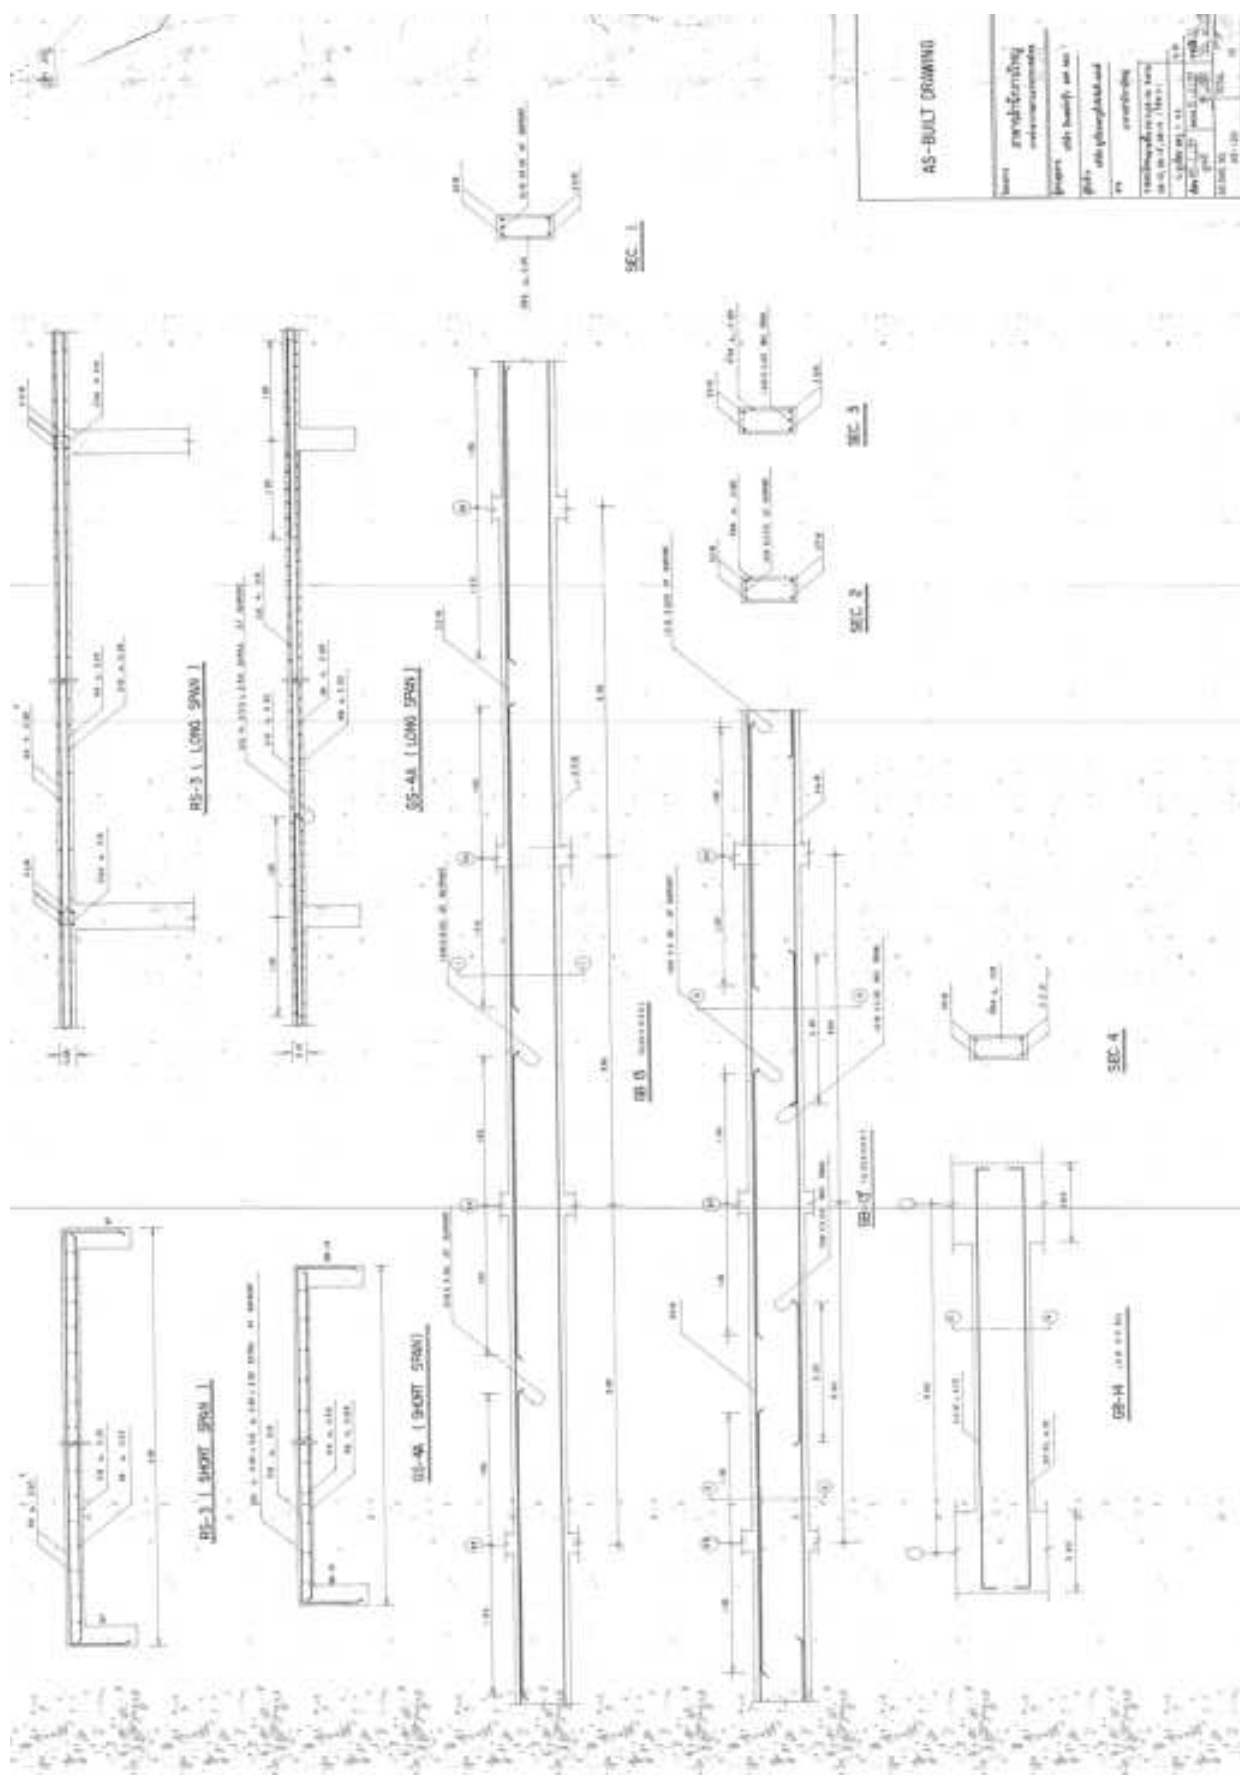


AS-BUILT DRAWING


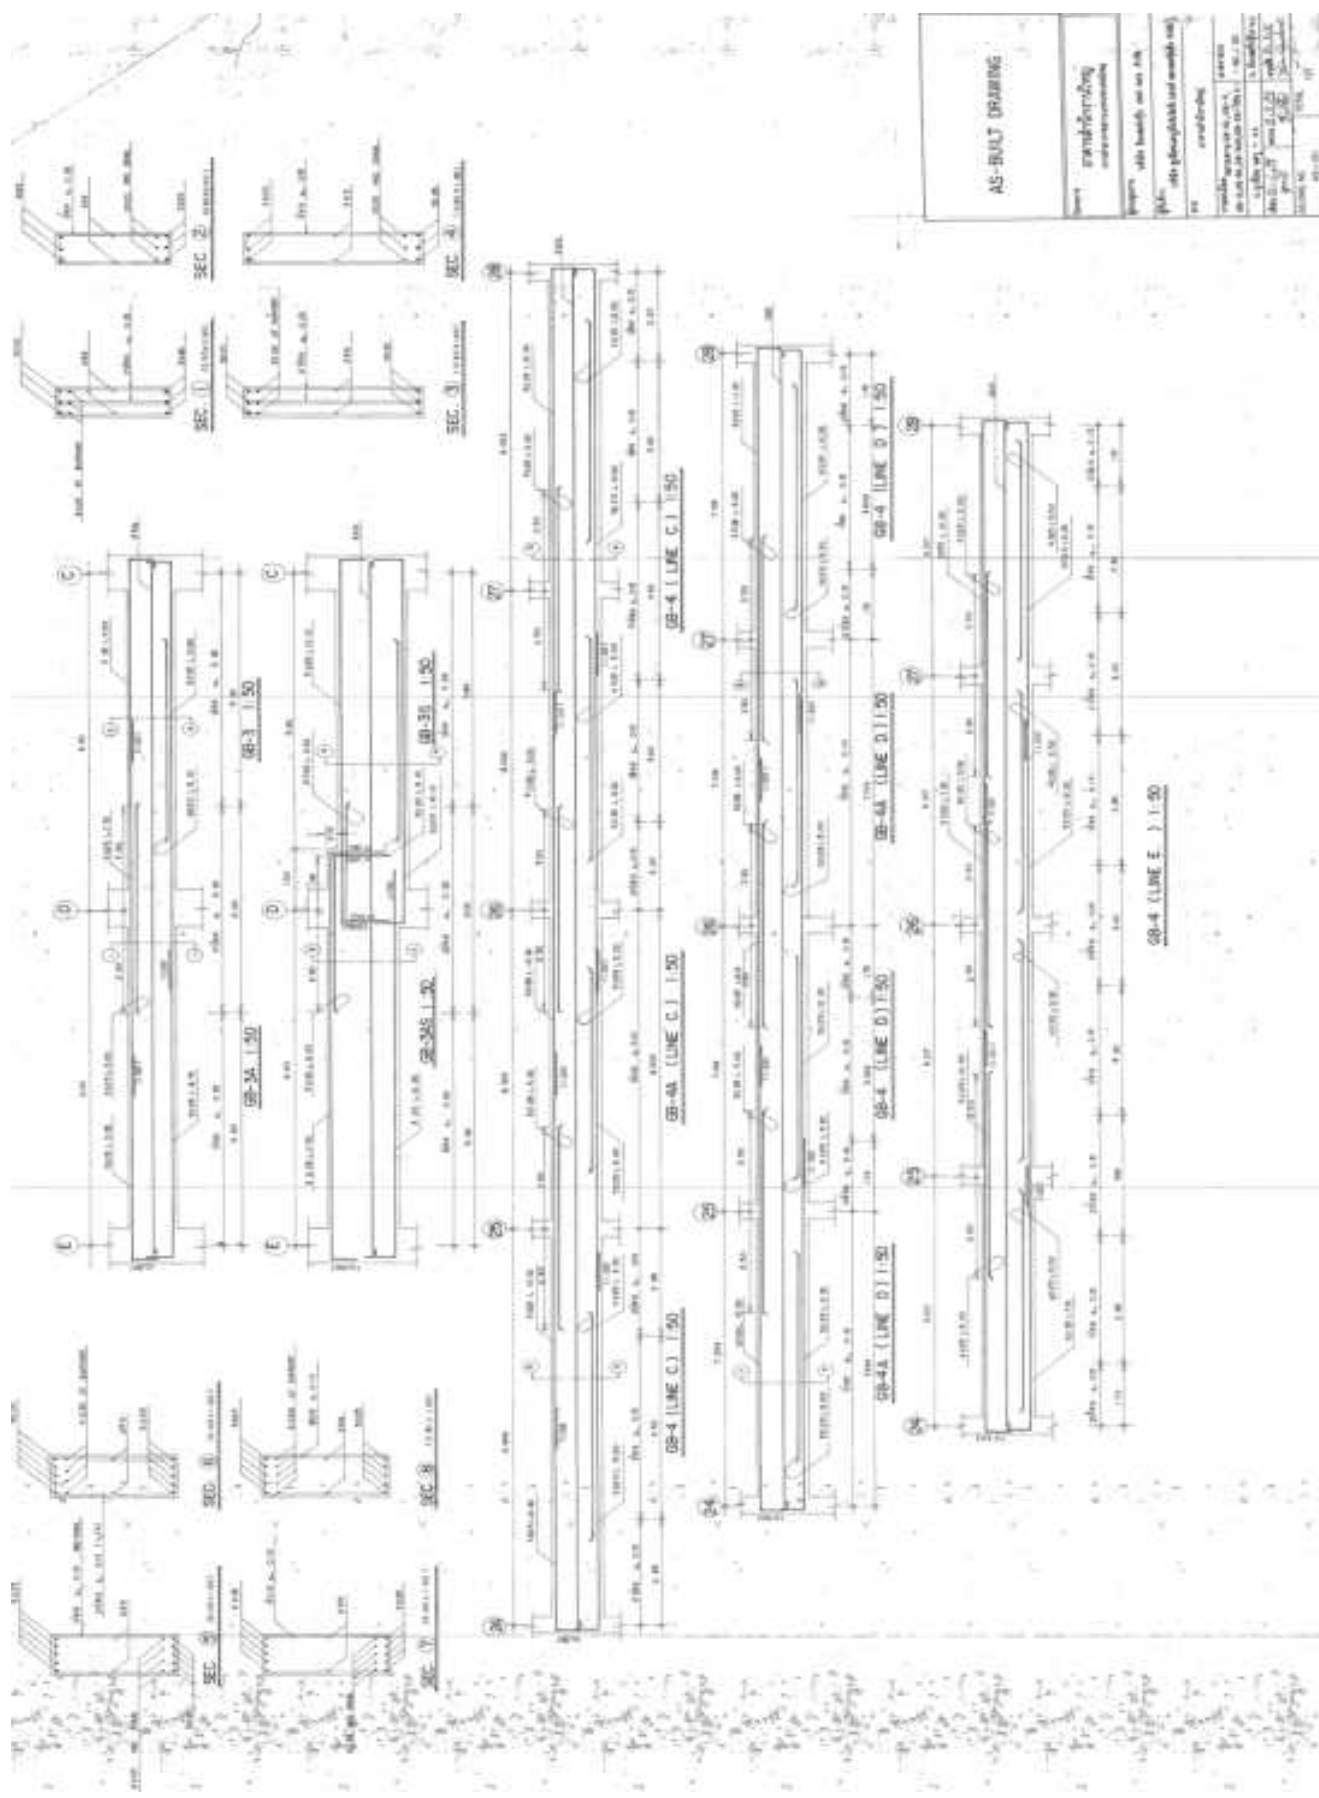


AS-BUILT DRAWING


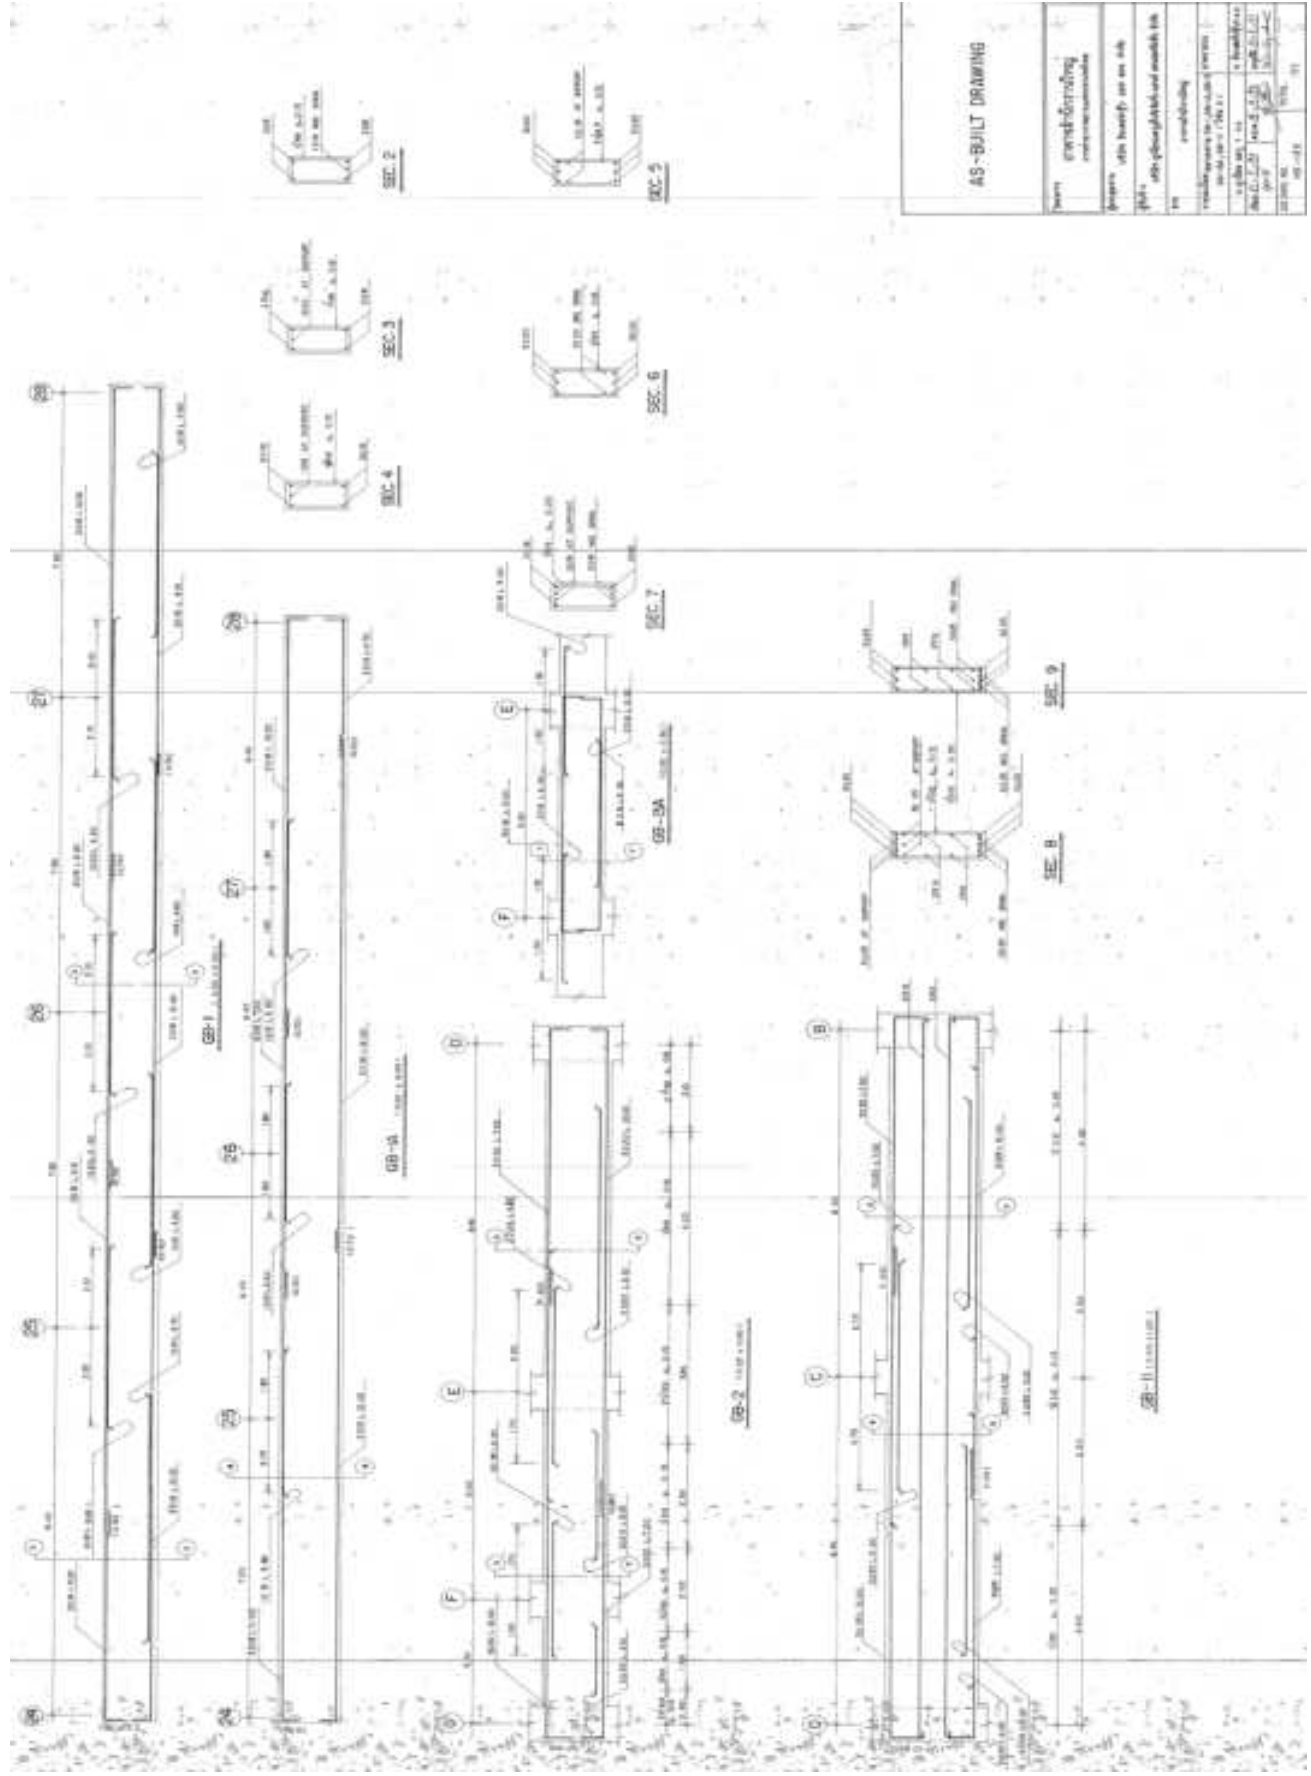


AS-BUILT DRAWING


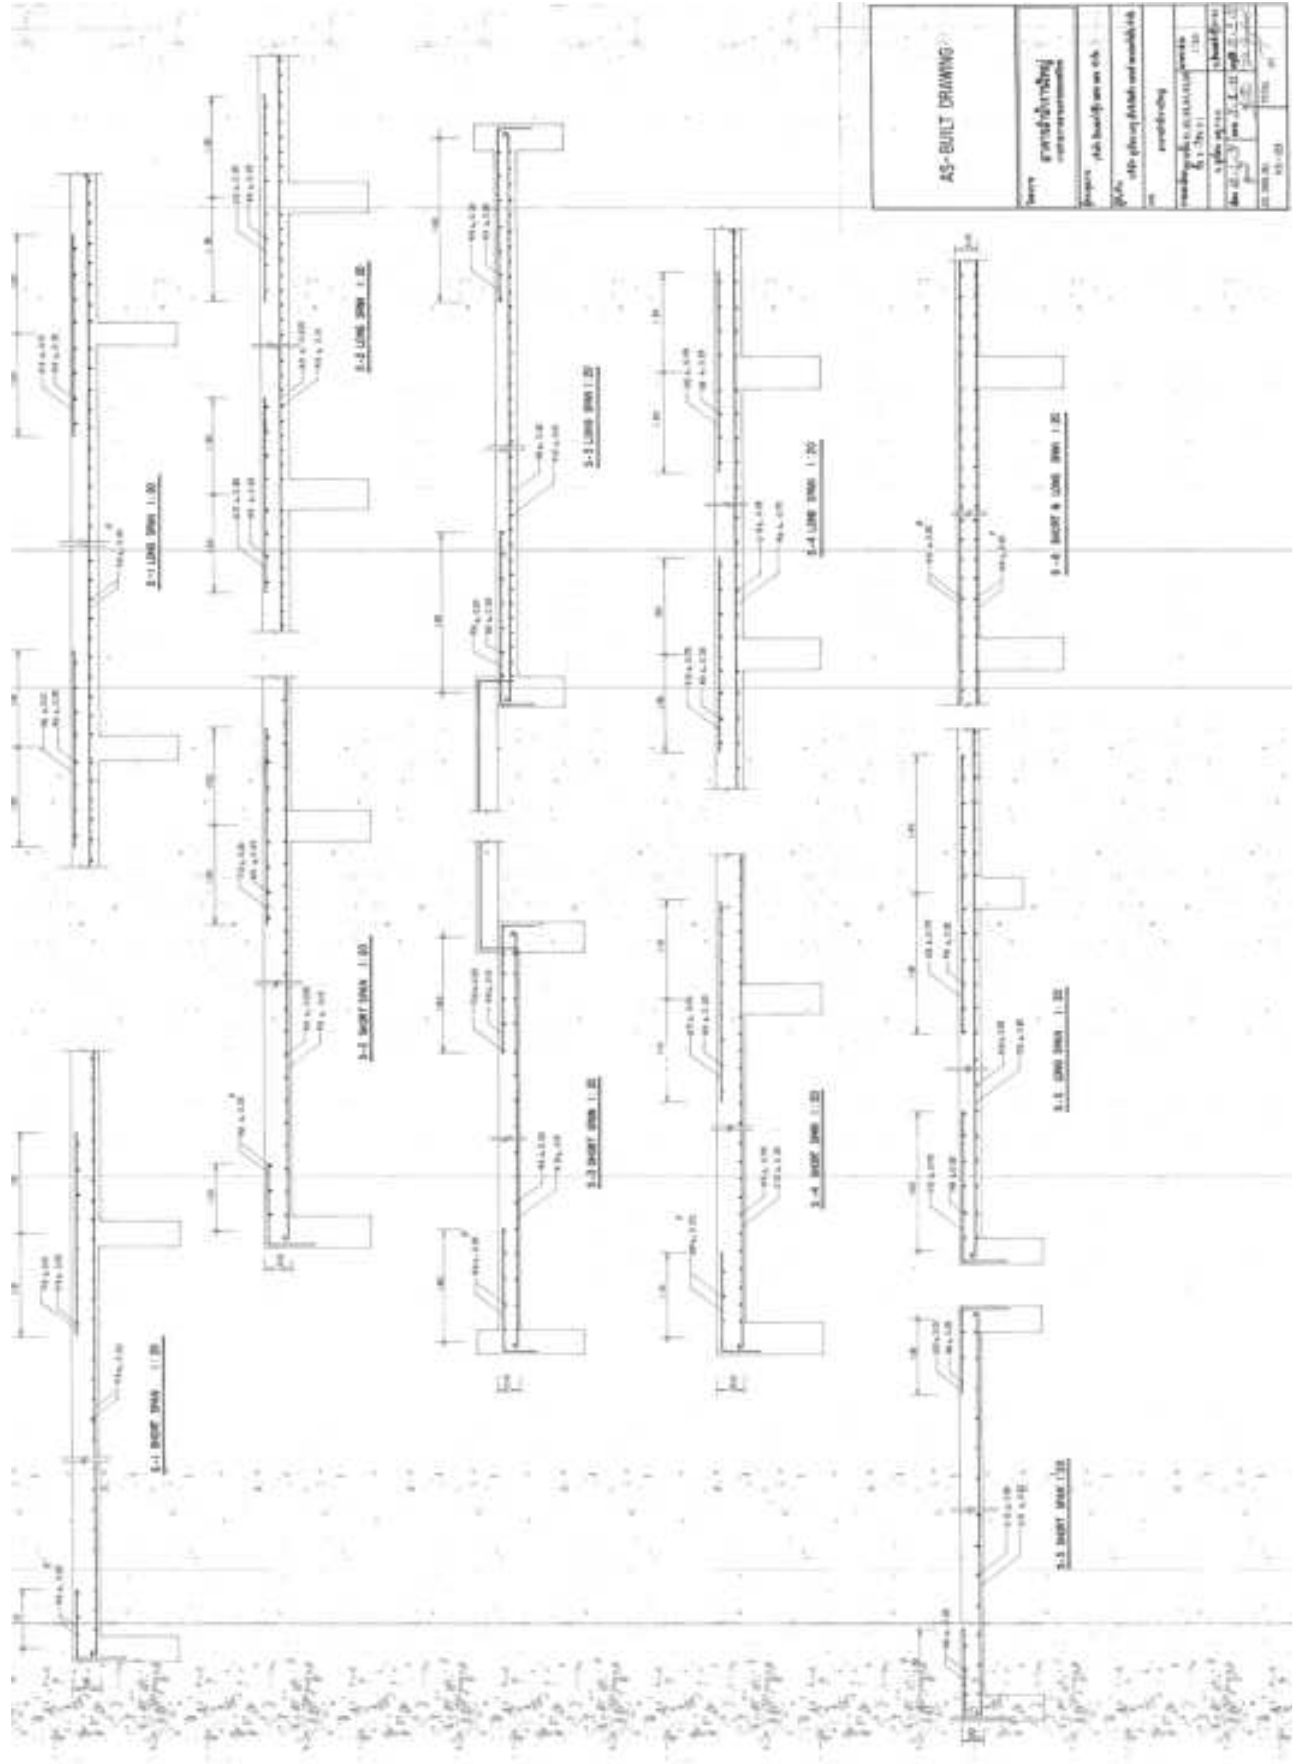


AS-BUILT DRAWING	

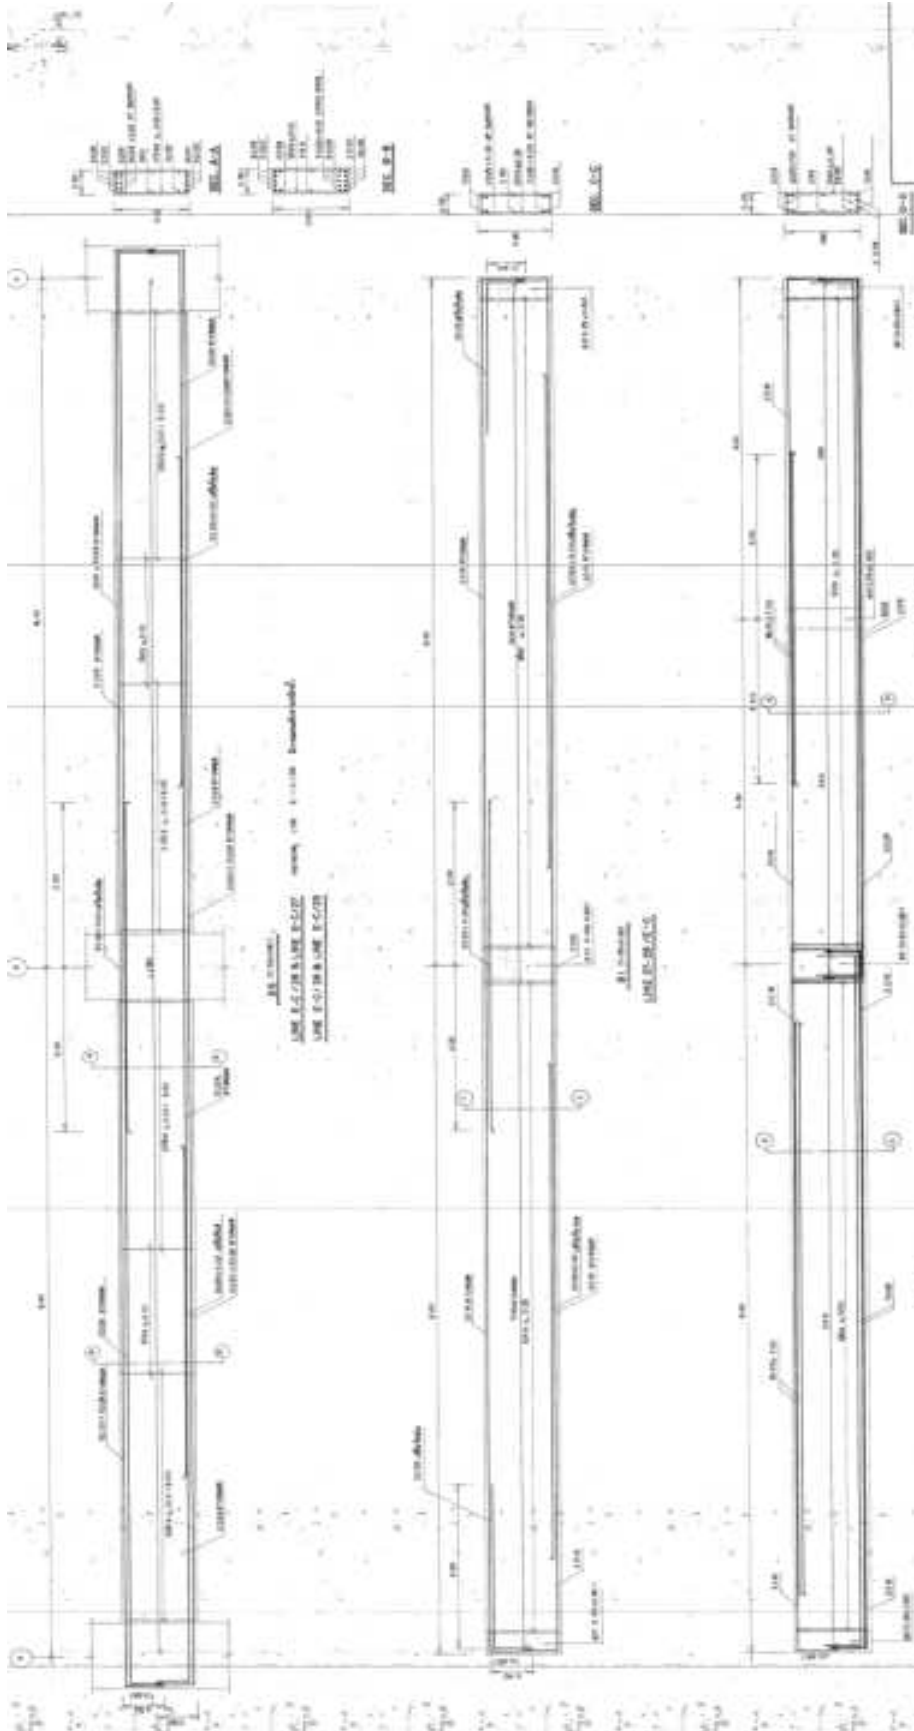


AS-BUILT DRAWING




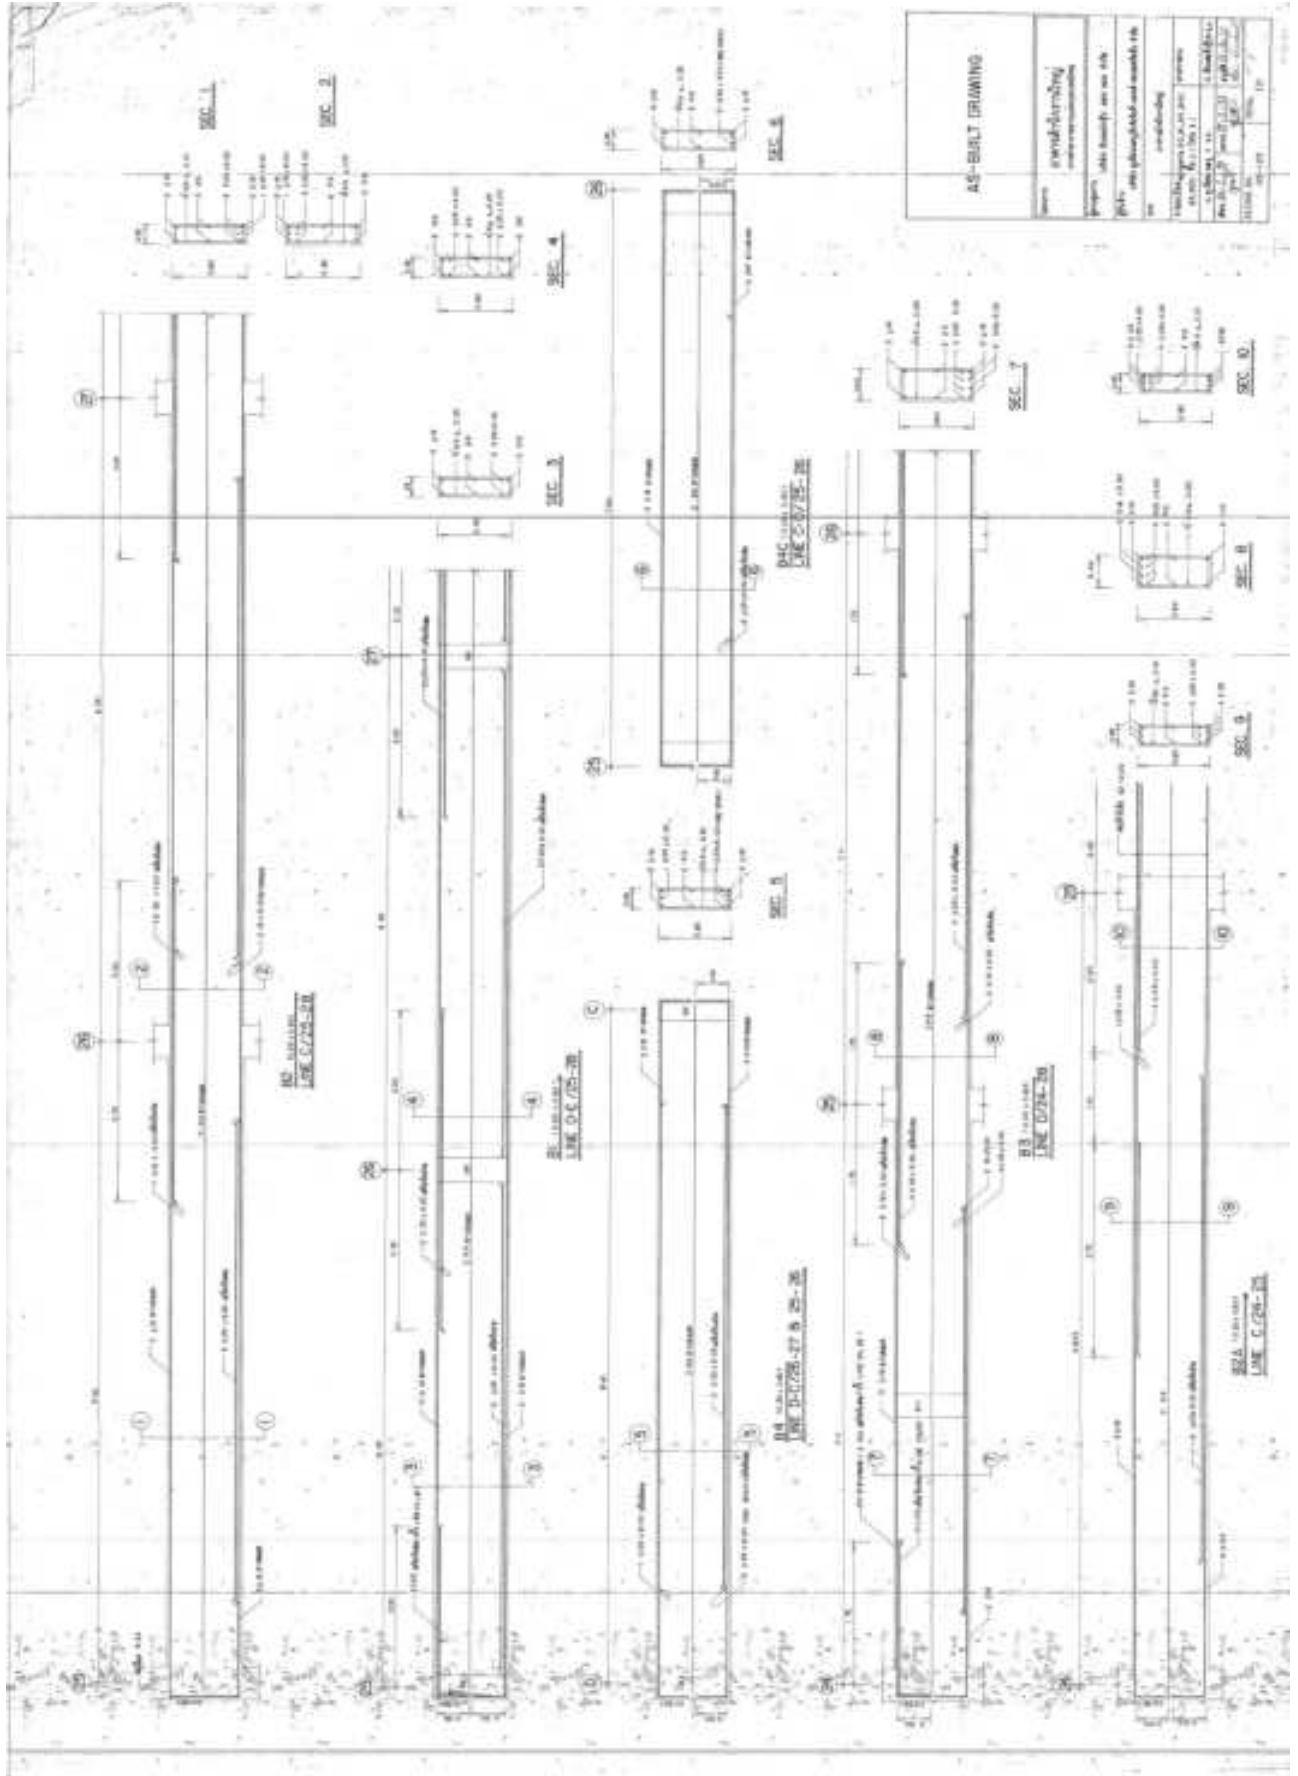

AS-BUILT DRIVING	

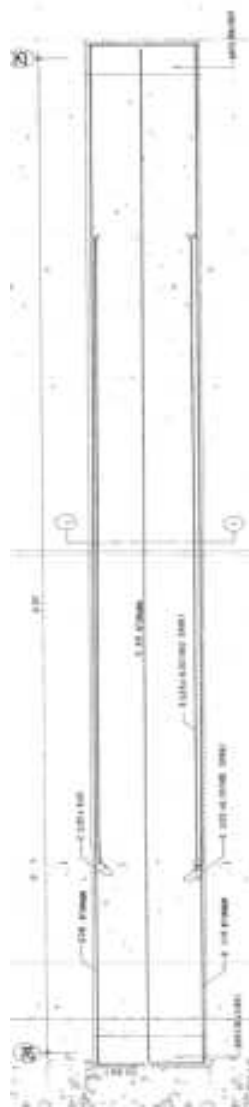



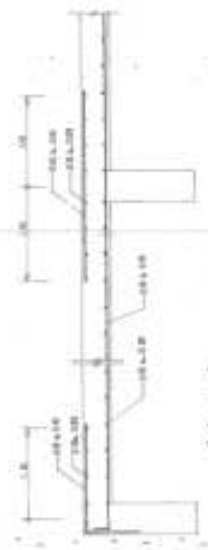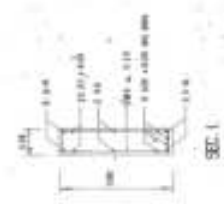

AS-BUILT DRAWING


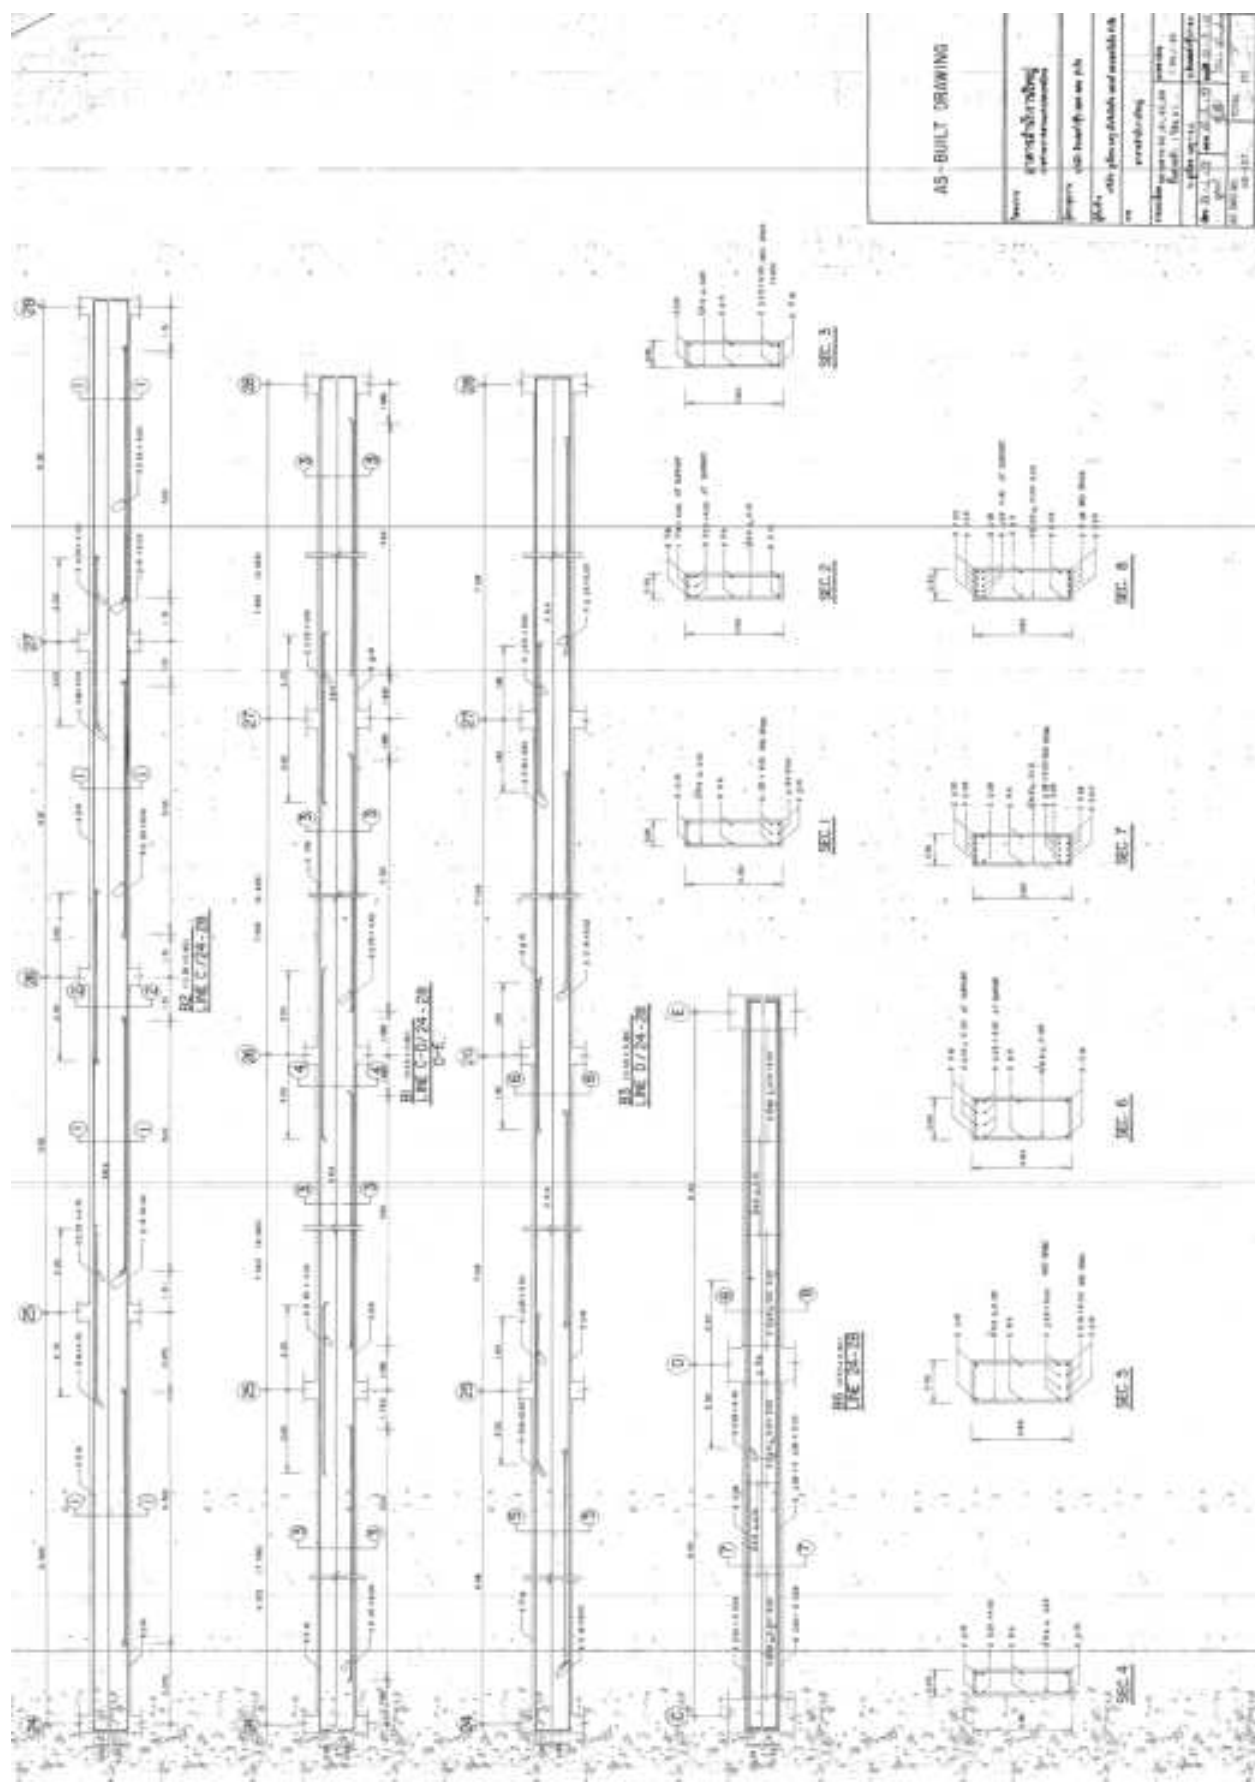

ภาคผนวก ค

สัญญาเลขที่.....

แนวทางการปฏิบัติอย่างยั่งยืนของคู่ค้า บริษัท ท่าอากาศยานไทย จำกัด (มหาชน)
(AOT Supplier Sustainable Code of Conduct)

ข้าพเจ้า โดย.....

มีสำนักงาน/ภูมิลำเนาตั้งอยู่ ณ

ซึ่งเป็นคู่สัญญากับบริษัท ท่าอากาศยานไทย จำกัด (มหาชน) (ทอท.) ตามสัญญาเลขที่.....
ซึ่งต่อไปนี้จะเรียกว่า "คู่ค้าของ ทอท." ได้รับทราบแนวทางการปฏิบัติอย่างยั่งยืนของคู่ค้า ทอท.รายละเอียดดังนี้

บทนำ

ทอท.มีความมุ่งมั่นต่อการดำเนินธุรกิจให้เติบโตอย่างยั่งยืนในทุกกระบวนการ ดังนั้น "แนวทางการปฏิบัติอย่างยั่งยืนของคู่ค้า ทอท." จึงได้ถูกกำหนดขึ้น โดยพิจารณาเนื้อหาและขอบเขตให้อยู่ภายใต้ข้อกำหนดและกฎหมายที่เกี่ยวข้อง ครอบคลุมทั้ง 3 มิติ ได้แก่ เศรษฐกิจ สังคม และสิ่งแวดล้อม เพื่อส่งเสริมให้คู่ค้าของ ทอท. ดำเนินงานอย่างโปร่งใส มีจริยธรรม เคารพสิทธิมนุษยชน ดูแลเอาชีวอนามัยและความปลอดภัยของลูกจ้าง คำนึงถึงผลกระทบต่อชุมชนและสิ่งแวดล้อมจากการดำเนินงาน ผ่านการกำกับดูแลกิจการและแนวปฏิบัติที่ดี ดังนี้

มิติเศรษฐกิจ - การกำกับดูแลกิจการที่ดี

1. **การปฏิบัติตามกฎหมาย ระเบียบข้อบังคับ และความซื่อสัตย์สุจริต:** คู่ค้าของ ทอท.ต้องดำเนินธุรกิจอย่างเคารพกฎหมายของประเทศและระเบียบข้อบังคับของ ทอท.อย่างเคร่งครัด และดำเนินธุรกิจตามหลักจริยธรรม โดยปราศจากการติดสินบน หรือทุจริตในทุกรูปแบบ หรือประกอบธุรกิจผิดกฎหมาย
2. **การรักษาความลับ:** คู่ค้าของ ทอท.ต้องเก็บรักษาข้อมูลและป้องกันการรั่วไหลของข้อมูลที่เป็นความลับของ ทอท. และไม่นำข้อมูลของ ทอท.ไปใช้เพื่อวัตถุประสงค์ที่ผิดกฎหมาย เพื่อประโยชน์ส่วนบุคคล หรือเพื่อประโยชน์ทางการค้า
3. **ความขัดแย้งทางผลประโยชน์หรือผลประโยชน์ทับซ้อน:** คู่ค้าของ ทอท.ต้องแจ้งให้ ทอท.ทราบเป็นลายลักษณ์อักษร หากพบการดำเนินการใด ๆ ที่เป็นผลประโยชน์ทับซ้อนระหว่าง ทอท.และคู่ค้า
4. **การแข่งขันเสรีและกฎหมายการแข่งขันทางการค้า:** คู่ค้าของ ทอท.จะต้องปฏิบัติตามภายใต้การแข่งขันที่เสรีเป็นธรรมและดำเนินการตามกฎหมายการแข่งขันทางการค้าอย่างเคร่งครัด และไม่กระทำการอื่นใดซึ่งจะส่งผลกระทบต่อคู่แข่งทางการค้า

มิตีสังคม - การจ้างงานและการเคารพสิทธิมนุษยชน

1. **อาชีวอนามัยและความปลอดภัยของแรงงาน:** คู่ค้าของ ทอท.ต้องดูแลแรงงานด้านอาชีวอนามัยและความปลอดภัยให้เหมาะสม อาทิ สถานที่และสภาพแวดล้อมในการทำงาน และการดูแลสุขภาพของลูกจ้างและผู้รับเหมาช่วงให้สอดคล้องตามกฎหมายหรือมาตรฐานสากล
2. **อิสรภาพของการจ้างงาน:** คู่ค้าของ ทอท.ต้องดำเนินธุรกิจโดยปราศจากการใช้แรงงานบังคับ ต้องไม่มีการใช้แรงงานไม่สมัครใจ และเปิดโอกาสให้แรงงานสามารถรวมกลุ่มเพื่อเจรจาและต่อรองได้ตามกฎหมายของประเทศ
3. **ค่าจ้างและสิทธิประโยชน์:** คู่ค้าของ ทอท.จะต้องจ่ายค่าจ้างและให้สิทธิประโยชน์อื่นใดที่ลูกจ้างพึงได้รับอย่างถูกต้อง เป็นธรรม และตรงตามกำหนดเวลา
4. **การใช้แรงงานเด็ก:** คู่ค้าของ ทอท.ต้องไม่จ้างแรงงานเด็กที่มีอายุไม่ถึงเกณฑ์ตามที่กฎหมายกำหนด และไม่อนุญาตให้เด็กหรือบุคคลที่มีอายุต่ำกว่า 18 ปี ทำงานในเวลากลางคืน หรือในสถานที่ที่มีลักษณะเป็นอันตราย
5. **ระยะเวลาในการทำงาน:** คู่ค้าของ ทอท. จะต้องดูแลไม่ให้แรงงานทำงานนานเกินกว่าที่กฎหมายกำหนด ทั้งนี้จะรวมถึงการทำงานล่วงเวลาและการทำงานในวันหยุด
6. **การปฏิบัติอย่างเท่าเทียม:** คู่ค้าของ ทอท.ต้องปฏิบัติอย่างเท่าเทียมต่อลูกจ้าง โดยไม่เลือกปฏิบัติในการจ้างงาน การจ่ายค่าตอบแทน การเข้ารับการศึกษา การเลื่อนตำแหน่ง การเลิกจ้างหรือการให้ออกจากงาน อันเนื่องมาจากการแบ่งแยกเพศ เชื้อชาติ ถิ่นกำเนิด สีผิว ศาสนา อายุ ความนิยมทางการเมือง สถานภาพการสมรส สภาพการตั้งครรภ์ หรือความพิการ
7. **การเลิกจ้าง:** คู่ค้าของ ทอท.ต้องปฏิบัติและการดำเนินการเลิกจ้างในแต่ละขั้นตอนตามกฎหมายกำหนด และไม่ยกเลิกสัญญาจ้างด้วยความไม่เป็นธรรม
8. **การเคารพสิทธิมนุษยชน:** คู่ค้าของ ทอท.ต้องเคารพสิทธิมนุษยชนและมีการปฏิบัติต่อลูกจ้างของตนอย่างเป็นธรรม ตามกฎหมายและมาตรฐานสากล และห้ามมิให้มีการกระทำอันเป็นการล่วงละเมิดทางร่างกายและวาจา รวมถึงการคุกคามและการข่มขู่ใด ๆ แก่ลูกจ้าง
9. **แรงงานต่างด้าวหรือแรงงานอพยพ:** คู่ค้าของ ทอท.ต้องปฏิบัติตามกฎหมายแรงงานหากมีการจ้างแรงงานต่างด้าวหรือแรงงานอพยพ โดยต้องจัดเตรียมเอกสารสัญญาจ้างในภาษาแม่ของแรงงานหรือภาษาที่แรงงานอ่านแล้วเข้าใจก่อนการจ้างงาน รวมทั้ง หนังสือเดินทางและเอกสารประจำตัวของแรงงานต้องเก็บโดยเจ้าของเอกสารตลอดเวลา นายจ้างหรือบุคคลที่สามไม่สามารถถือครองเอกสารดังกล่าวของแรงงานได้
10. **ความรับผิดชอบต่อสังคม:** คู่ค้าของ ทอท.ควรแสดงออกถึงการมีส่วนร่วมในการพัฒนาและรับผิดชอบต่อสังคม

มติสิ่งแวดล้อม - การบริหารจัดการสิ่งแวดล้อมและมลพิษ

1. **การบริหารจัดการสิ่งแวดล้อม:** คู่ค้าของ ทอท.ต้องบริหารจัดการสิ่งแวดล้อมตามมาตรฐาน ข้อกำหนด และแนวปฏิบัติที่ดีที่เกี่ยวข้อง ในทุกระบวนการผลิตและการให้บริการ เพื่อการใช้ทรัพยากรอย่างรู้คุณค่า ลดผลกระทบต่อสิ่งแวดล้อม และไม่สร้างความเดือดร้อนรำคาญให้กับชุมชนรอบข้าง
2. **มาตรการป้องกันและลดผลกระทบทางสิ่งแวดล้อม:** คู่ค้าของ ทอท.จะต้องดำเนินการป้องกันและควบคุมมลพิษ อาทิ ของเสีย น้ำเสีย เสียงรบกวน มลพิษทางอากาศ และก๊าซเรือนกระจก โดยต้องควบคุมหรือบำบัดก่อนปล่อยออกสู่ภายนอกตามกฎหมายและมาตรฐานสากล

ทอท.คาดหวังให้คู่ค้าพิจารณานำแนวทางการปฏิบัติเหล่านี้ ทั้งการกำกับดูแลกิจการที่ดี การจ้างงานและการเคารพสิทธิมนุษยชน และการบริหารจัดการสิ่งแวดล้อมและมลพิษ มาปรับใช้ในการดำเนินงานของคู่ค้า พร้อมส่งเสริมให้คู่ค้ามีแนวทางปฏิบัติอย่างยั่งยืนในห่วงโซ่อุปทานของตนเองตามความเหมาะสม

ข้าพเจ้าได้อ่าน เข้าใจ และรับทราบ แนวทางการปฏิบัติอย่างยั่งยืนของคู่ค้าของ ทอท. และตกลงที่จะปฏิบัติตามแนวทางดังกล่าวนี้ในทุกประเด็นที่การดำเนินธุรกิจของบริษัทข้าพเจ้าเกี่ยวข้อง โดยจะแจ้งให้ลูกจ้างของบริษัทที่เกี่ยวข้องทุกคนรับทราบรวมถึงเก็บข้อมูลซึ่งเป็นหลักฐานการปฏิบัติตามแนวทางนี้ไว้ และส่งมอบให้ตามที่ ทอท. ร้องขอ

(ลงชื่อ).....(คู่ค้าของ ทอท.)

(.....)

.....
(ประทับตราบริษัท)