

ภาคผนวก ข

แบบโครงสร้างอาคารสำนักงาน 1 สนญ.ทอท.

ระเบียบ CORD ระหว่าง GRIDLINE



AS-BUILT DRAWING

--	--

[illegible]


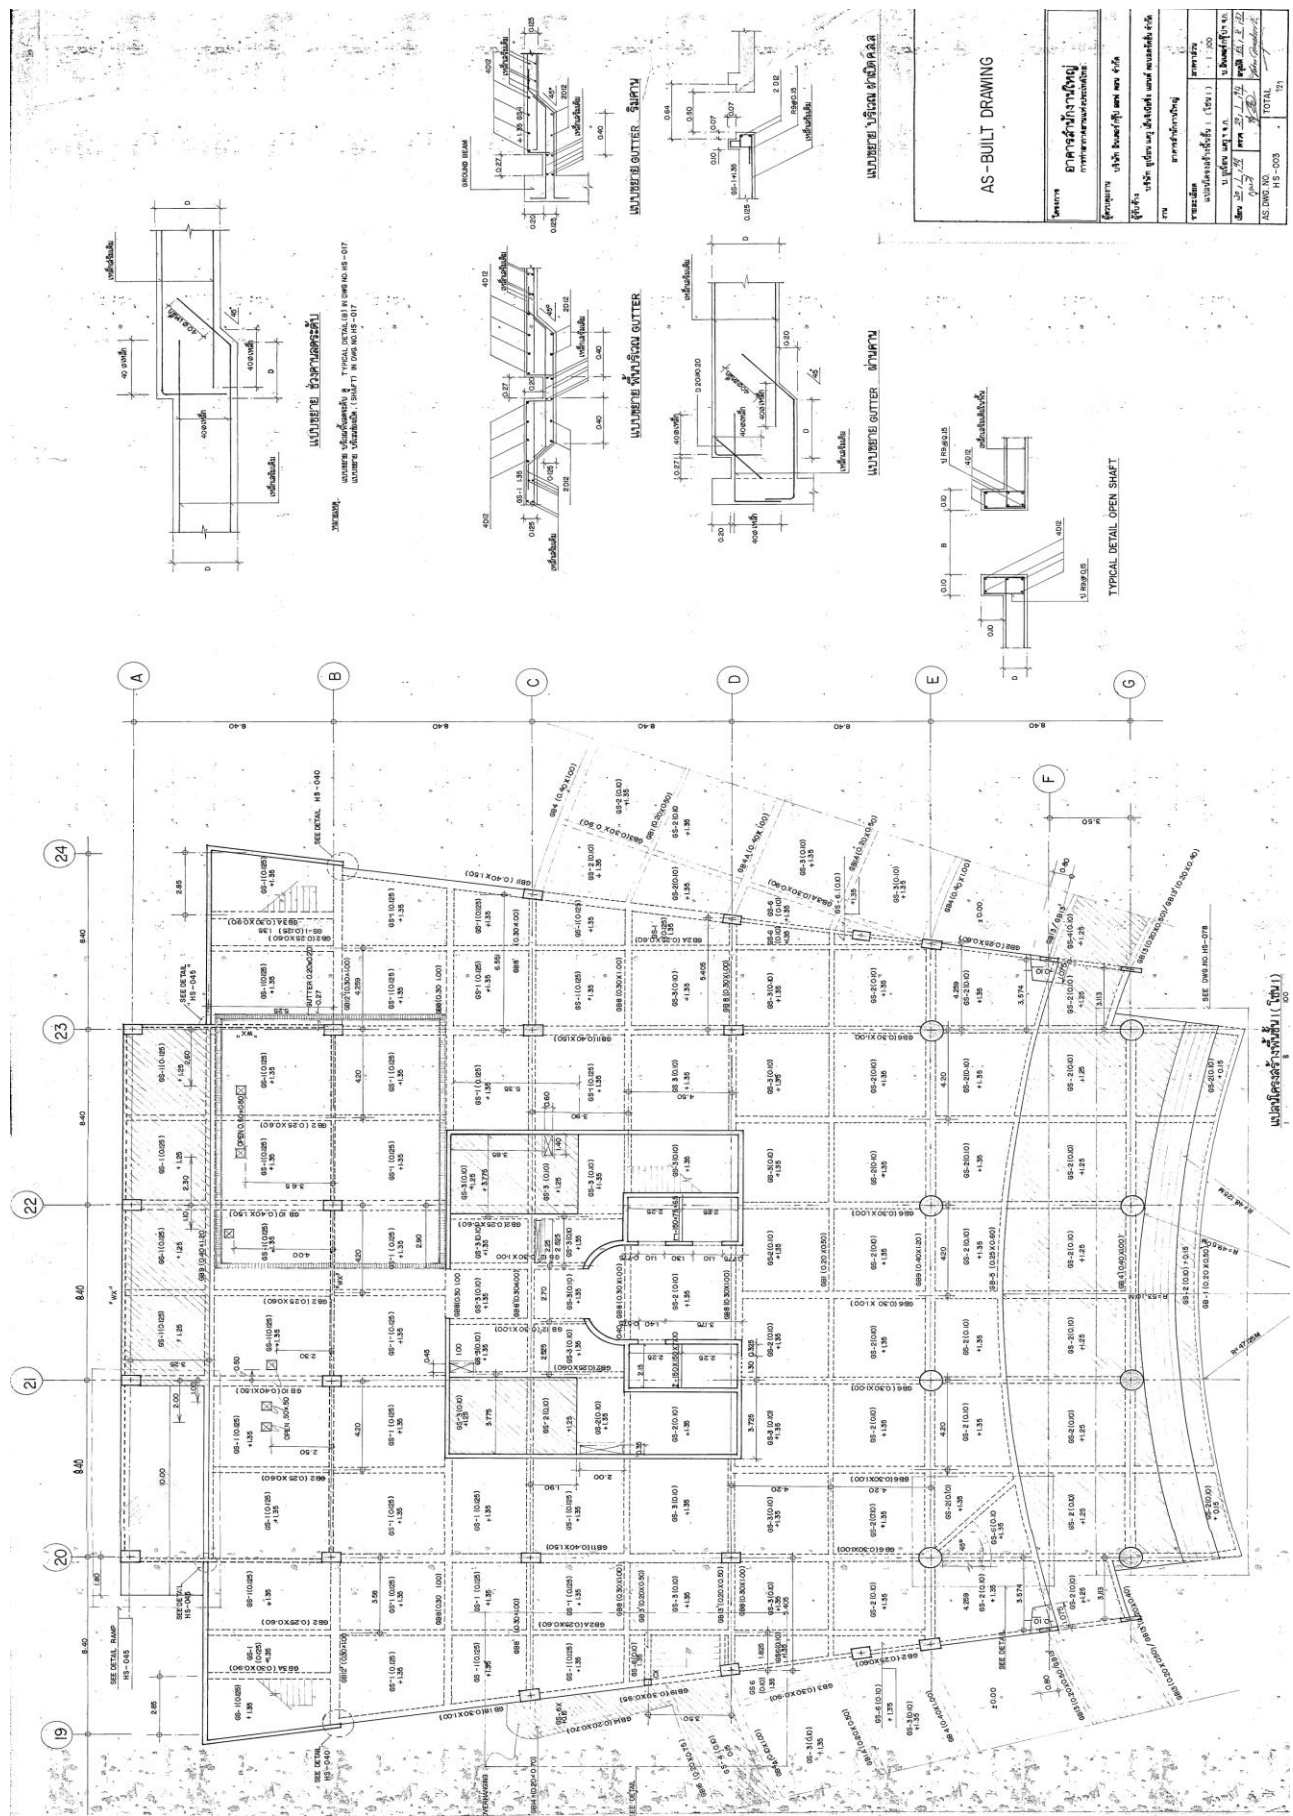



แปลนโครงสร้าง พื้นชั้นที่ 2 (โชน 1) 1:100

AS - BUILT DRAWING

โดยนาง
อาคารสำนักงานใหญ่





หมายเหตุ: (ดูหน้า 1)

AS-BUILT DRAWING


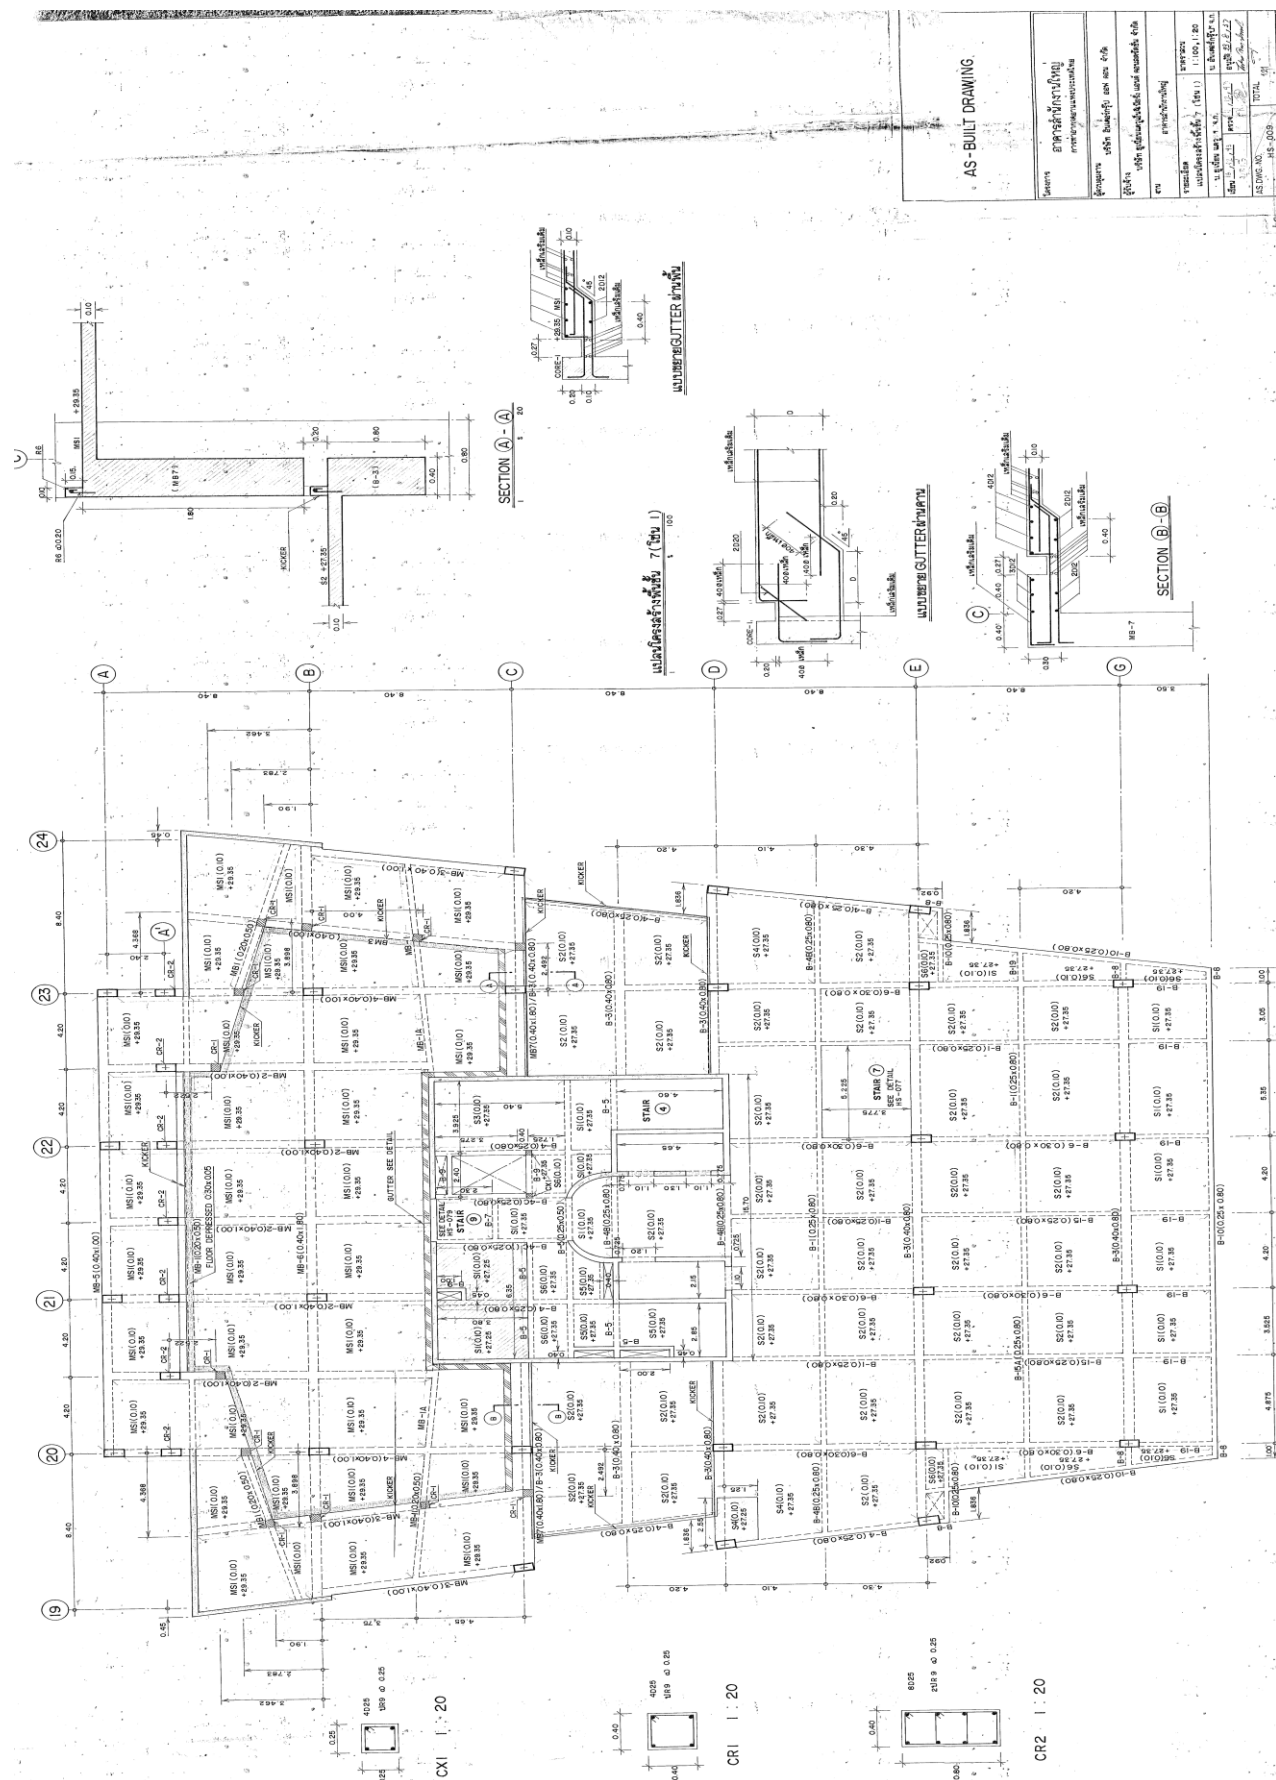

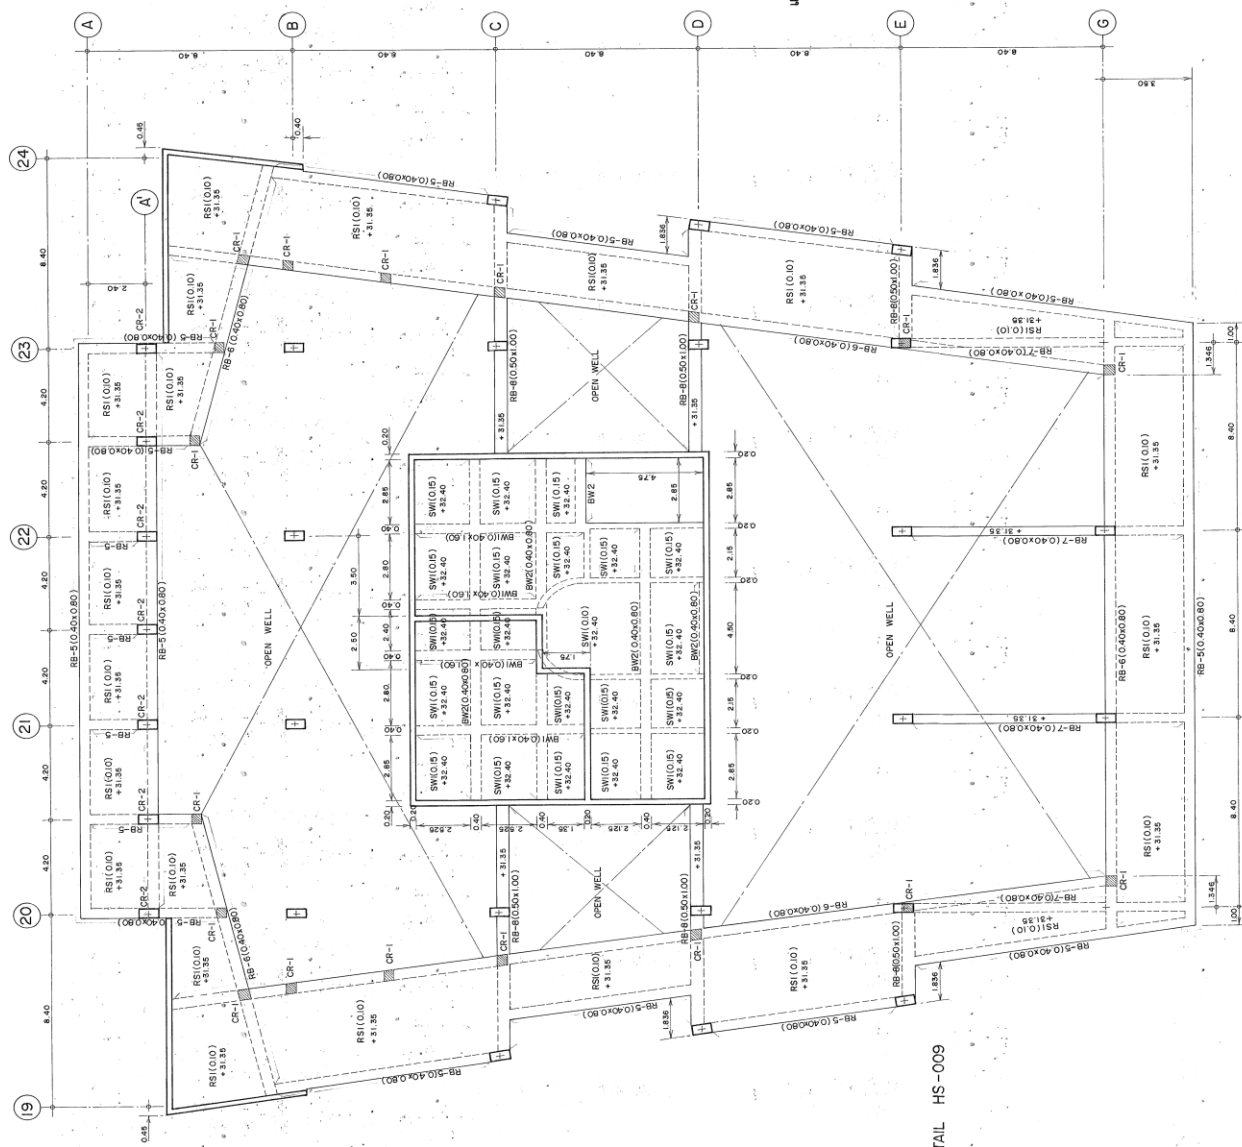


แปลงพืชขึ้นห้องเครื่อง + 32.40

หมายเหตุ

ตำแหน่ง CR-1 ต่อเนื่องจากชั้น 7

AS-BUILT DRAWING

[illegible]

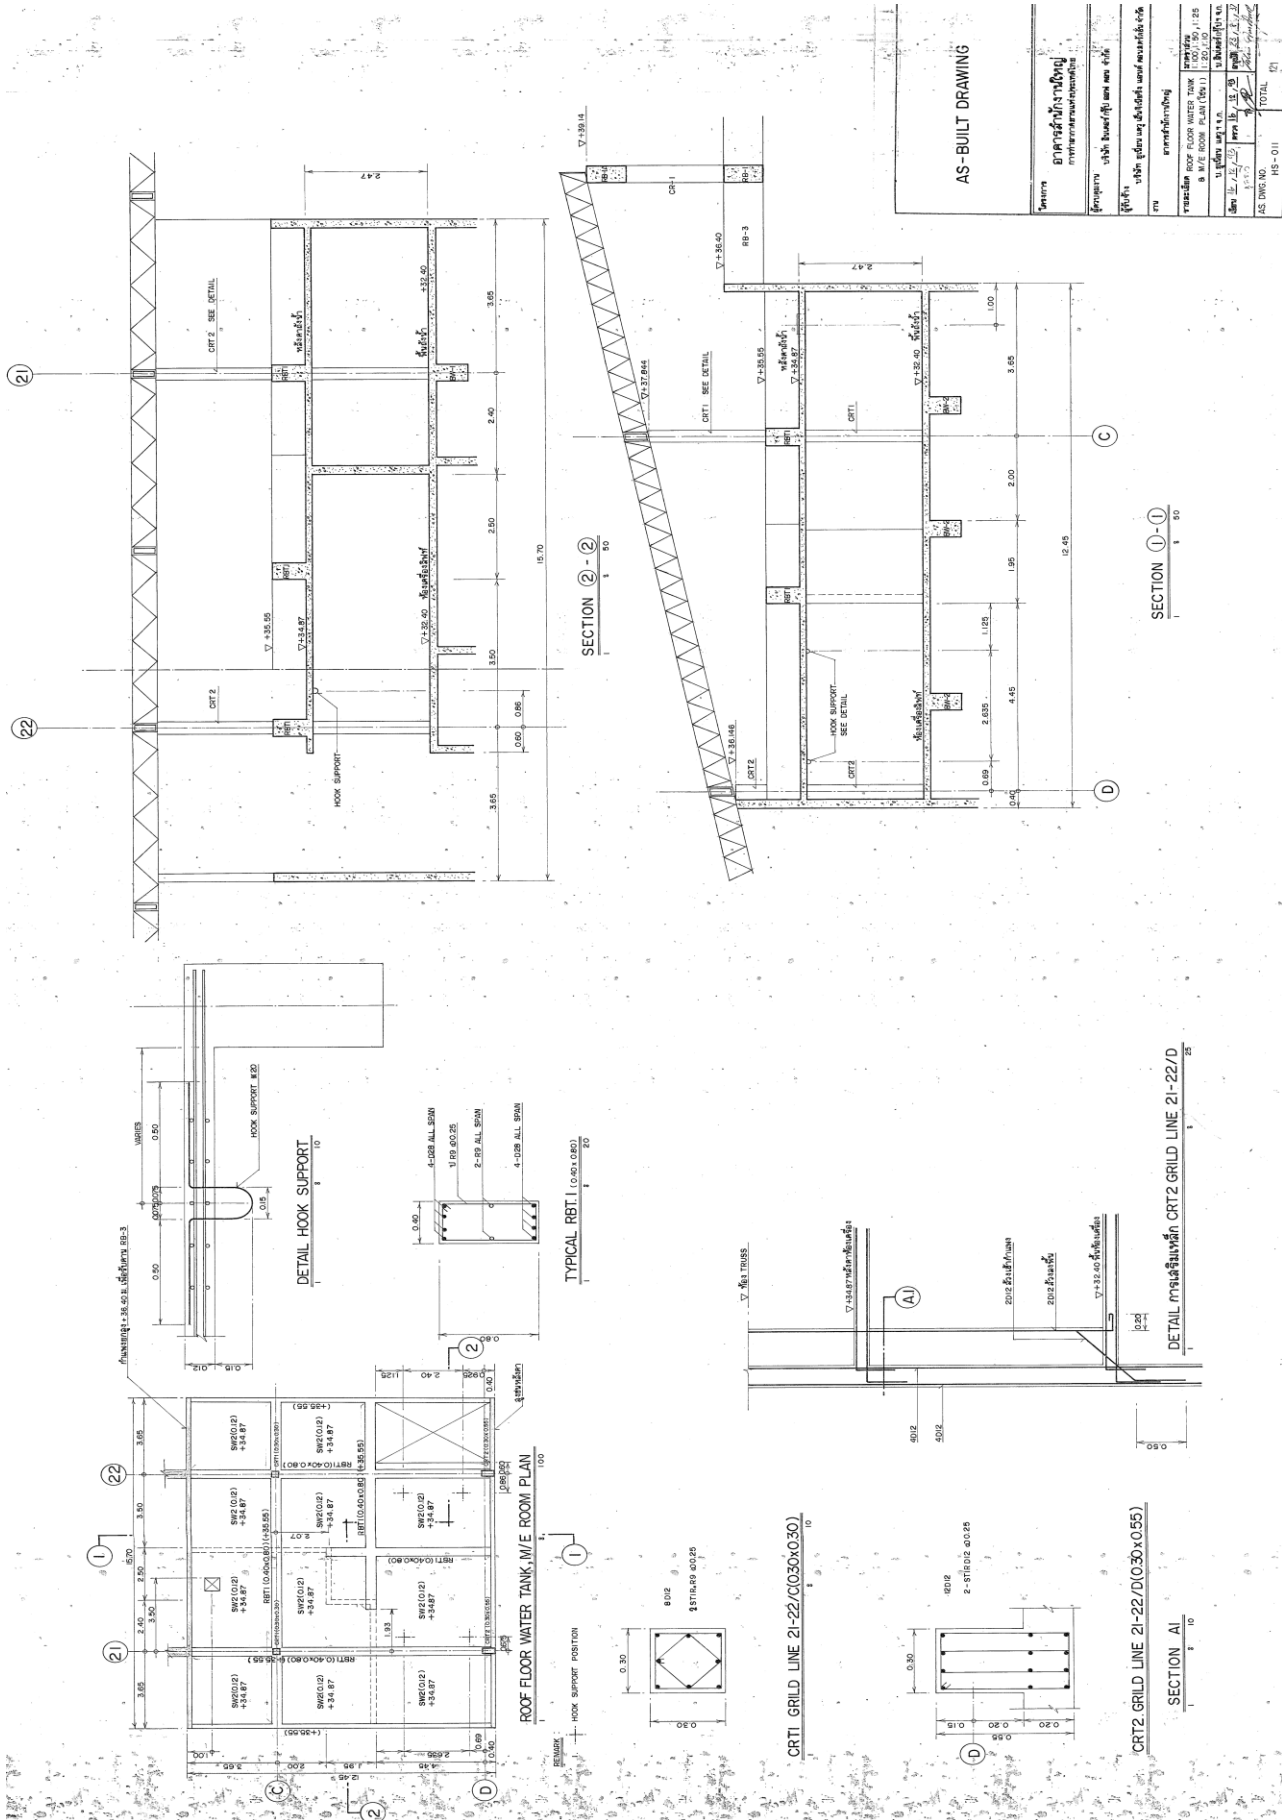


AS-BUILT DRAWING




SECTION 1-1


SECTION AL

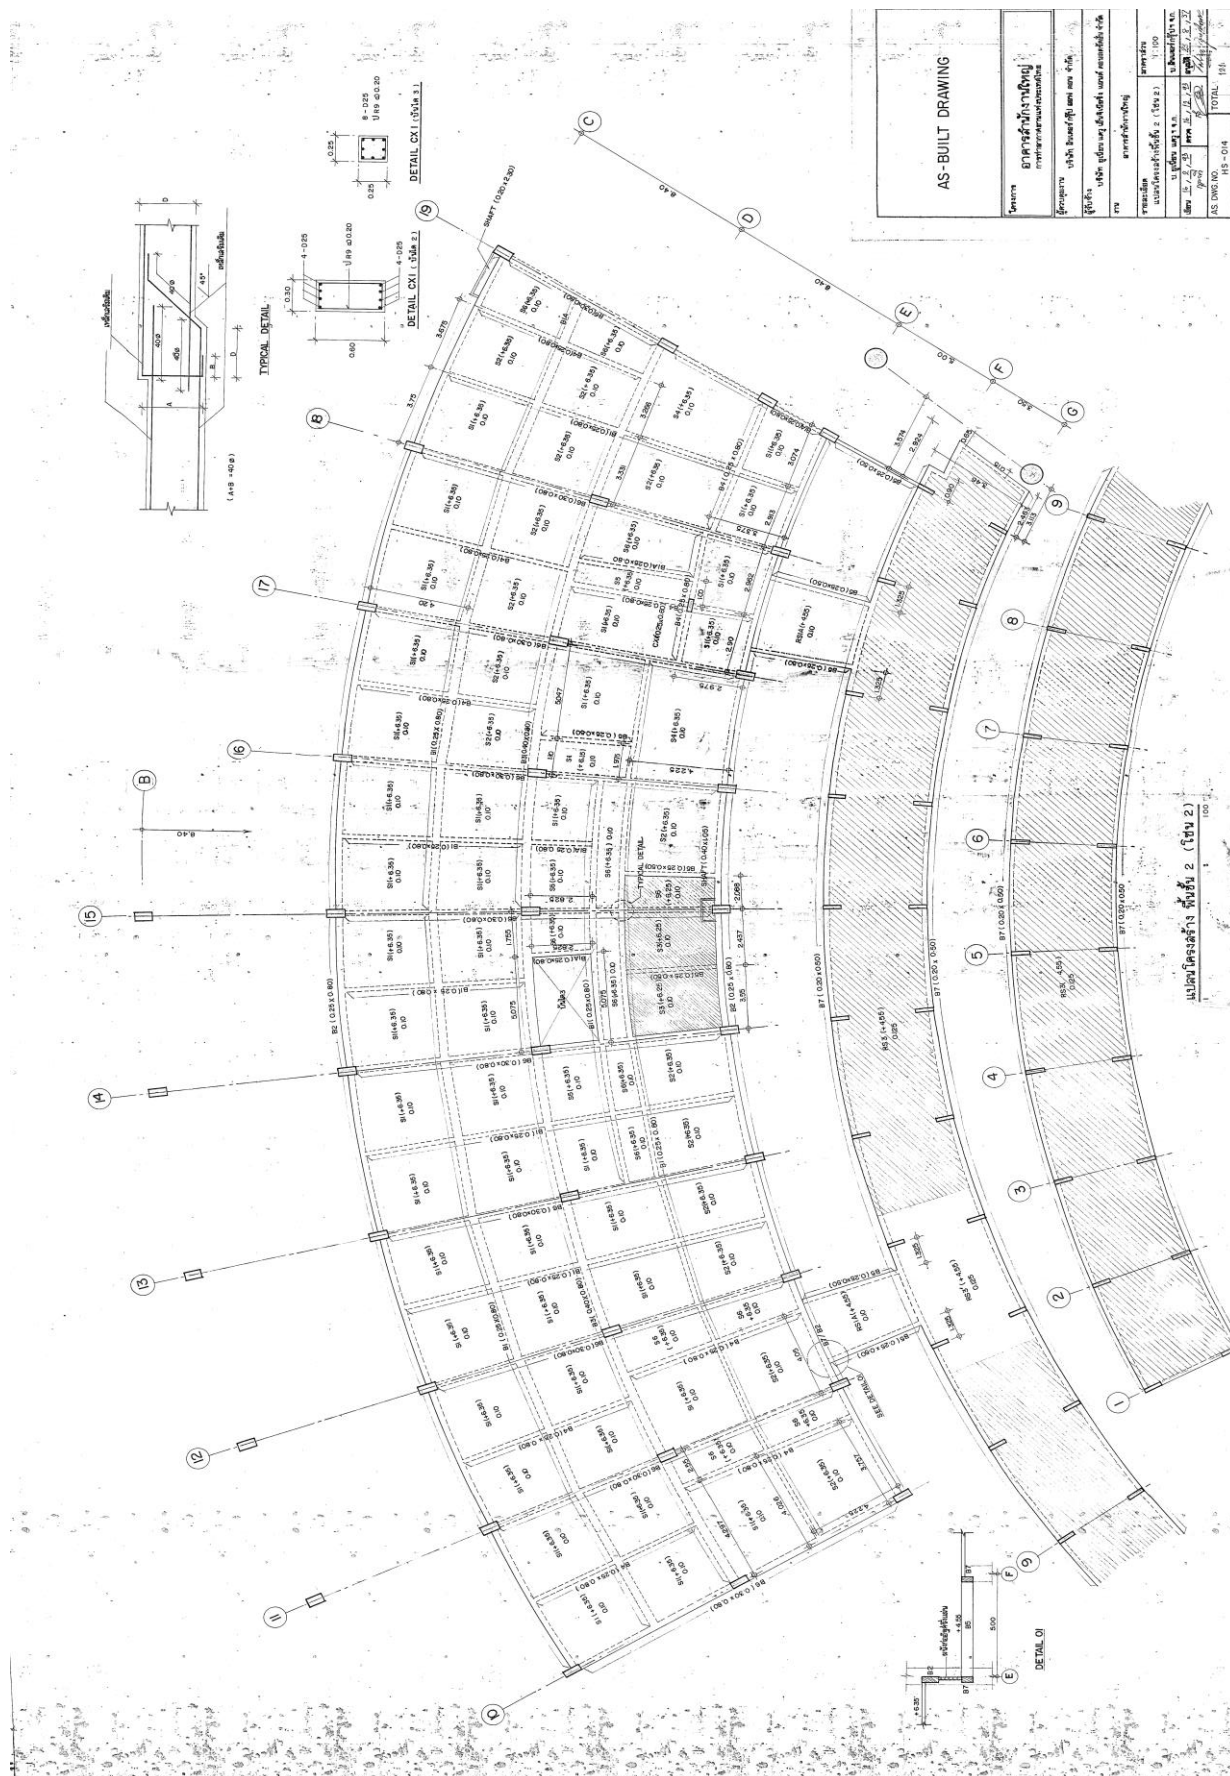


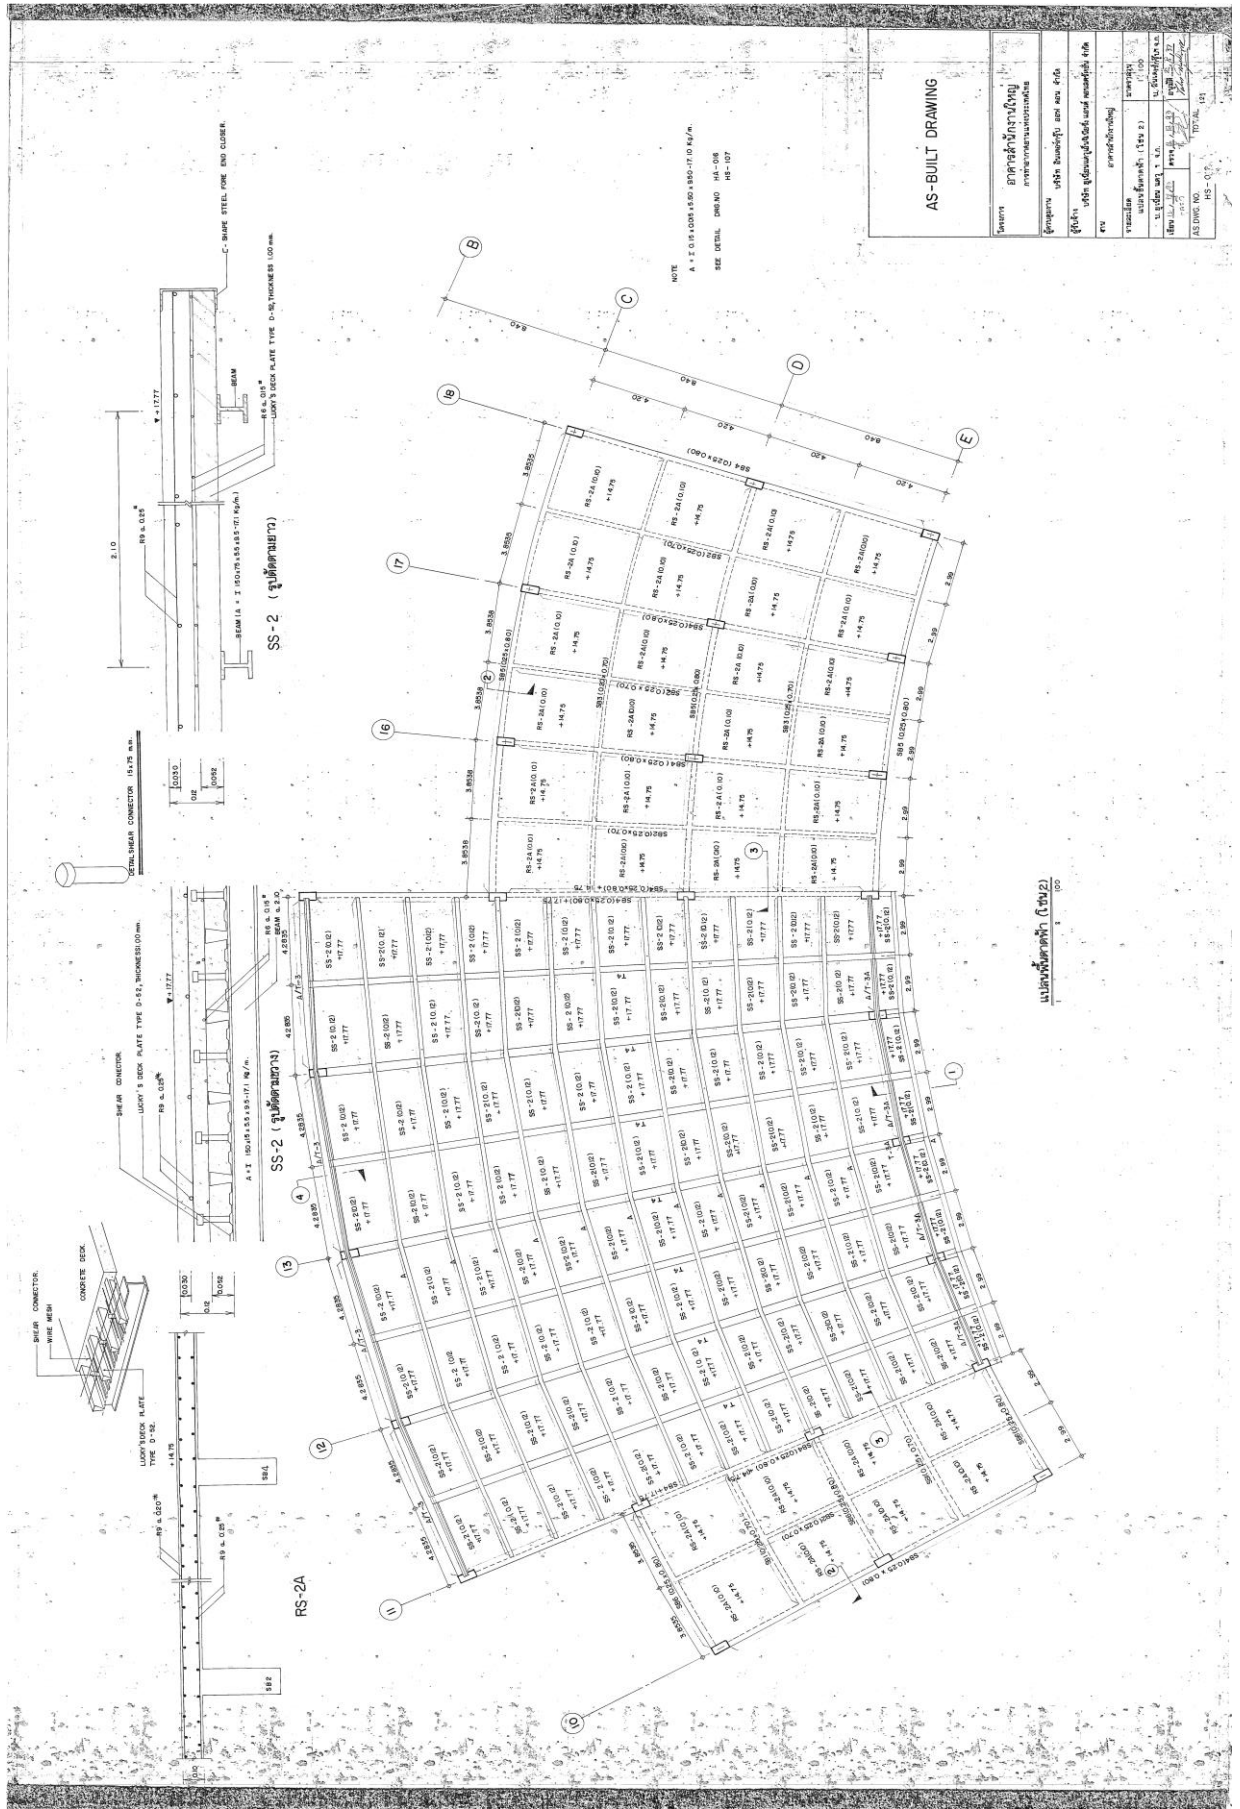


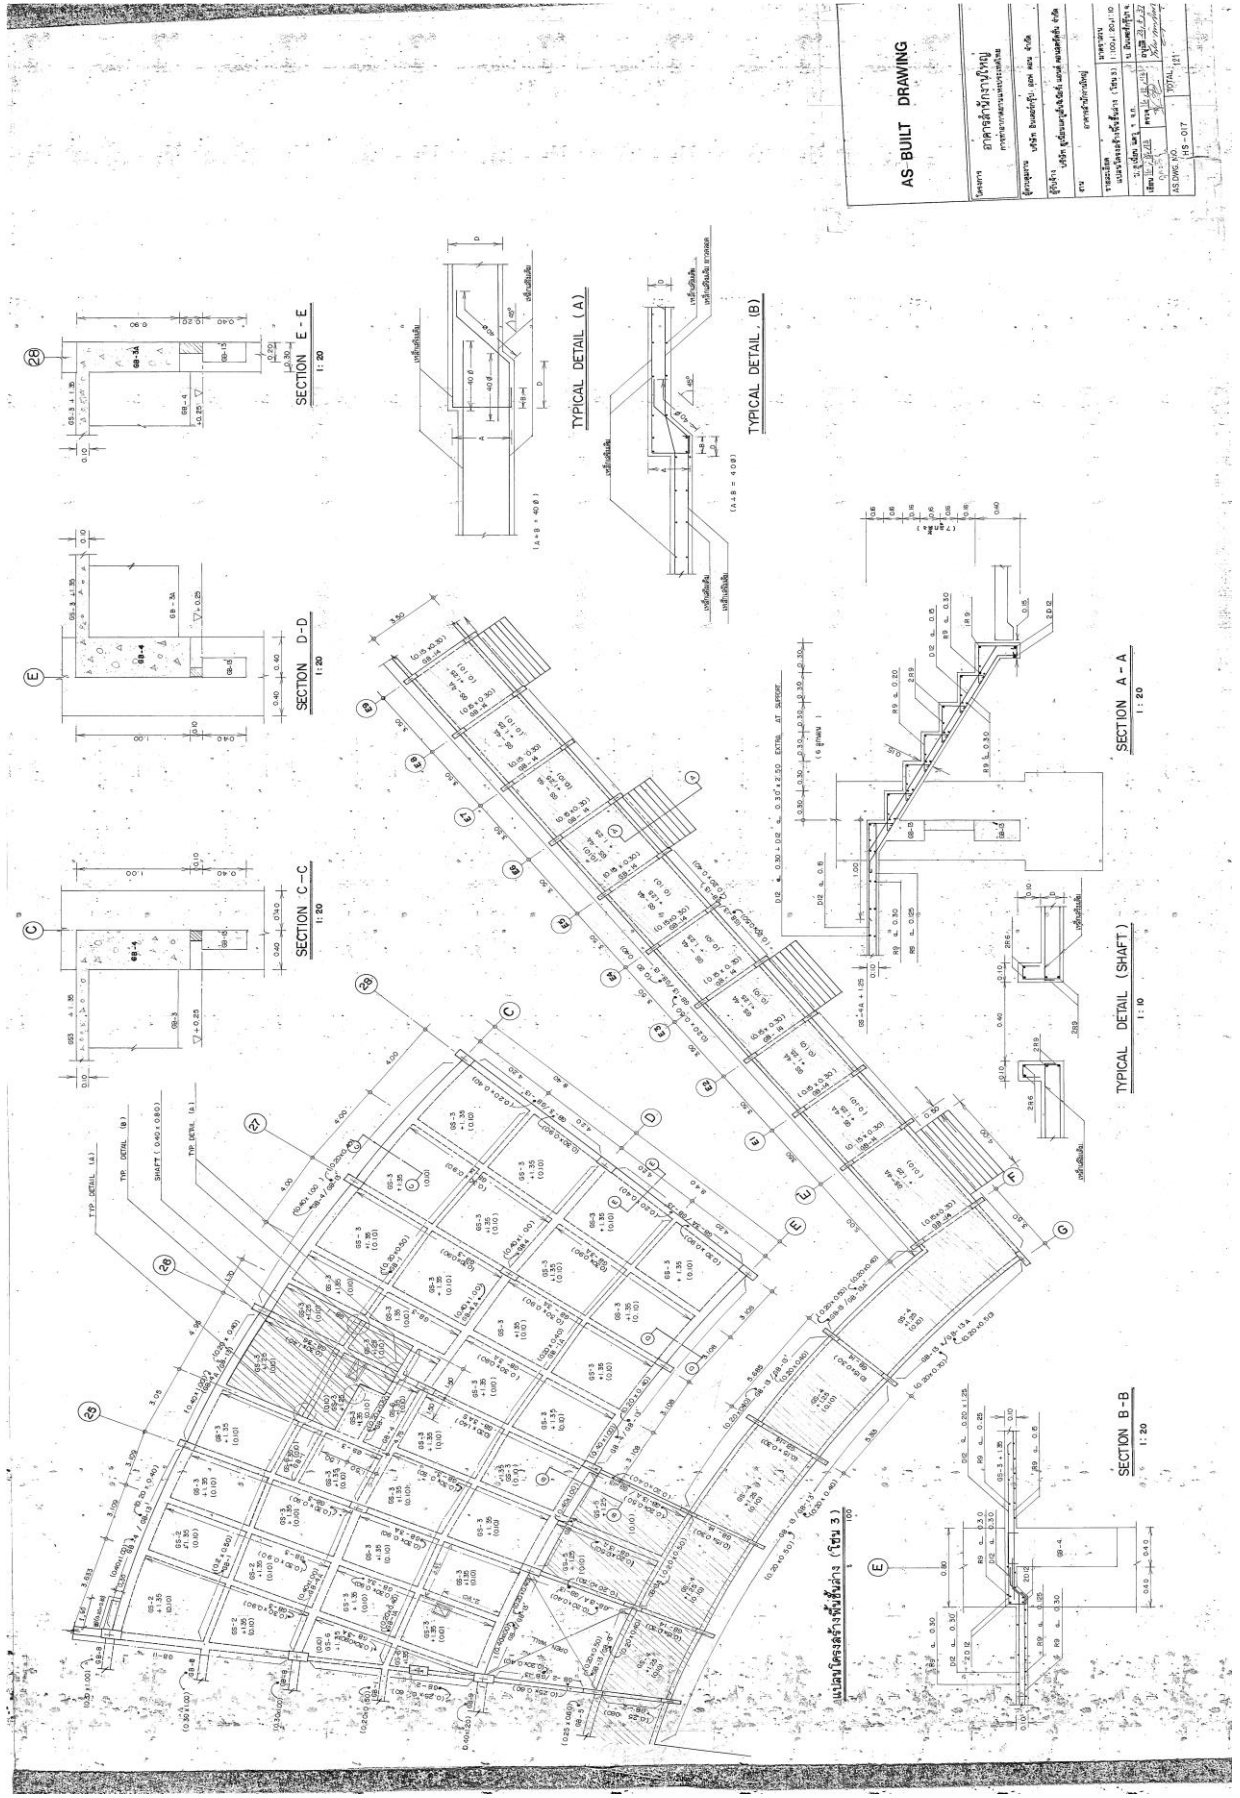


AS BUILT DRAWING



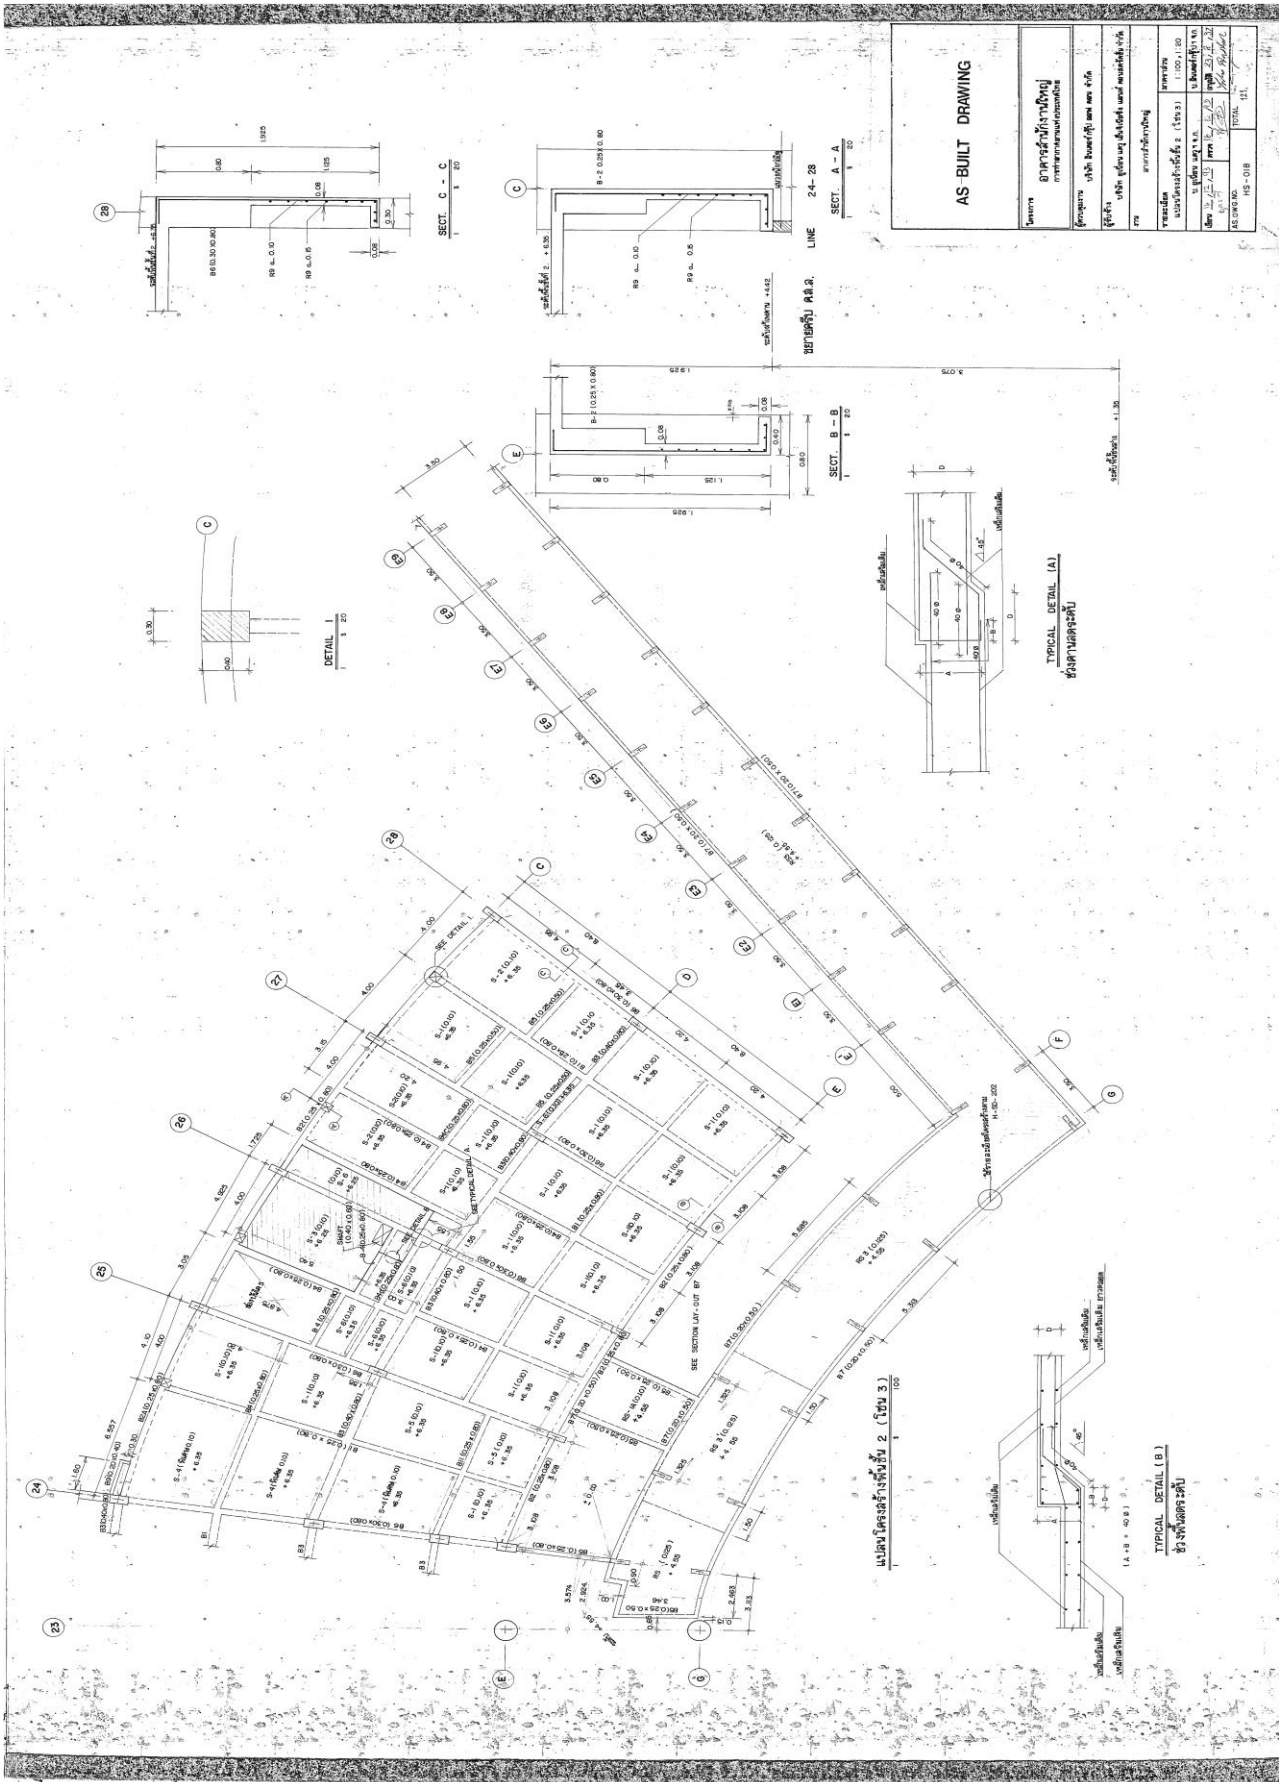

















AS BUILT DRAWING	
โครงการ	อาคารสำนักงานใหญ่
AS BUILT NO.	HS-01B
TOTAL	11



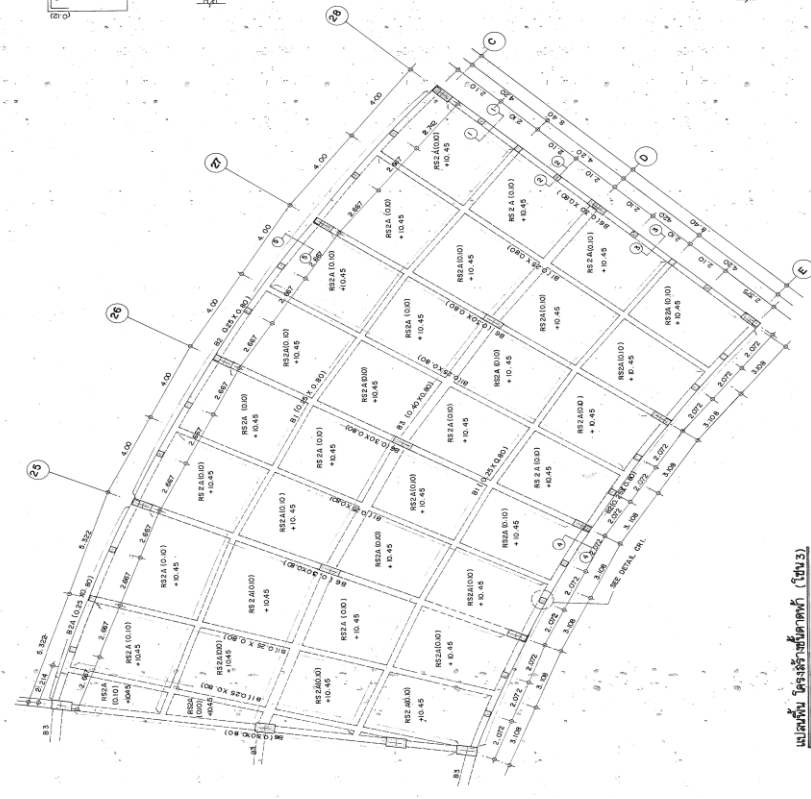
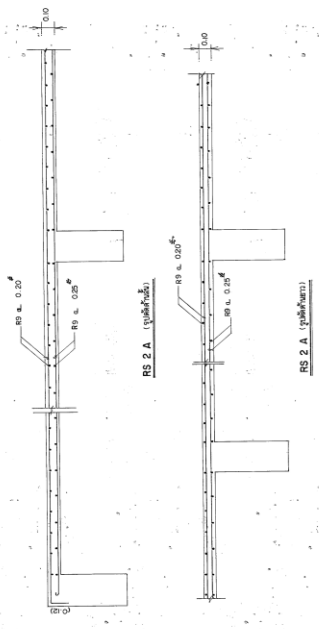



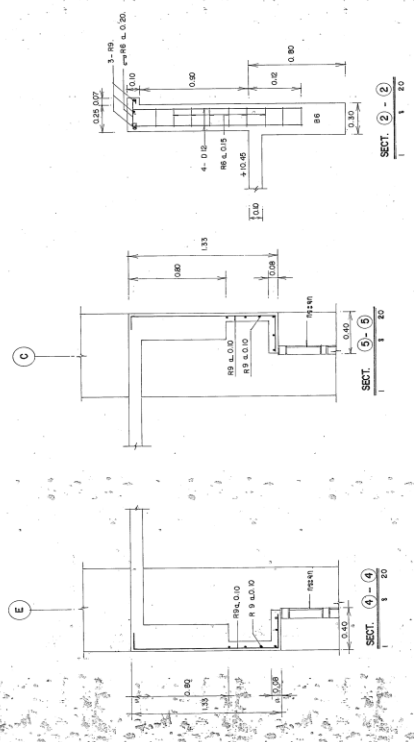



AS-BUILT DRAWING	

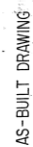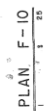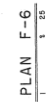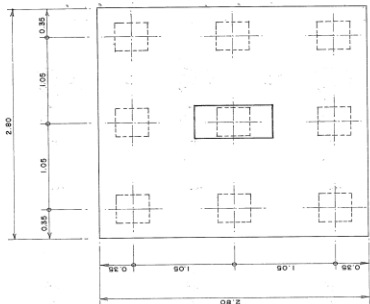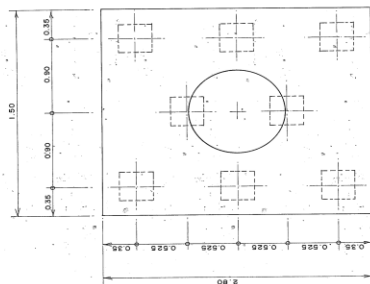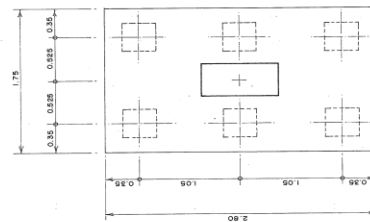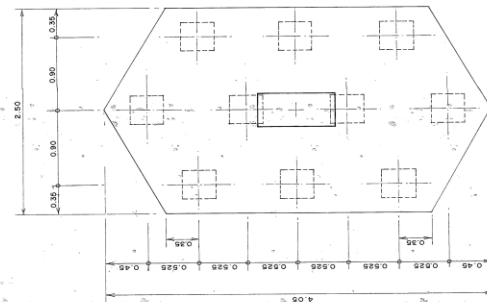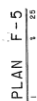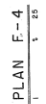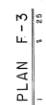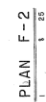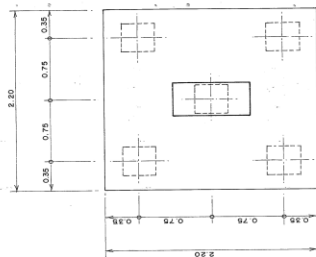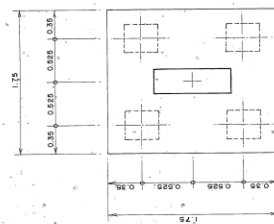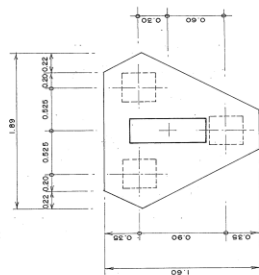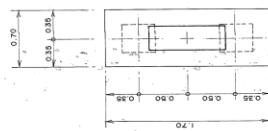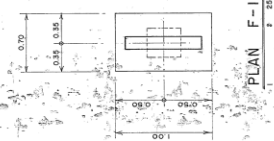[illegible]

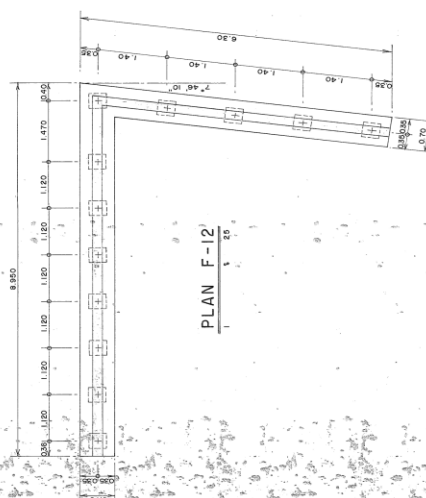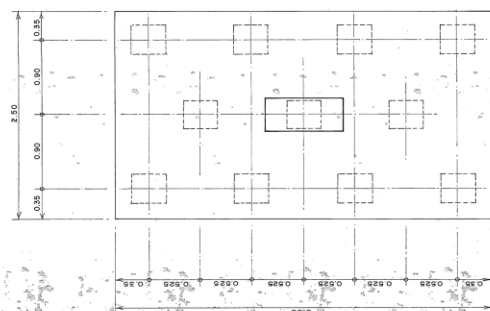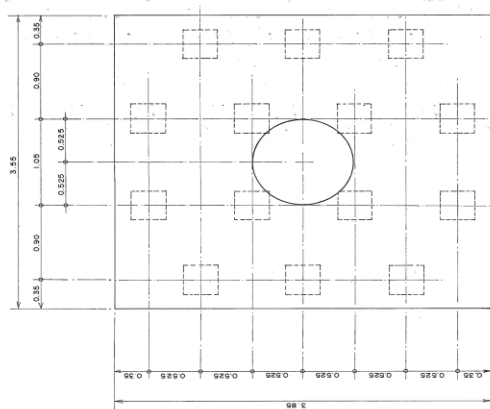
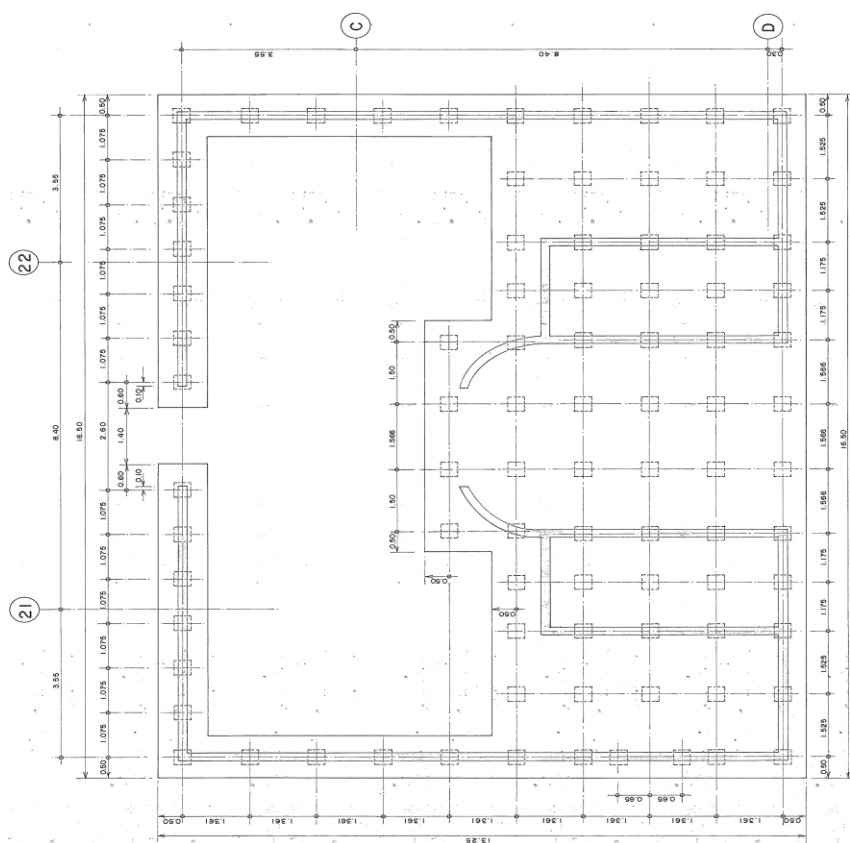


AS-BUILT DRAWING

[illegible]

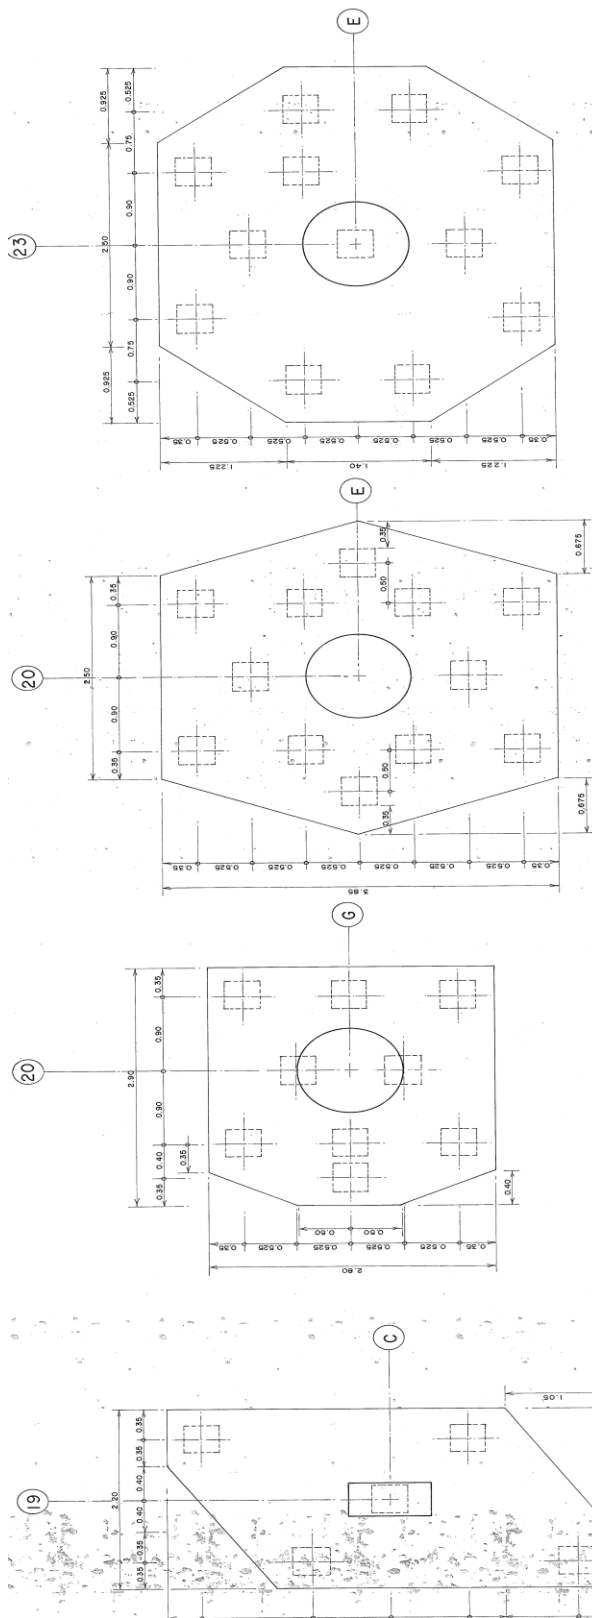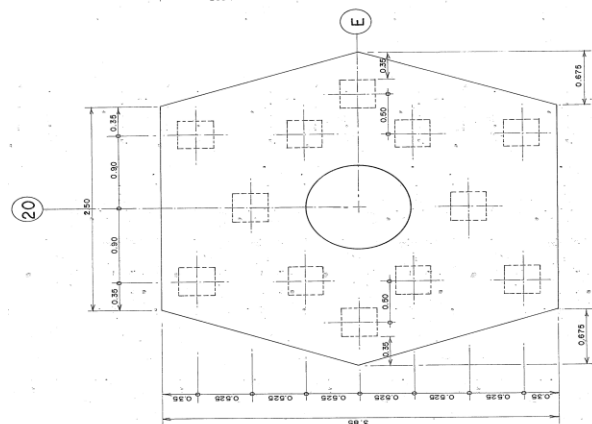
PLAN F-11b
1 1 25

PLAN F-11a

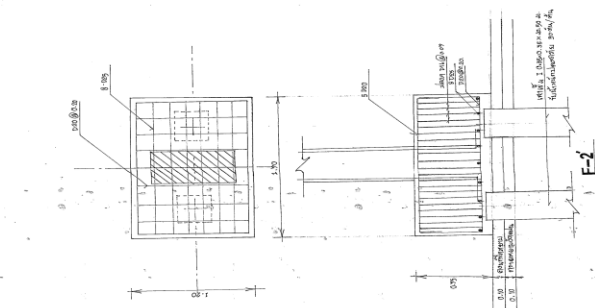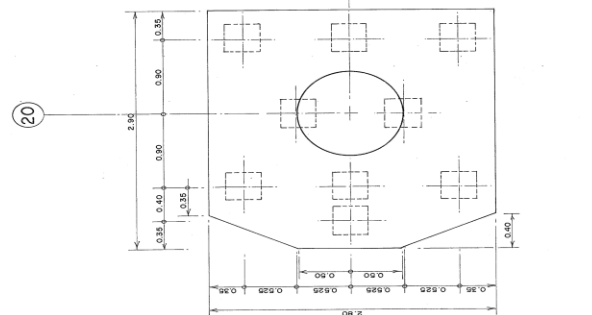


AS-BUILT DRAWING

[illegible]

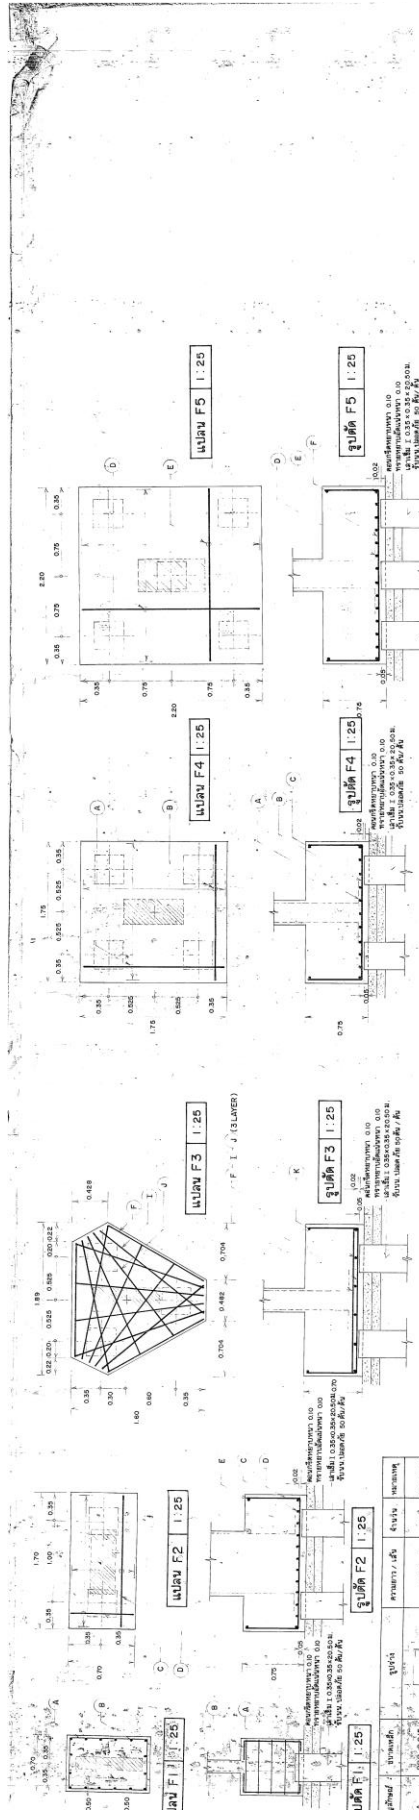

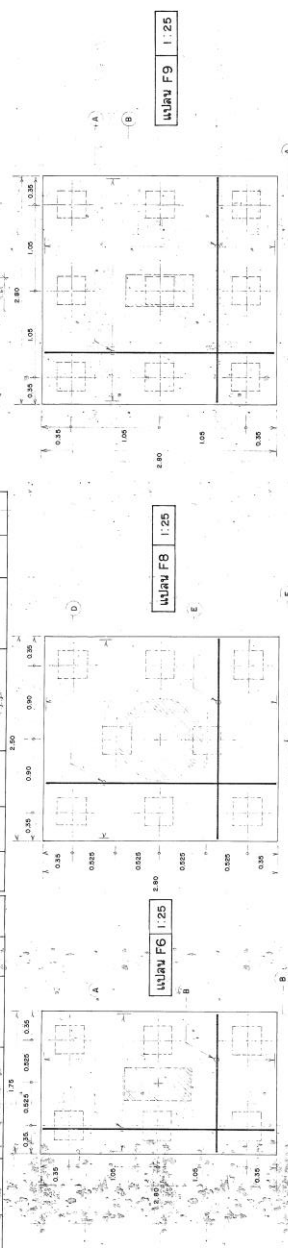
AS-BUILT DRAWING


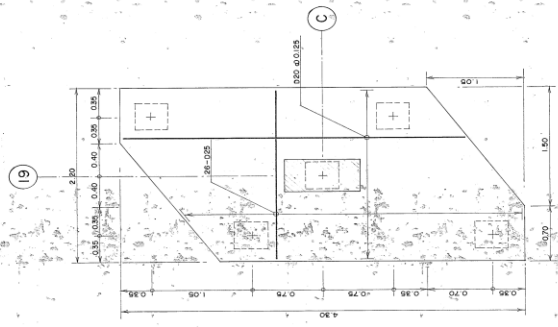


PLAN F-5'

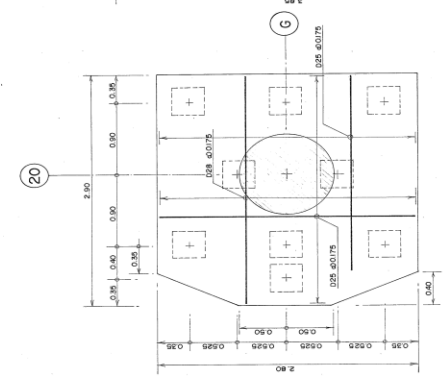


PLAN F-8'

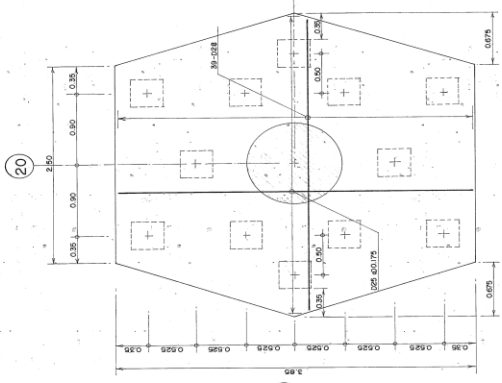


PLAN F-IIa

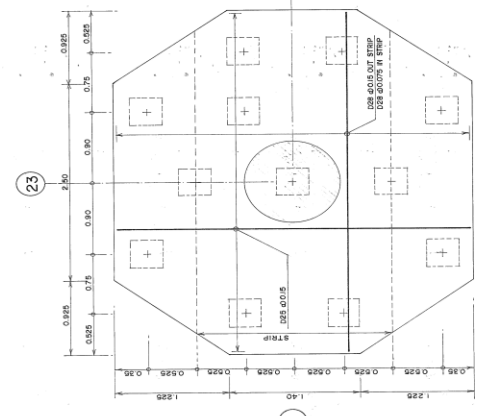


PLAN F-IIb

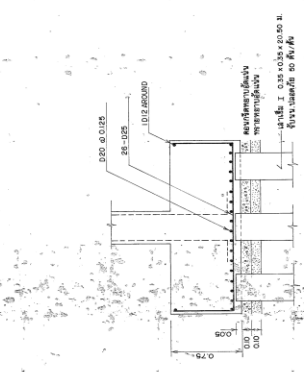


SECTION F-5'

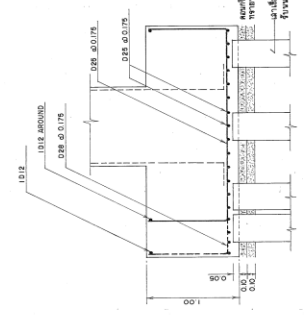

SECTION F-8'

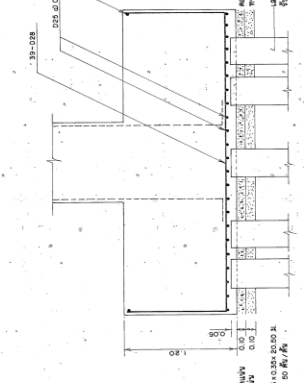


SECTION F-IIa

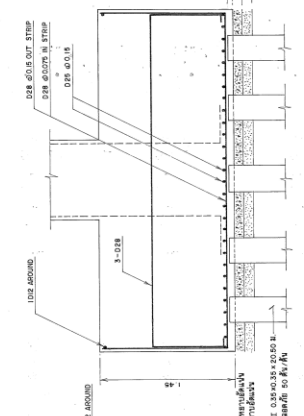


SECTION F-IIb


AS-BUILT DRAWING	

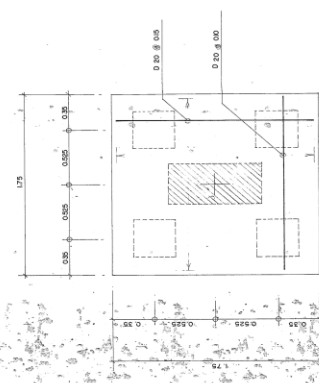


PLAN F4 (REVISED) 1820
FOR GL 12-17/0, 24/0

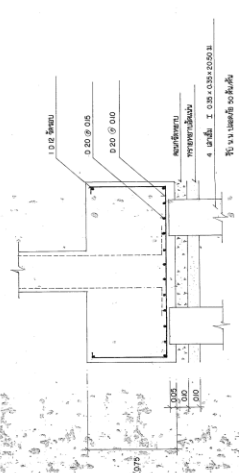


SECTION F4 (REVISED) 1820
FOR GL 12-17/0, 24/0

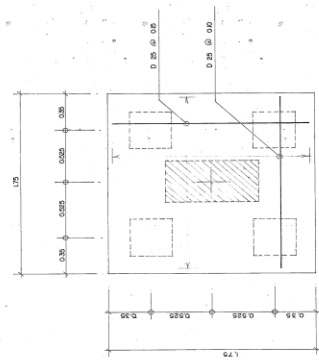


PLAN F4 (REVISED) 1120
FOR GL II, 19/D

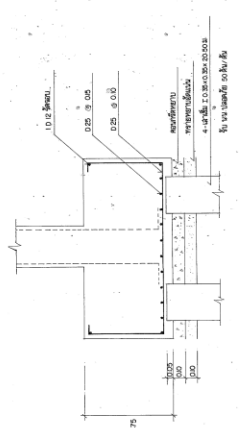

SECTION F4 (REVISED) 1120
FOR GL II, 19/D

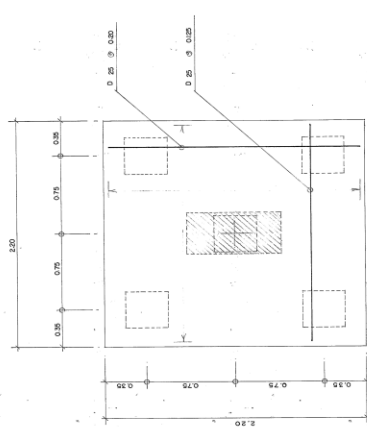


PLAN F5 (REVISED) 1120
FOR GL 23/A

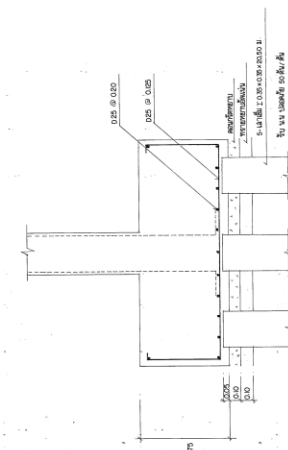





SECTION F5 (REVISED) 1120
FOR GL 23/A

AS-BUILT DRAWING

โครงการ	อาคารสำนักงานใหญ่
AS-BUILT NO.	HS-027
TOTAL	1/1

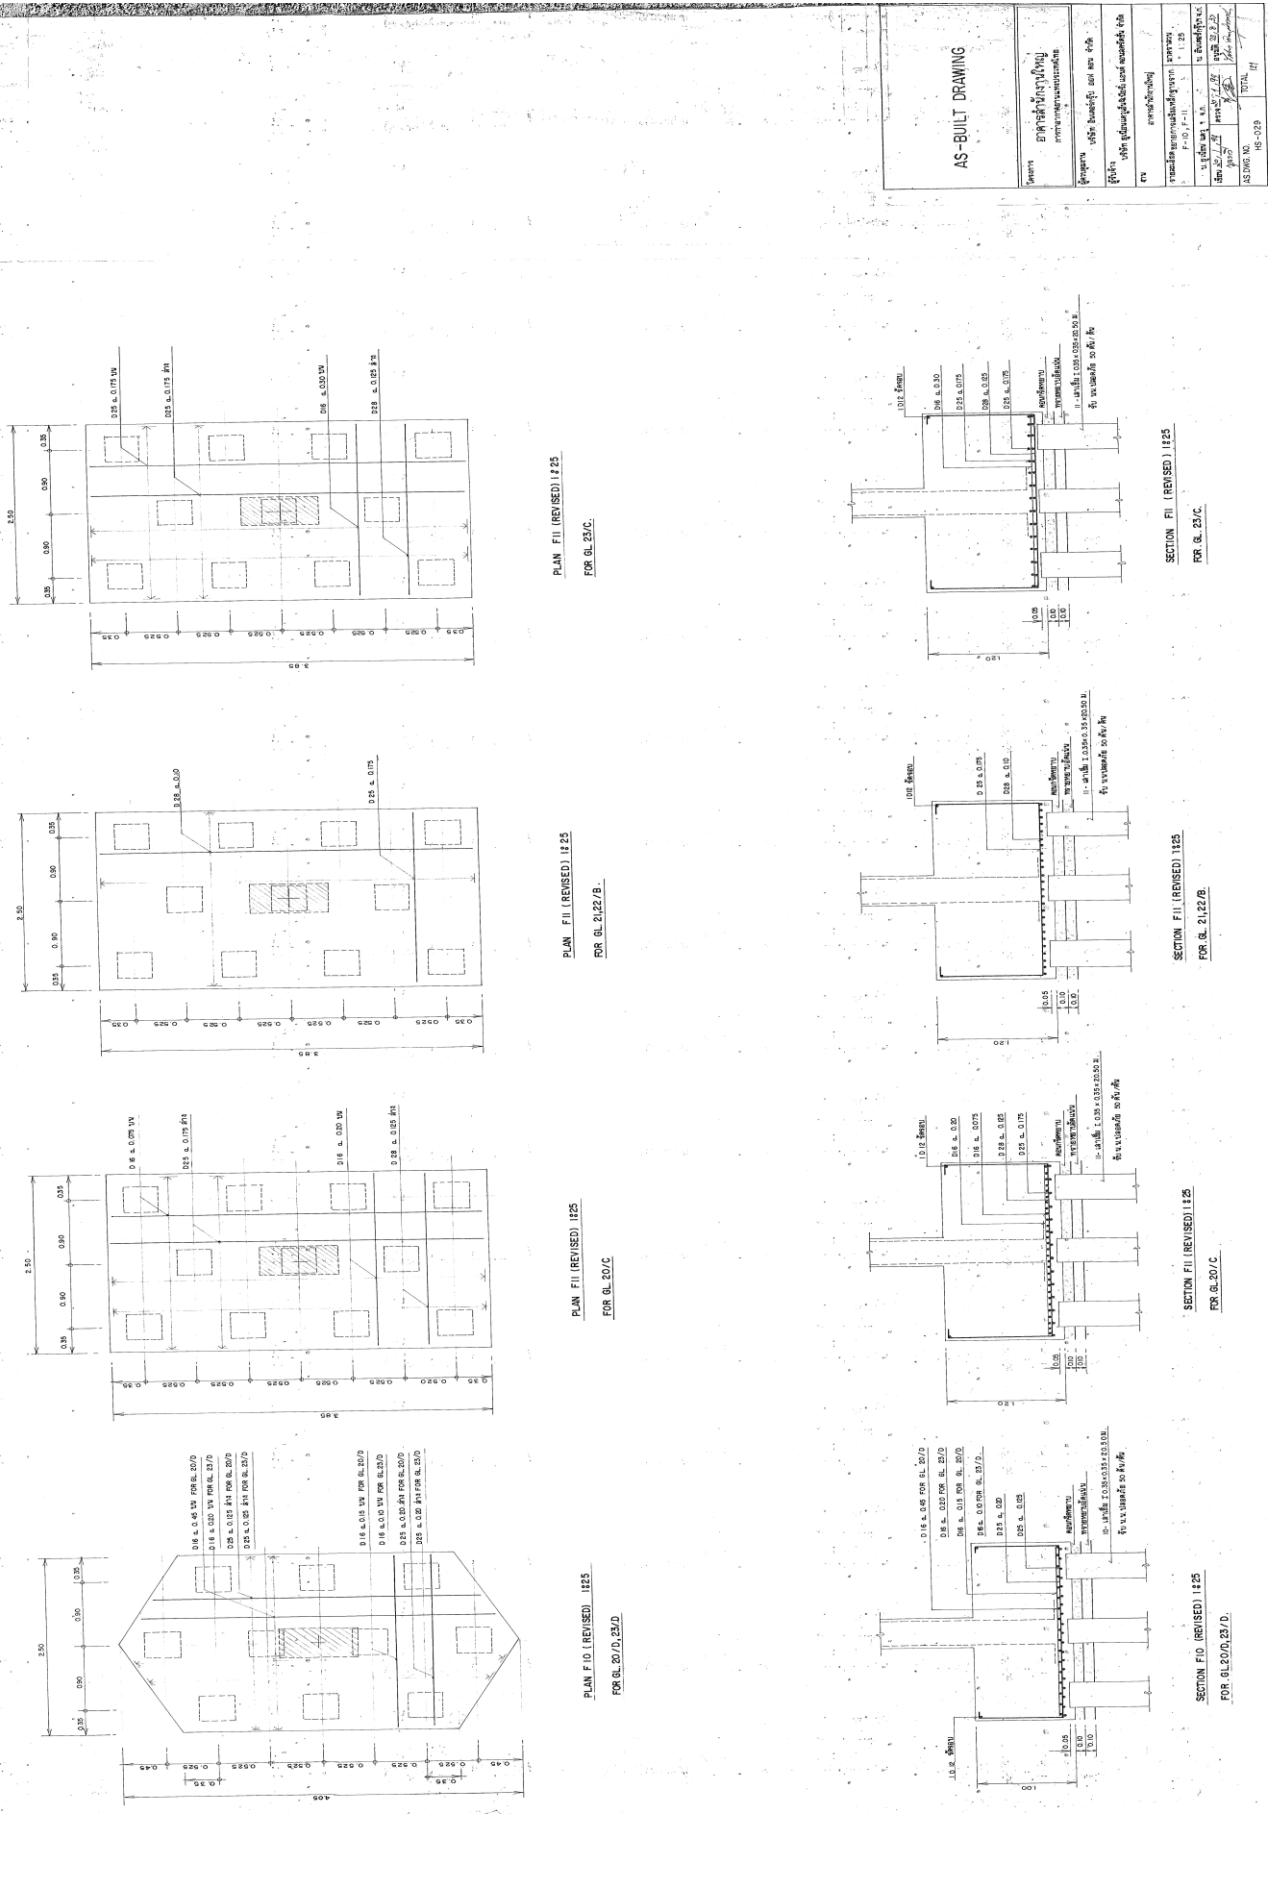

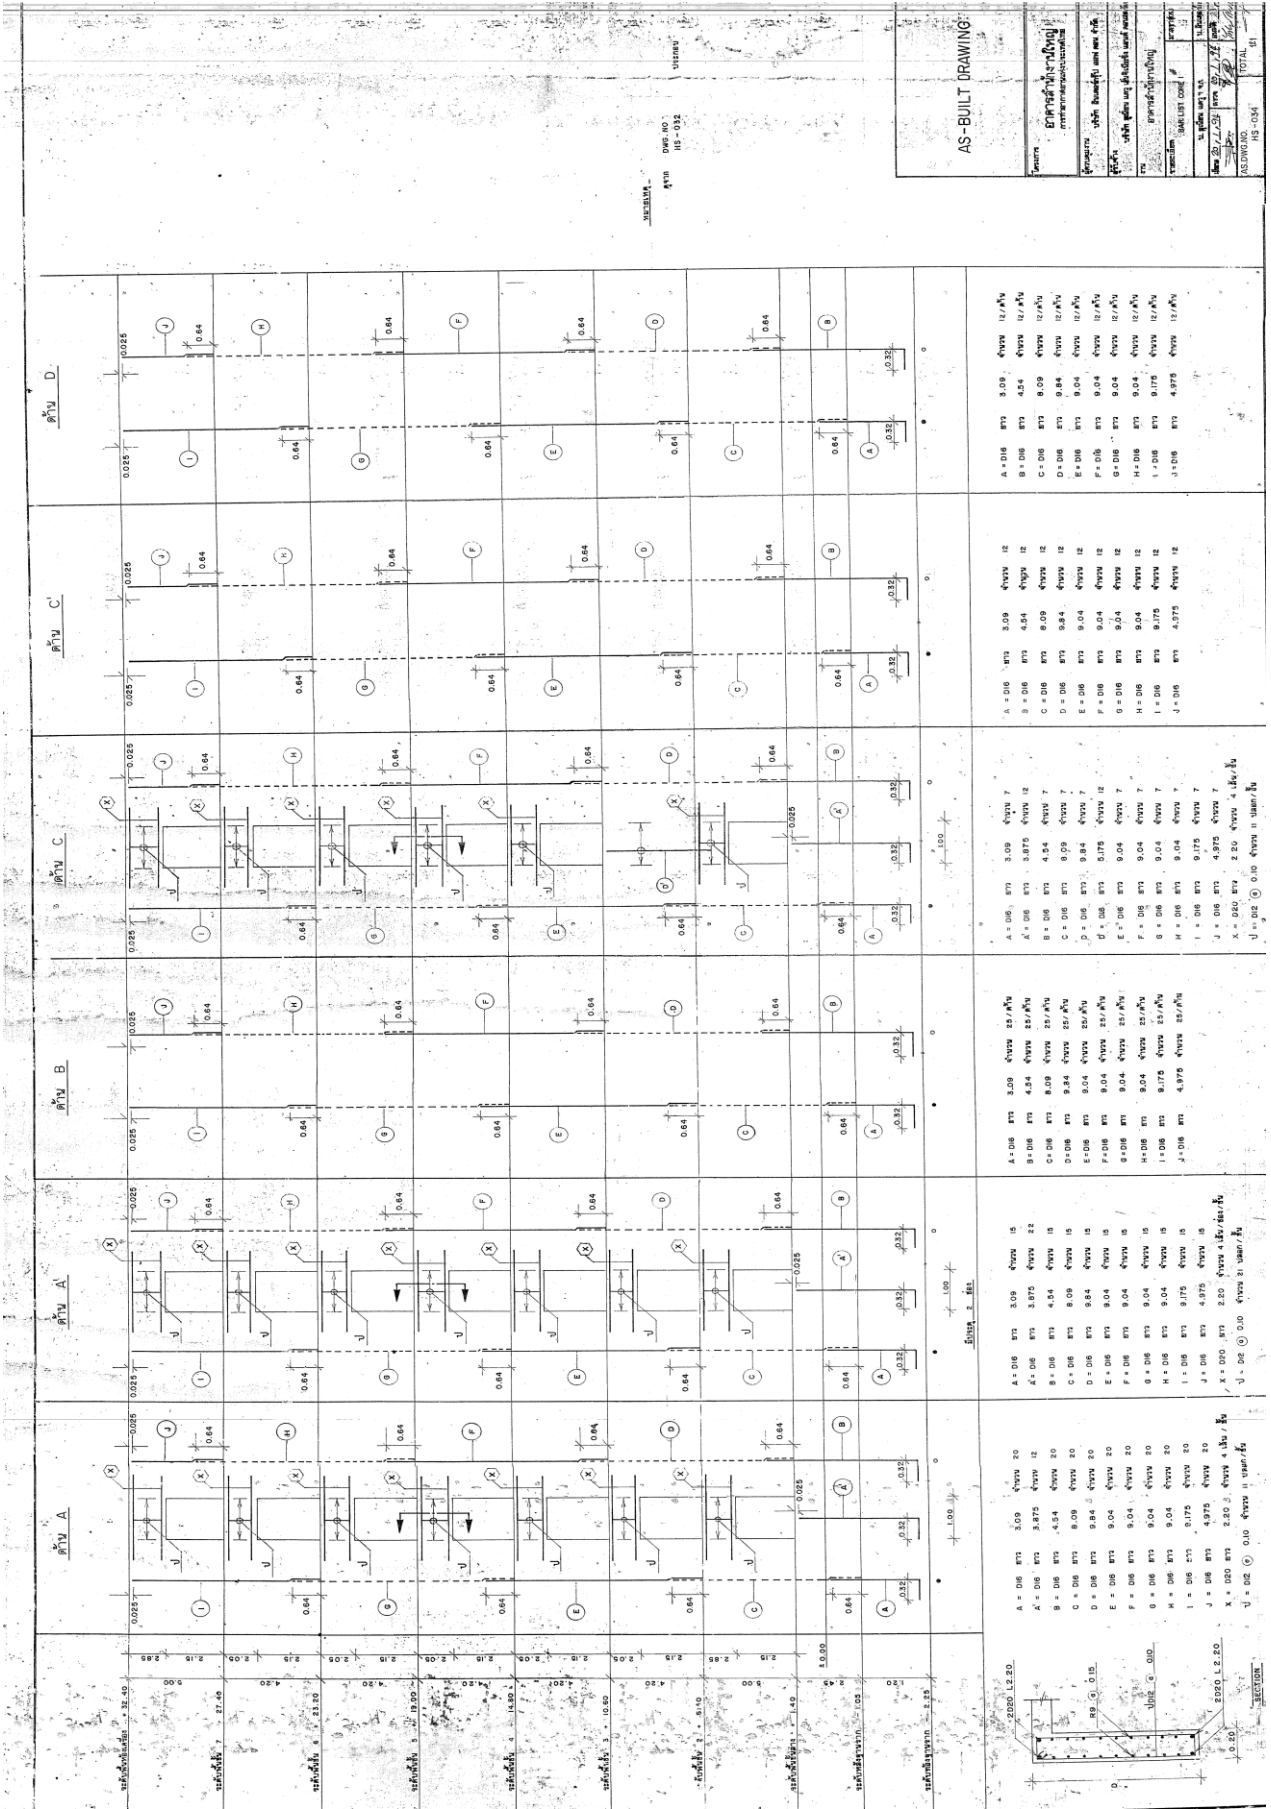

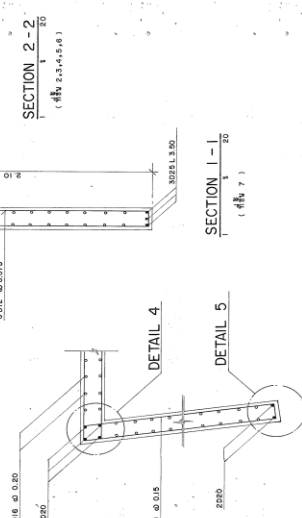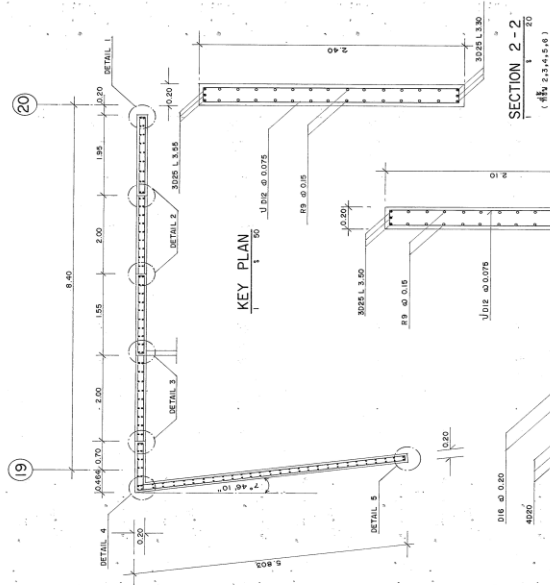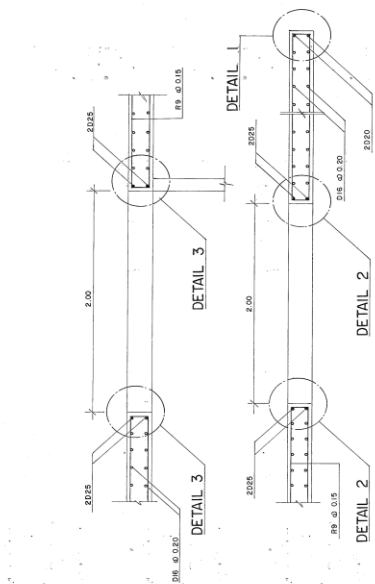



A	=	0.20	573	2.35
B	=	0.20	573	3.85
C	=	0.20	573	7.38
D	=	0.20	573	10.00
E	=	0.20	573	9.20
F	=	0.20	573	9.20
G	=	0.20	573	9.20
H	=	0.20	573	9.20
I	=	0.20	573	9.175
J	=	0.20	573	4.975

$B = 0.16$ ③ 0.20 $B73$ 0.645
 $X = 3025$ $B73$ 3.50
 $Z = 2020$ $B73$ 1.00
 $Y = 3025$ $B71$ 3.50
 $U = 0.12$ ⑥ 0.075



AS-BUILT DRAWING

[illegible]

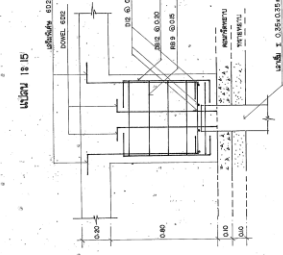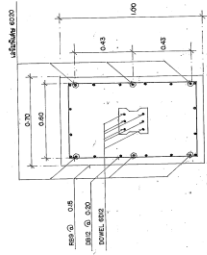


F1. 1:15

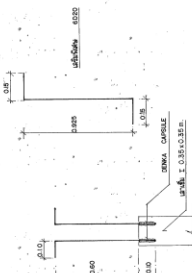


F1. 1:15



F1. 1:15

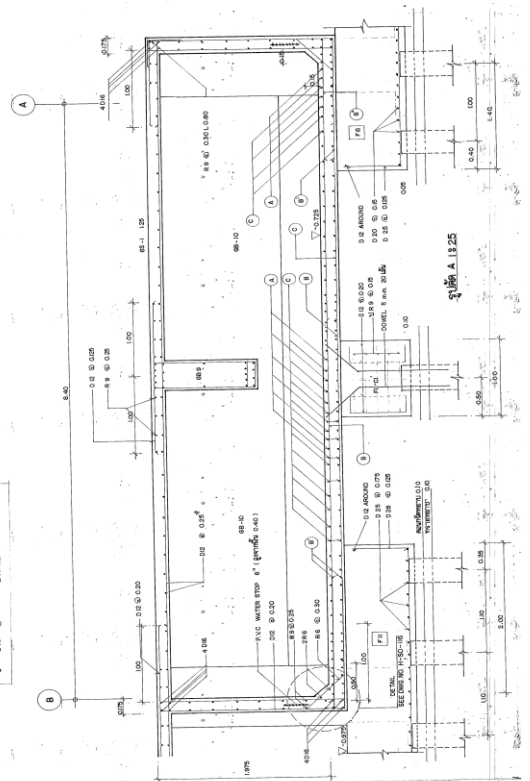

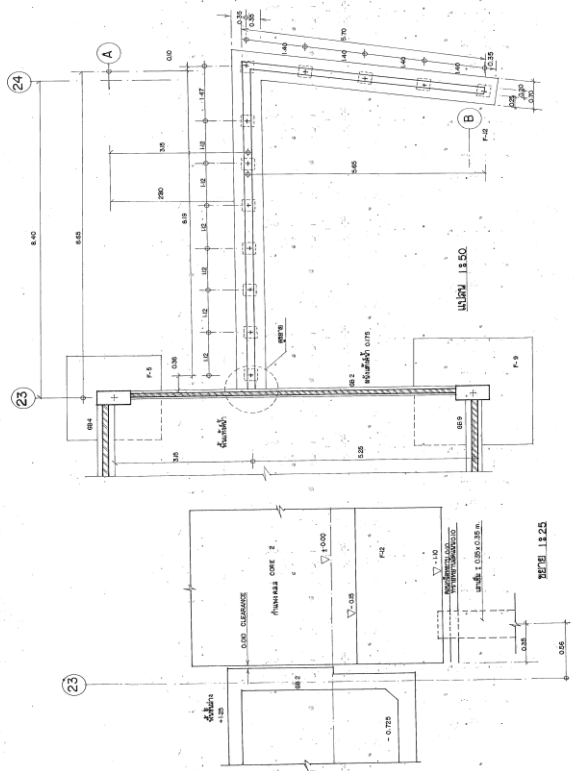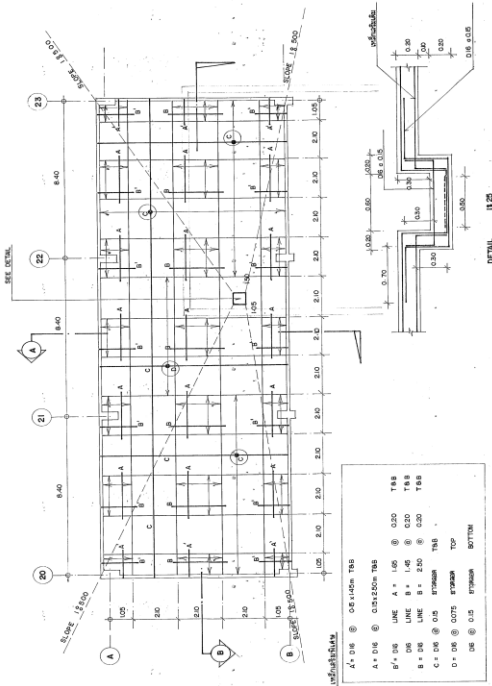









AS-BUILT DRAWING

Project Name	AS-BUILT DRAWING

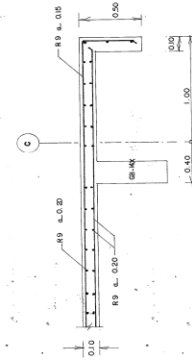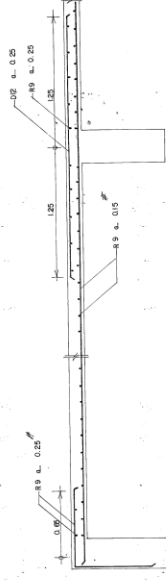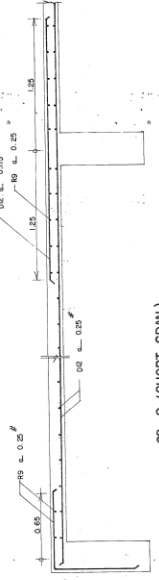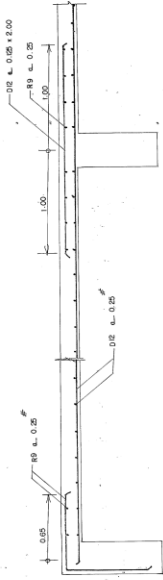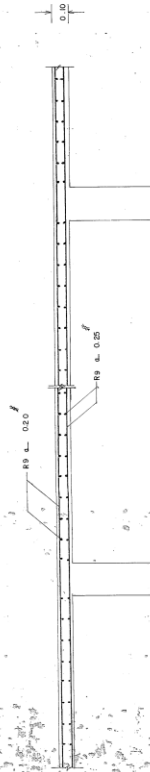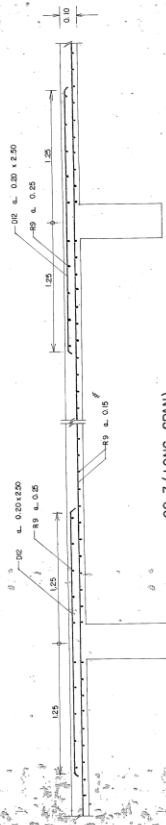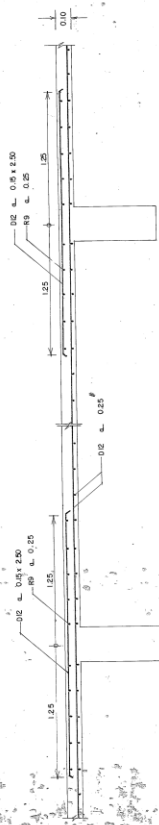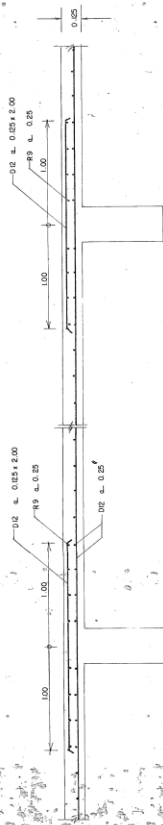[illegible]

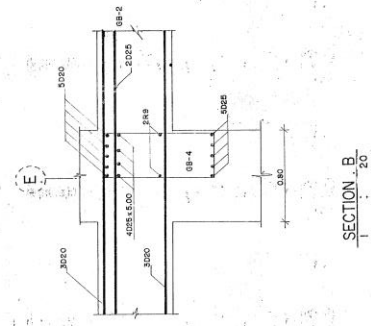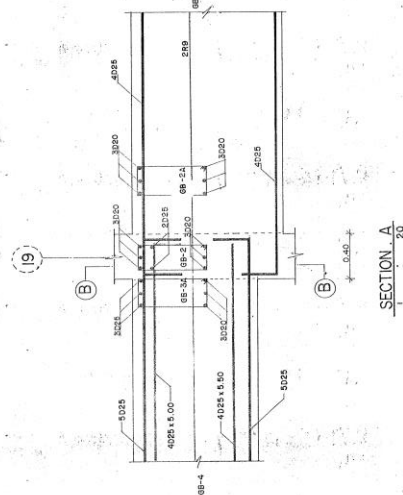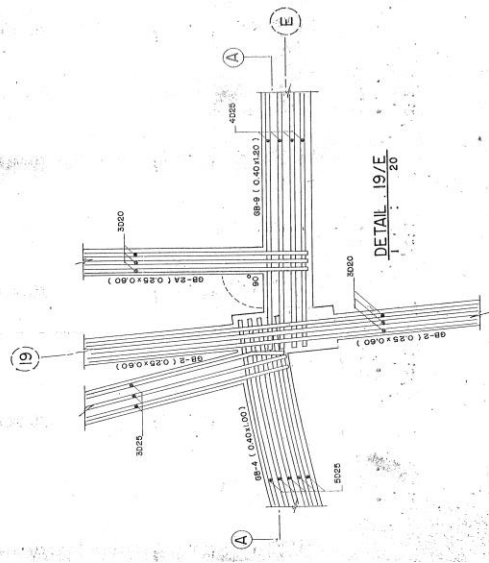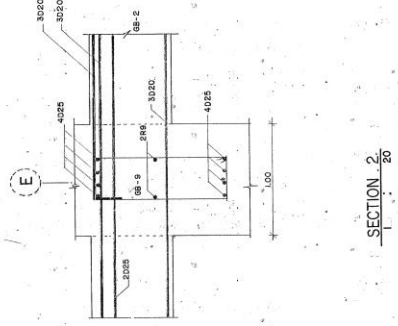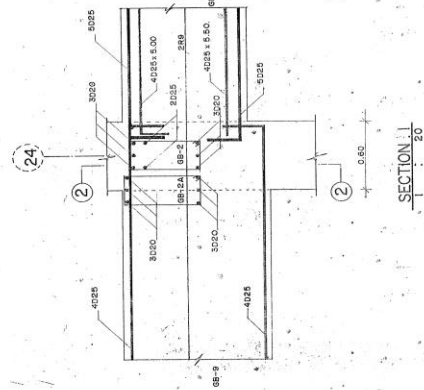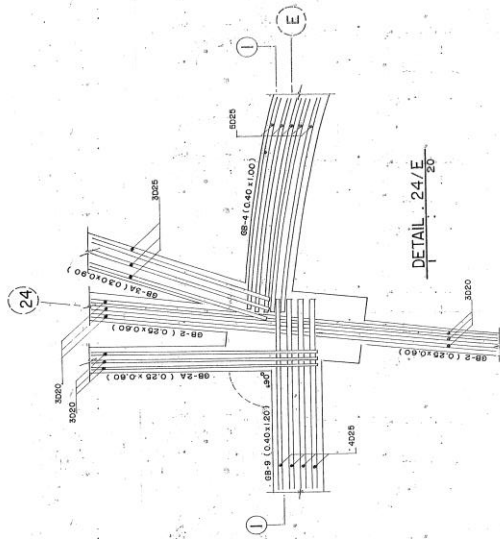



AS - BUILT DRAWING	
AS DWG NO.	HS-041

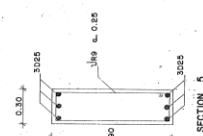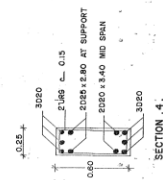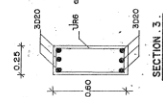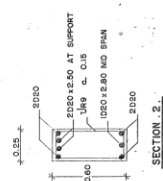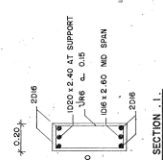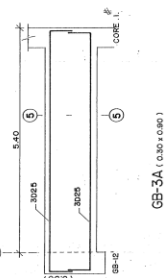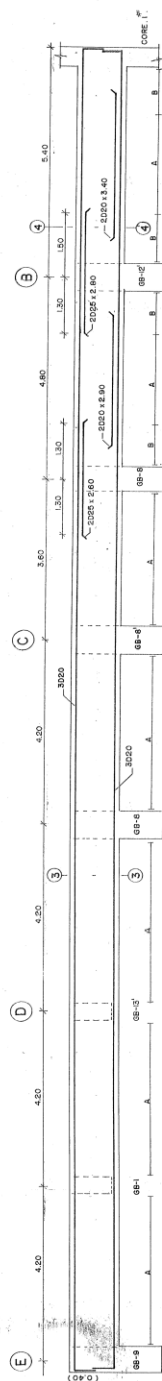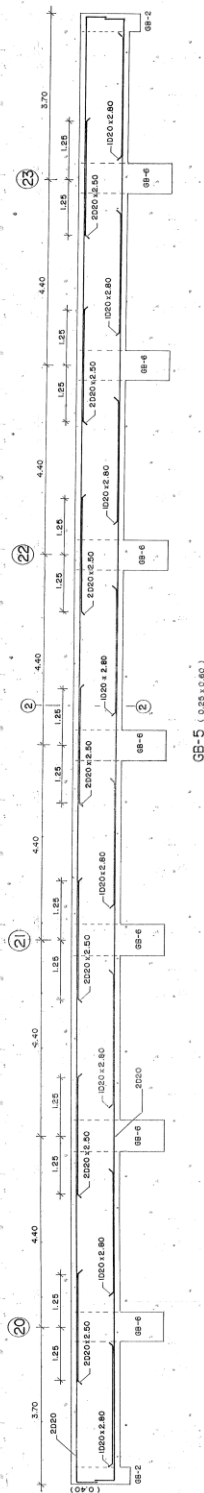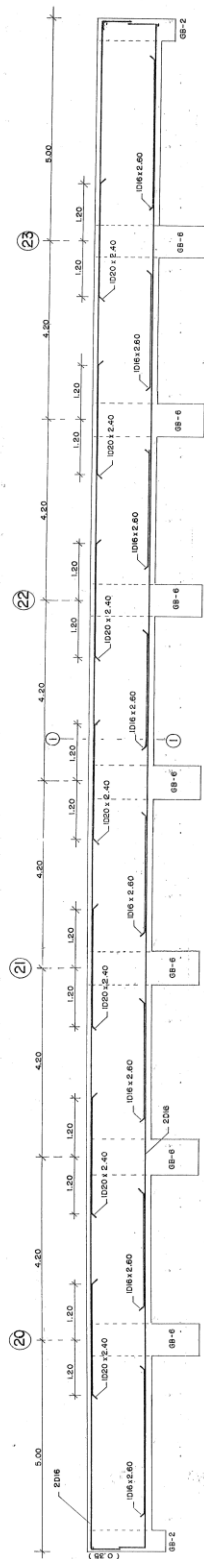

ZONE . I .

[illegible]

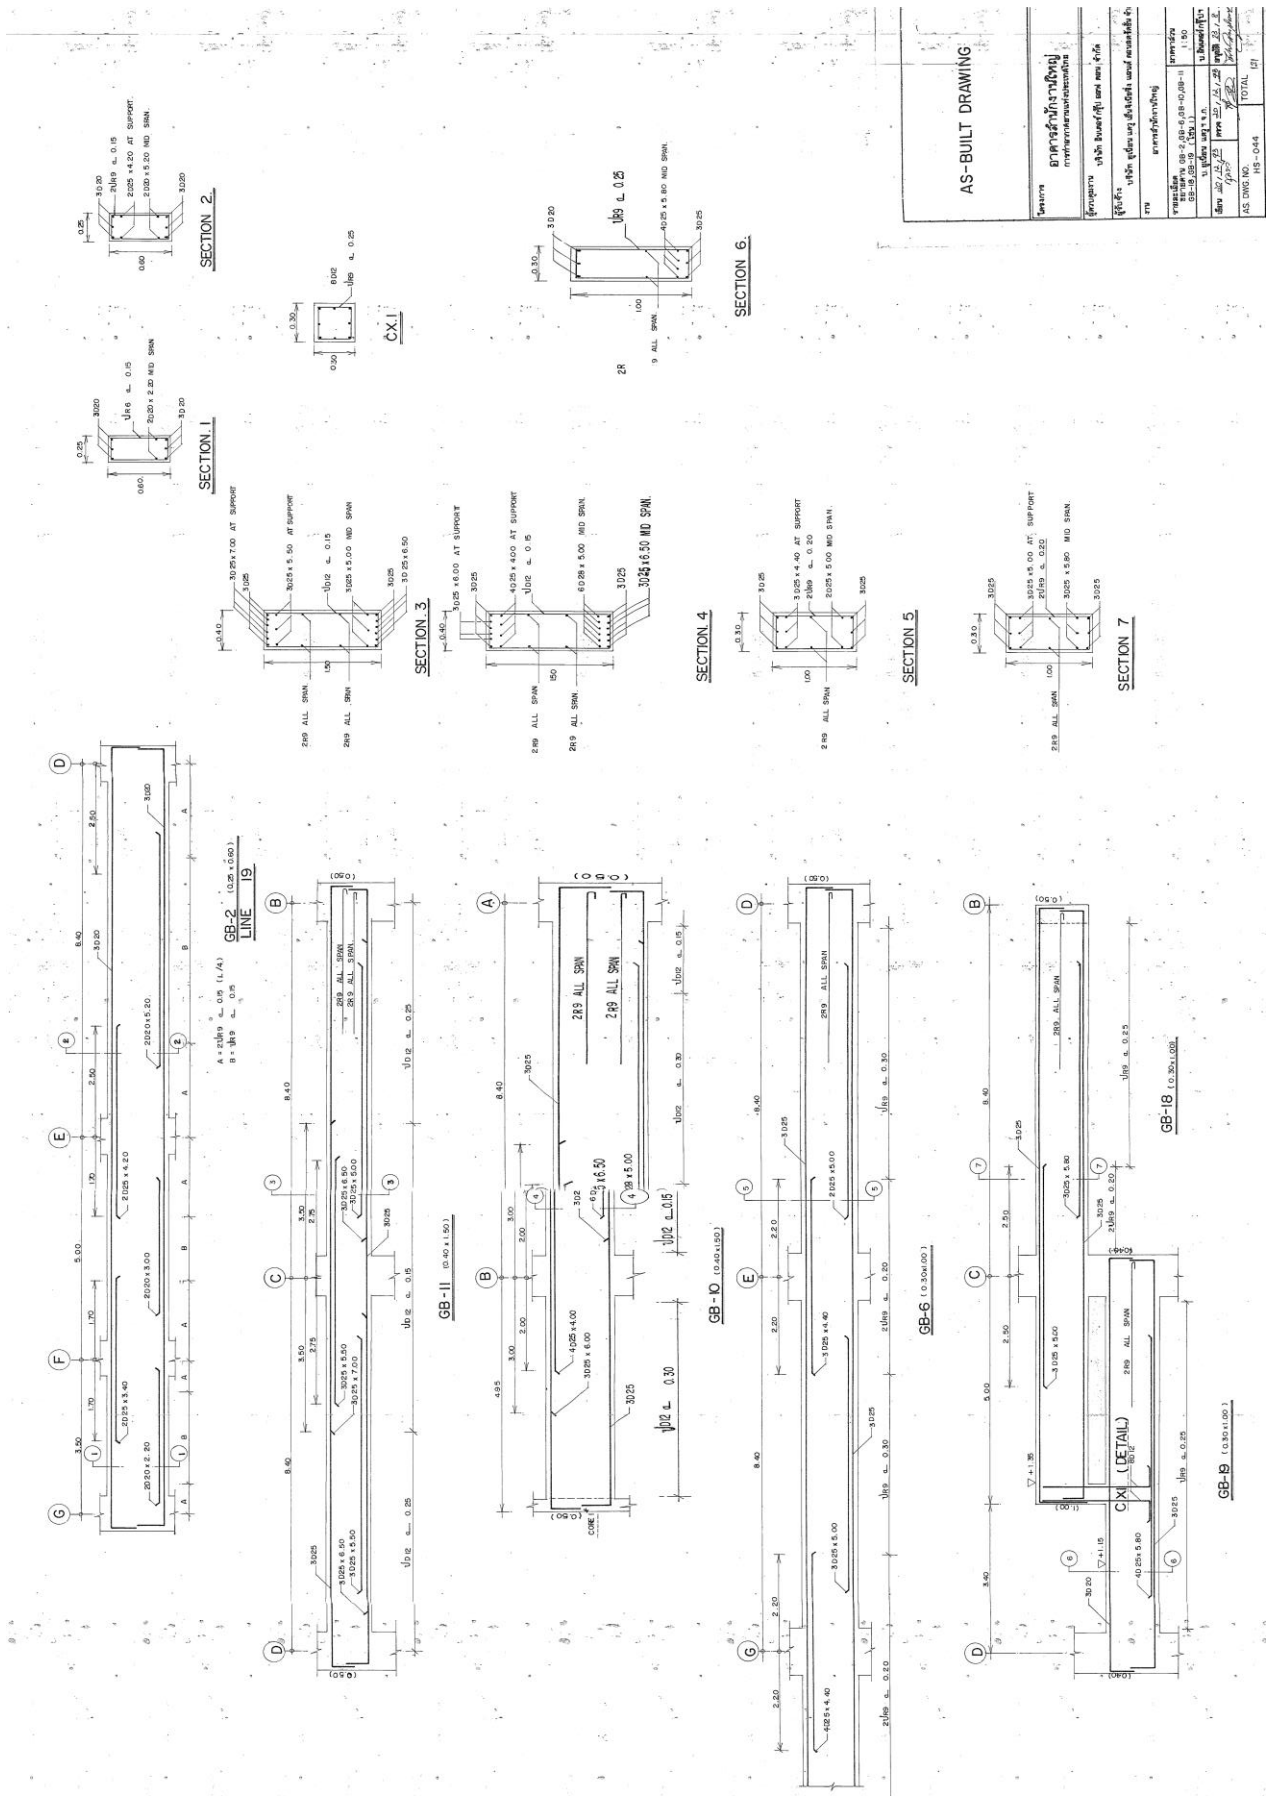

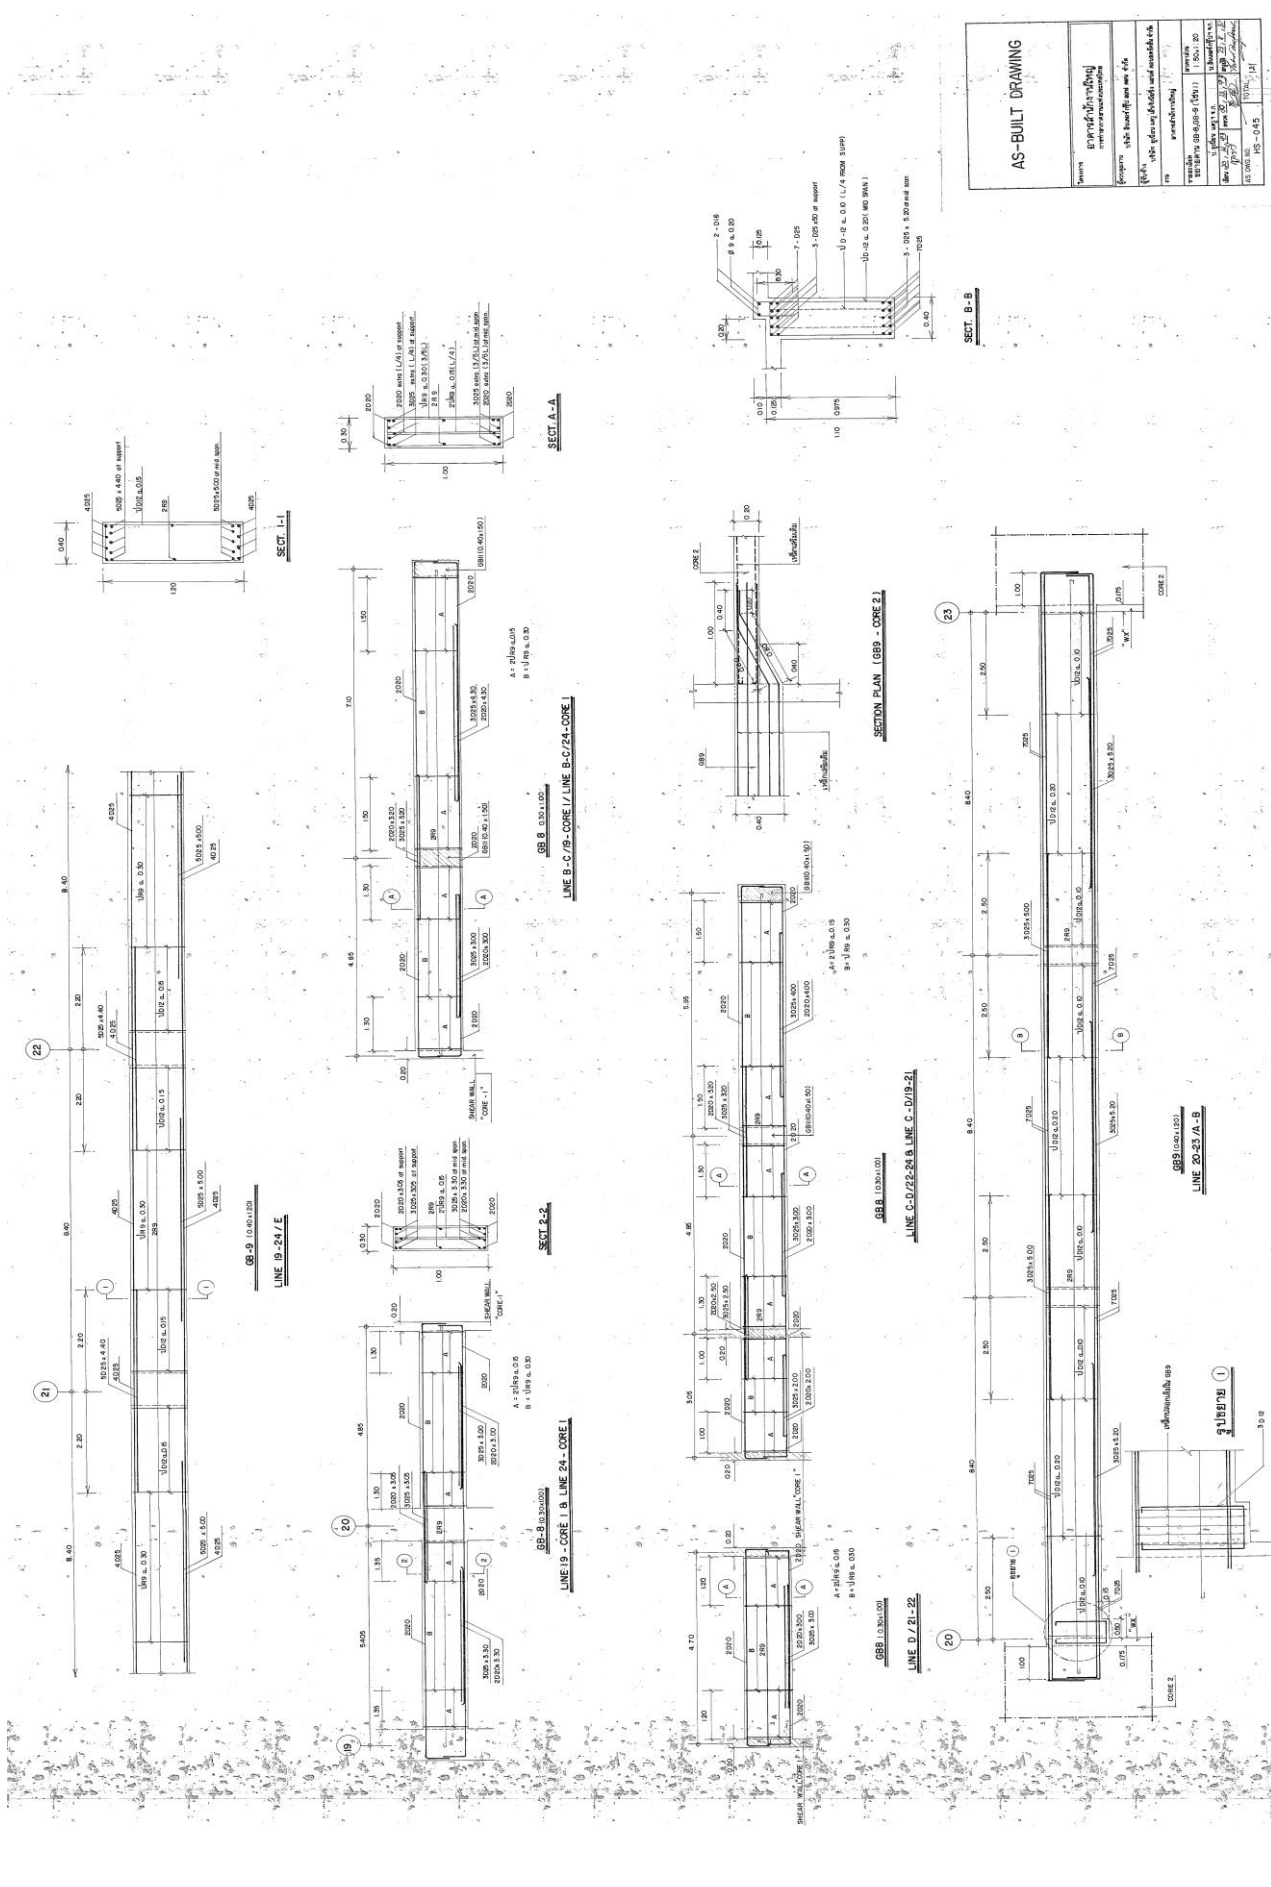

AS-BUILT DRAWING	



LINE D/21-22

LINE 20-23/A-B

LINE B-C/19-CORE 1 / LINE B-C/24-CORE 1




LINE 19-CORE 1 & LINE 24-CORE 1

SECT. 2-2

SECT. A-A


LINE 19-24/E

SECT. 1-1

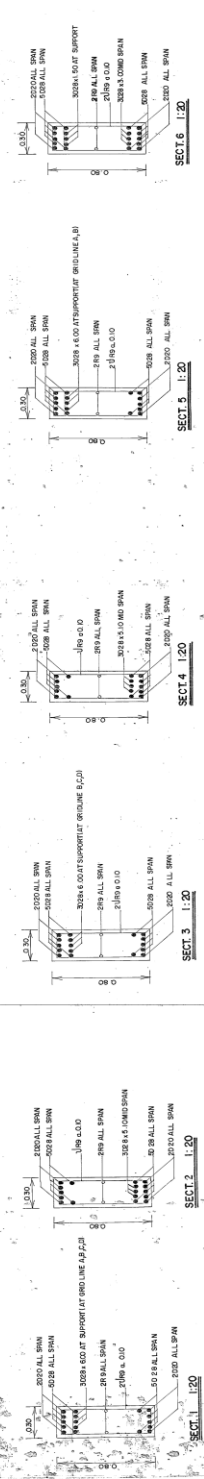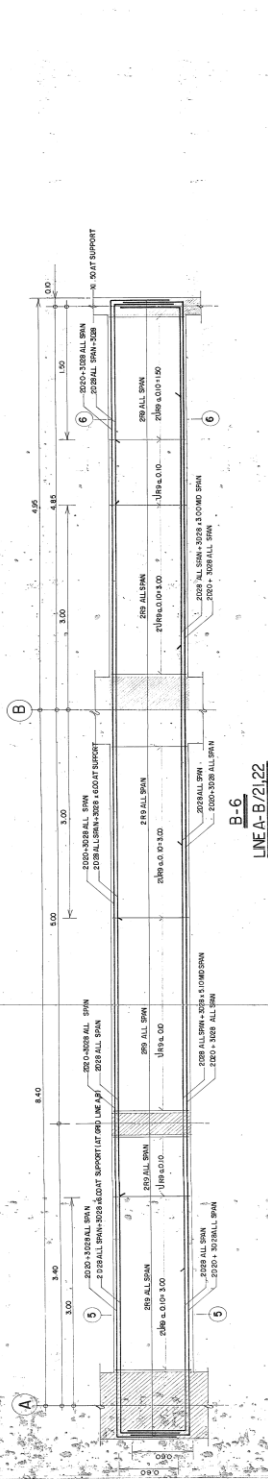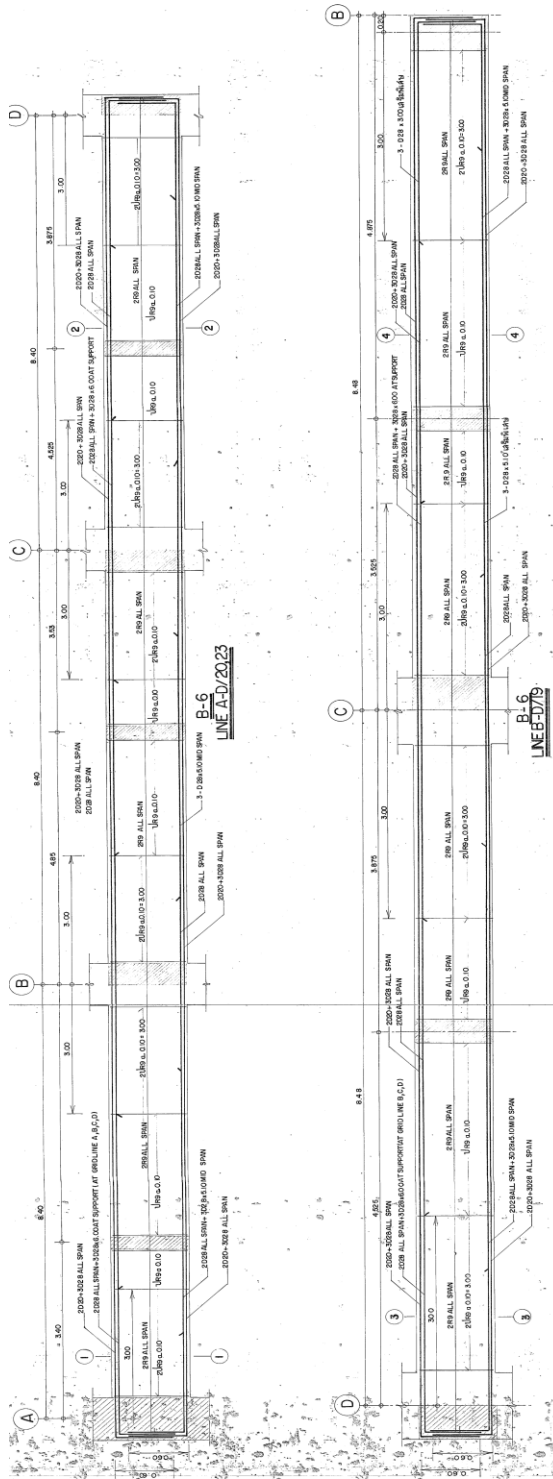


AS-BUILT DRAWING

AS BUILT NO.	HS-047
TOTAL	1/1

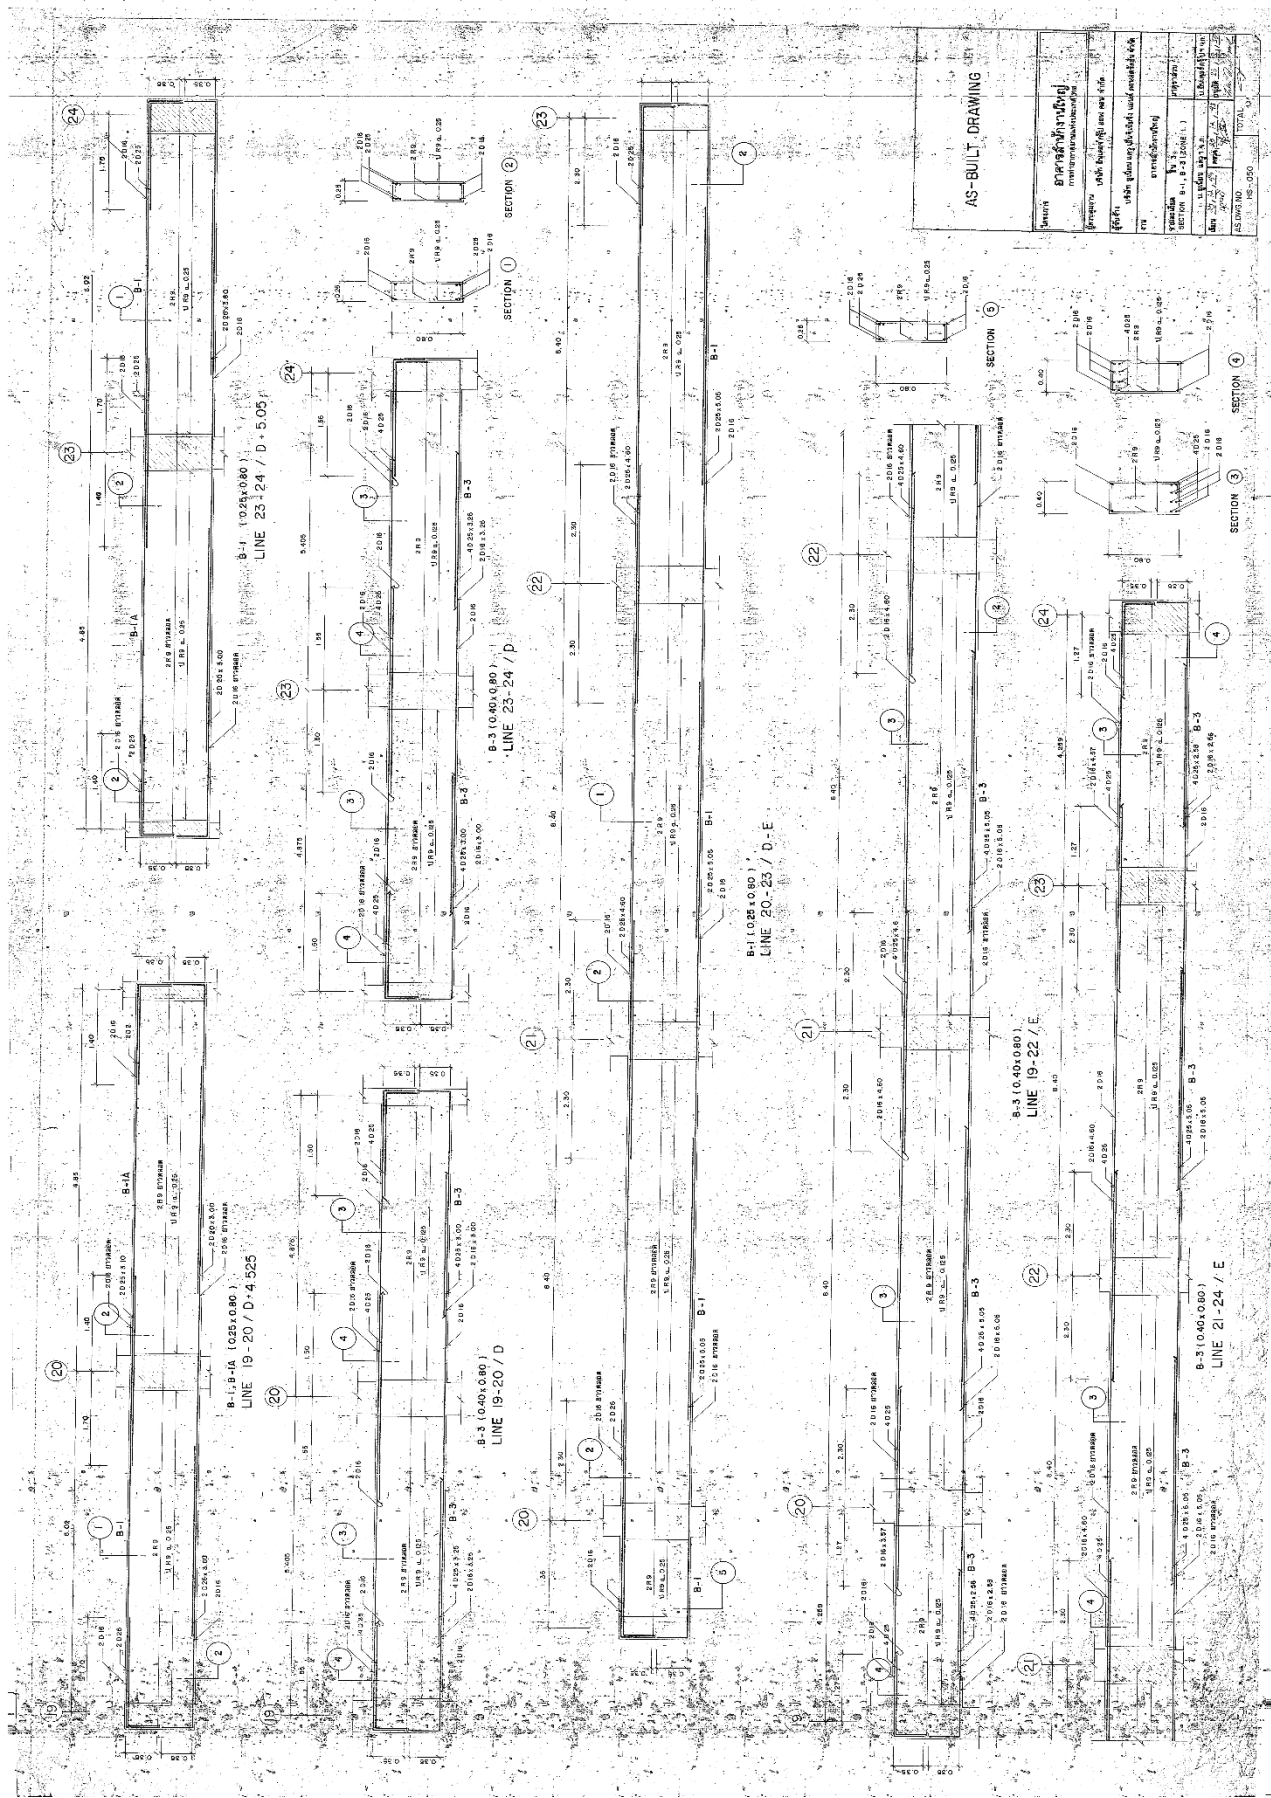


AS-BUILT DRAWING


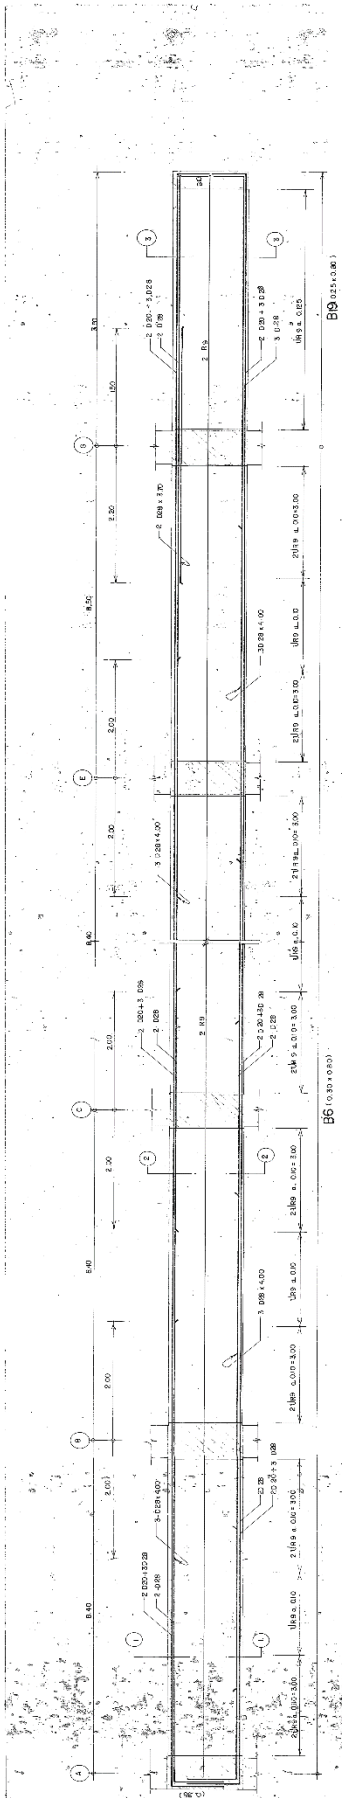


LINE 23 / A-G

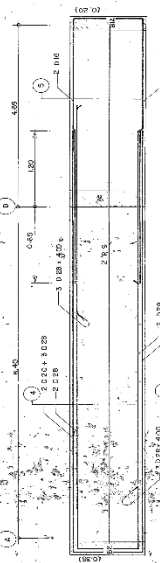



LINE 21-22 / A-B

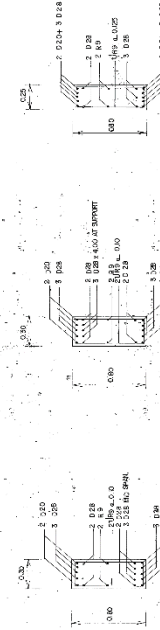

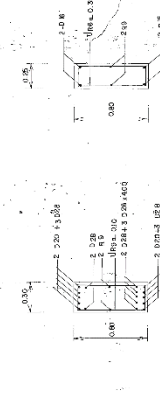

SEC. 1

SEC. 2

SEC. 3


SEC. 4

SEC. 5

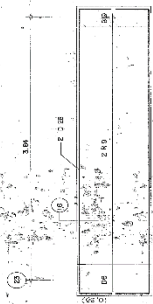


B19 (0.25 x 0.25)

LINE 23/24 / E-F

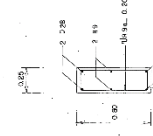


B19 (0.25 x 0.25)

SEC. 6

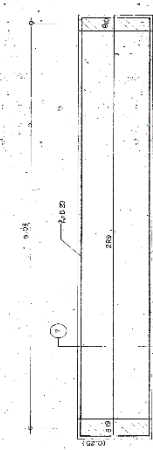

B19 (0.25 x 0.25)


LINE 23/24 / E-G

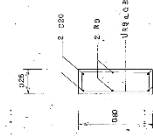



B19 (0.25 x 0.25)

SEC. 7


AS-BUILT DRAWING	






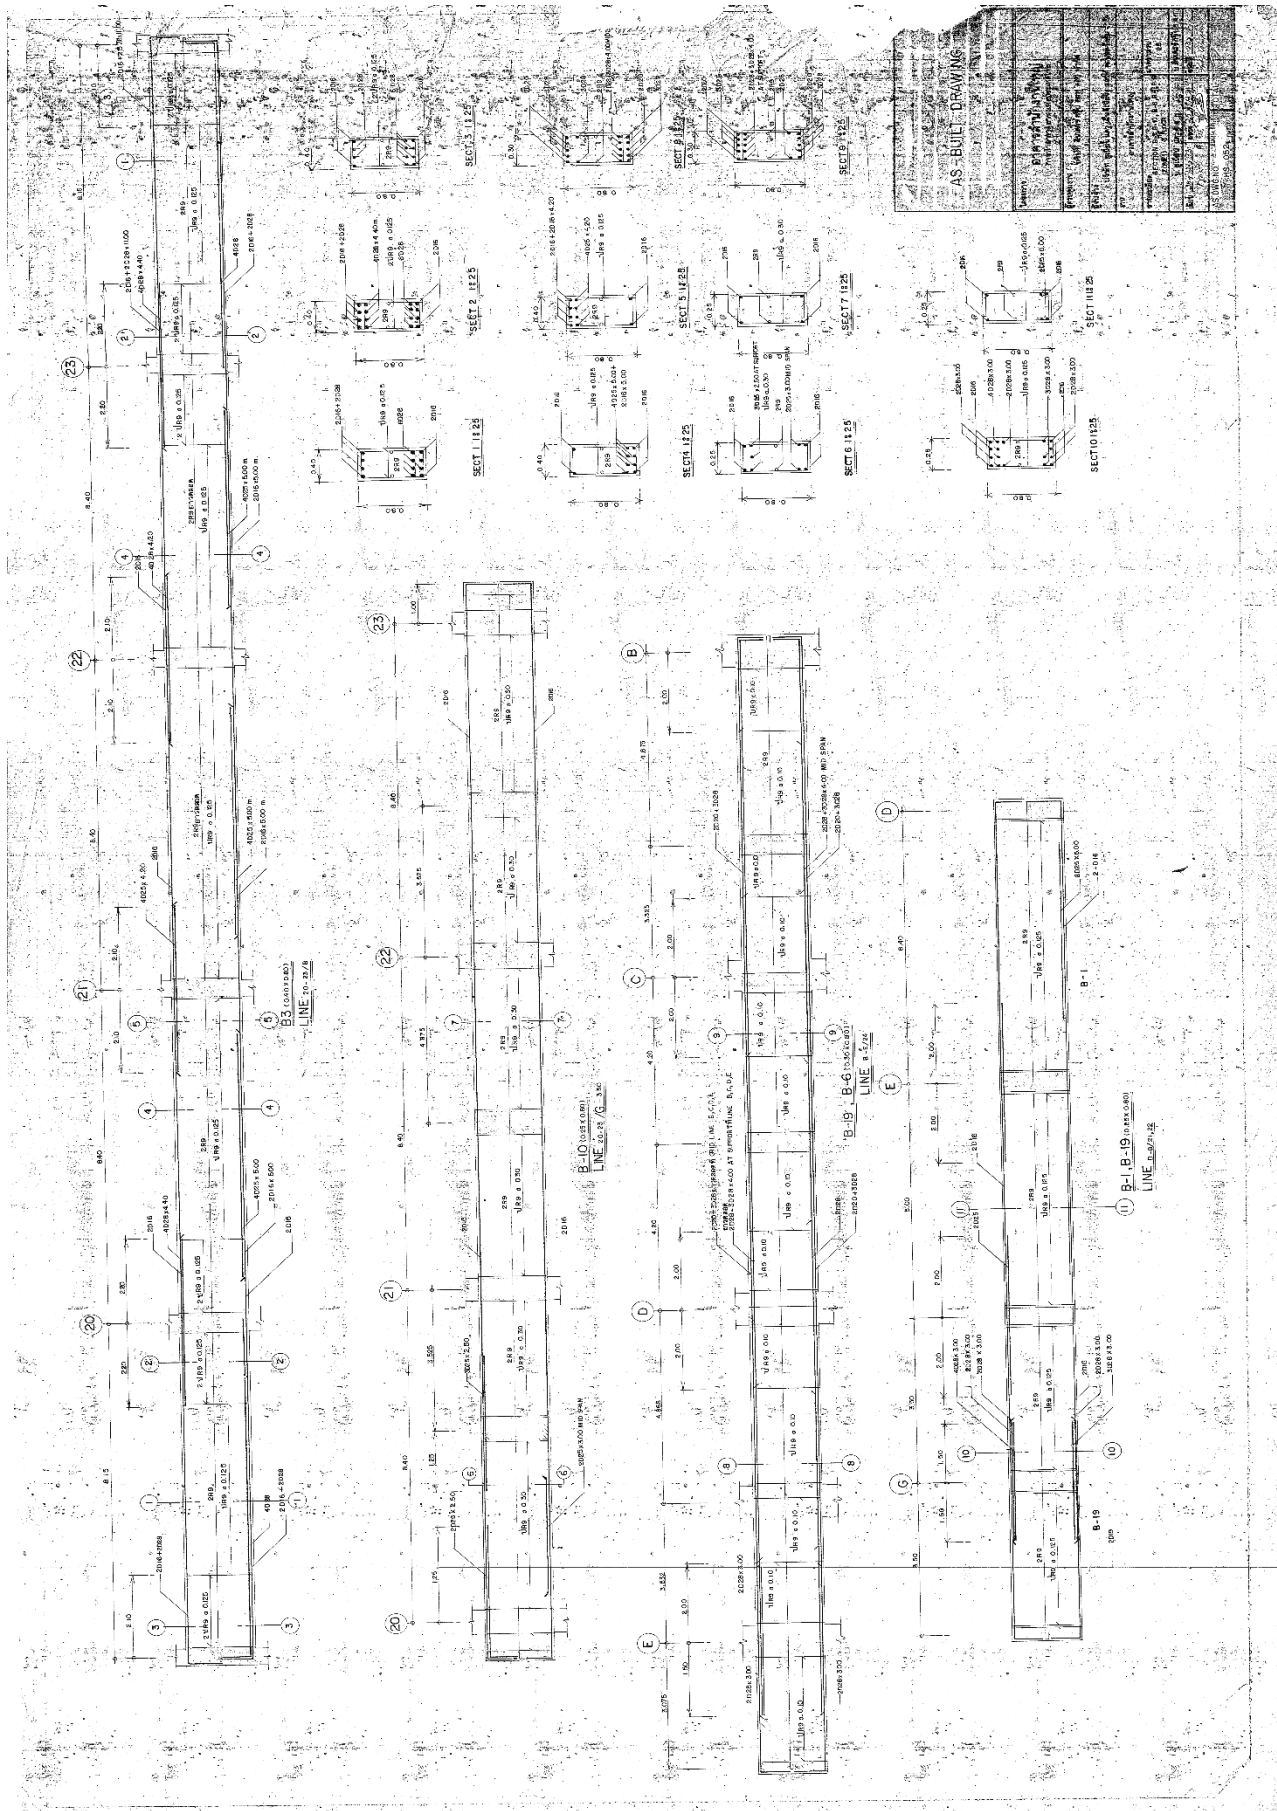


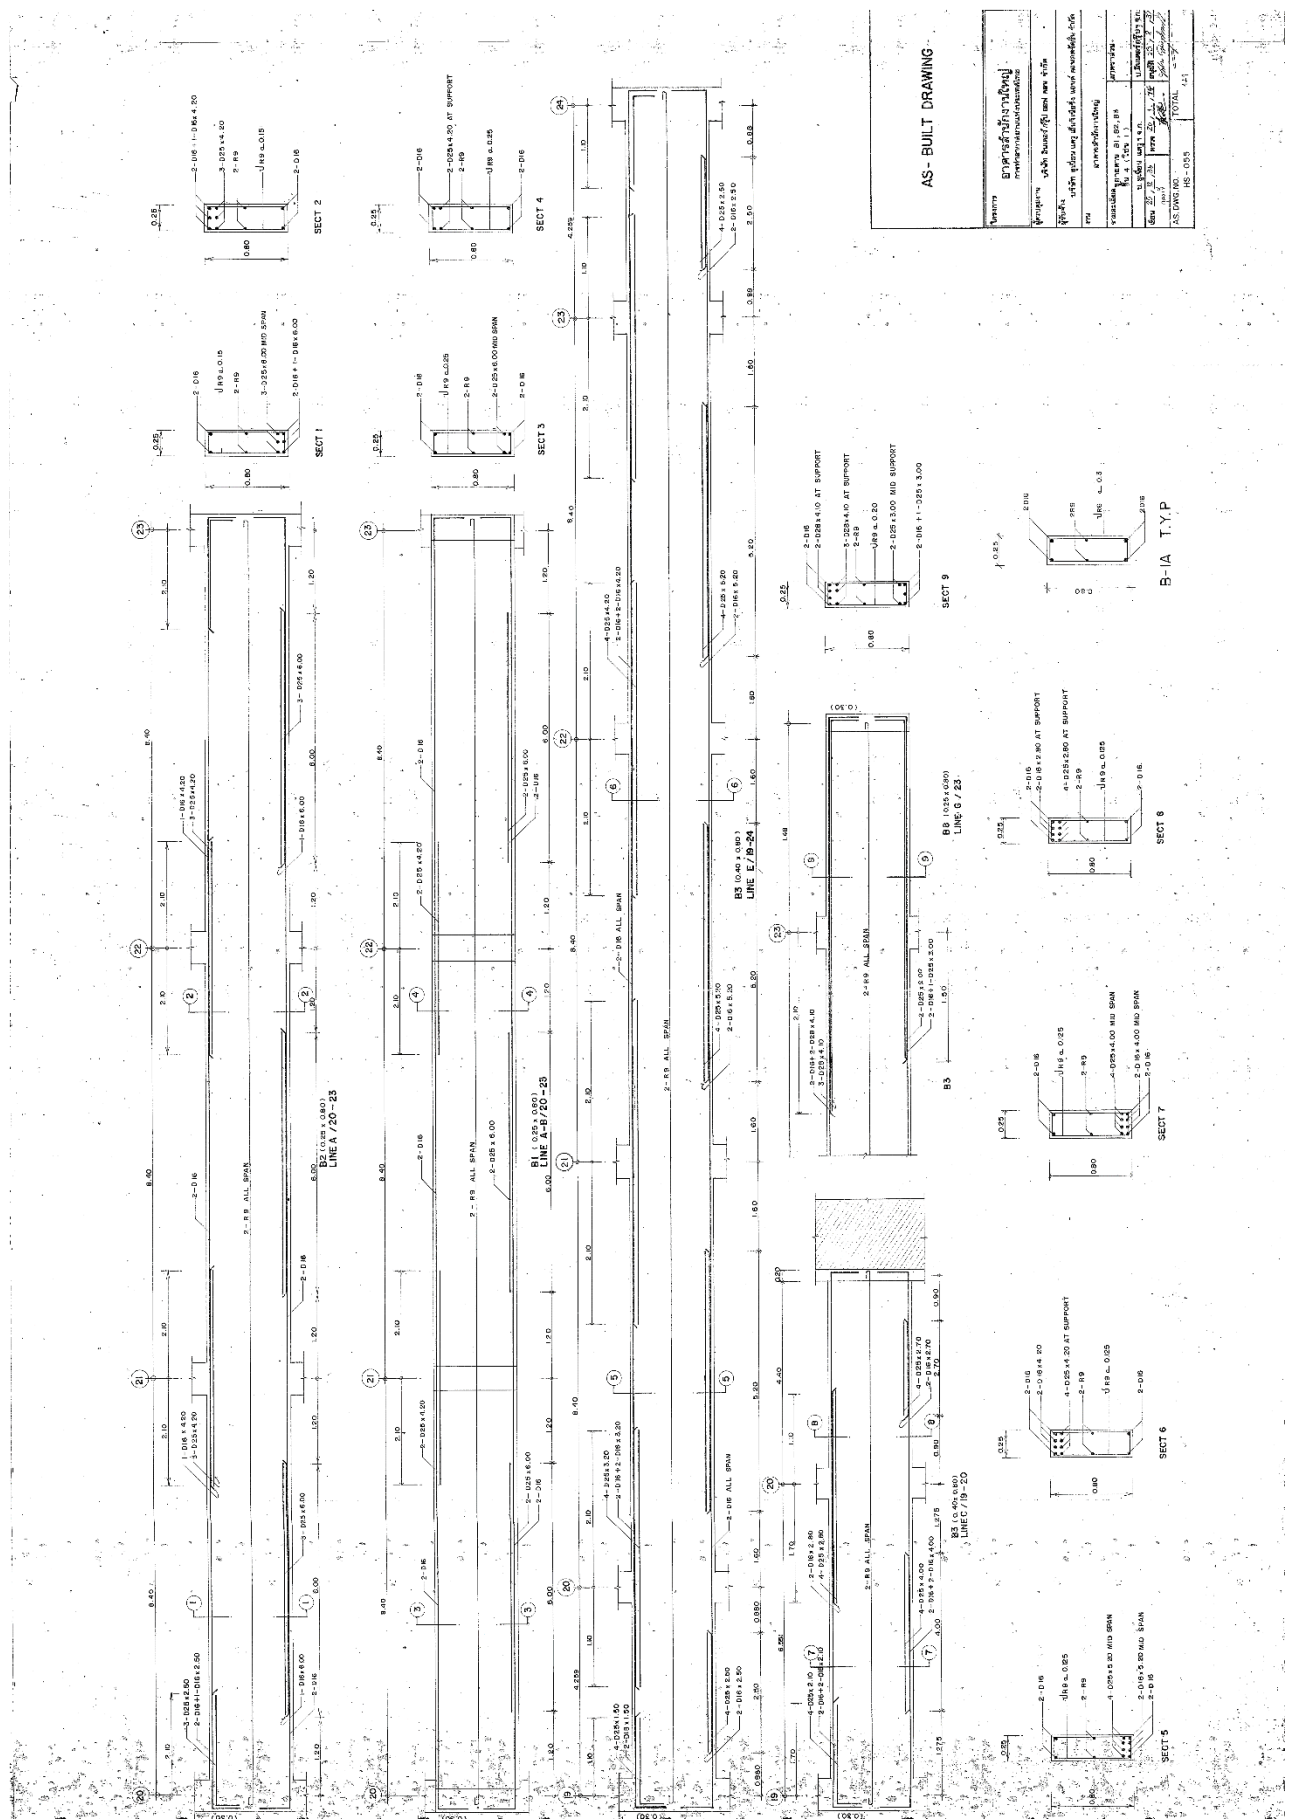

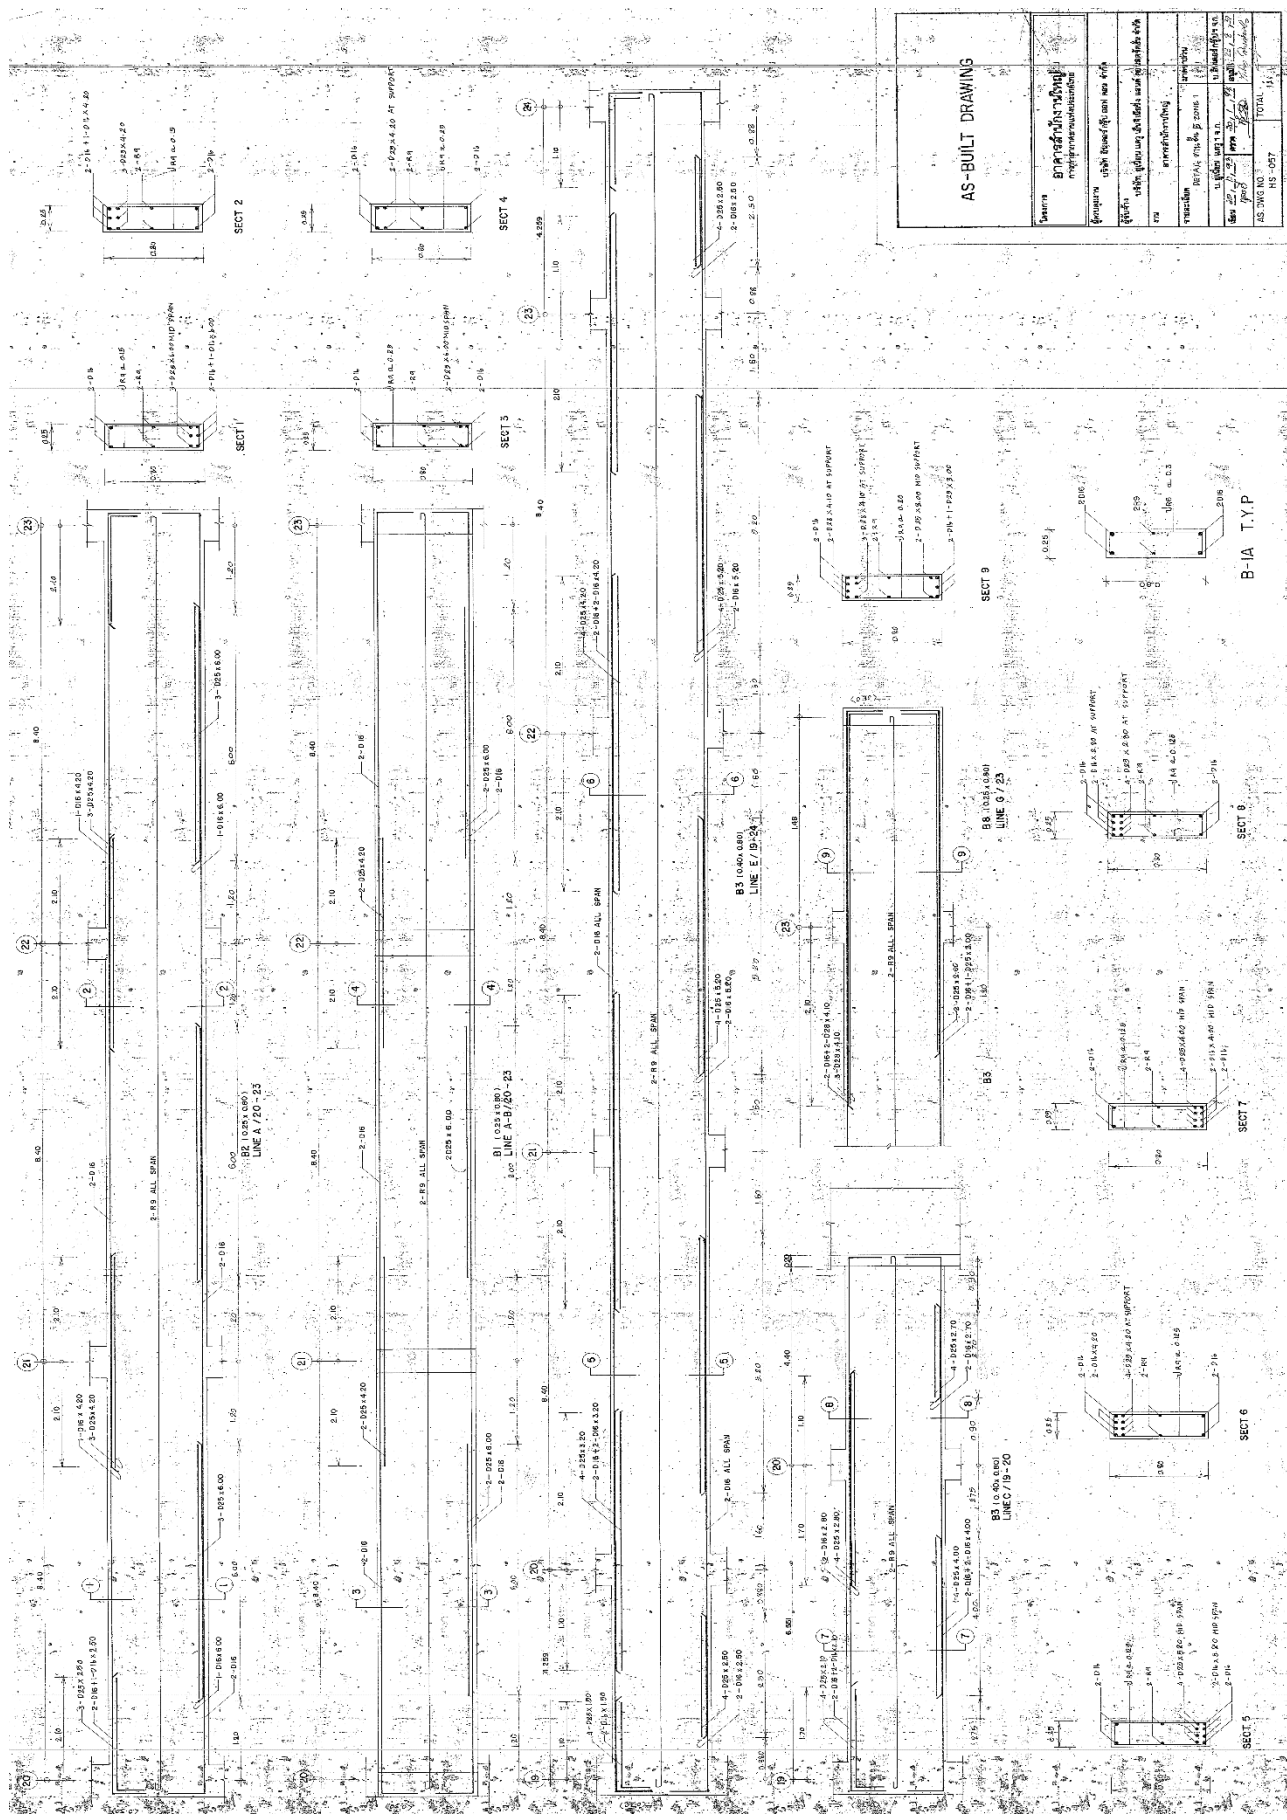

B 1 A TYP

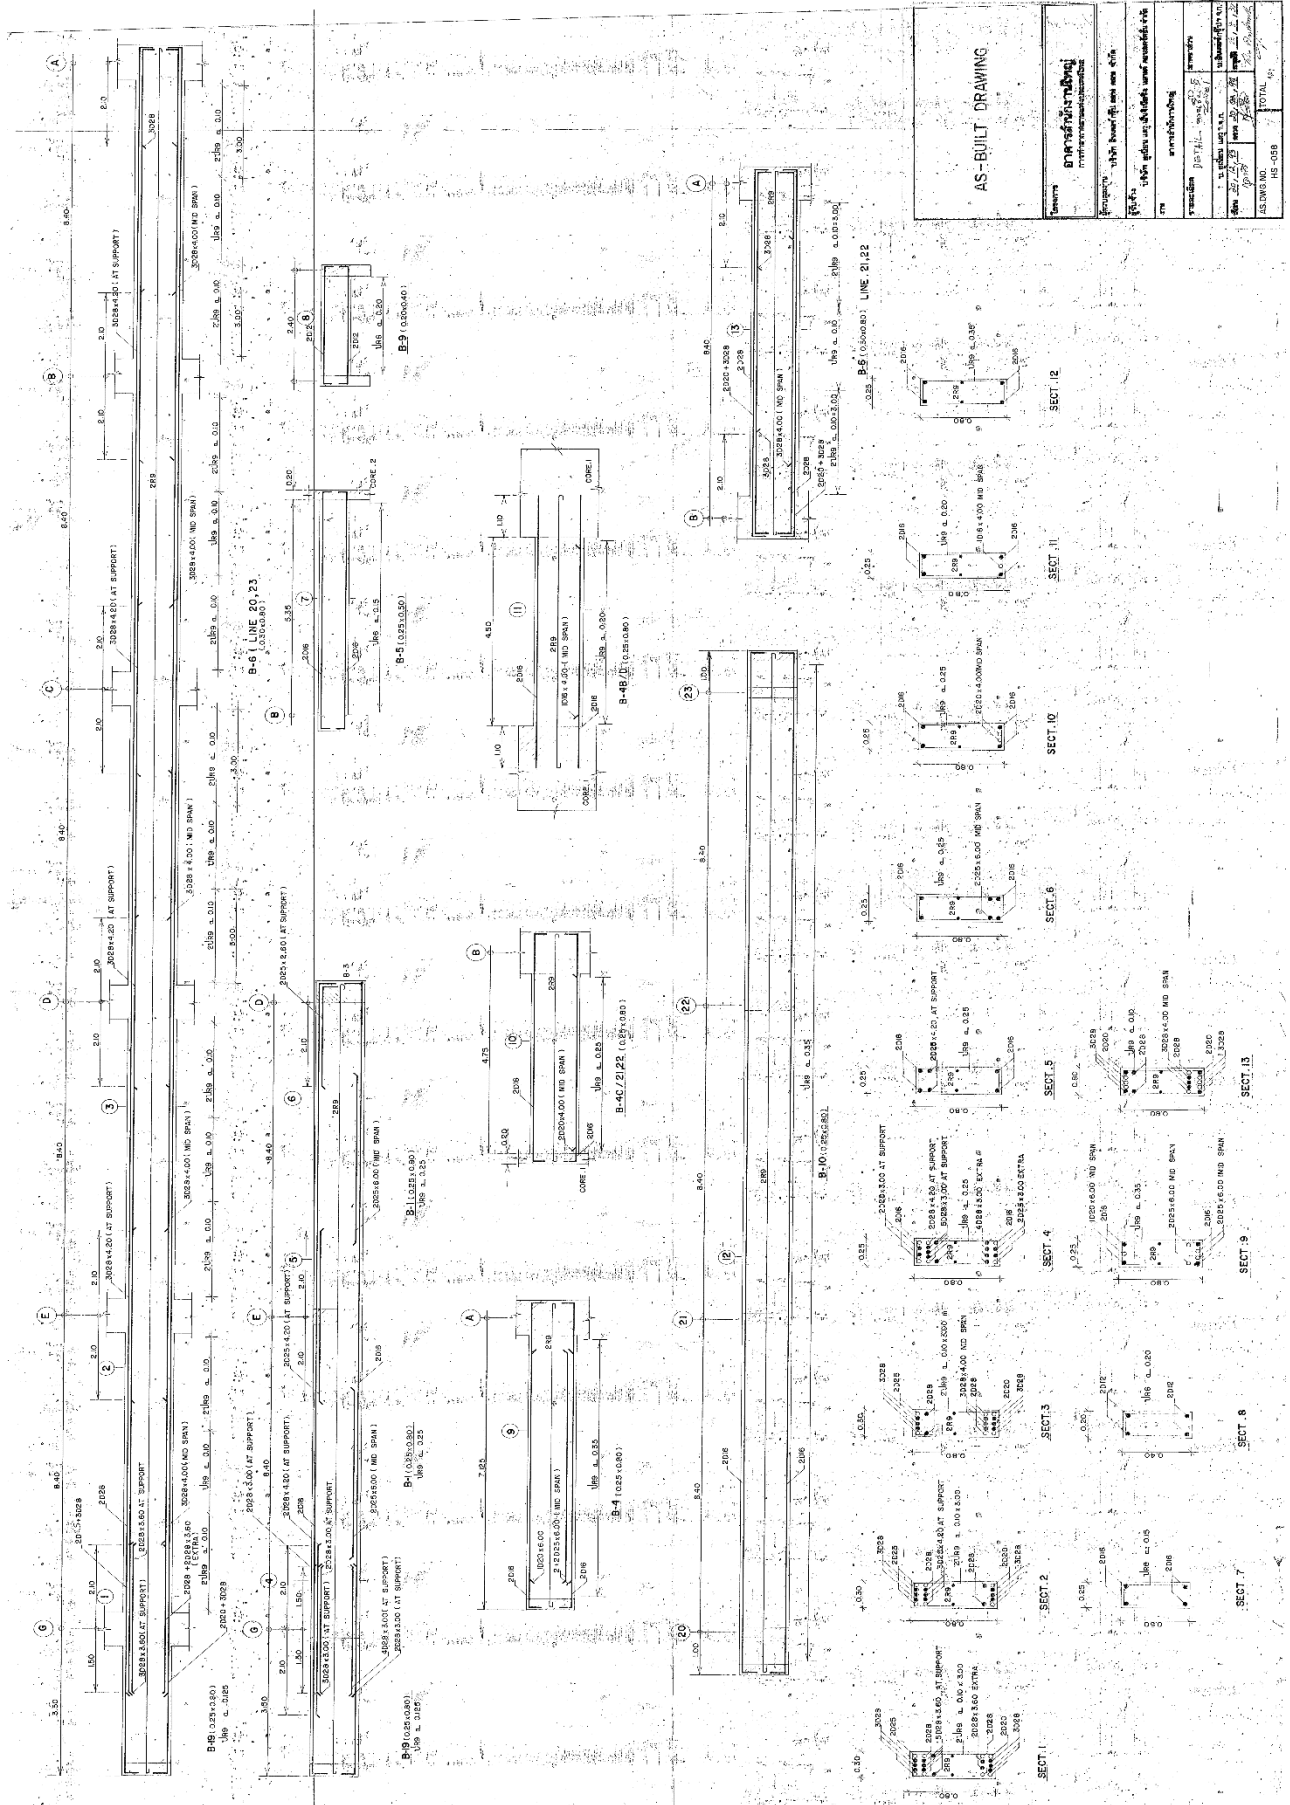

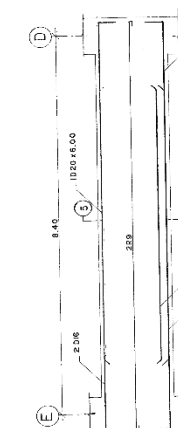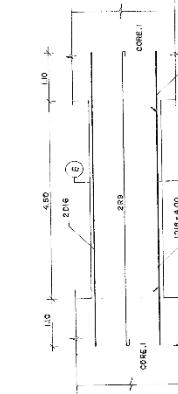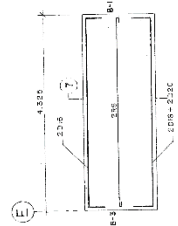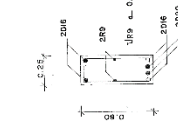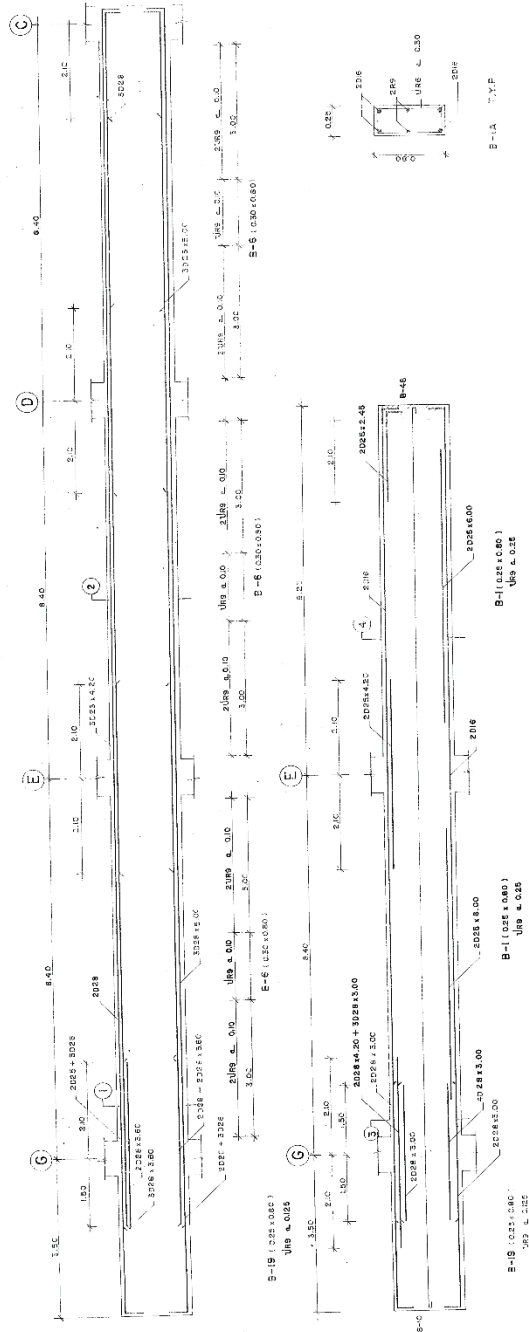 

SECT 7












B-4C (025' x 0.00)
UHS $\pm$ 0.25

B-4B (025' x 0.00)
UHS $\pm$ 0.25



B-4A (025' x 0.00)
UHS $\pm$ 0.25

B-4 (025' x 0.00)
UHS $\pm$ 0.25

AS-BUILT DRAWING	

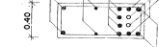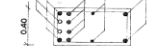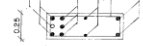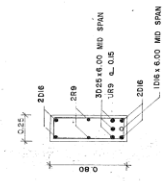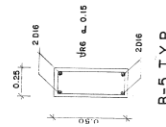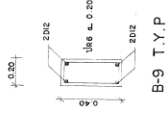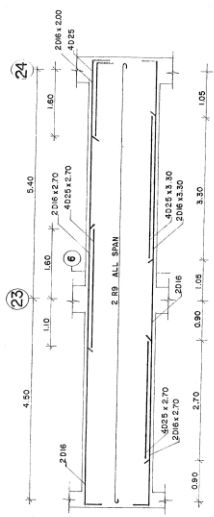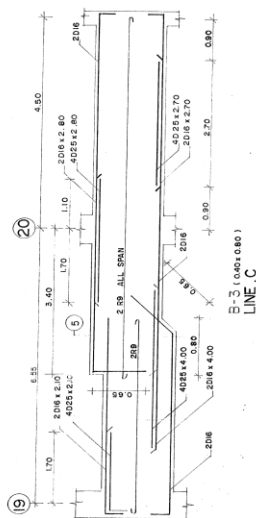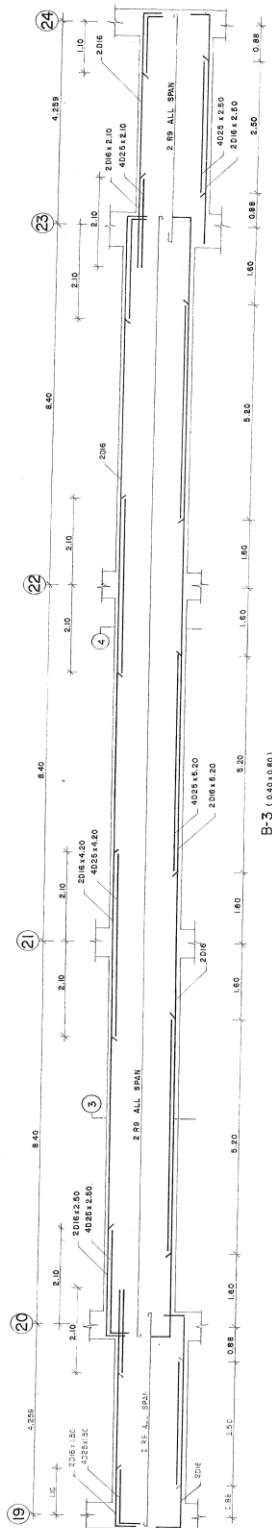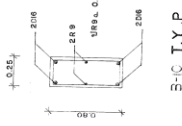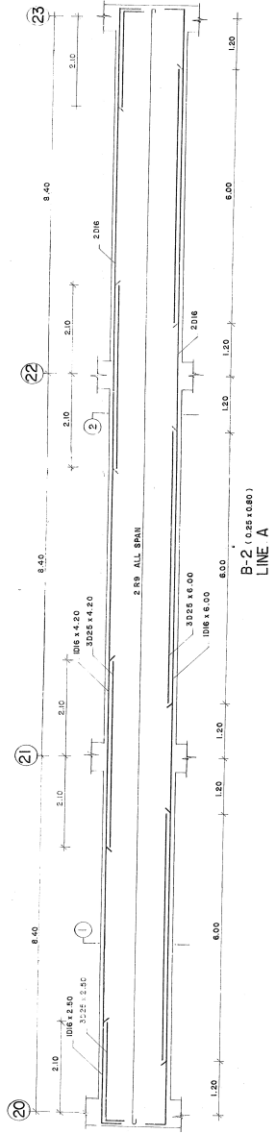

AS-BUILT DRAWING	

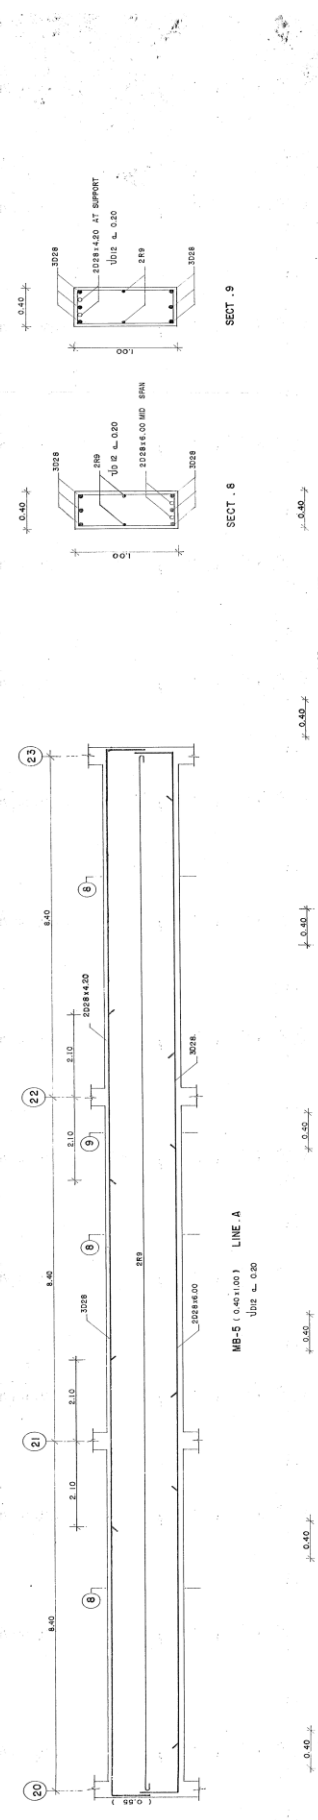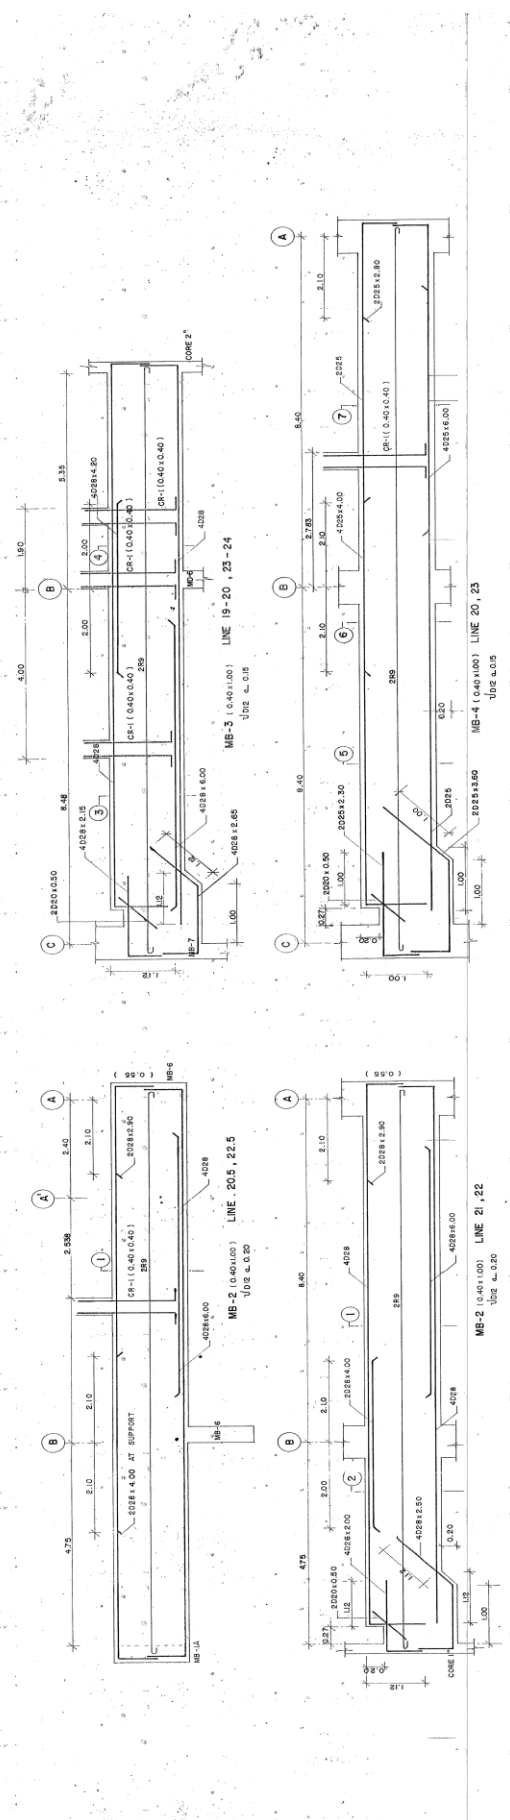

AS-BUILT DRAWING


AS-DWG NO. HS-004

MB-1


MB-1A

MB-2


MB-3

MB-4


MB-5

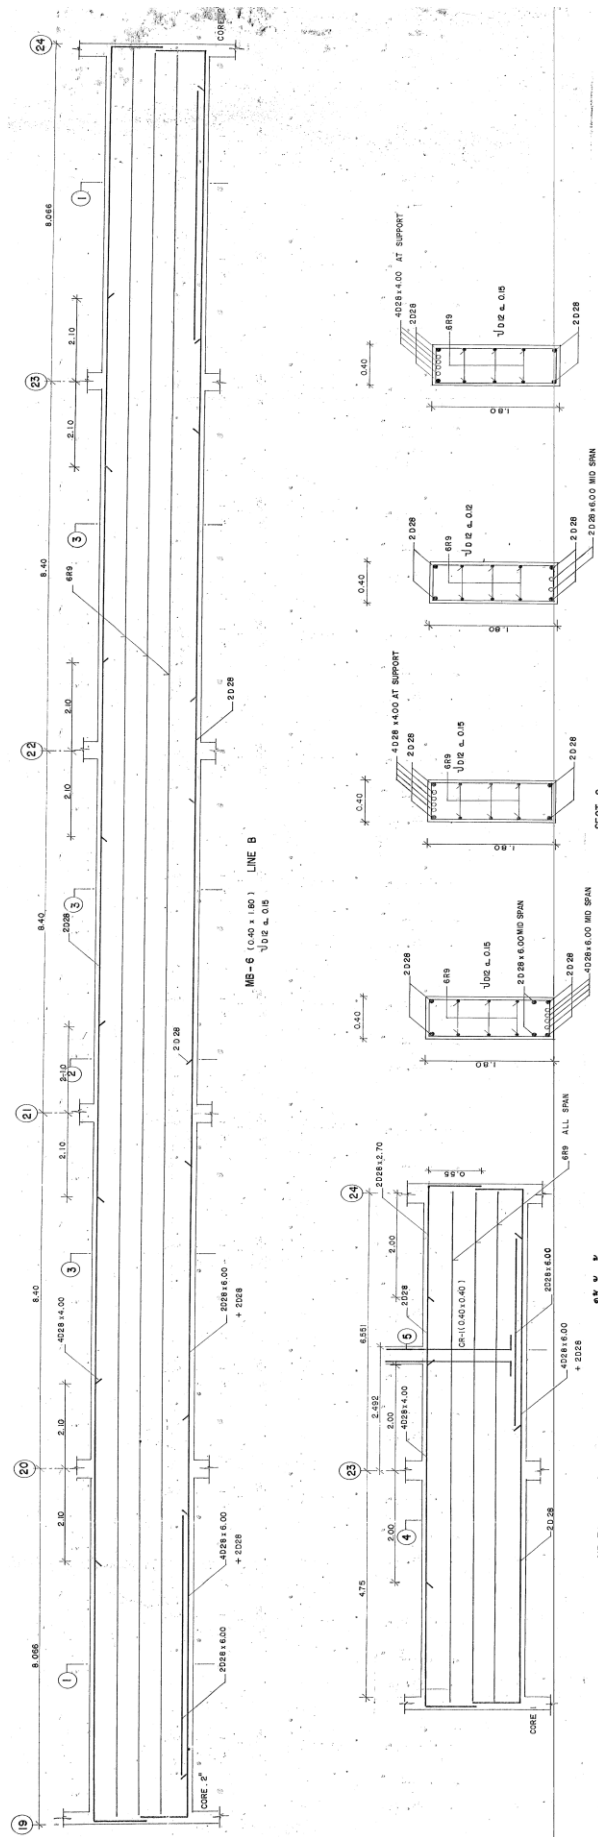


MSI (SHORT SPAN)

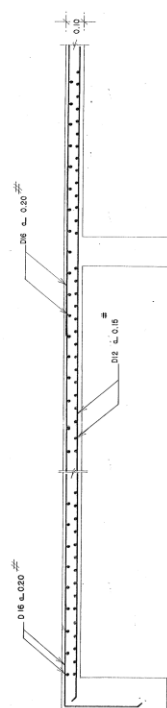

MB-I (T.Y.P)

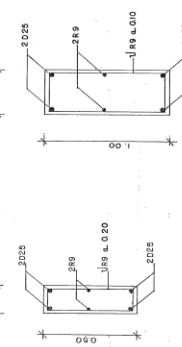

MB-1A (T.Y.P.)

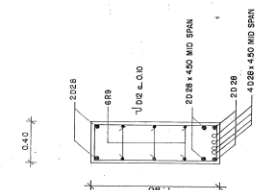


SECT. 5




AS - BUILT DRAWING


[illegible]

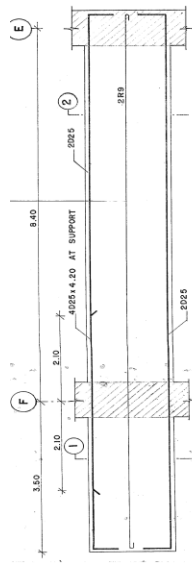


RB-7 LINE. 20, 21, 22, 23 (0.60x1.00)
Unit = 0.20

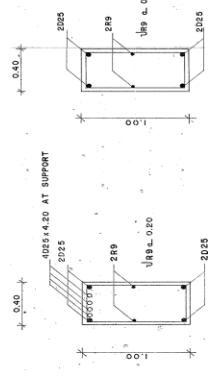


SECT. 1
SECT. 2

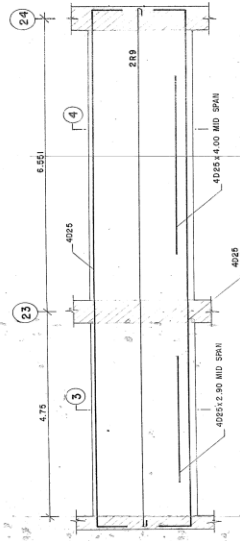


RB-8 LINE C (0.50x1.00)
Unit = 0.20

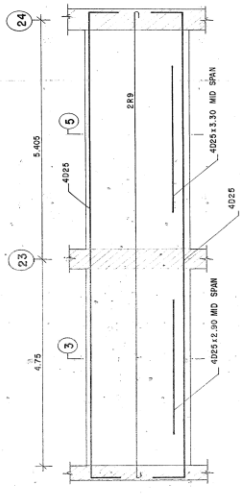


RB-8 LINE D (0.50x1.00)
Unit = 0.20

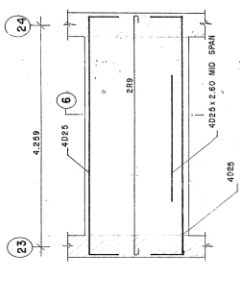


RB-8 LINE E (0.50x1.00)
Unit = 0.20

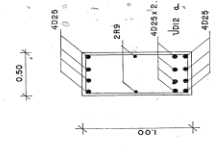


SECT. 3

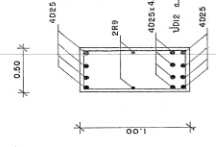


SECT. 4

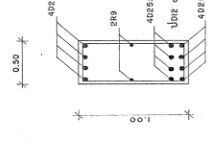


SECT. 5

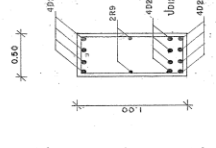


SECT. 6

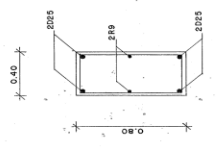

RB-5, RB-6 (TYP)
(0.40x0.80)
Unit = 0.20

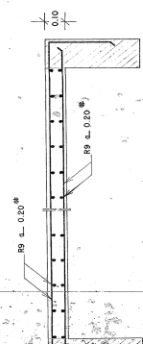


RS-1 (SHORT SPAN)

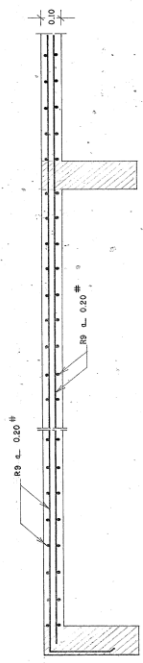

RS-1 (LONG SPAN)

AS-BUILT DRAWING



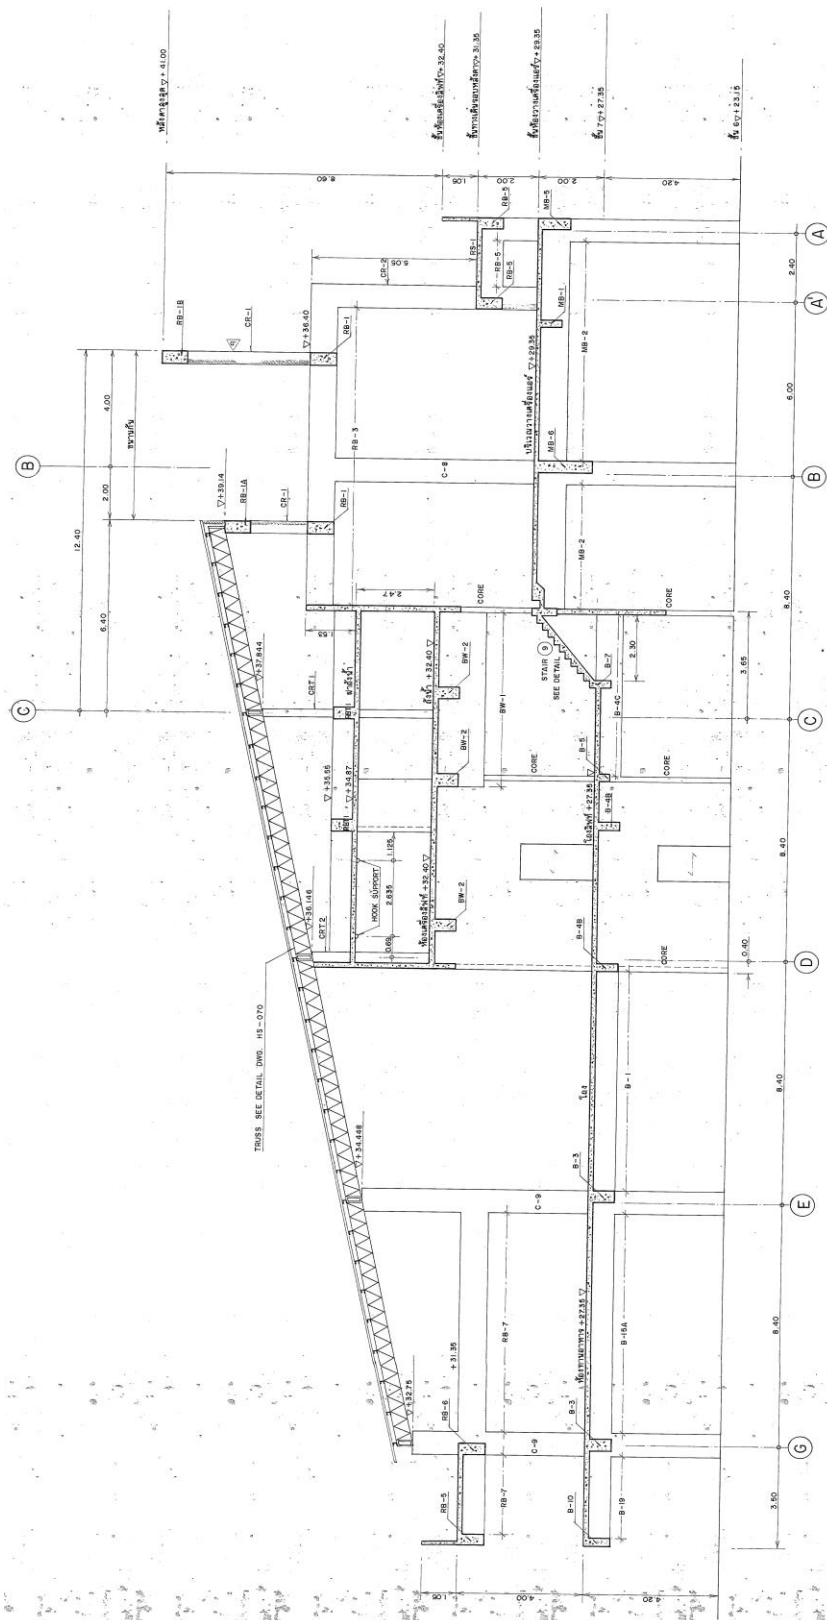

SECTION A-A 1:75







AS-BUILT DRAWING


[illegible]

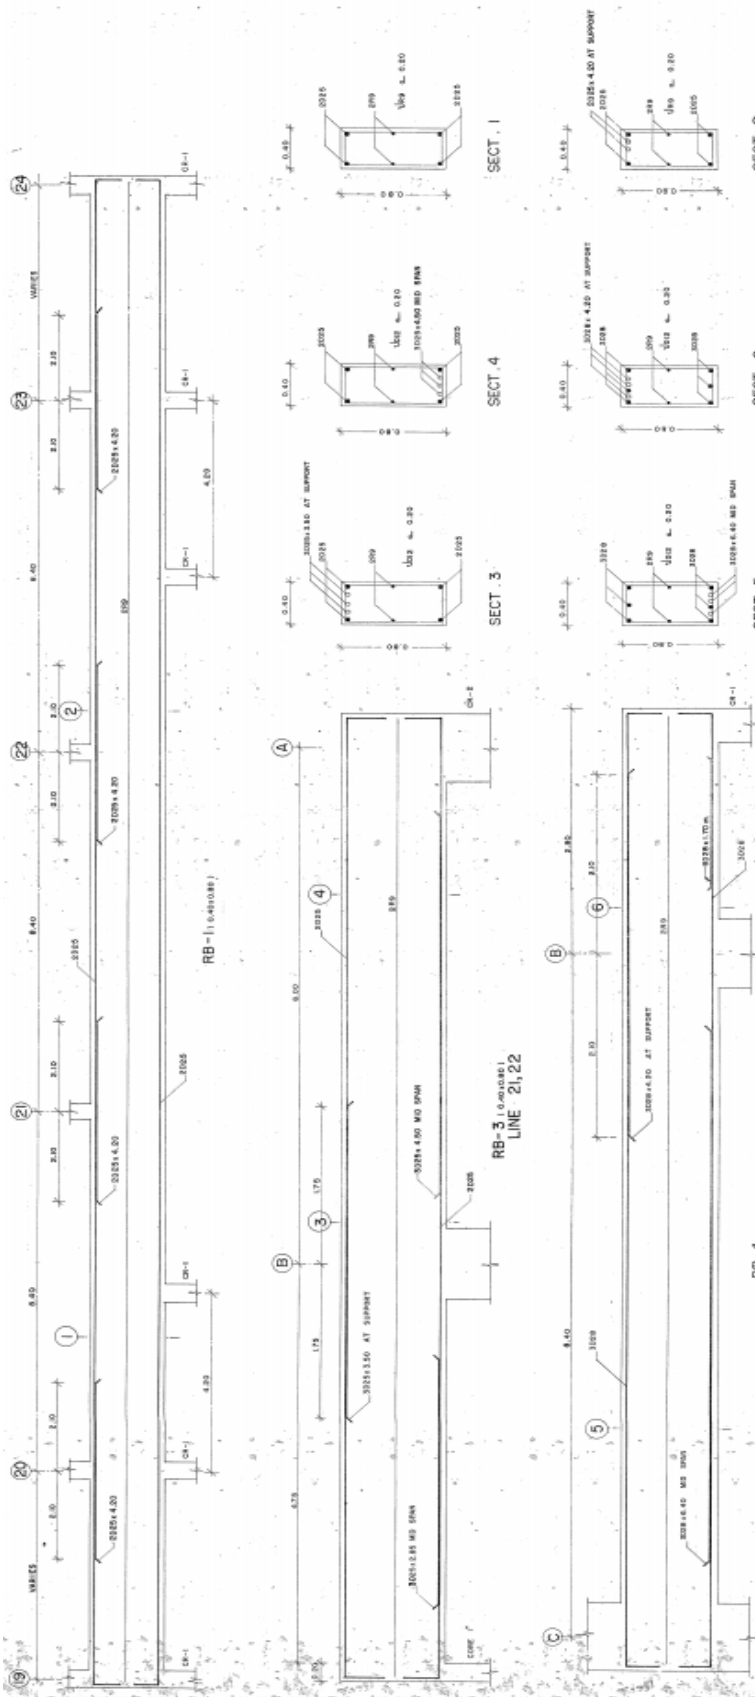


AS - BUILT DRAWING








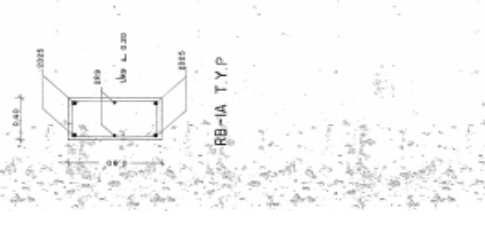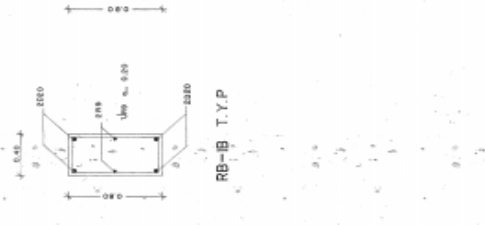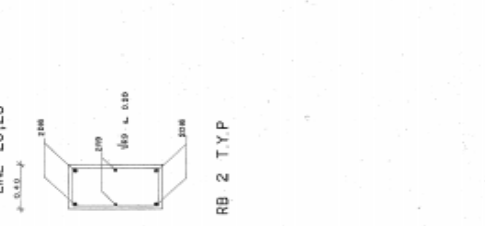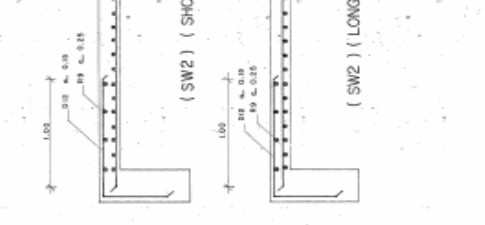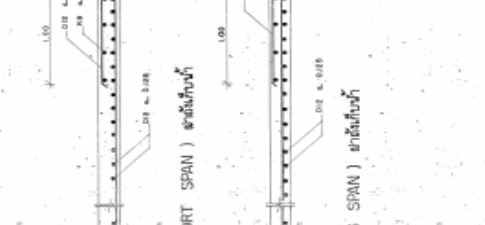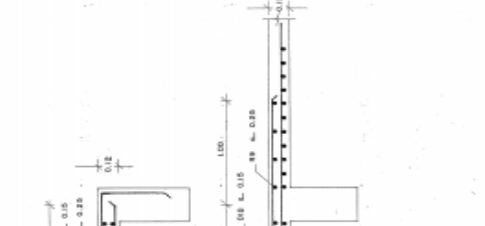


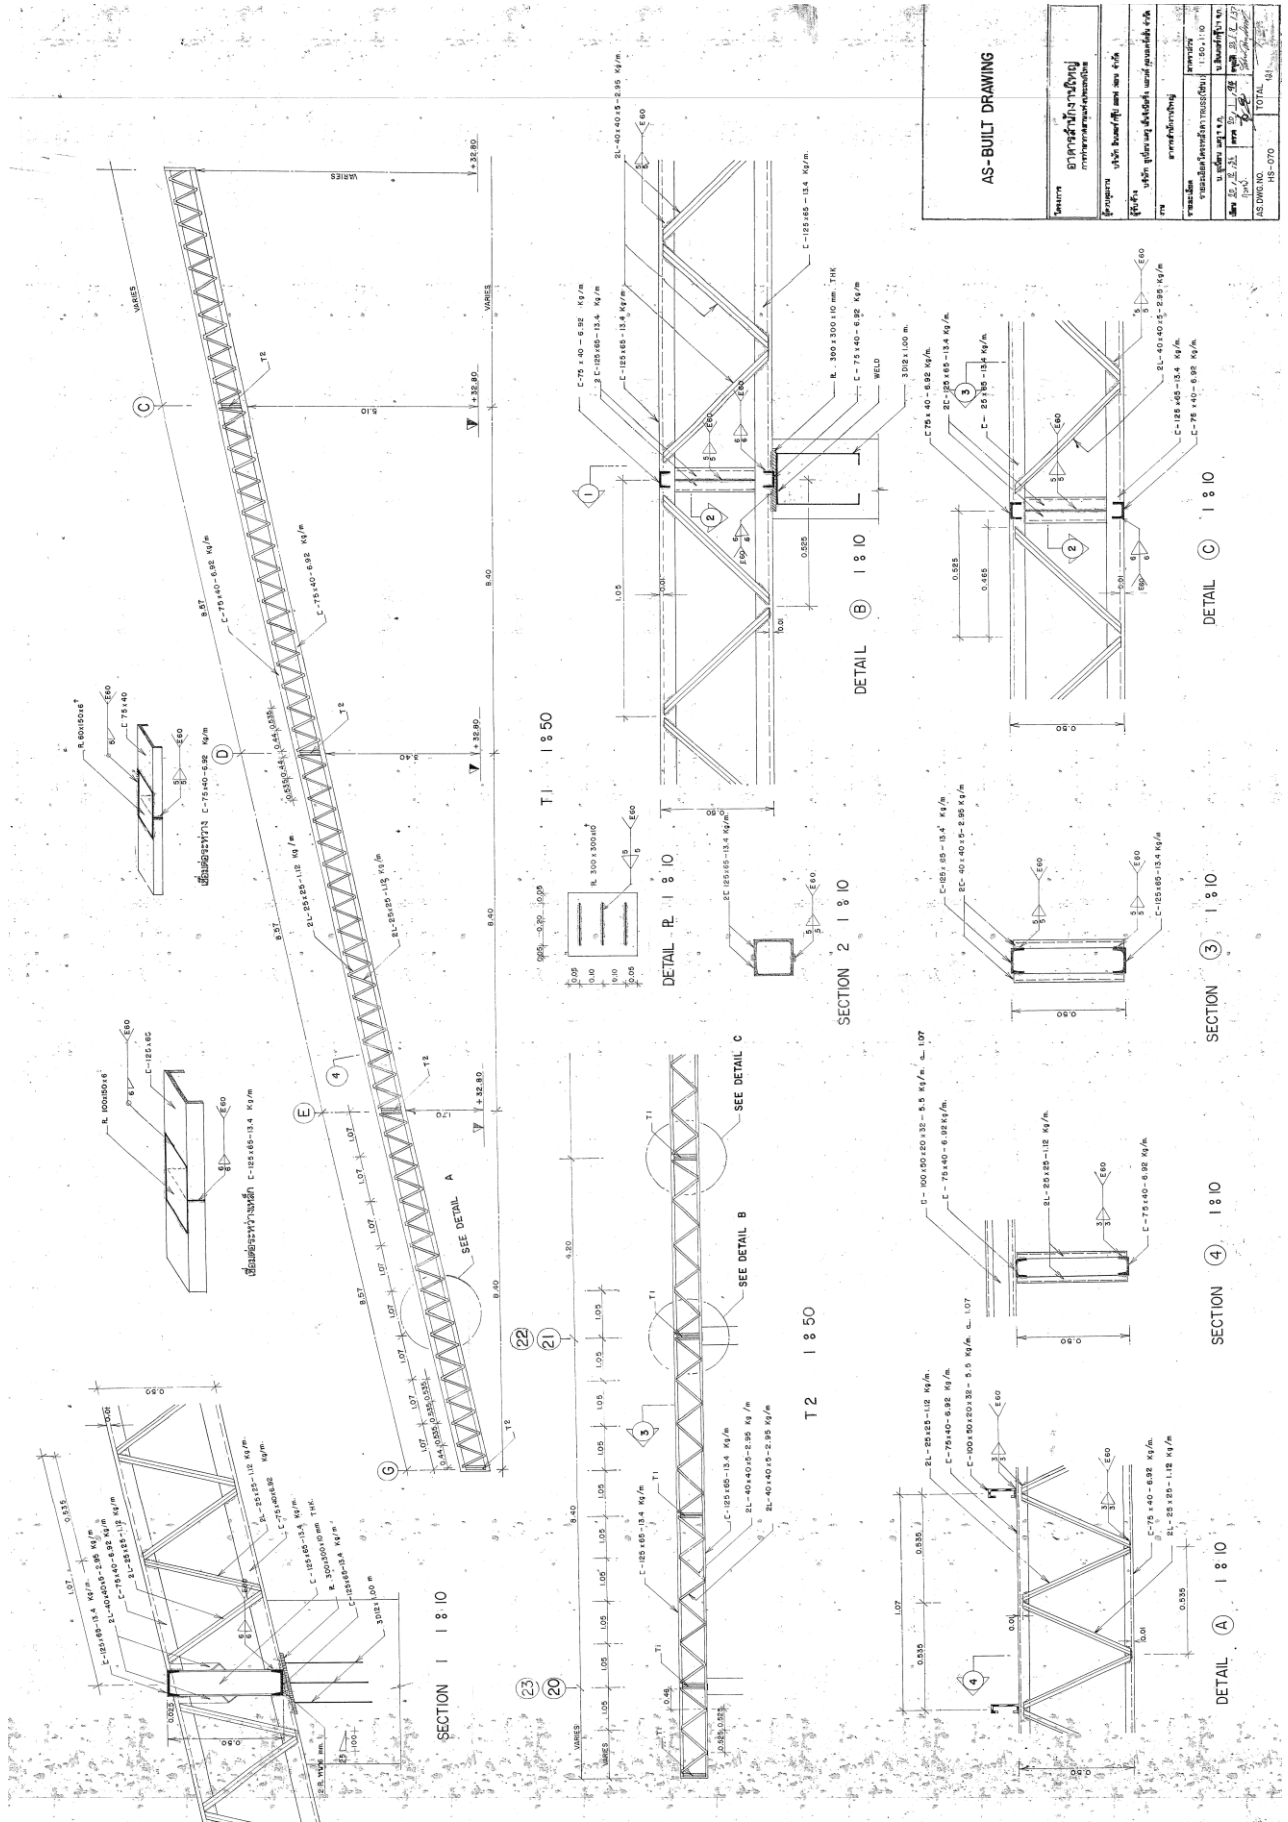

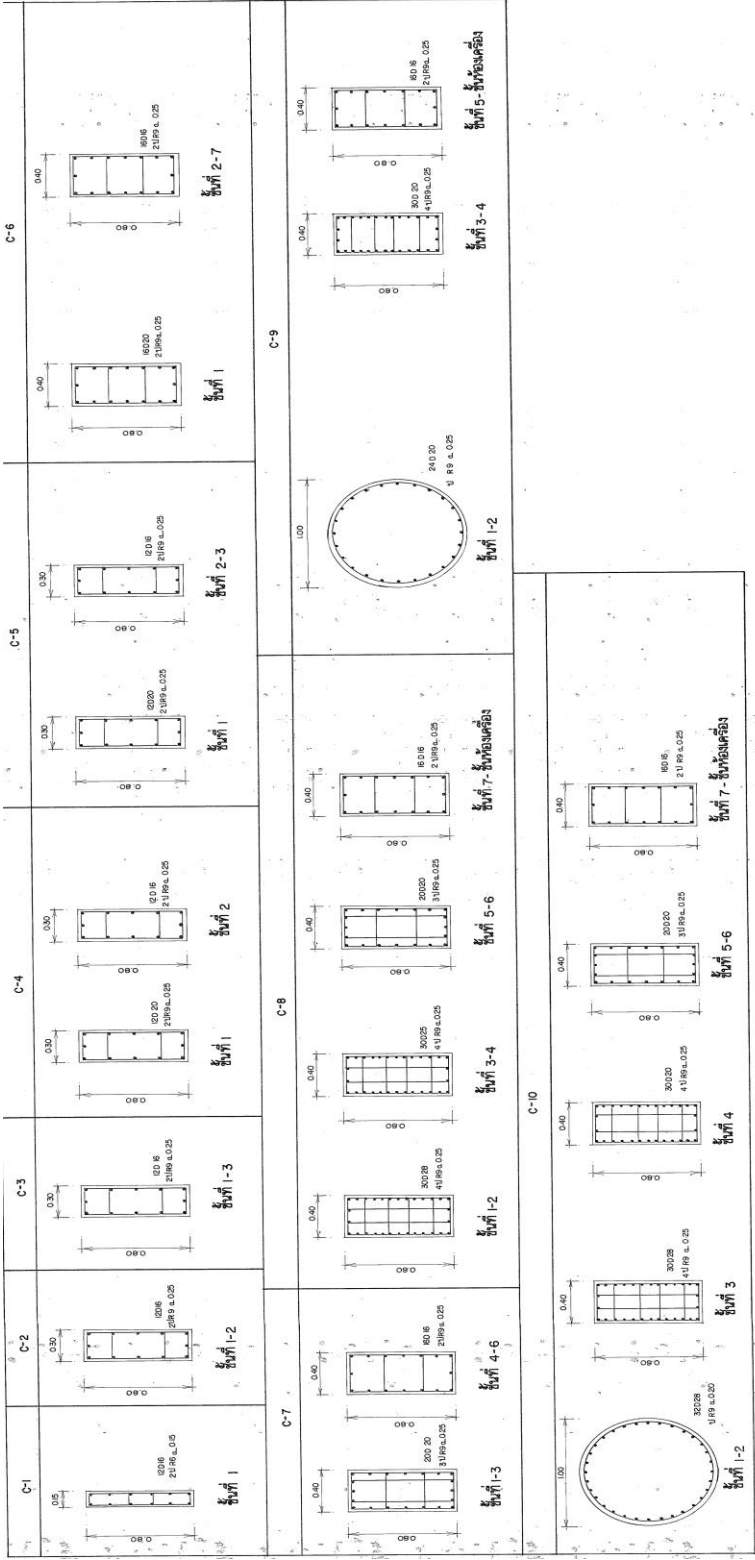


AS-BUILT DRAWING	
โครงการ	อาคารสำนักงานใหญ่
AS DWG NO.	HS-072
TOTAL	5/1

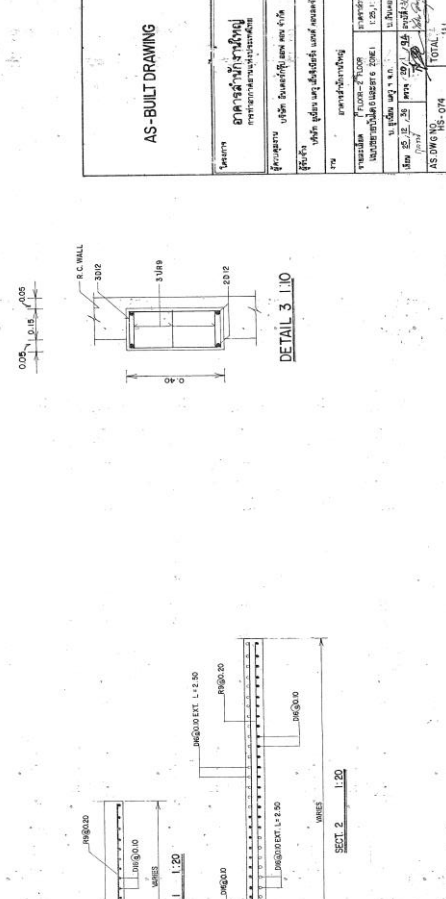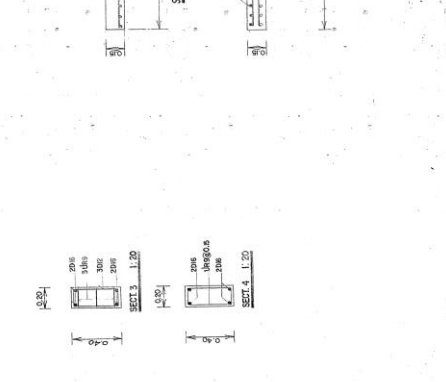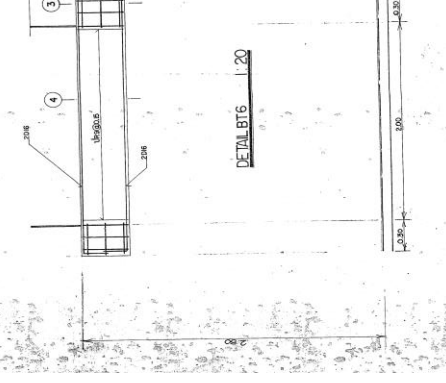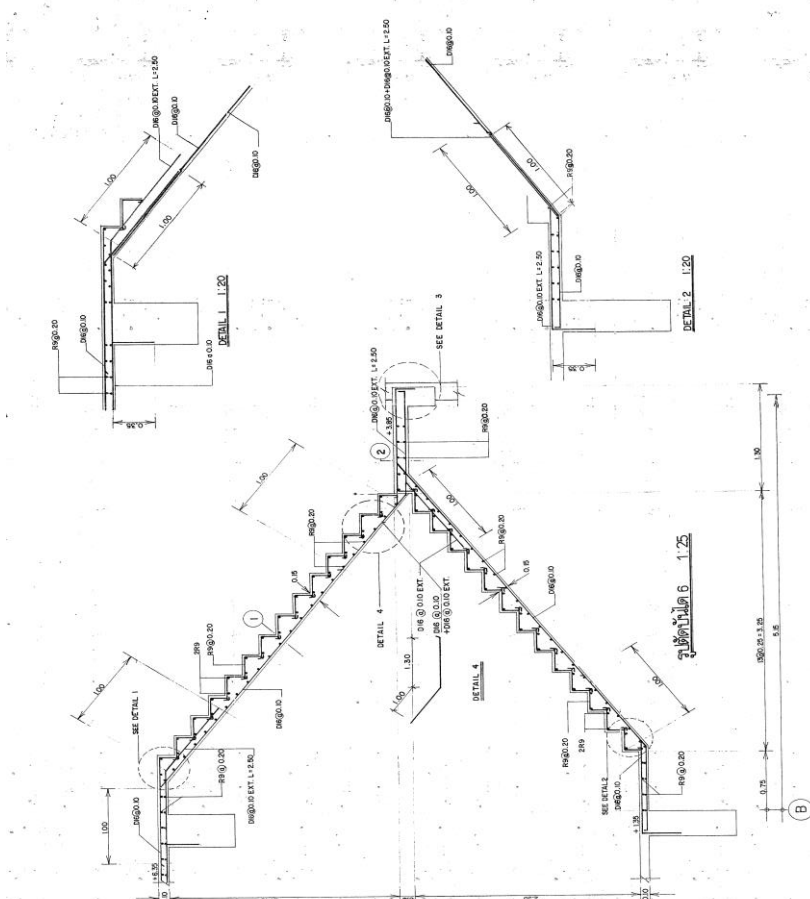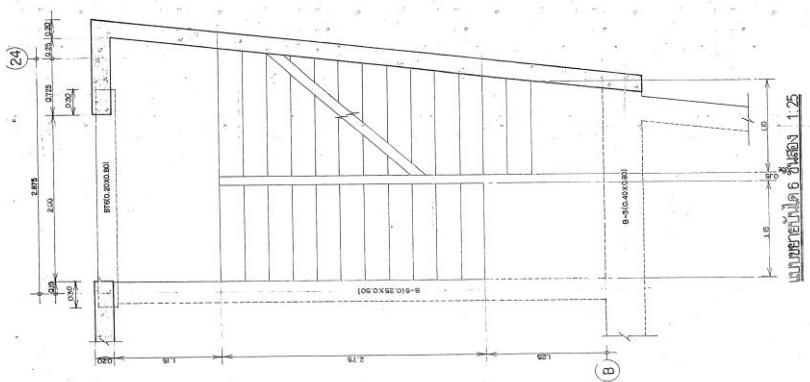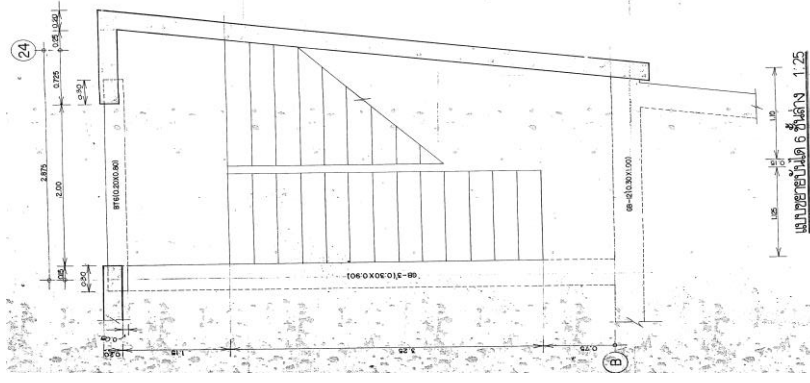


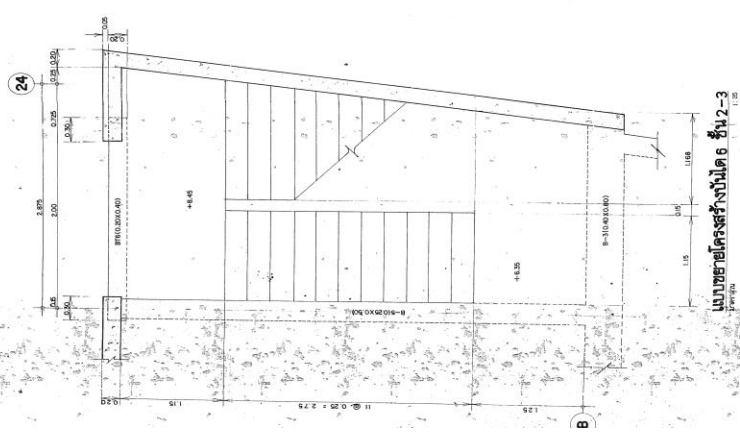


แบบขยายโครงสร้างบันได 6 ชั้น 2-3

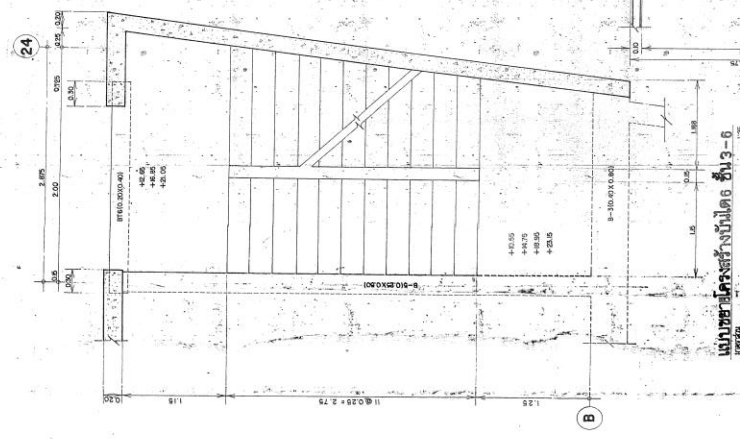


แบบขยายโครงสร้างบันได 6 ชั้น 3-6

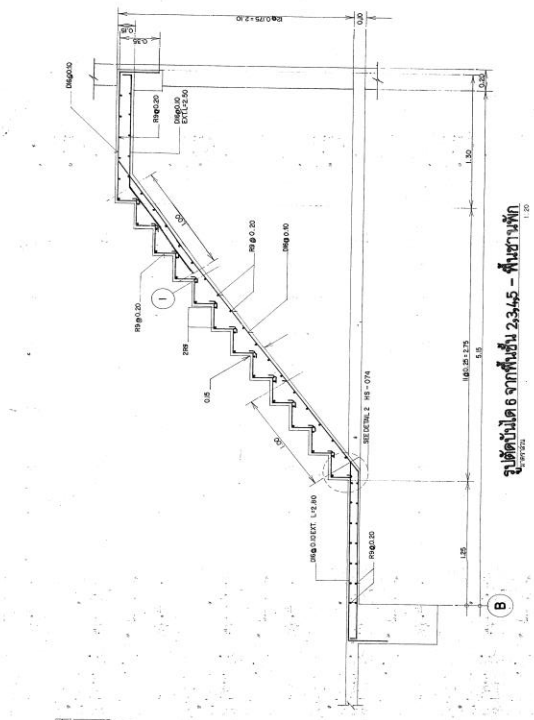

รูปตัดบันได 6 จากพื้นชั้น 23.45 - พื้นชานพัก

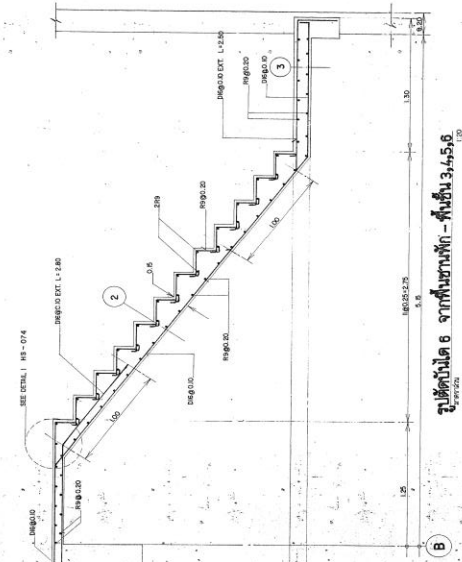

รูปตัดบันได 6 จากพื้นชานพัก - พื้นชั้น 34.5.6




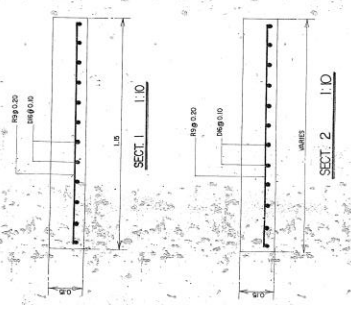





SECT 1 1:10

SECT 2 1:10

AS-BUILT DRAWING


โครงการ	อาคารสำนักงานใหญ่

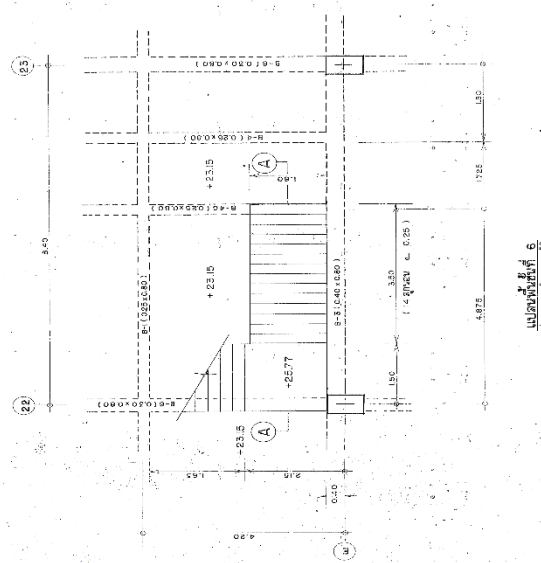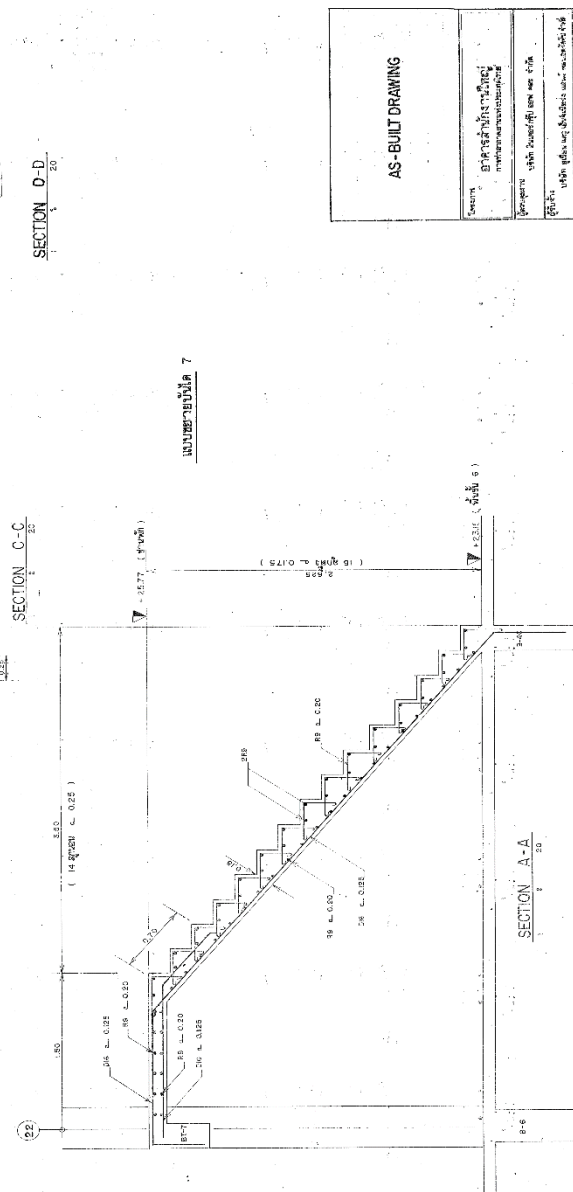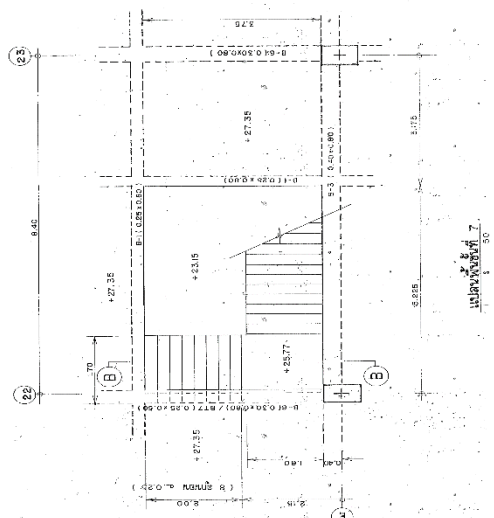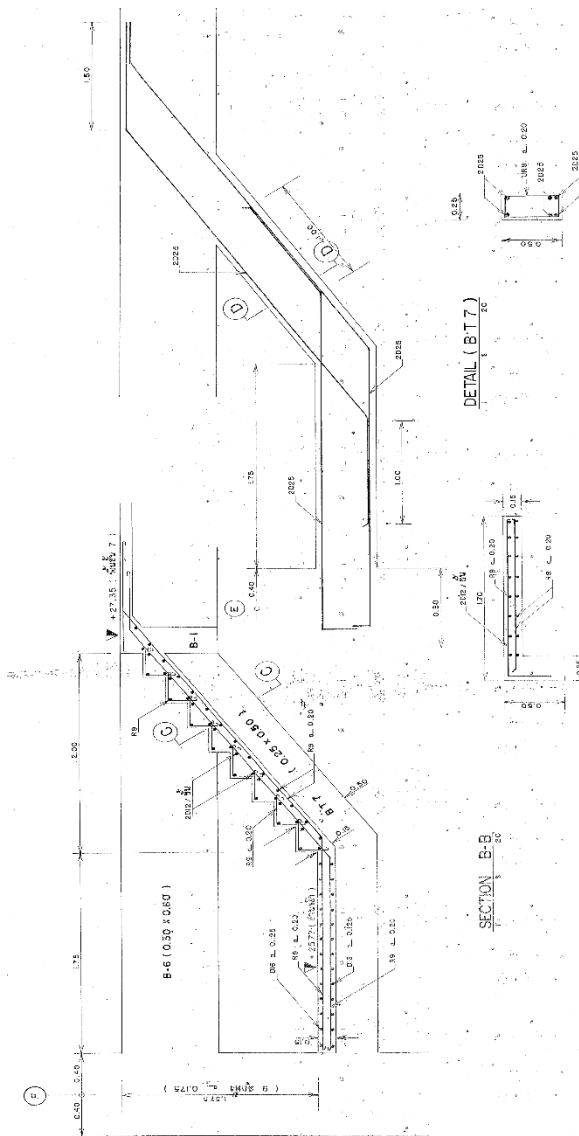[illegible]

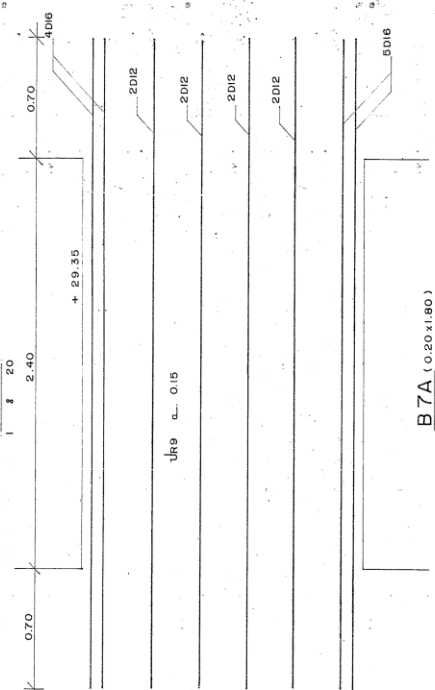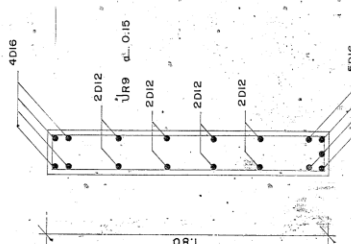
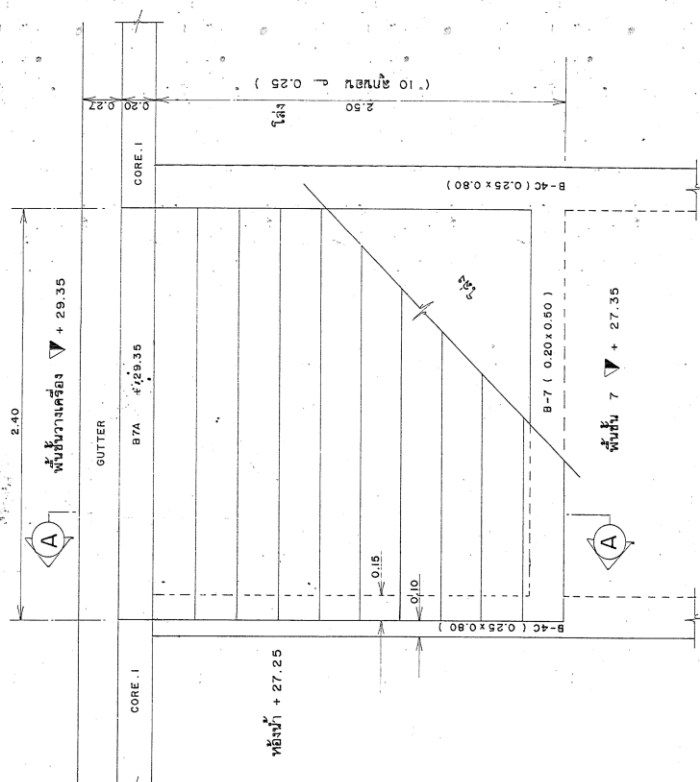


AS-BUILT DRAWING

[illegible]

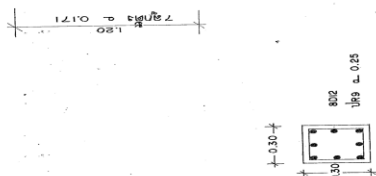

CX.I

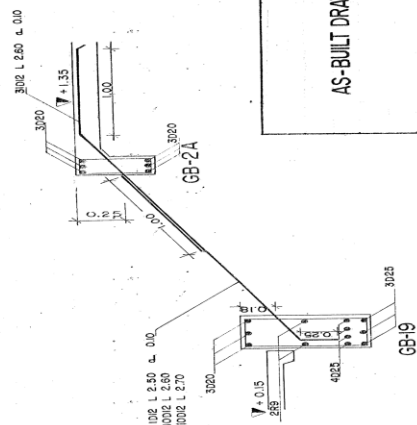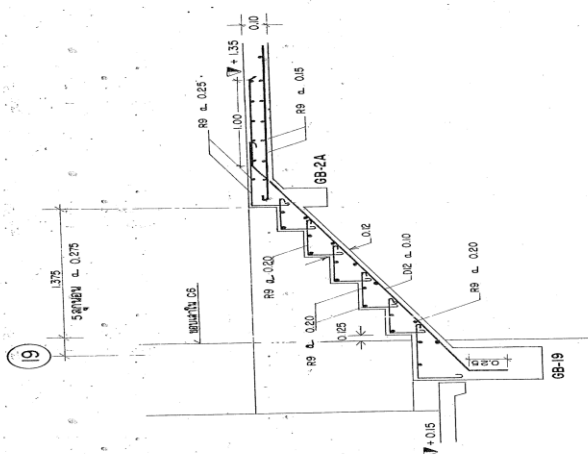







SECTION D 1:25

AS-BUILT DRAWING



[illegible]

แบบขยาย. บัณฑิต 13 (๕/๑๓)
(ZONE.1)

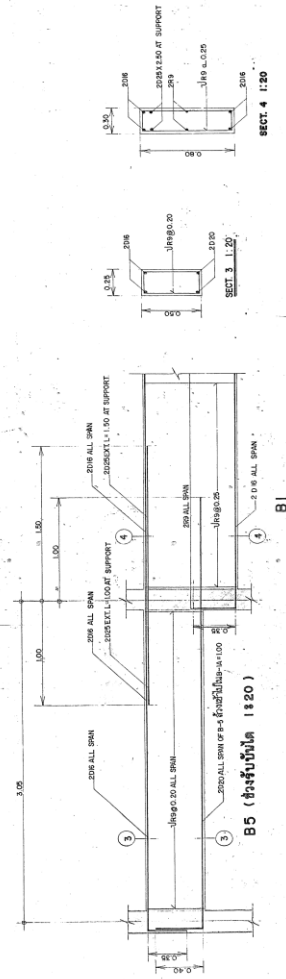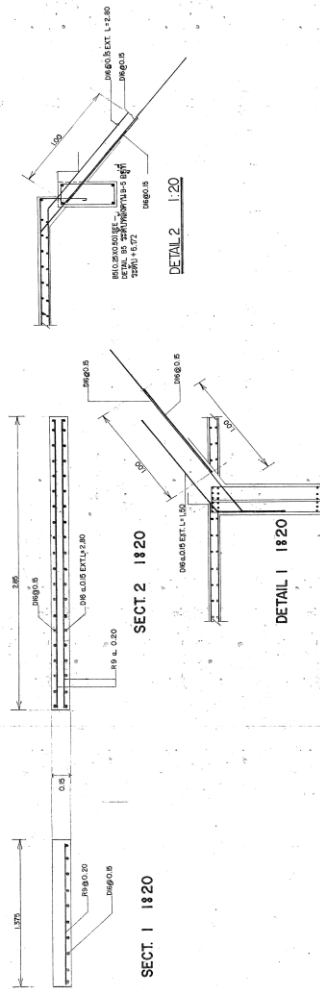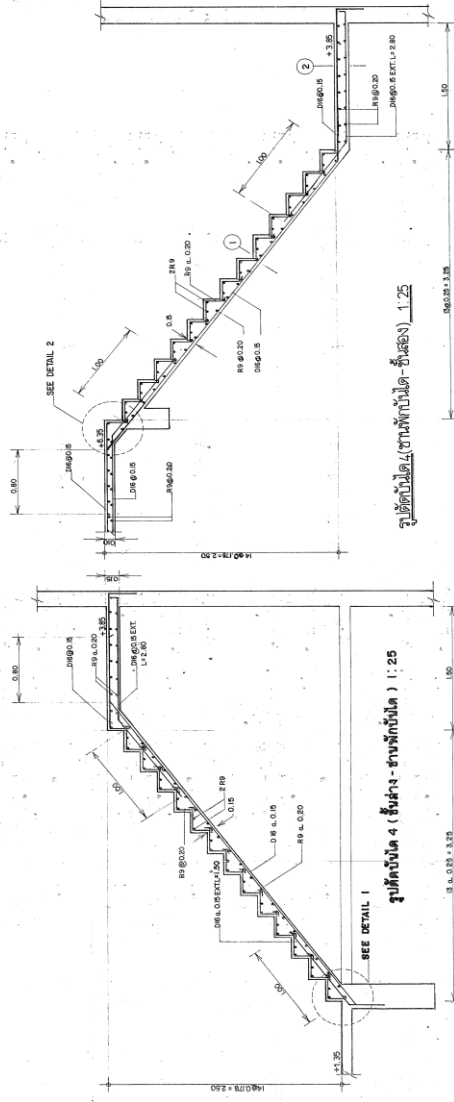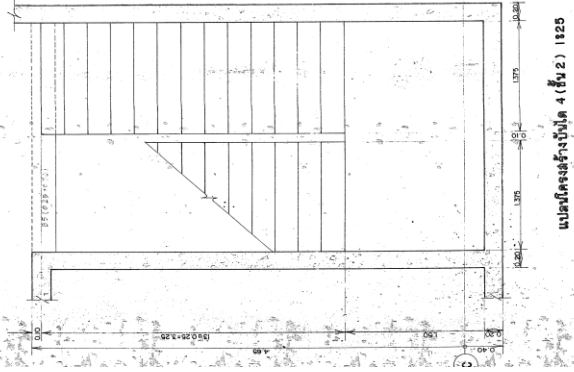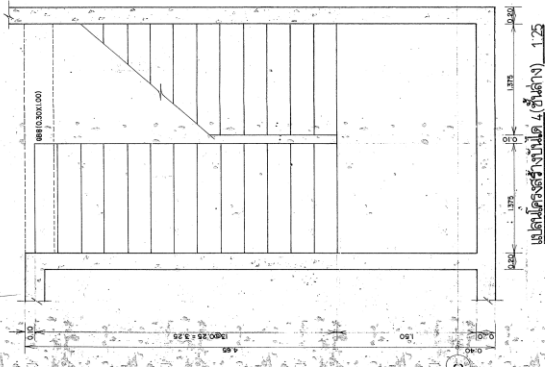



AS-BUILT DRAWING

โครงการ	อาคารสำนักงานใหญ่

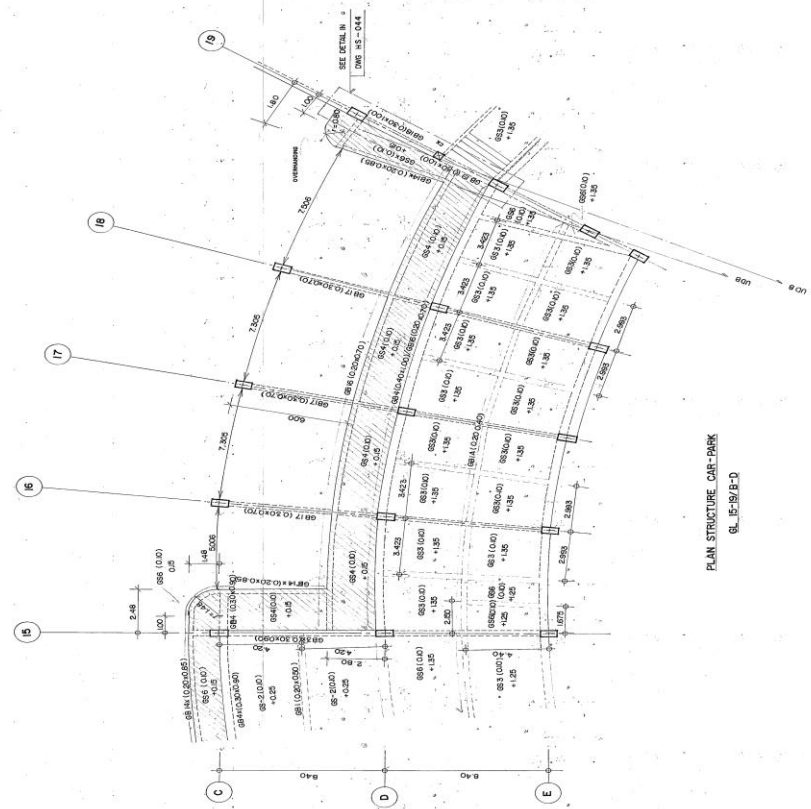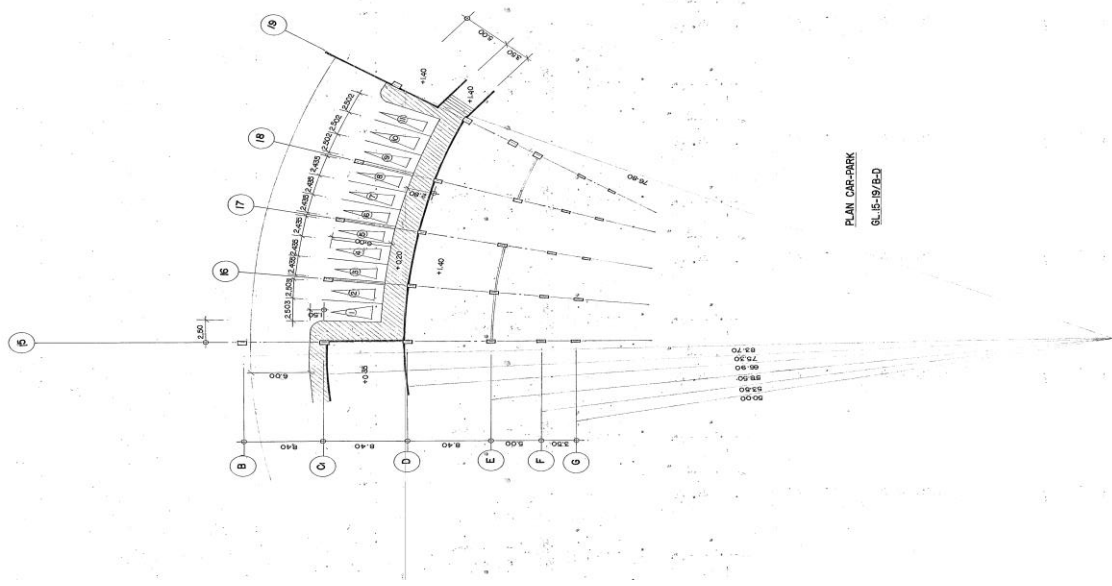



AS-BUILT DRAWING	

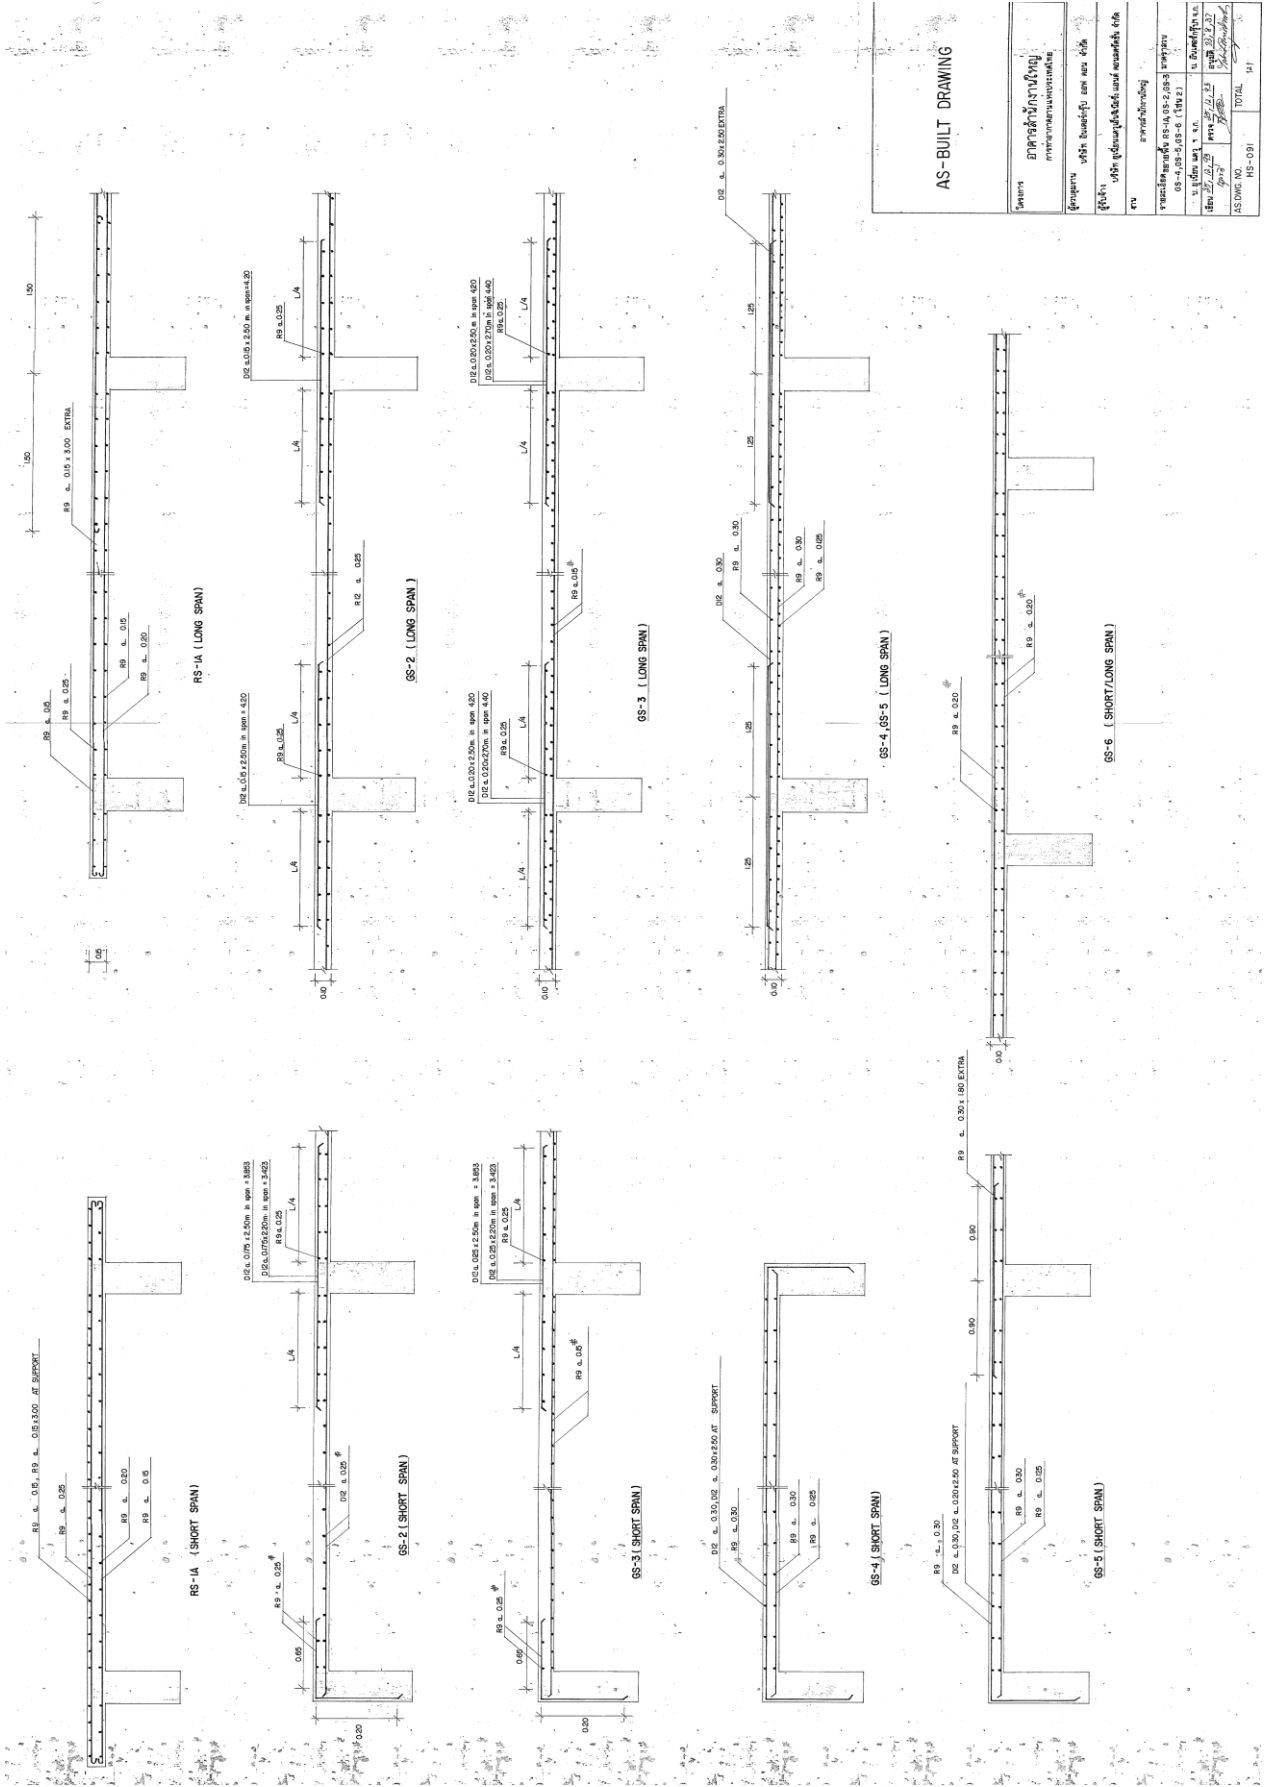

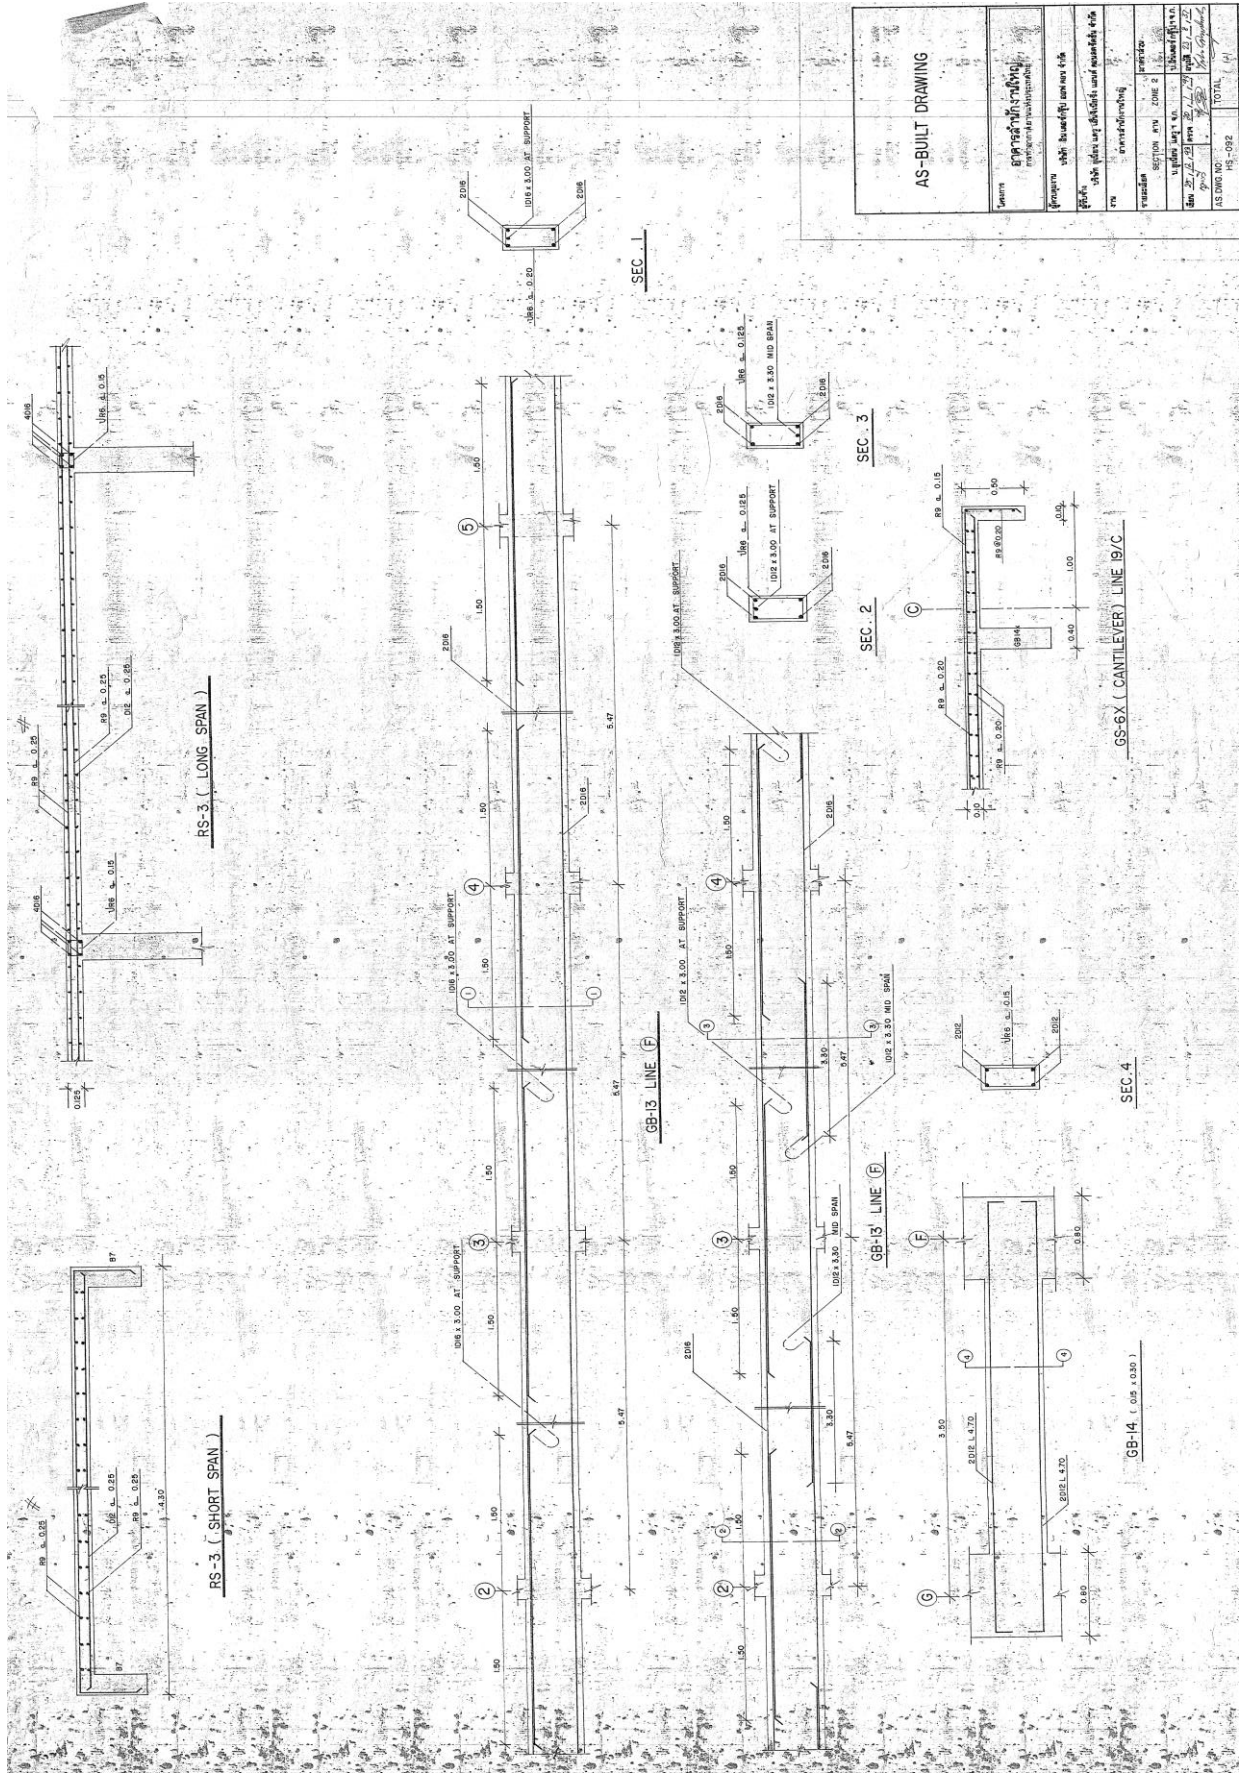


AS-BUILT DRAWING	

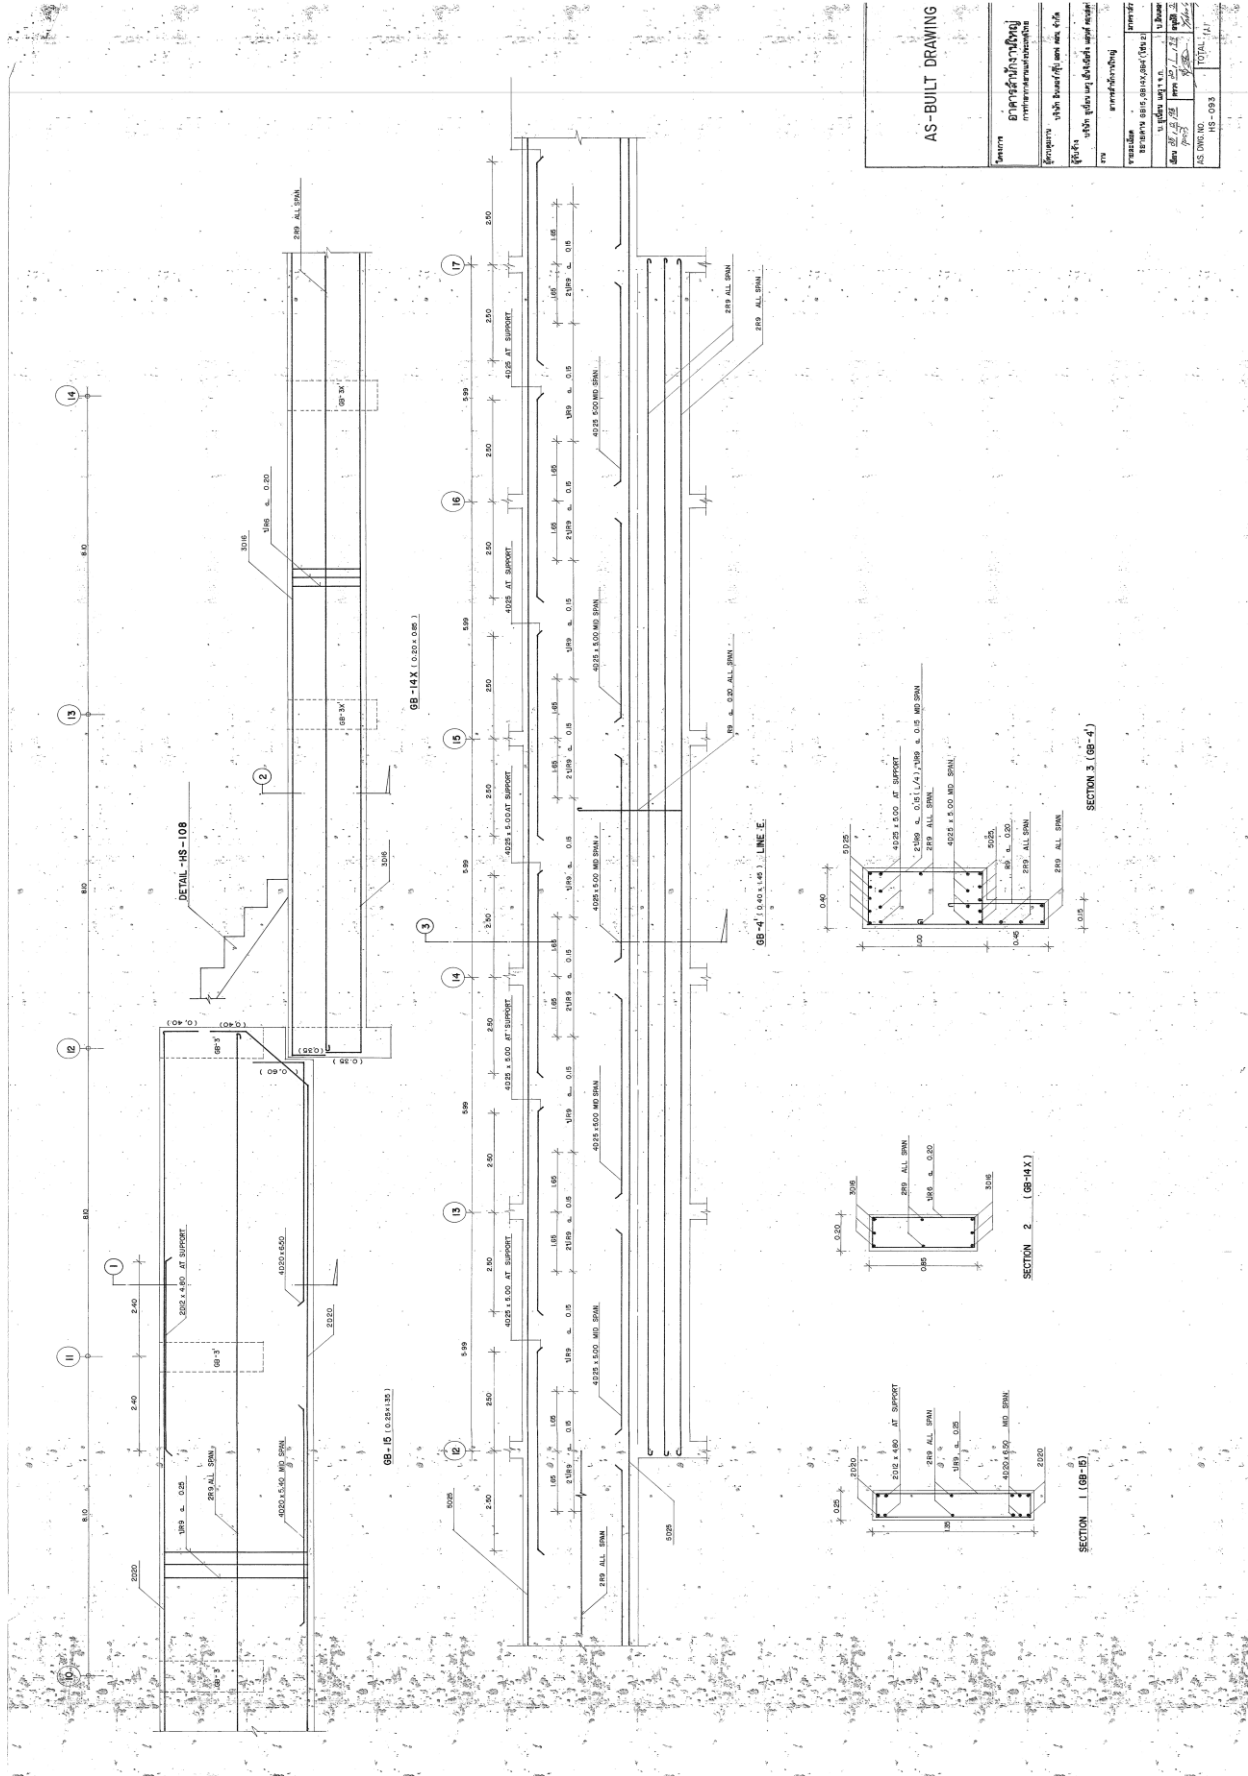

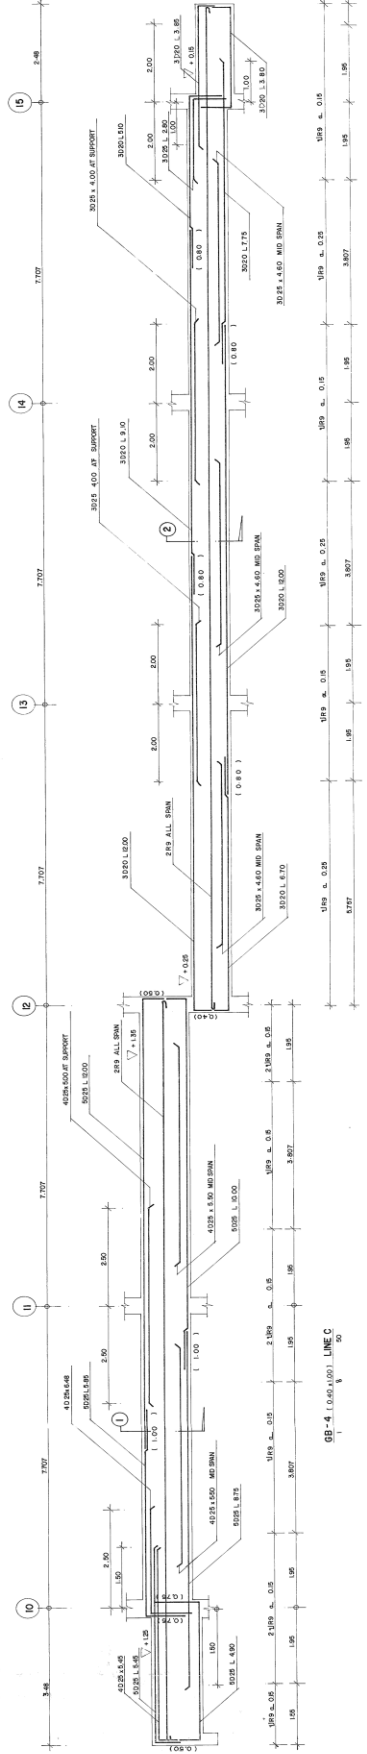



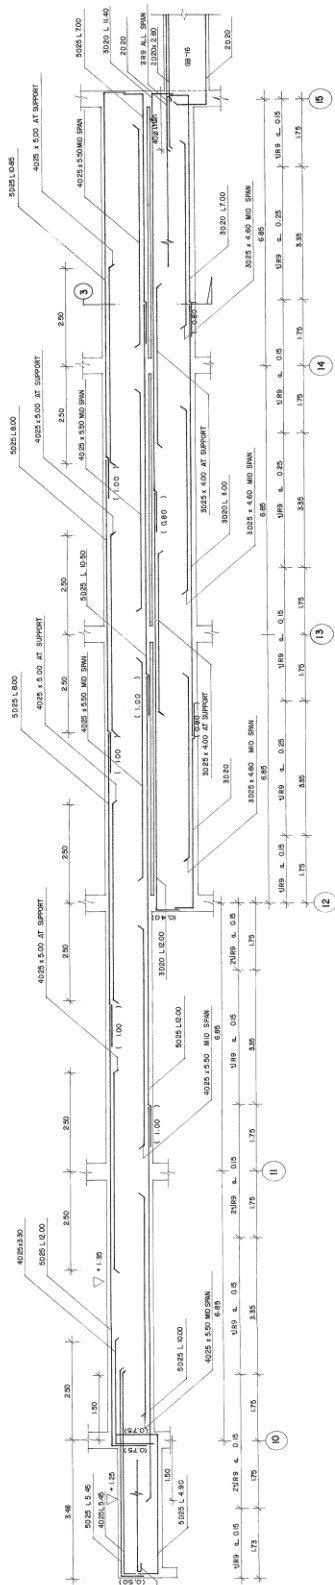

GB-4 (0.40 x 1.00) LINE D














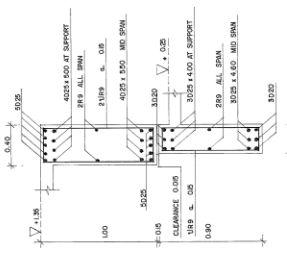


SECTION 1
1 : 20

SECTION 2
1 : 20



SECTION 3
1 : 20

AS-BUILT DRAWING	

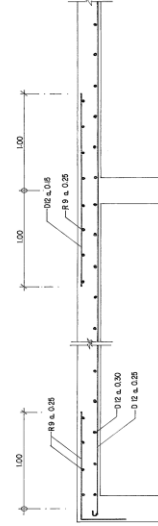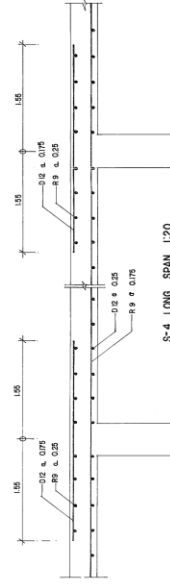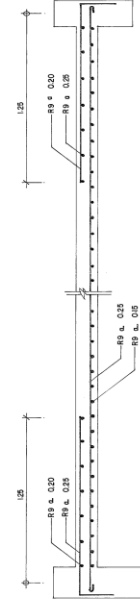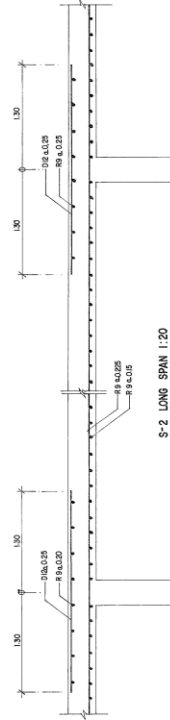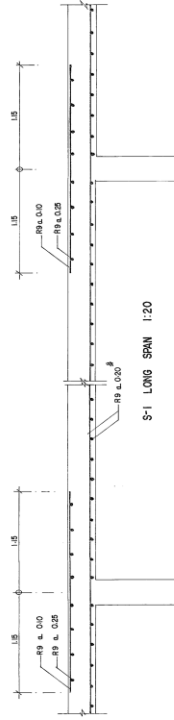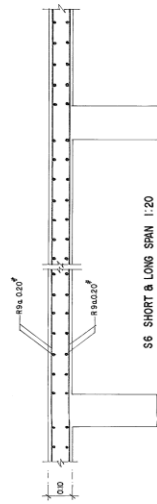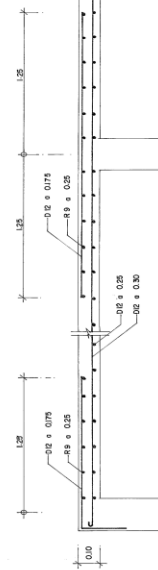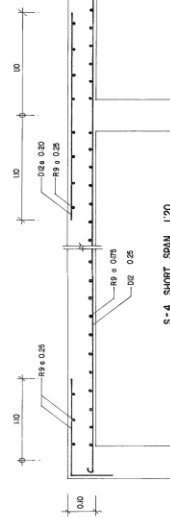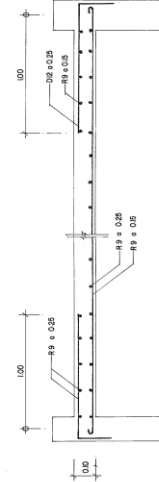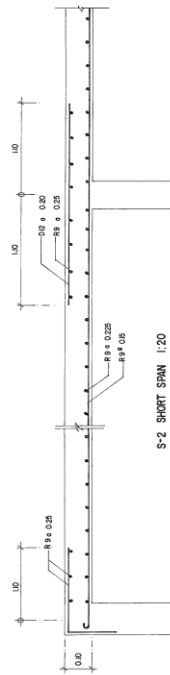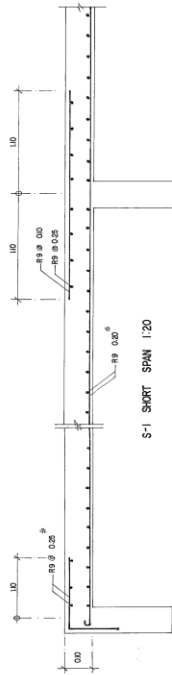

AS-BUILT DRAWING


[illegible]SECTION SLAB 2nd FLOOR (ZONE 2)

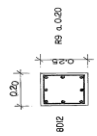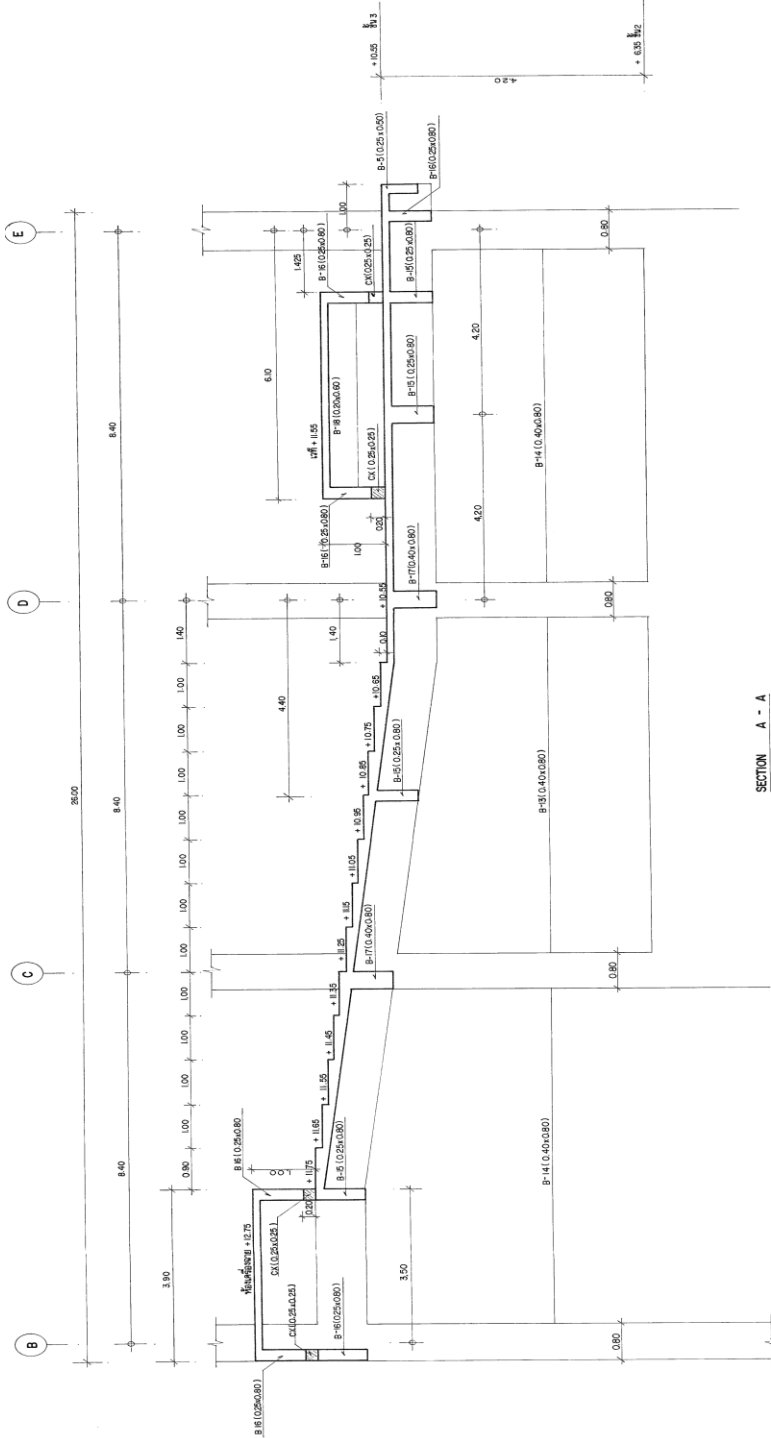


DETAIL CX
1/8002


SECTION A - A
1/800
LAY-OUT - GRD LINE II - IS

AS-BUILT DRAWING	
โครงการ	อาคารสำนักงานใหญ่ กรมการศาสนาและวัฒนธรรม
ผู้ควบคุมงาน	บริษัท โกลบอลทีอี เอช จำกัด
ผู้รับจ้าง	บริษัท ยูนิคอน คอนสตรัคชั่น จำกัด
วันที่	เอกสารสถาปัตย์
รายละเอียด	SECTION A - A ชั้น 3 (1/800) 1/50
ผู้เขียน	น.ส.สุวิมล นพวง
ผู้ตรวจสอบ	น.ส.สุวิมล นพวง
วันที่	วันที่ 23/12/25
AS DWG NO.	HS-099
TOTAL	41

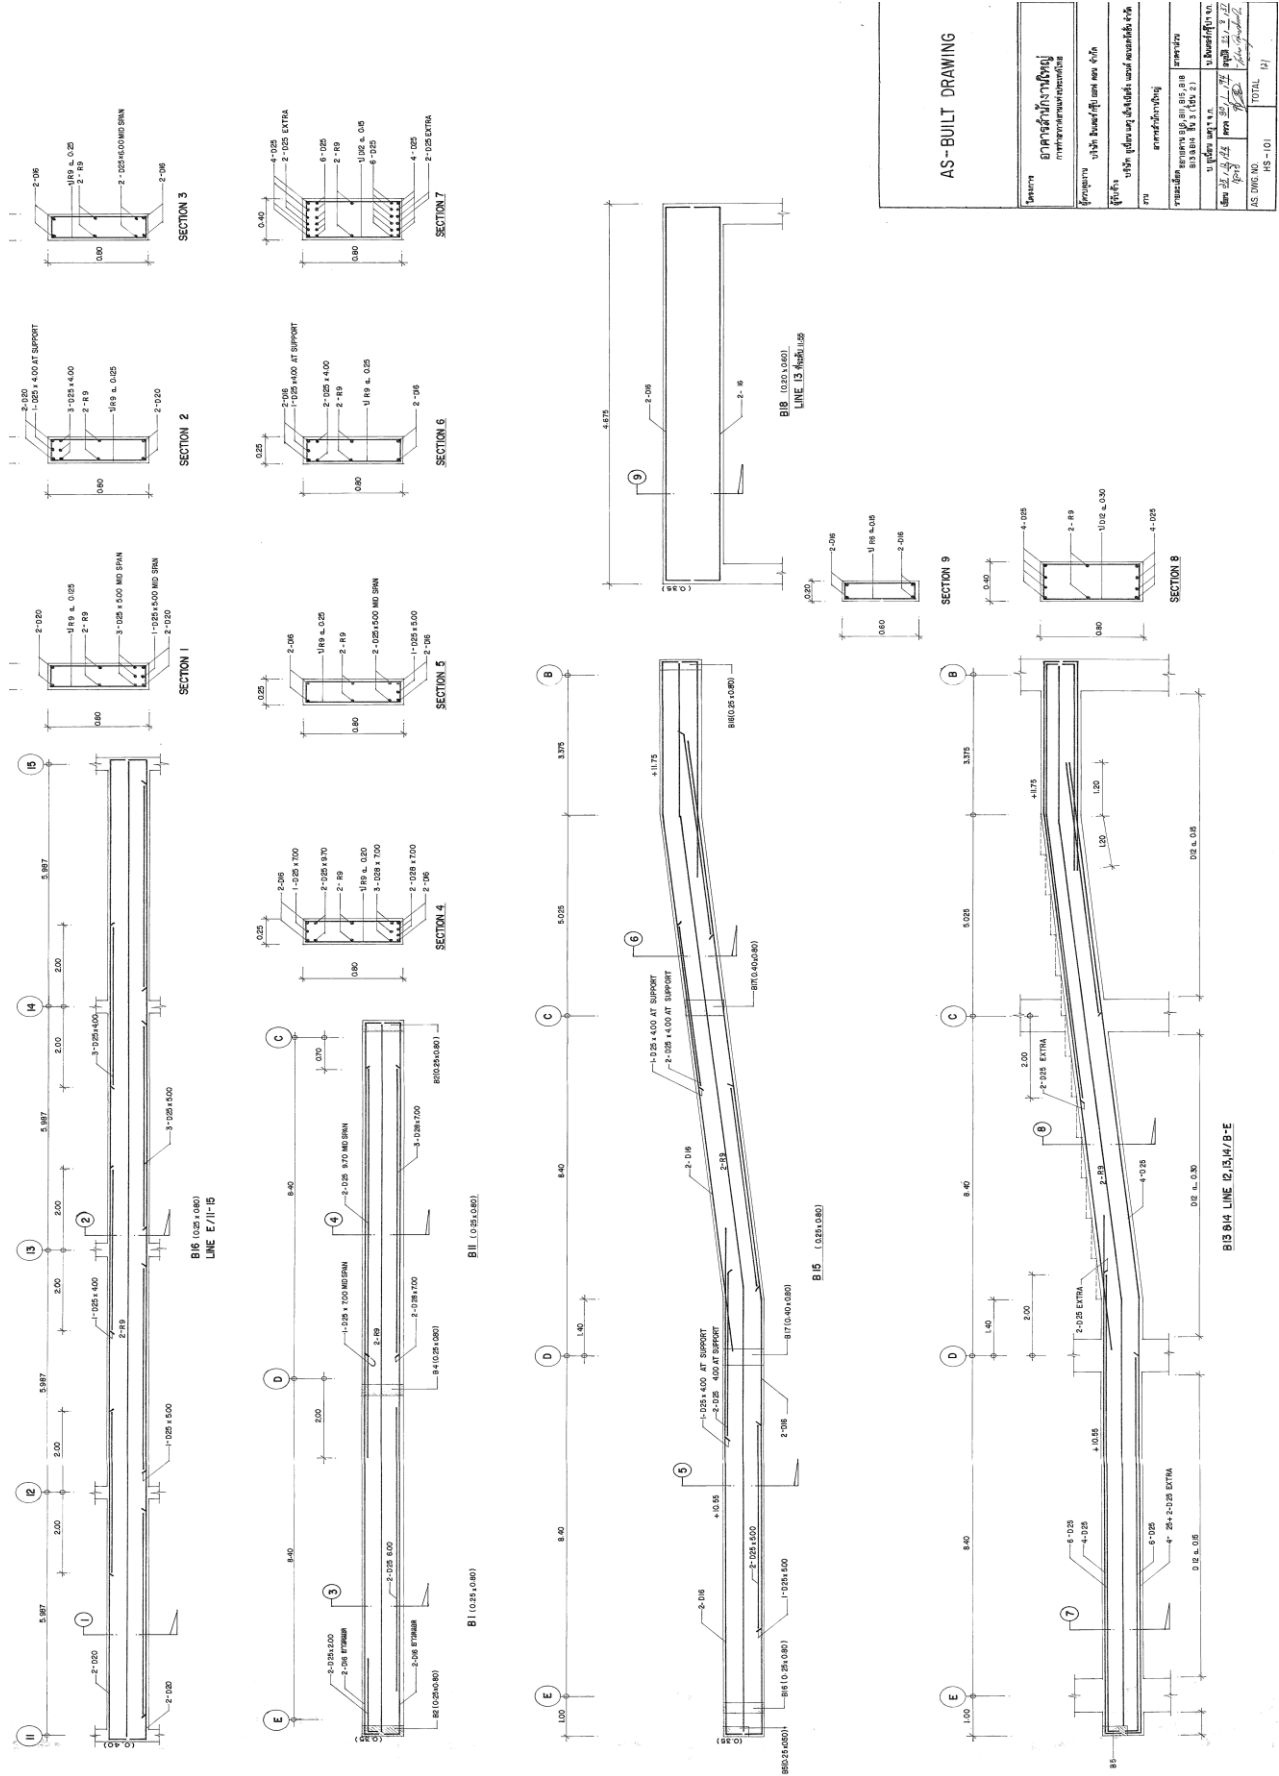

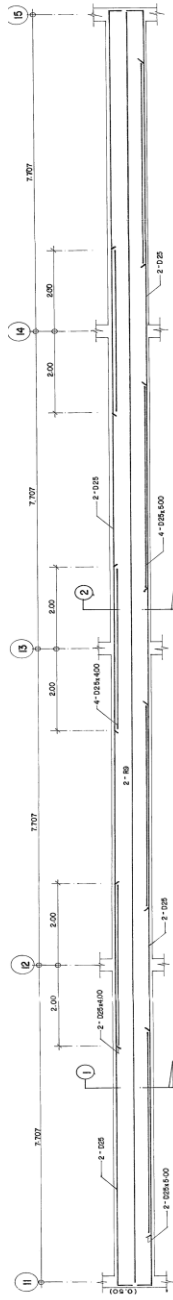


B17 (0.40x0.80)
LINE C7/I-15

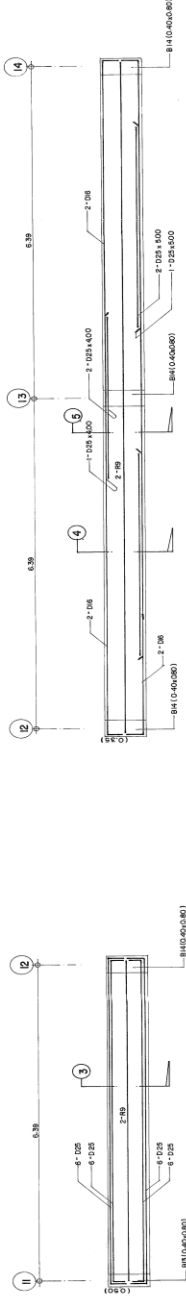


B14 (0.40x0.80)


B15 (0.25 x 0.80)
LINE D-E/I2-14

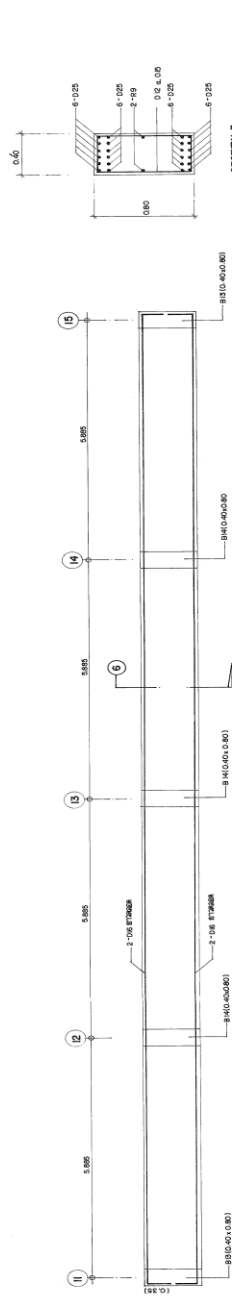


B15 (0.25 x 0.80)

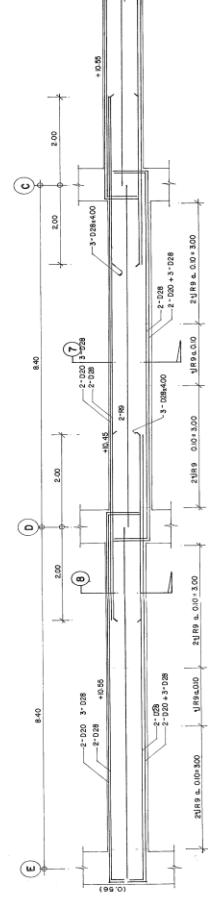


B6 (0.30 x 0.80)
LINE B6/E-C

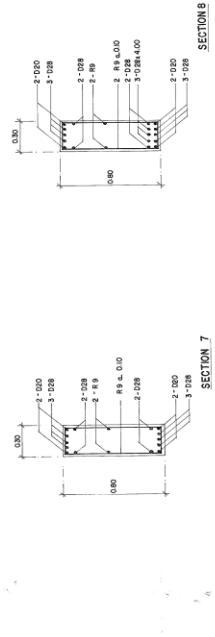


SECTION 8

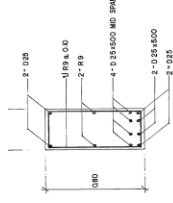

SECTION 1

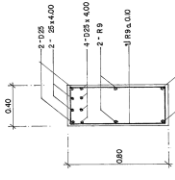


SECTION 2

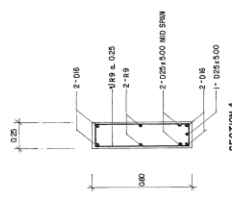


SECTION 3



SECTION 4

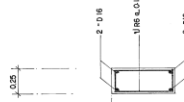






SECTION 5

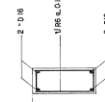

SECTION 6

AS-BUILT DRAWING

AS BUILT NO.	HS-102
TOTAL	1 of 1

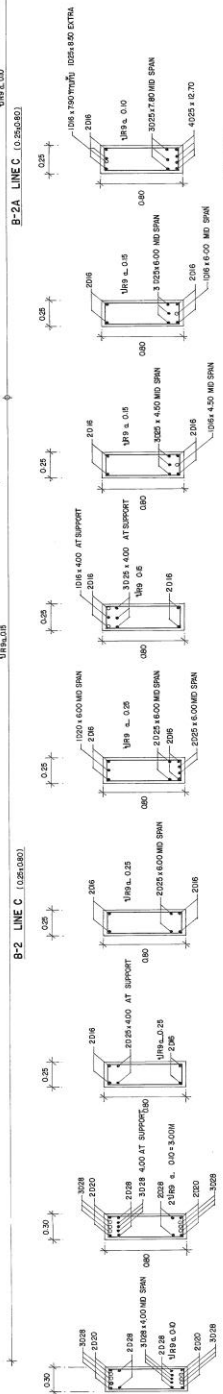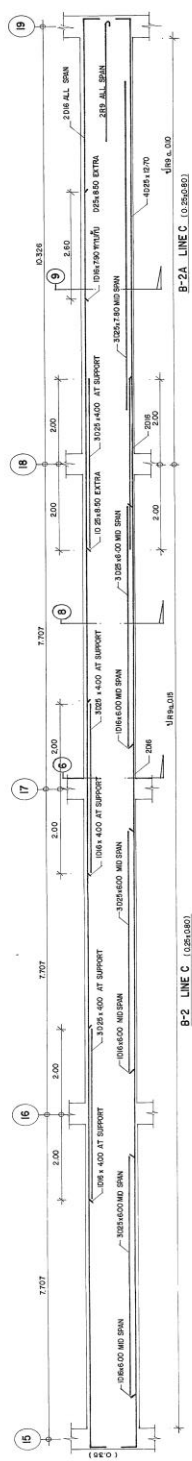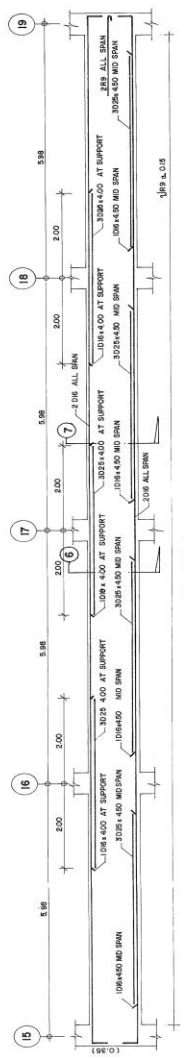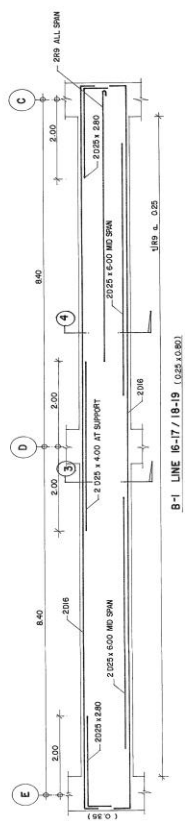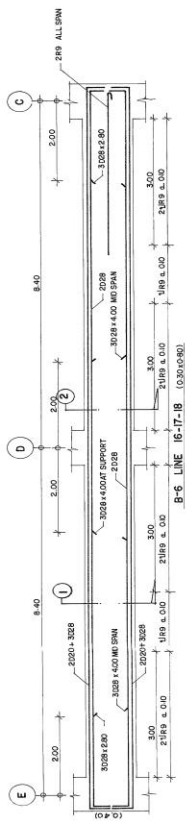

SECTION 1

SECTION 2

SECTION 3

SECTION 4

SECTION 5


SECTION 6

SECTION 7


SECTION 8

SECTION 9


AS - BUILT DRAWING	
AS DWG NO	MS-103
MS	14

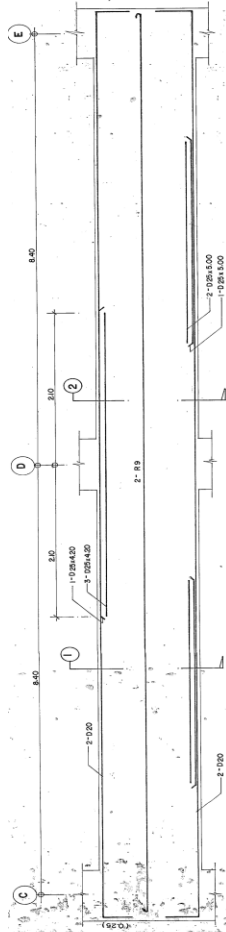


SB 4 (0.25x0.80) LINE C/D/10+12.277

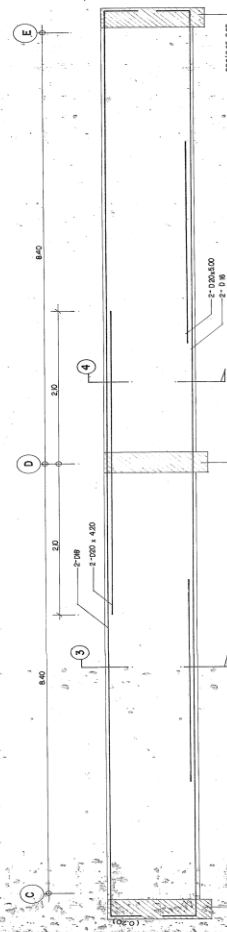


SB 6 (0.25x0.80) LINE C/D/10+14.67

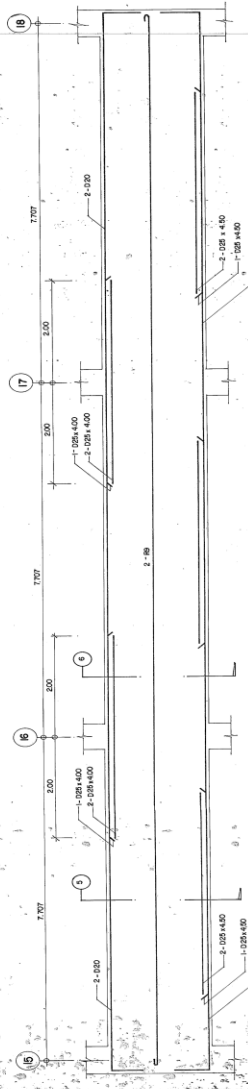



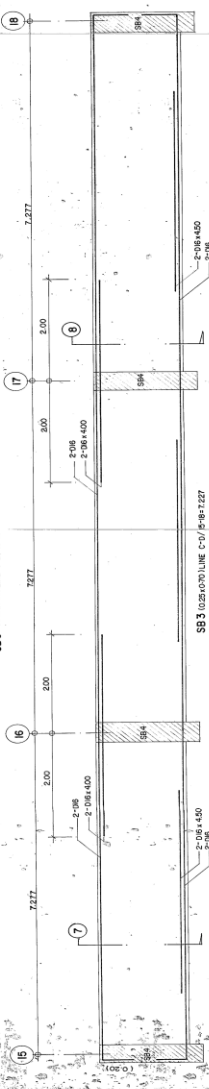



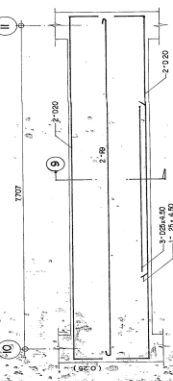


SB 3 (0.25x0.80) LINE C/D/10+12.277

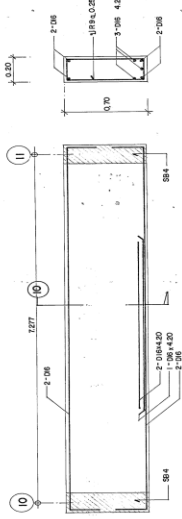

SECTION 10

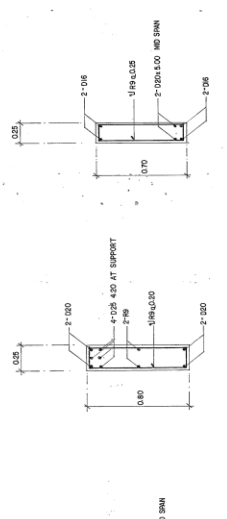

SECTION 2

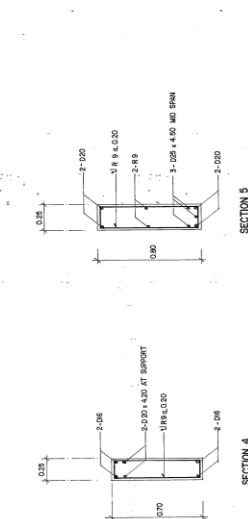

SECTION 4




SECTION 6




SECTION 7

AS-BUILT DRAWING


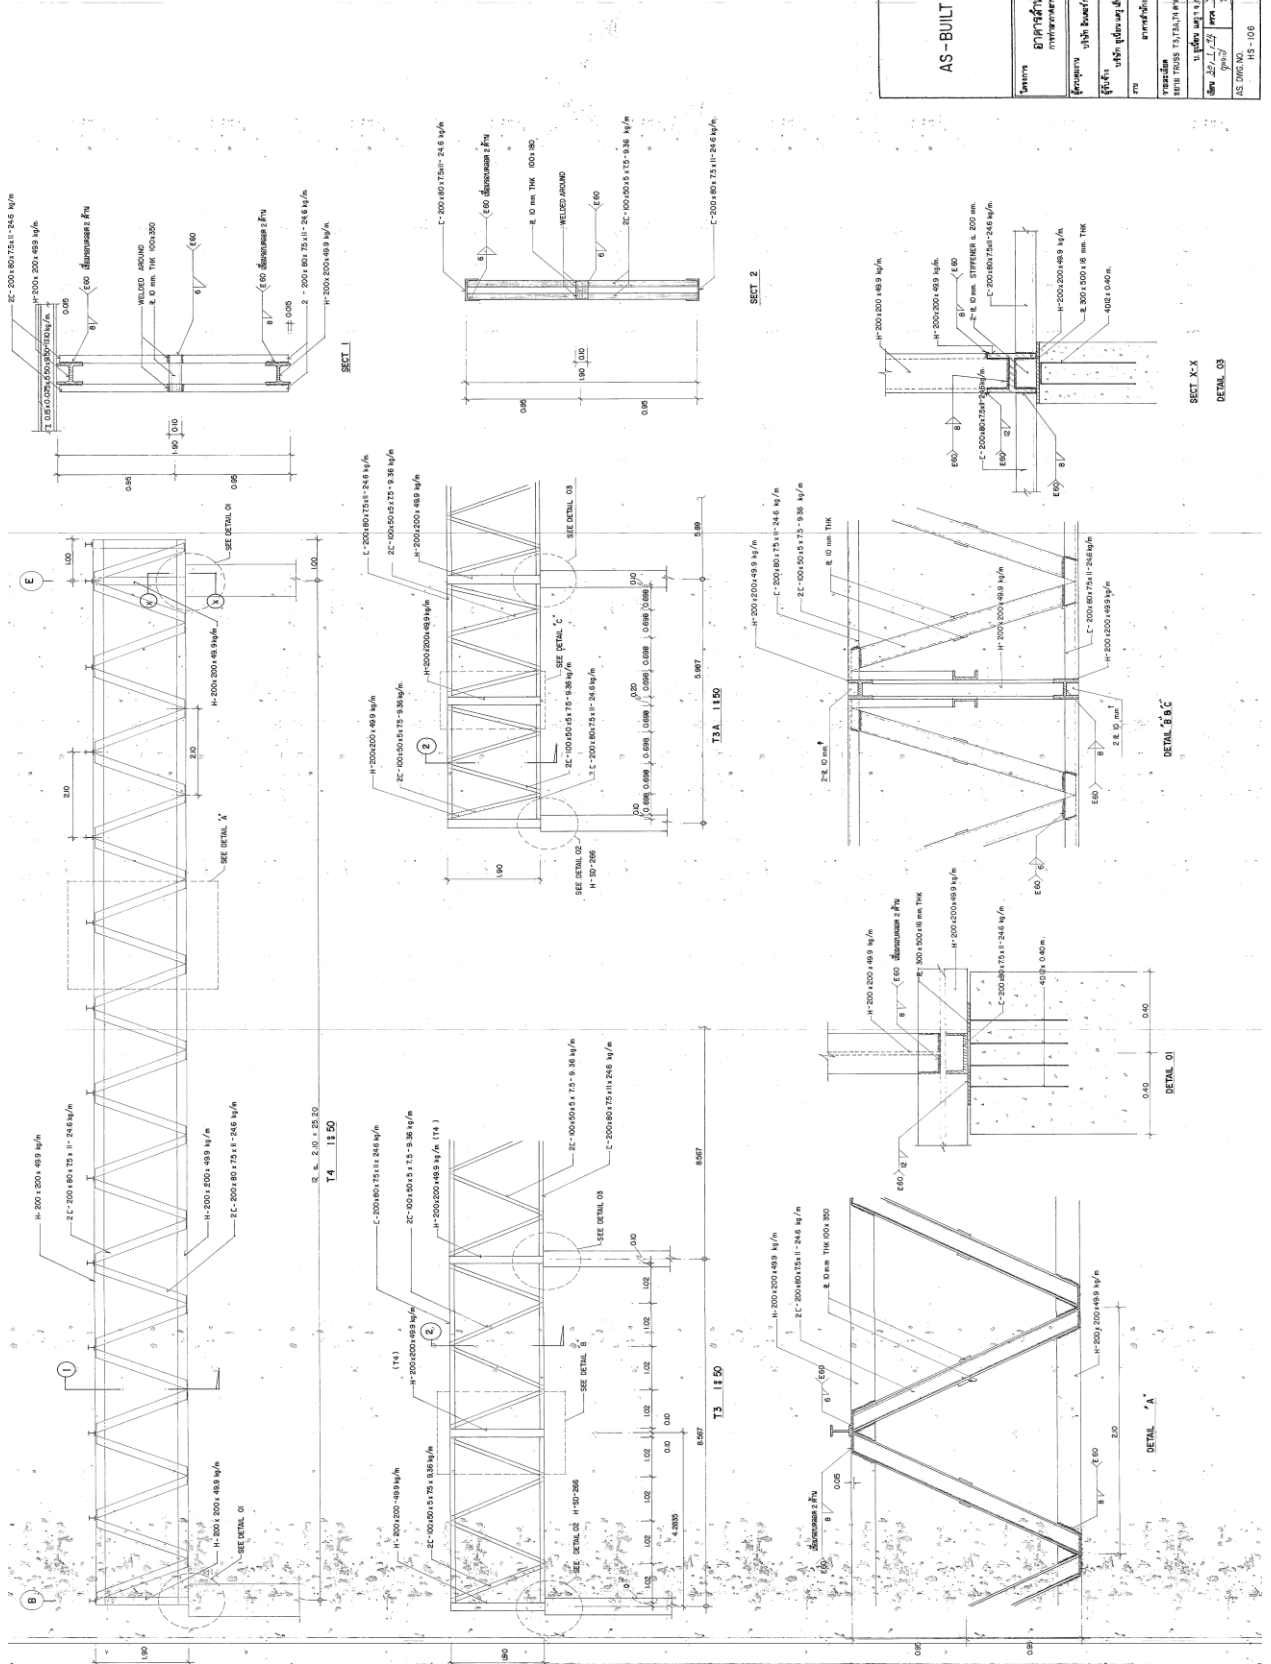

AS-BUILT DRAWING	

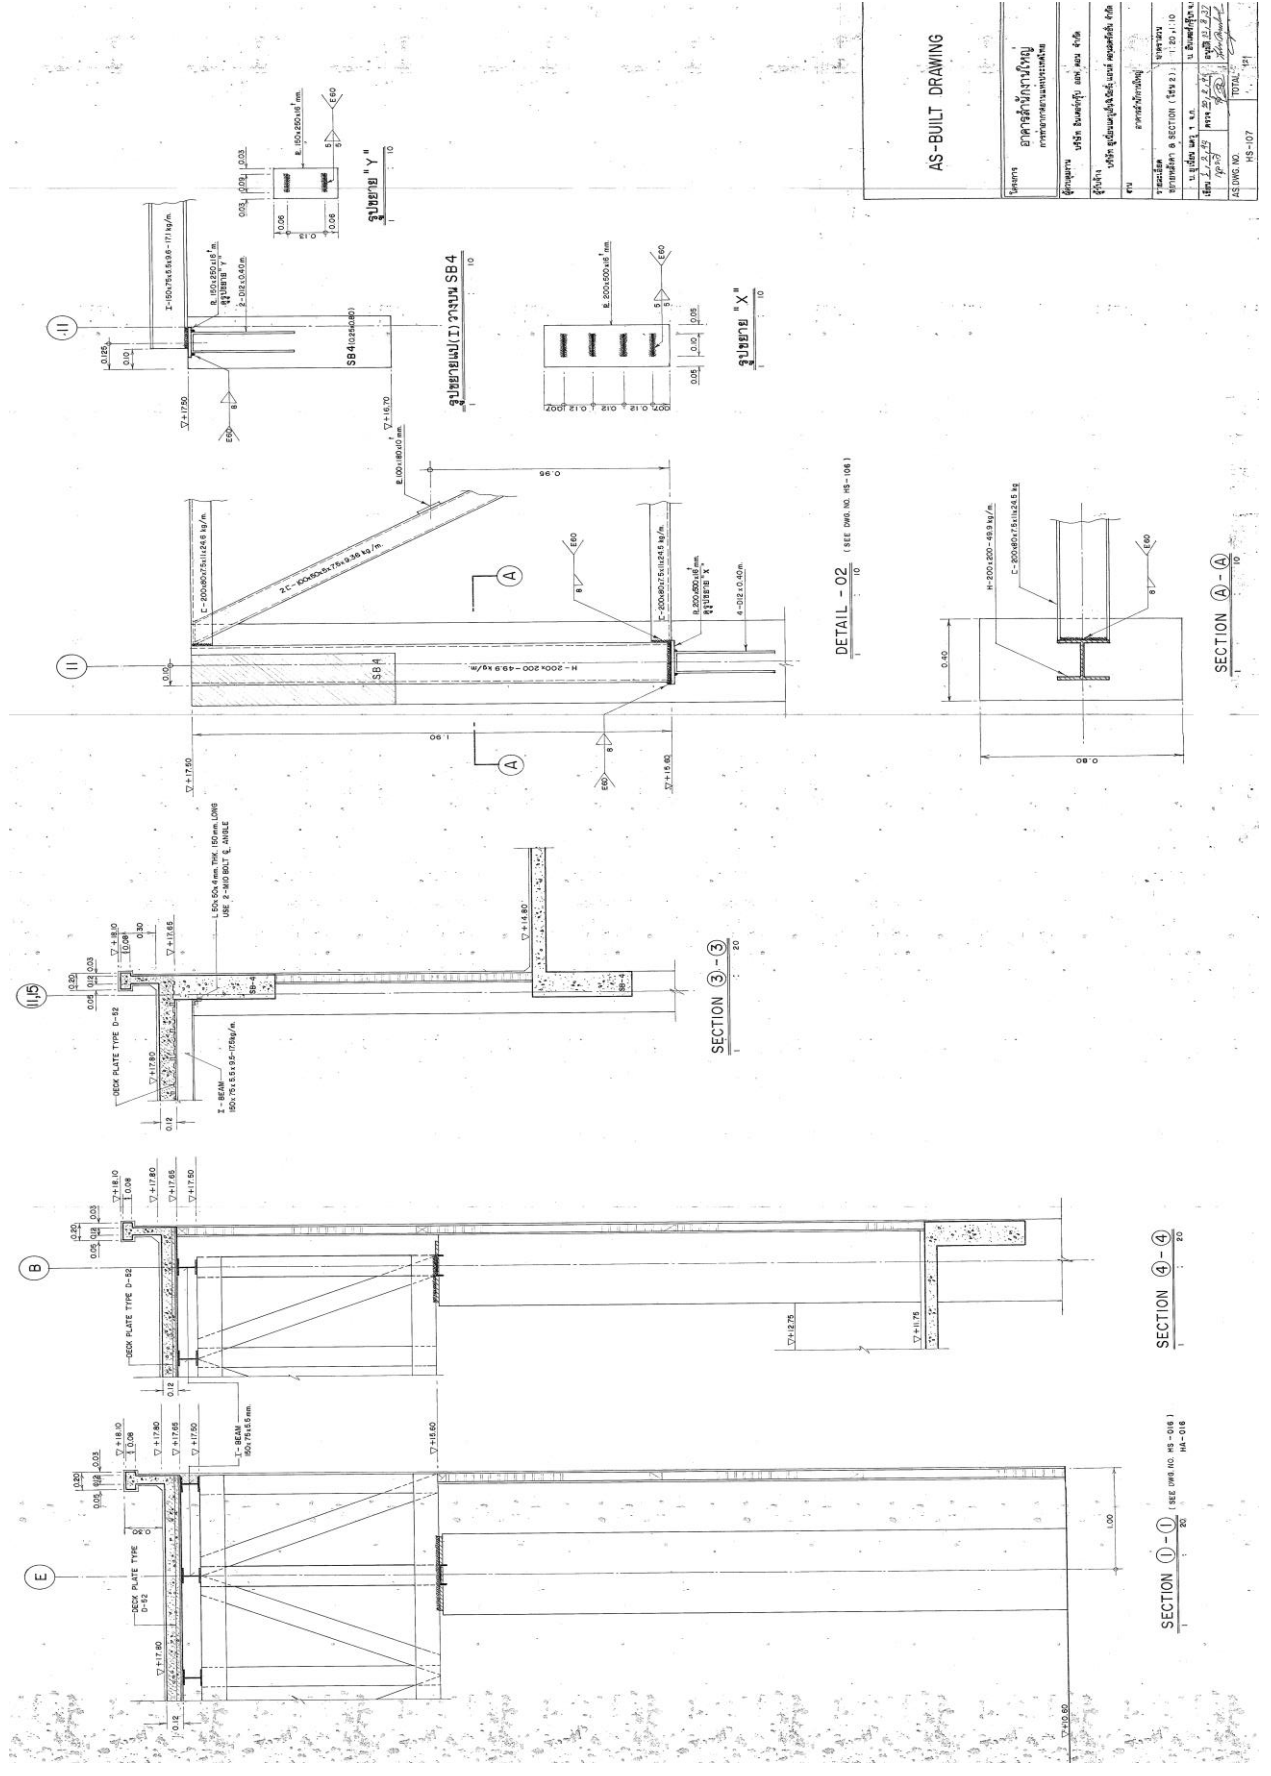

AS-BUILT DRAWING




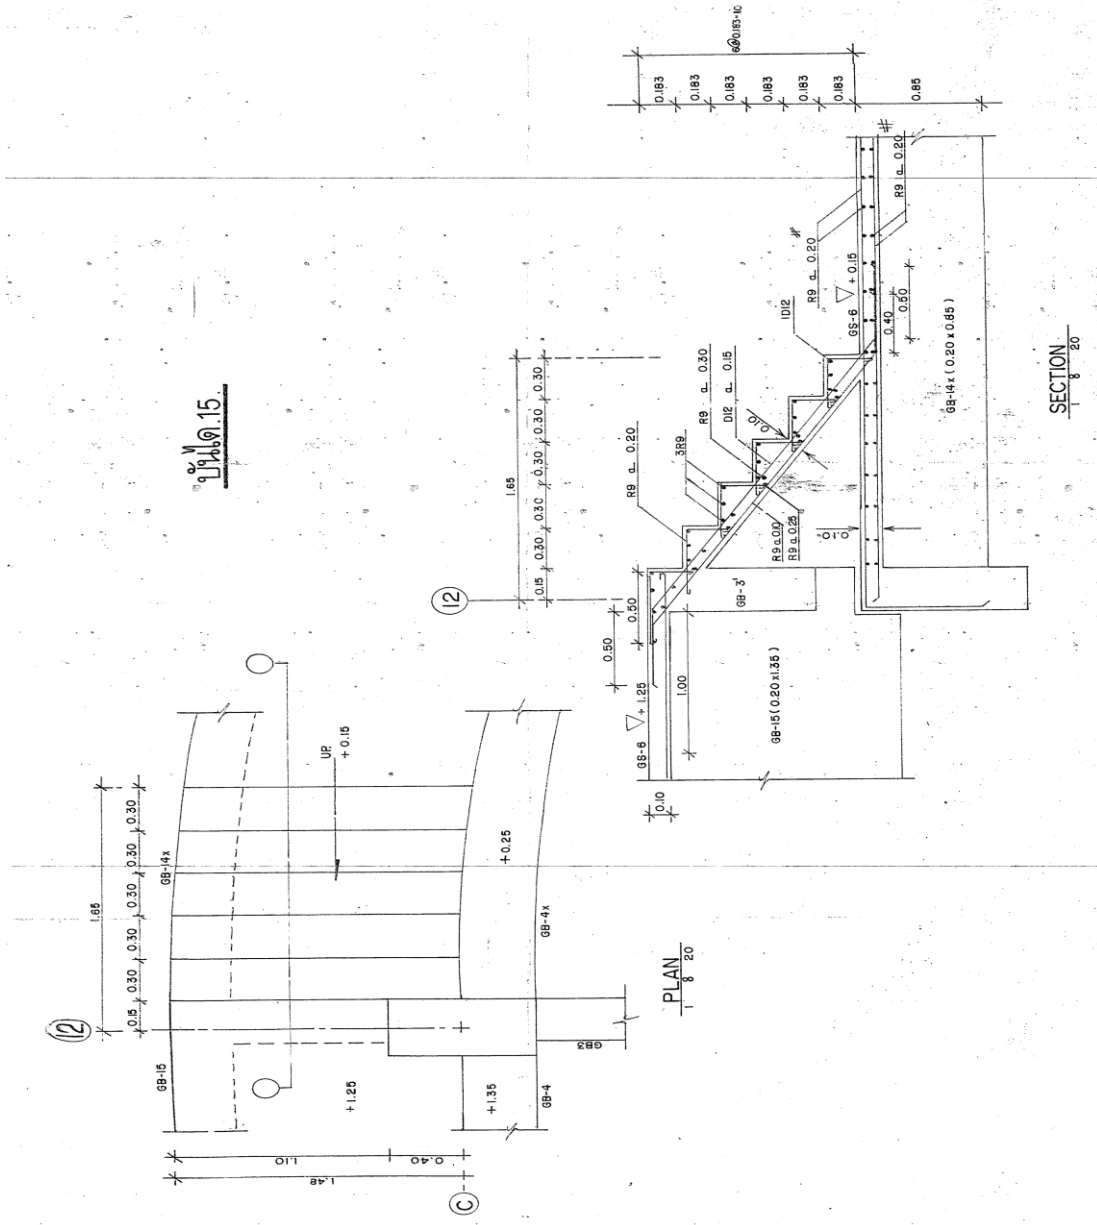

ชั้น 15

AS-BUILT DRAWING



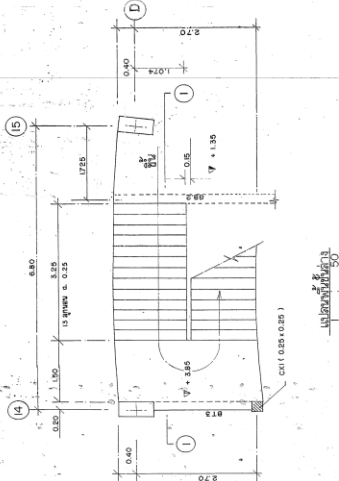






DETAIL CXI

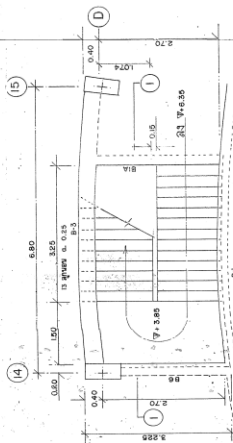


เลขที่ ๒

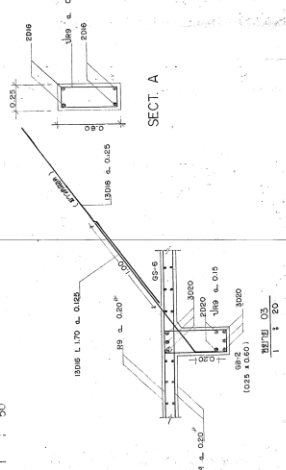


SECT. A

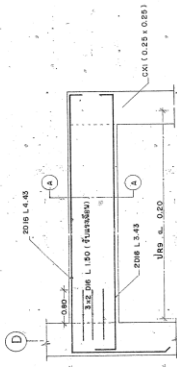

DETAIL BT3

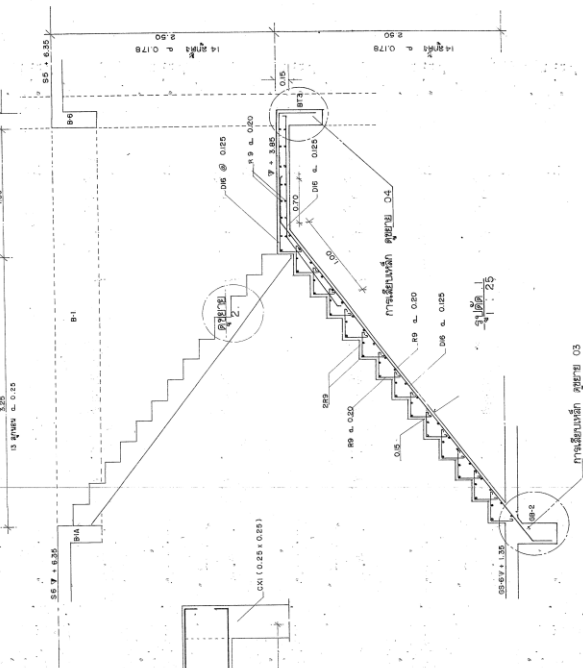



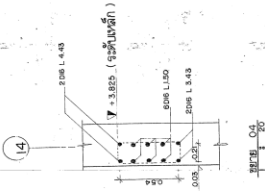




AS-BUILT DRAWING

[illegible]

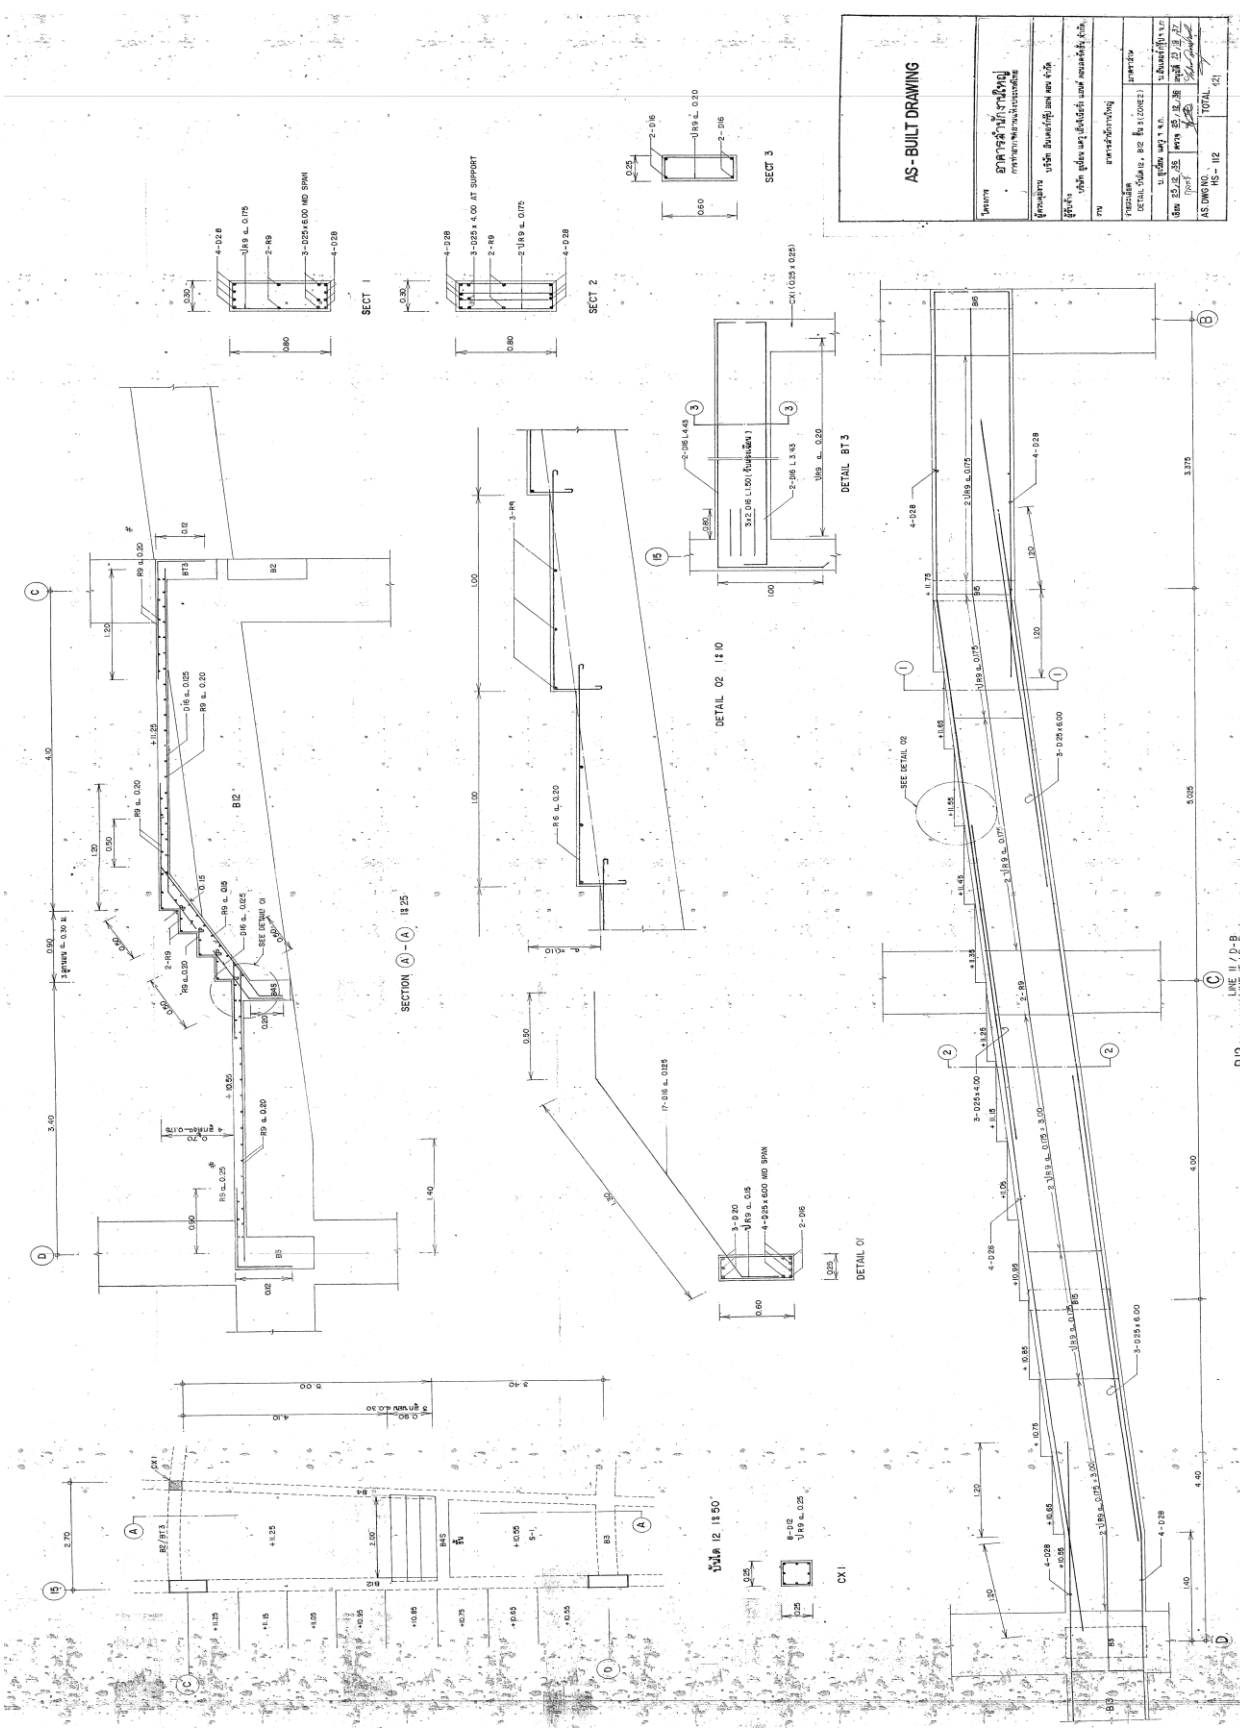



AS-BUILT DRAWING	


[illegible]

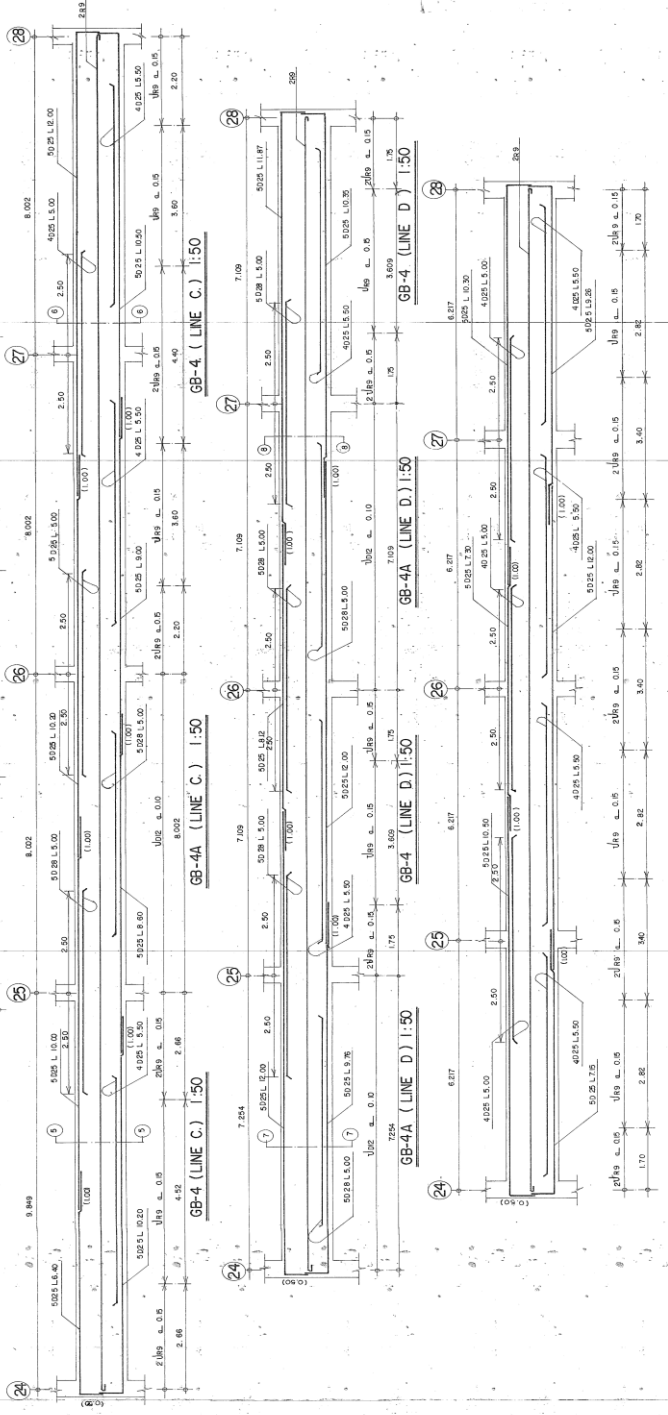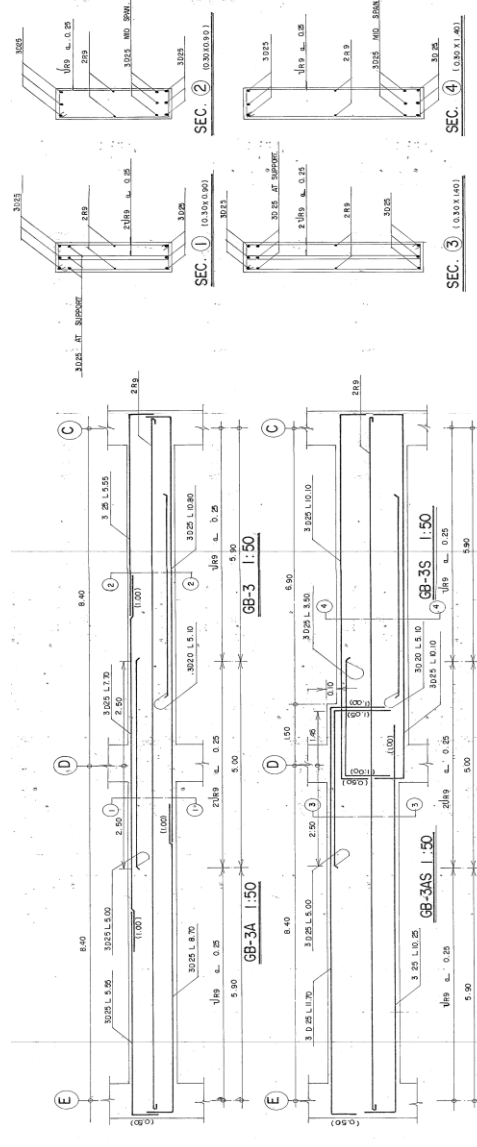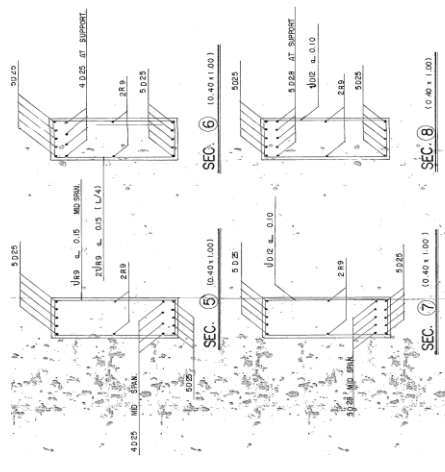


AS-BUILT DRAWING	
AS-BUILT NO.	HS-121
TOTAL	1/1

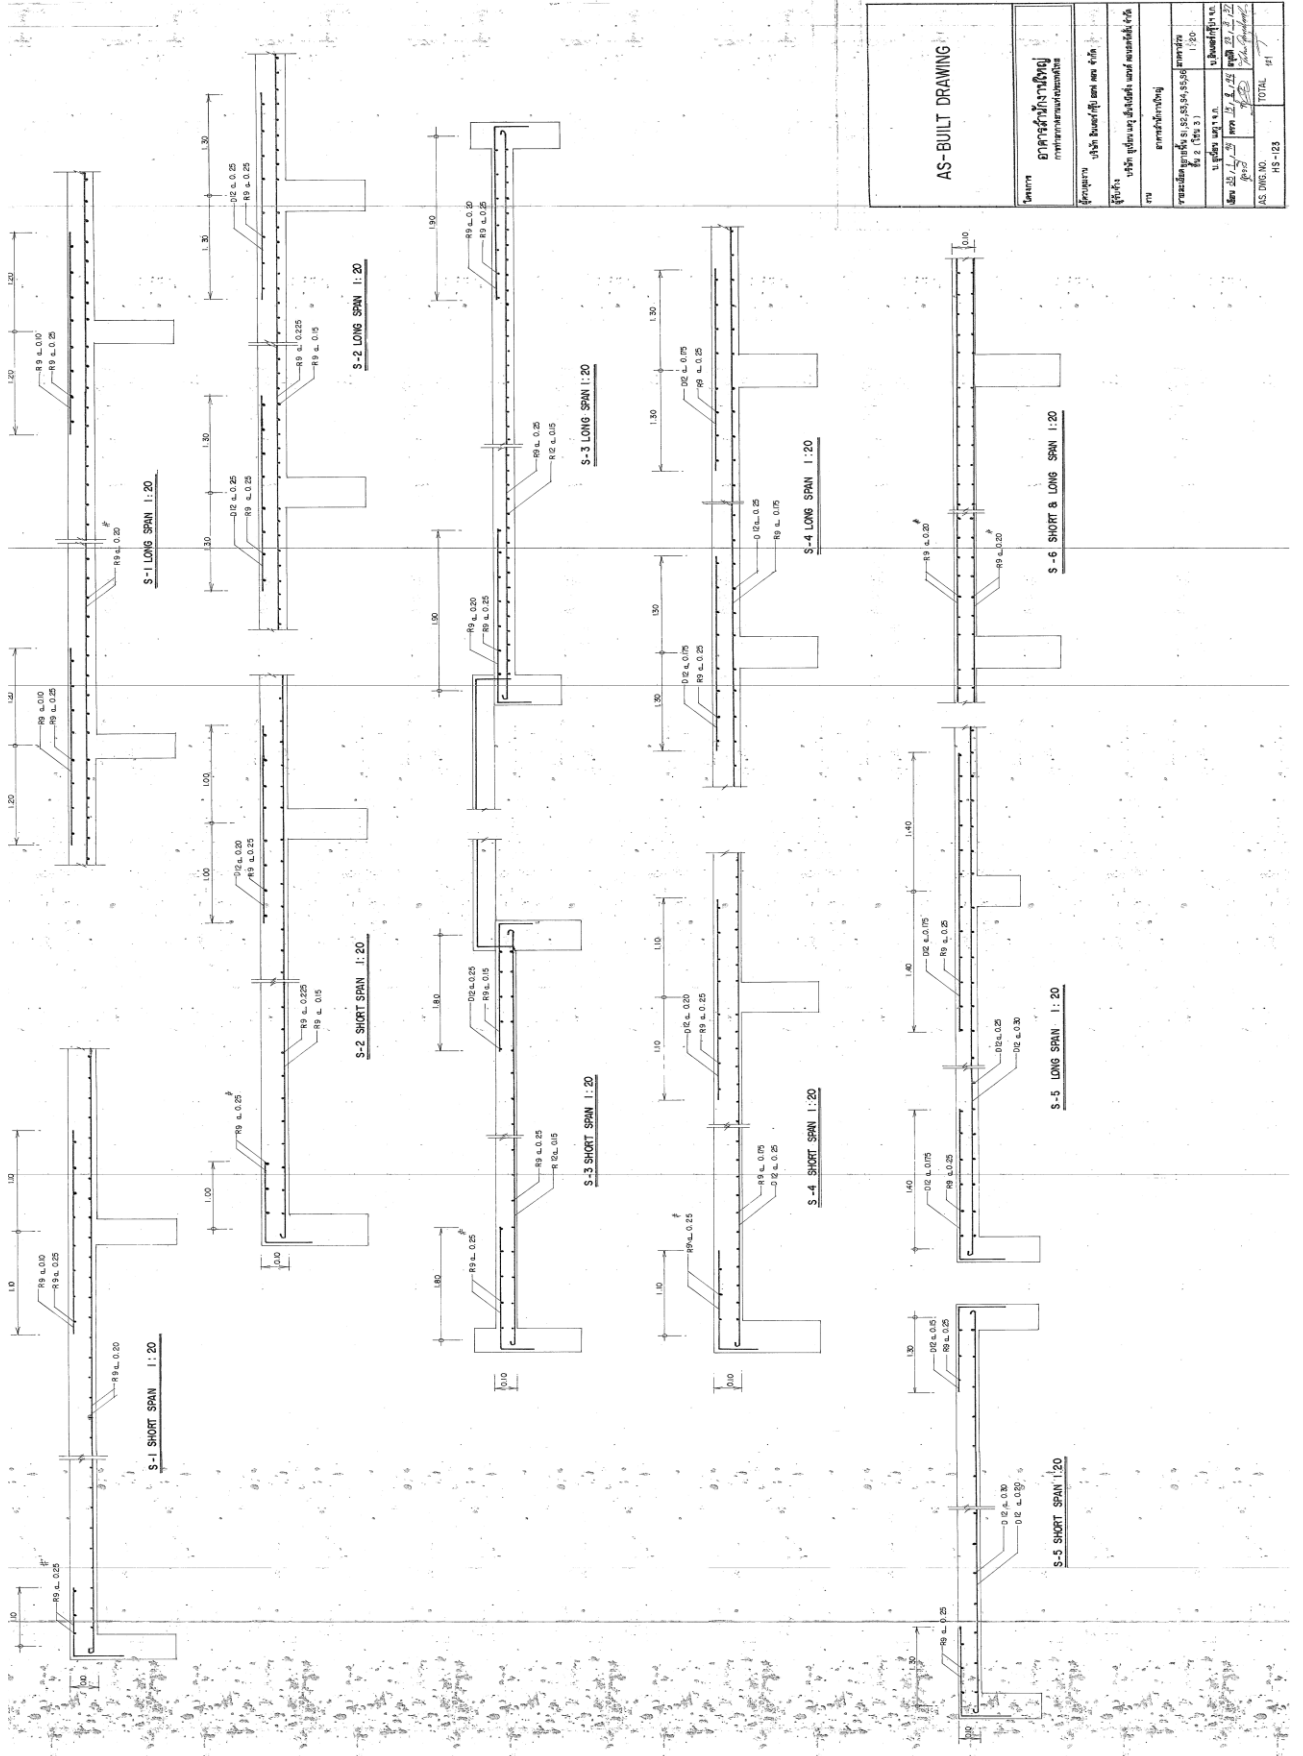

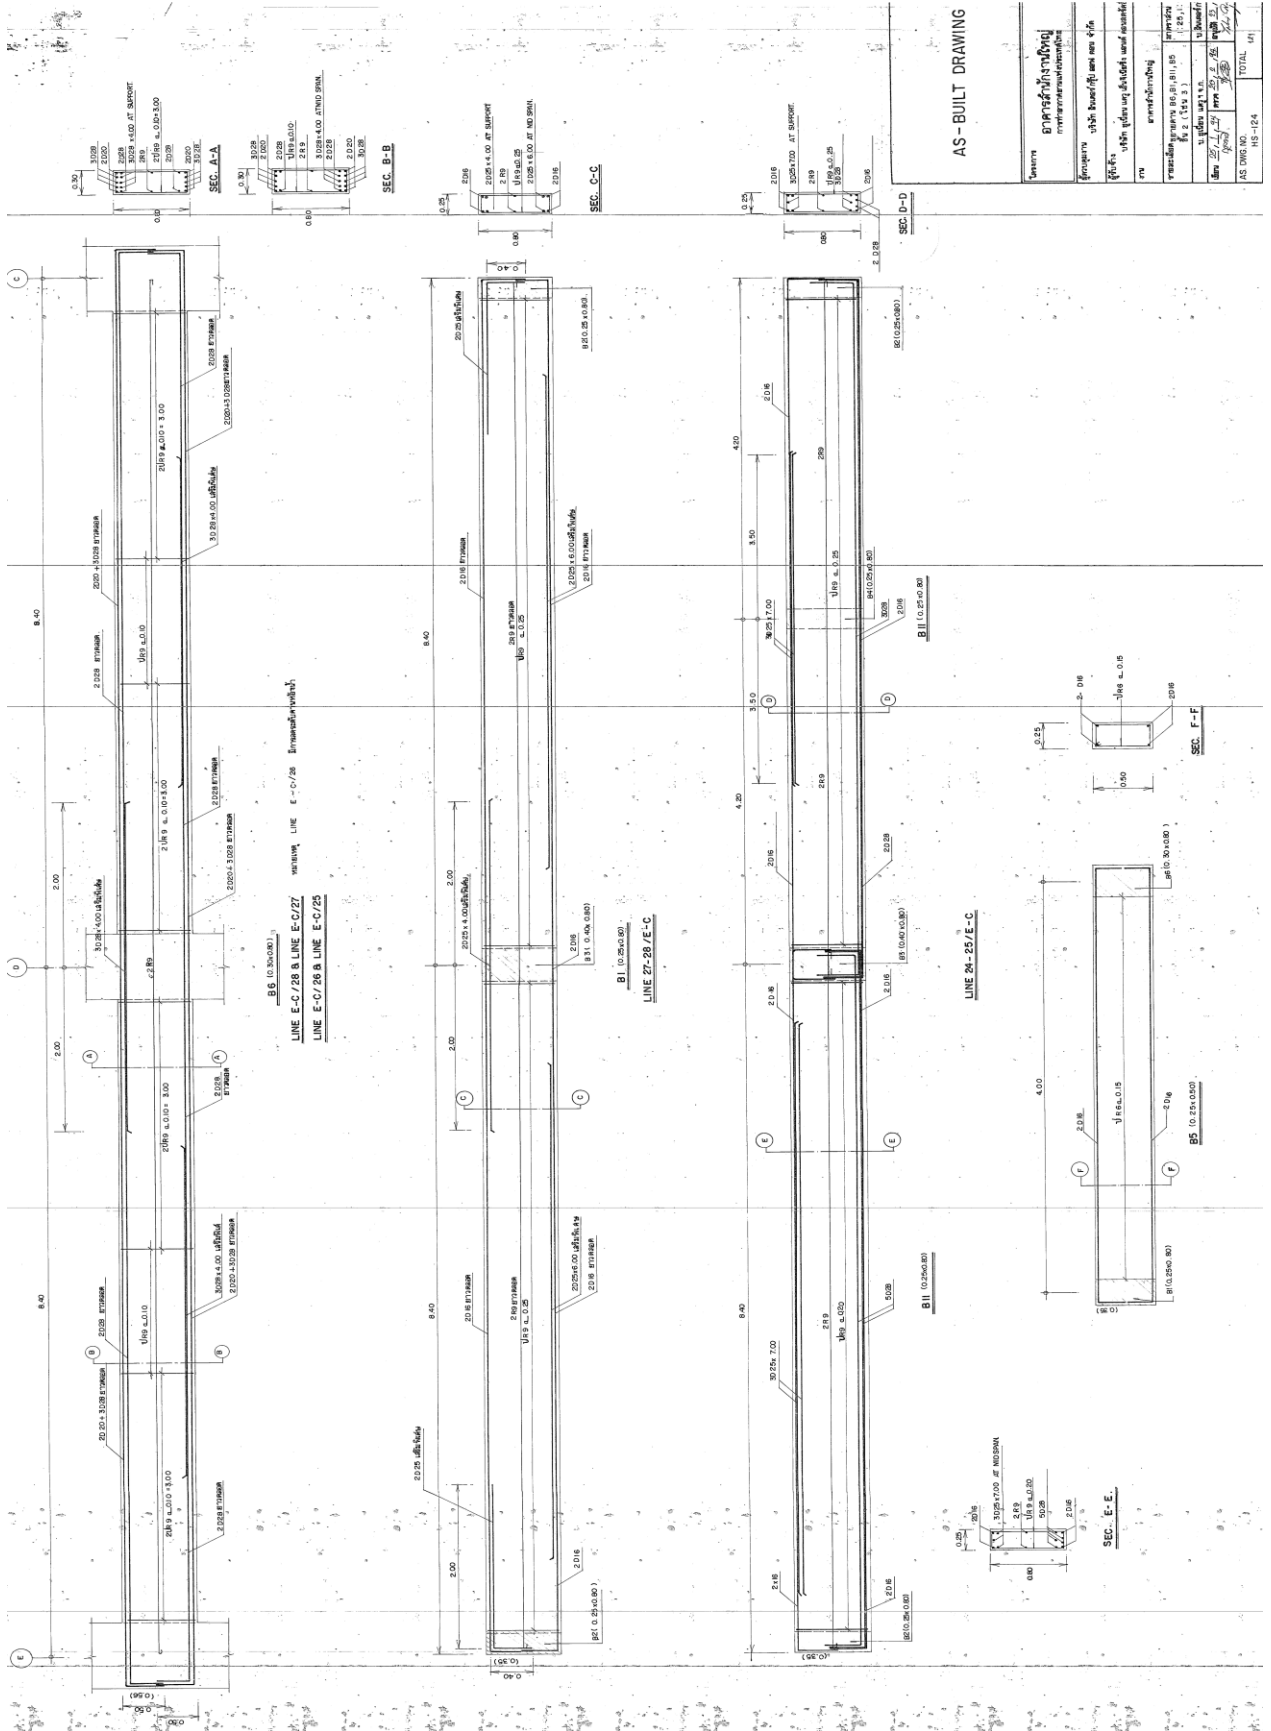

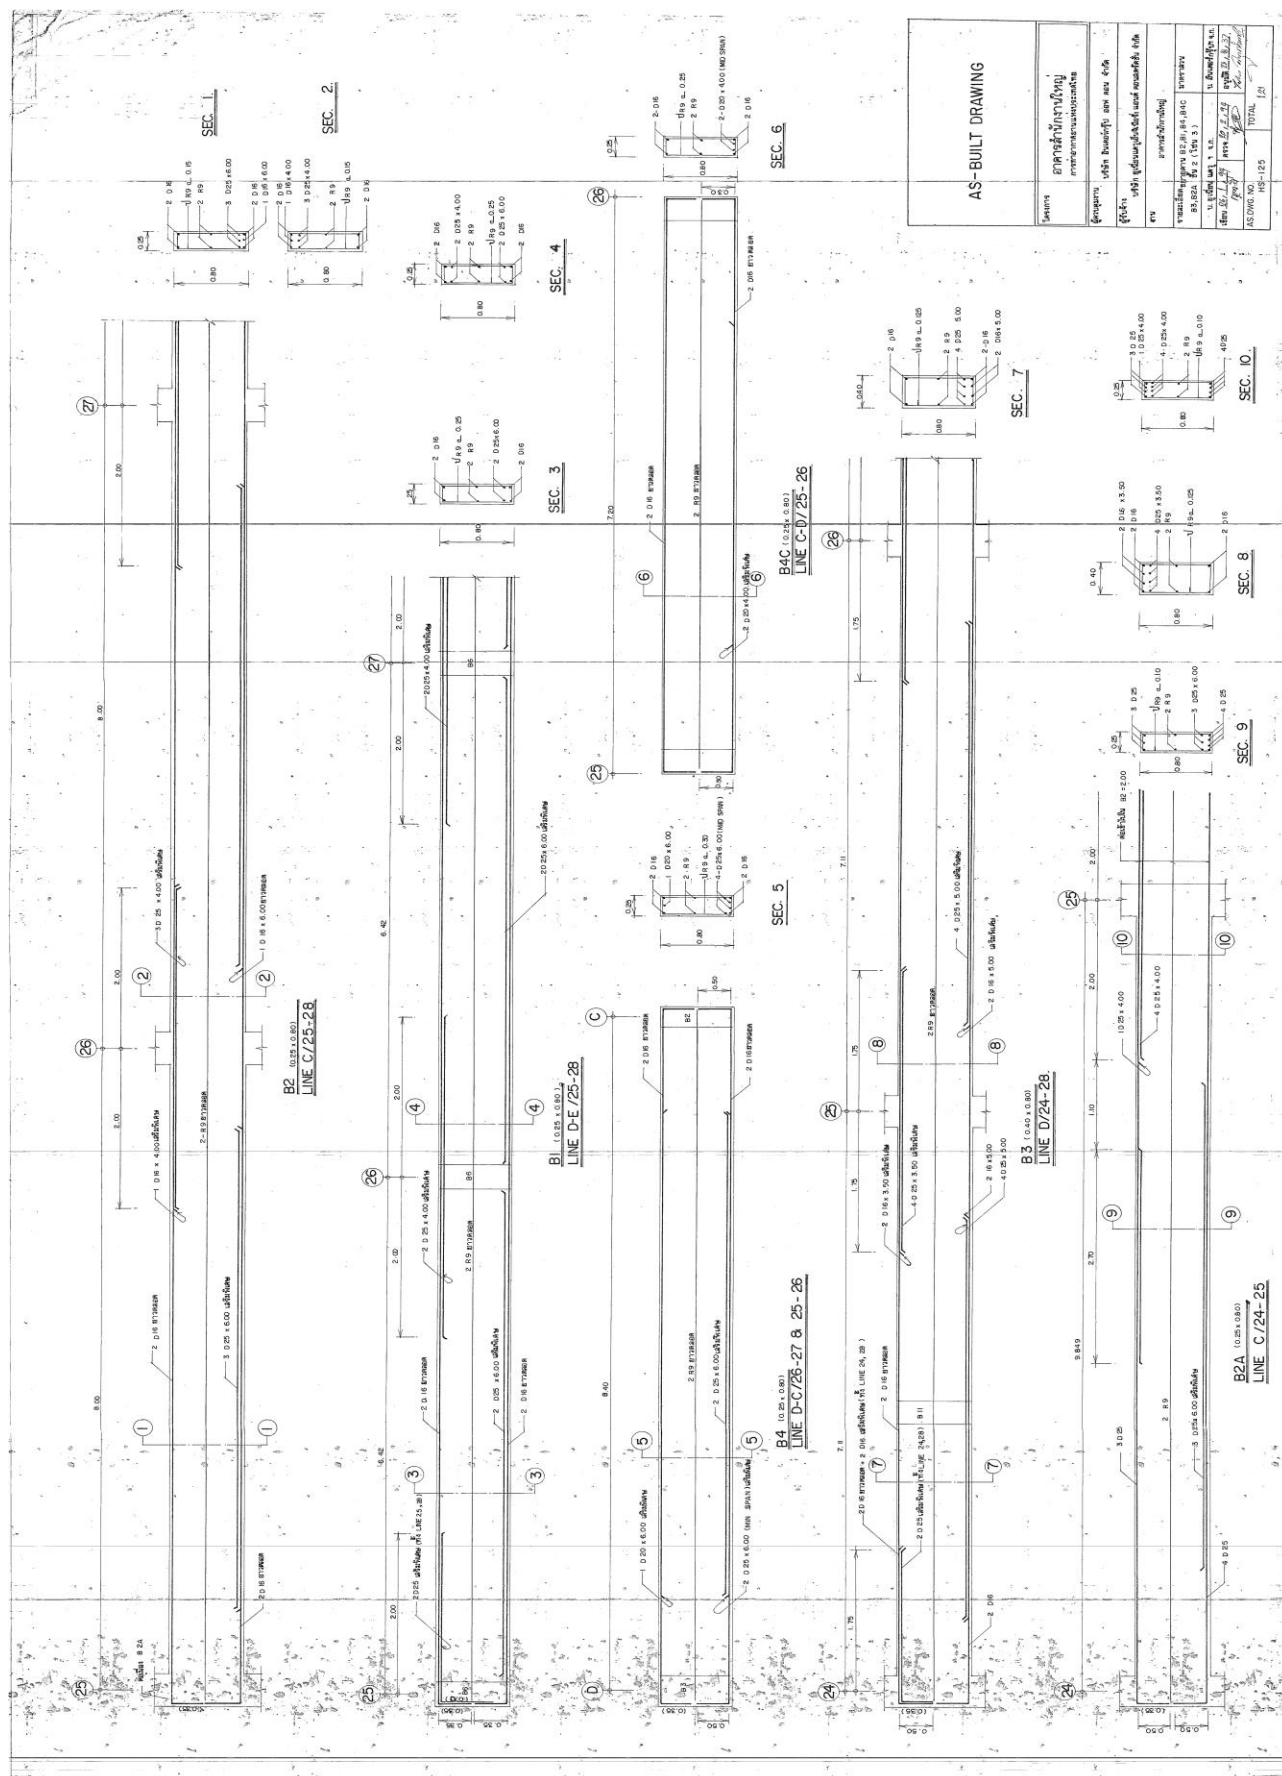


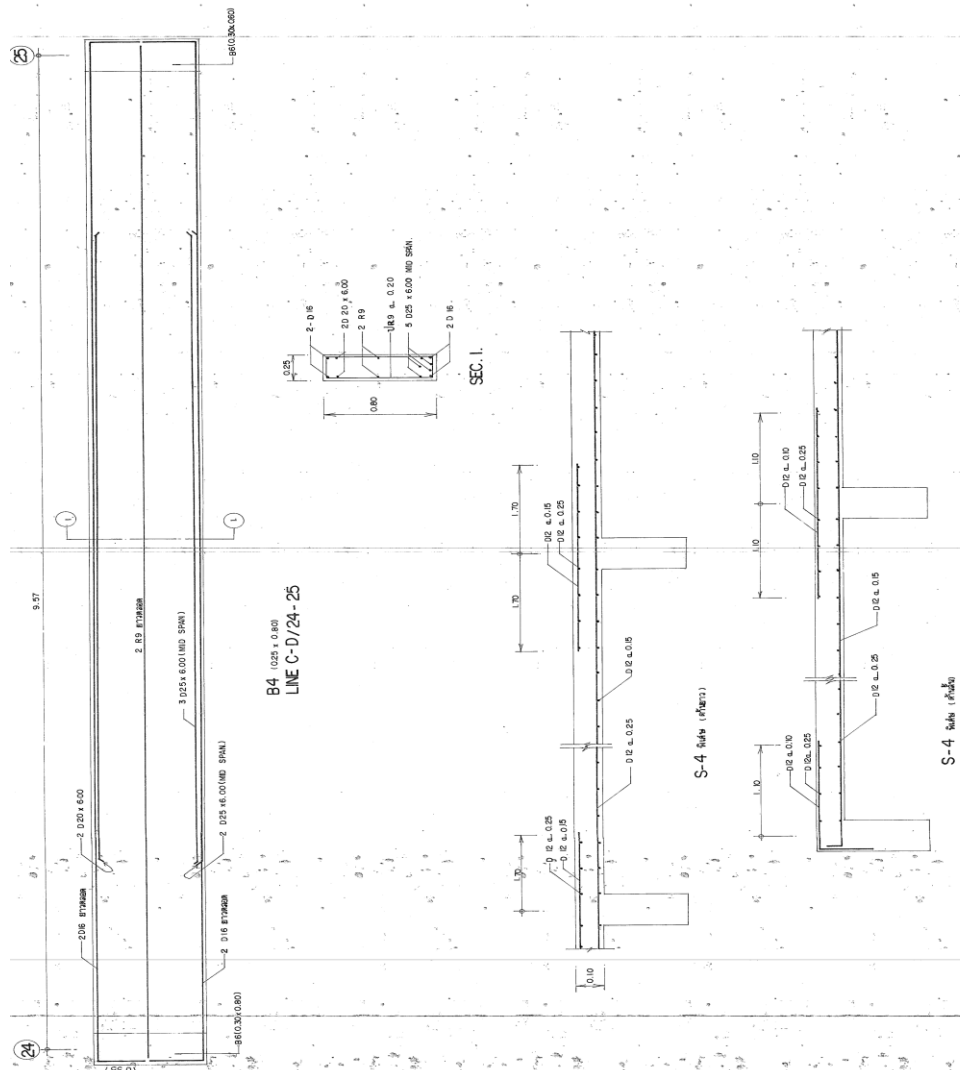

AS-BUILT DRAWING

[illegible]

